
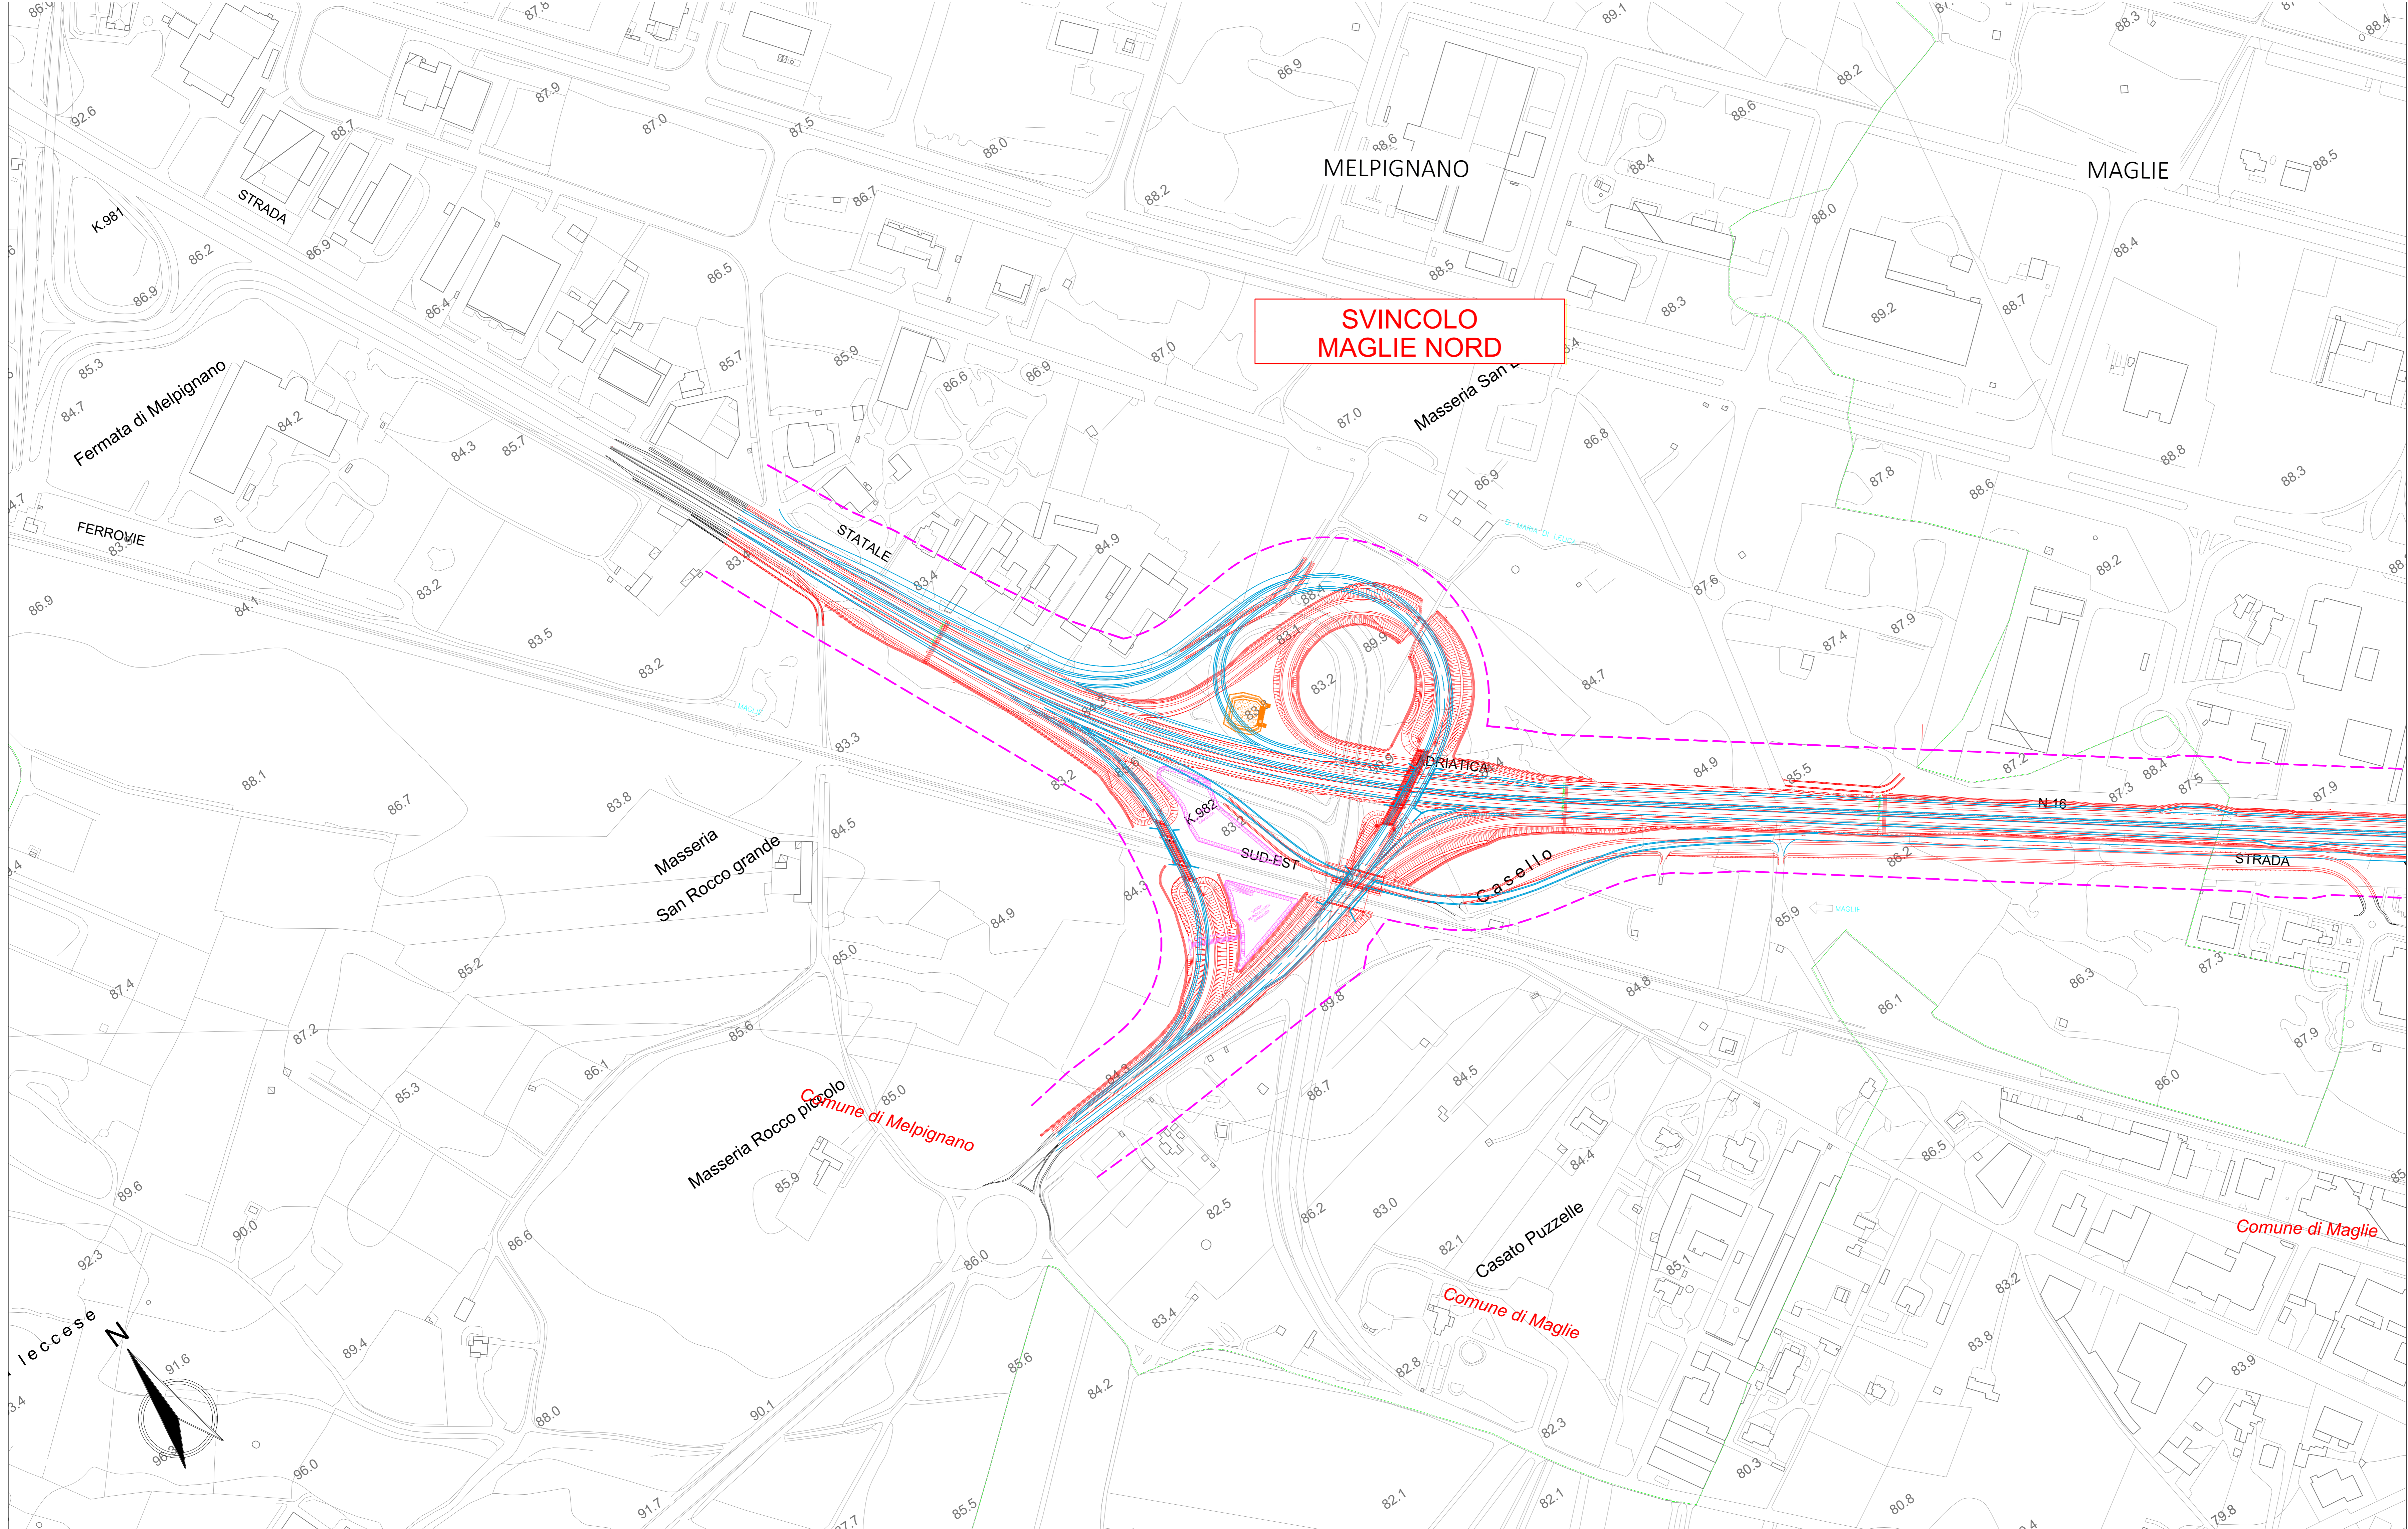


**0623E04-BA283 Maglie Leuca**  
**SV1 - SVINCOLO MAGLIE NORD**  
**VARIANTE NON LOCALIZZATIVA**

Scala 1:2000

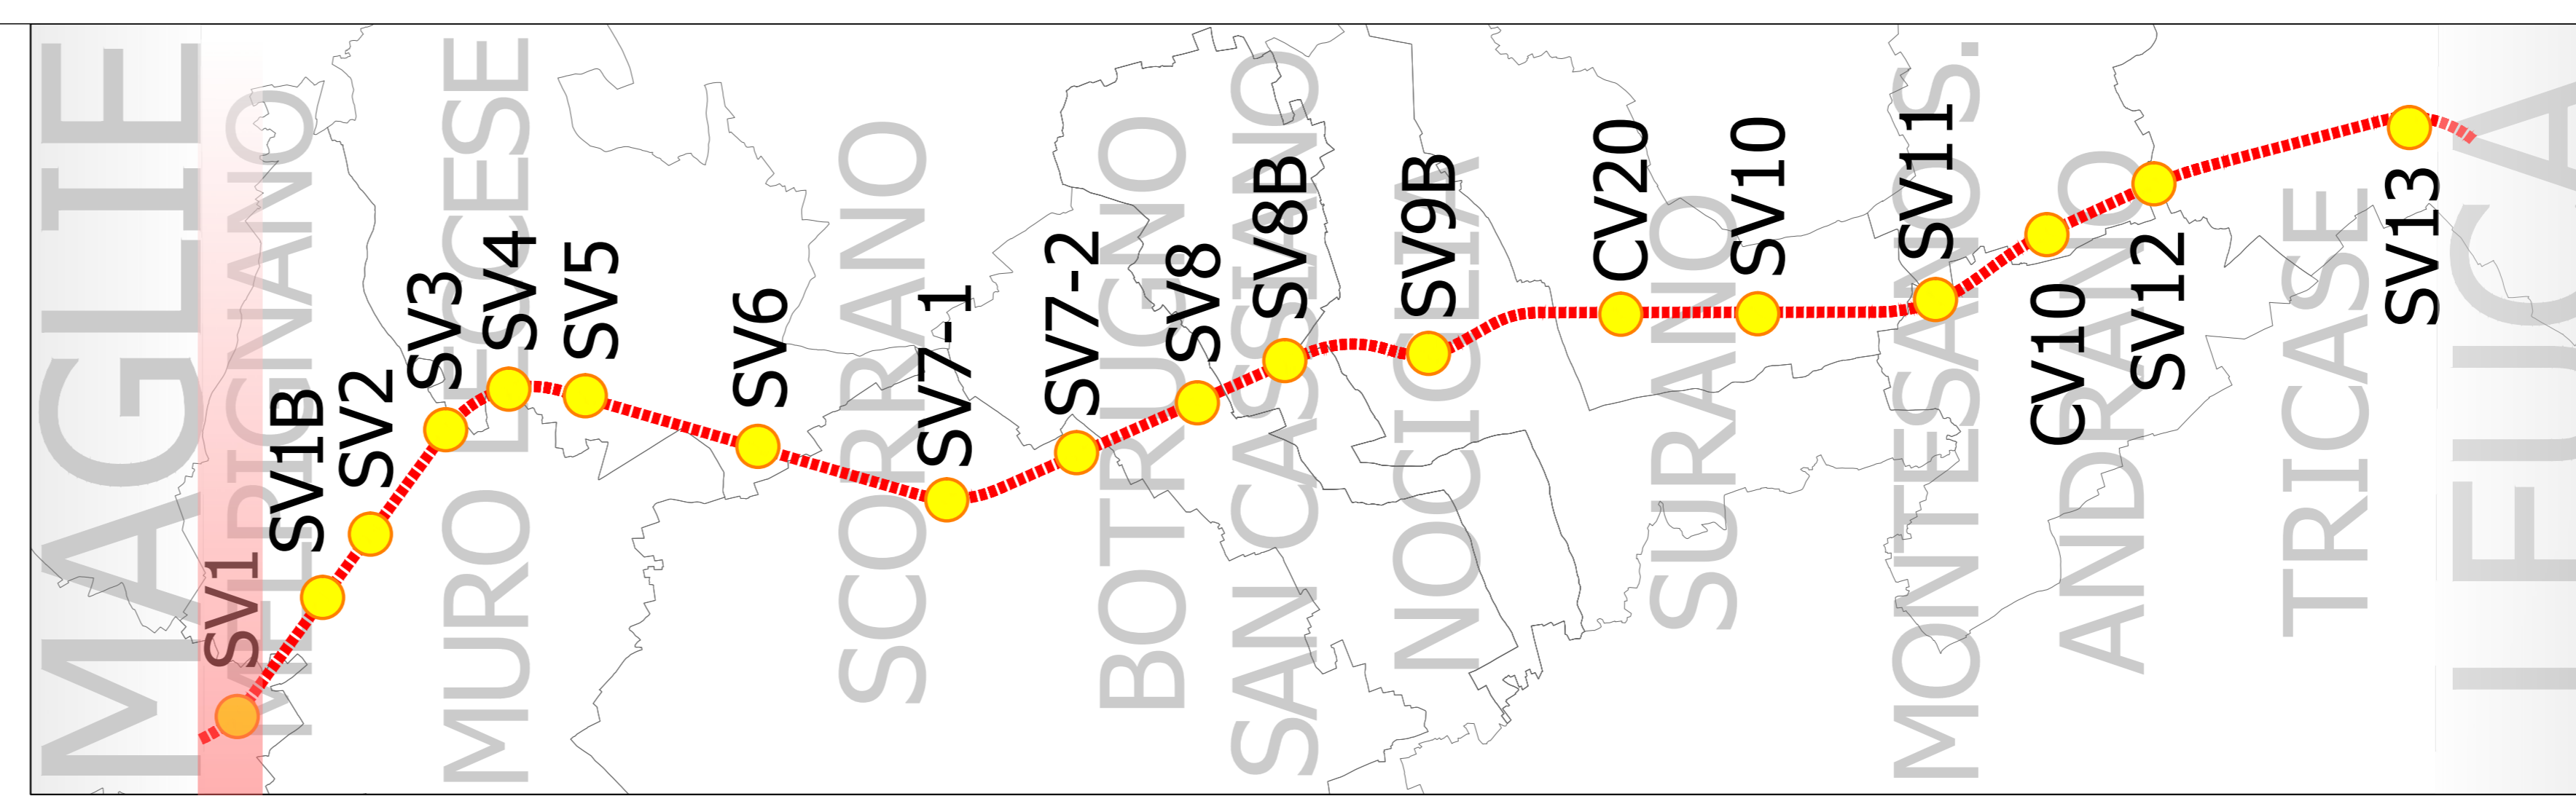

**LEGENDA:**

- Progetto 2019
- Progetto 2005
- Viabilità esistente a cui si raccordano gli interventi in progetto
- Vasche di compensazione idraulica
- Vasche smaltimento acque di piattaforma
- Varianti localizzative
- Fascia di rispetto 2005

**sanas**  
 GRUPPO IRI ITALIANE Direzione Progettazione e Realizzazione Lavori

**CORRIDOIO PLURIMODALE ADRIATICO**  
 ITINERARIO MAGLIE - SANTA MARIA DI LEUCA  
 S.S. N° 275 "DI S. MARIA DI LEUCA"  
 LAVORI DI AMMODERNAMENTO E ADEGUAMENTO ALLA SEZ. B DEL D.M. 5.11.2001  
 S.S. 16 dal km 981+700 al km 985+386 - S.S. 275 dal km 0+000 al km 37+000  
 1° Lotto: Dal Km 0+000 di prog. al Km 23+300 di prog.

**PROGETTO DEFINITIVO** cod. BA283

**PROGETTAZIONE:** ANAS - STRUTTURA TERRITORIALE PUGLIA

I PROGETTISTI Ing. Alberto SANCHIRO - Progettista e Coordinatore Ing. Simone MASCELLO - Progettista	ESTENSORE SA <b>GEODATA</b> ENGINEERING
COLLABORATORI Geom. Andrea DELL'AVANA Geom. Massimo MARTANO Geom. Giuseppe CALI'	<b>Alpina</b>
IL COORDINATORE IN FASE DI PROGETTAZIONE Ing. Alberto SANCHIRO	<b>NET</b> ENGINEERING
IL RESPONSABILE DEL PROCEDIMENTO Ing. Gianfranco PAGLALUNGA	INGEGNERIA GIANFRANCESCO & PARTNERS
RESPONSABILE PROJECT MANAGEMENT E PROGETTI SPECIALI Ing. Nicola MARZ	
IL COMMISSARIO STRAORDINARIO Ing. Vincenzo MARZ	

**VARIANTI LOCALIZZATIVE**  
 STUDIO DI IMPATTO AMBIENTALE  
 Planimetria delle varianti - SV1 Maglie Nord - 1 di 1

CODICE PROGETTO		NOME FILE		REVISIONE	SCALA:												
PROGETTO	LIV. PROC. N. PROC.	T10IAOAMBPL01_A		A	1:2000												
CODICE ELAB.		T10IAOAMBPL01															
<table border="1"> <tr> <td>A</td> <td>EMMISSIONE</td> <td>Marzo 2022</td> <td>L. Marz</td> <td>A. Fernandez</td> <td>S. Anghel</td> </tr> <tr> <td>REV.</td> <td>DESCRIZIONE</td> <td>DATA</td> <td>REDATTO</td> <td>VERIFICATO</td> <td>APPROVATO</td> </tr> </table>						A	EMMISSIONE	Marzo 2022	L. Marz	A. Fernandez	S. Anghel	REV.	DESCRIZIONE	DATA	REDATTO	VERIFICATO	APPROVATO
A	EMMISSIONE	Marzo 2022	L. Marz	A. Fernandez	S. Anghel												
REV.	DESCRIZIONE	DATA	REDATTO	VERIFICATO	APPROVATO												