
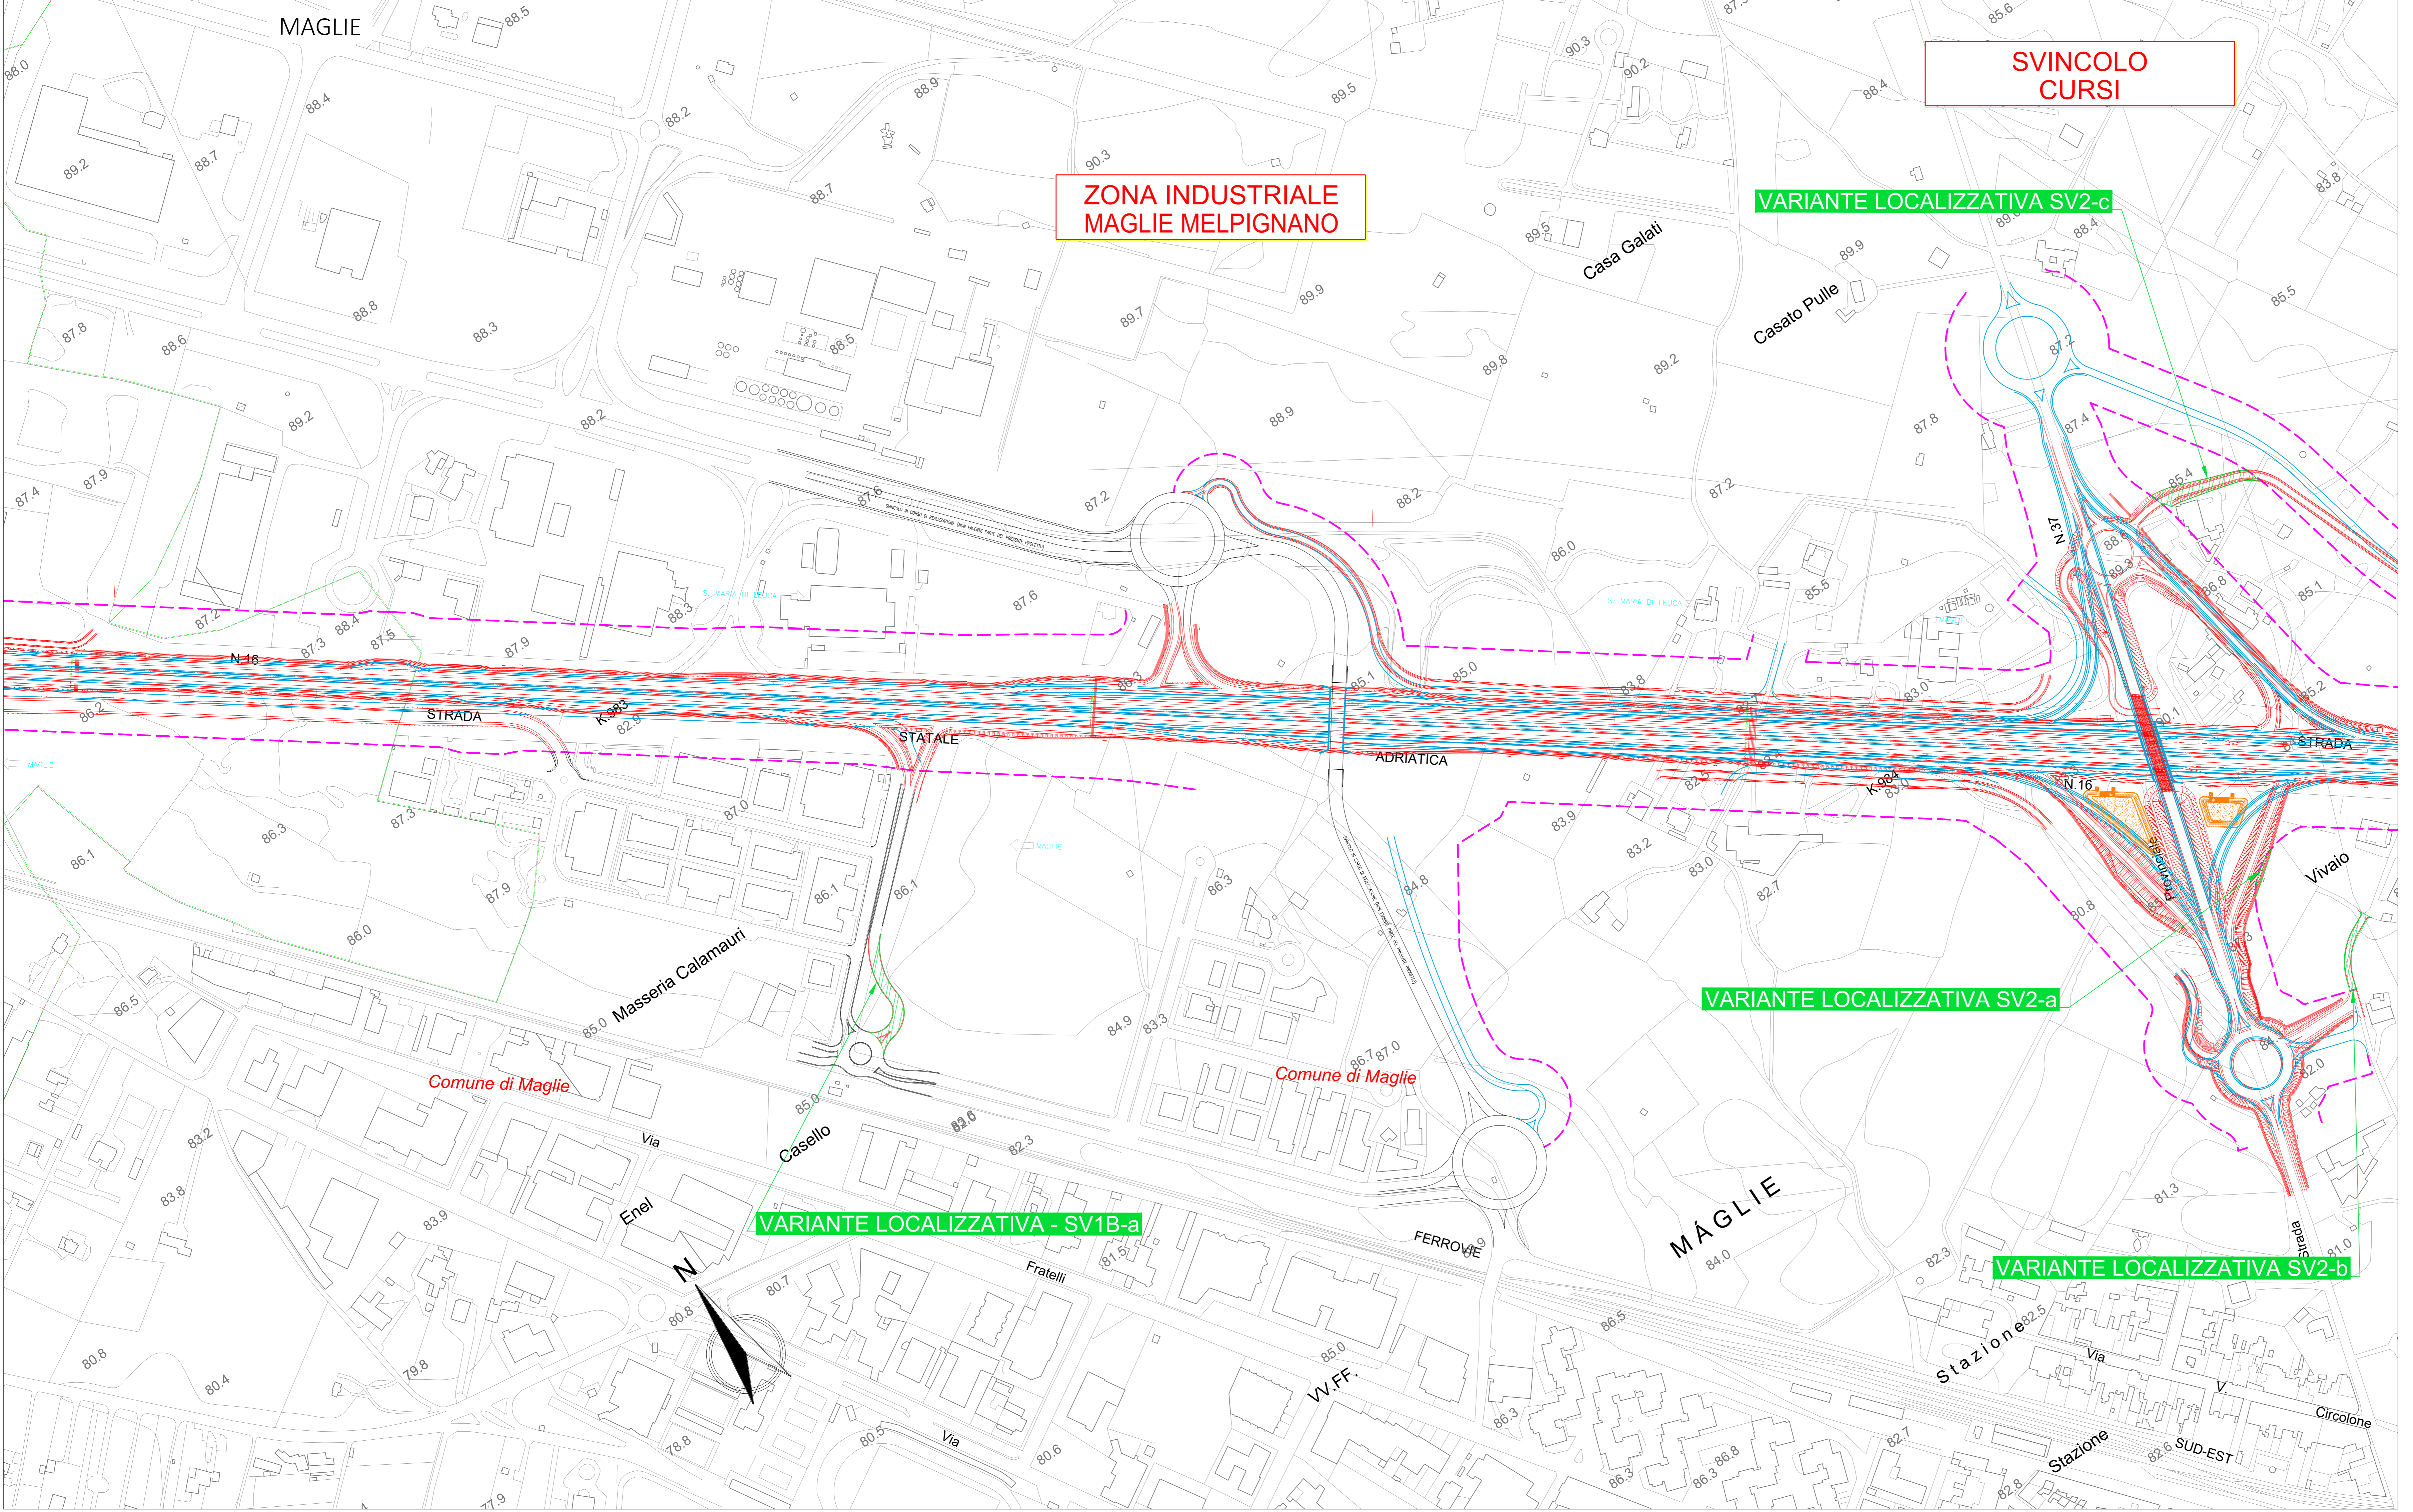


0623E04-BA283 Maglie Leuca
SV1B - ZONA INDUSTRIALE MAGLIE
VARIANTI LOCALIZZATIVE

Scala 1:2000

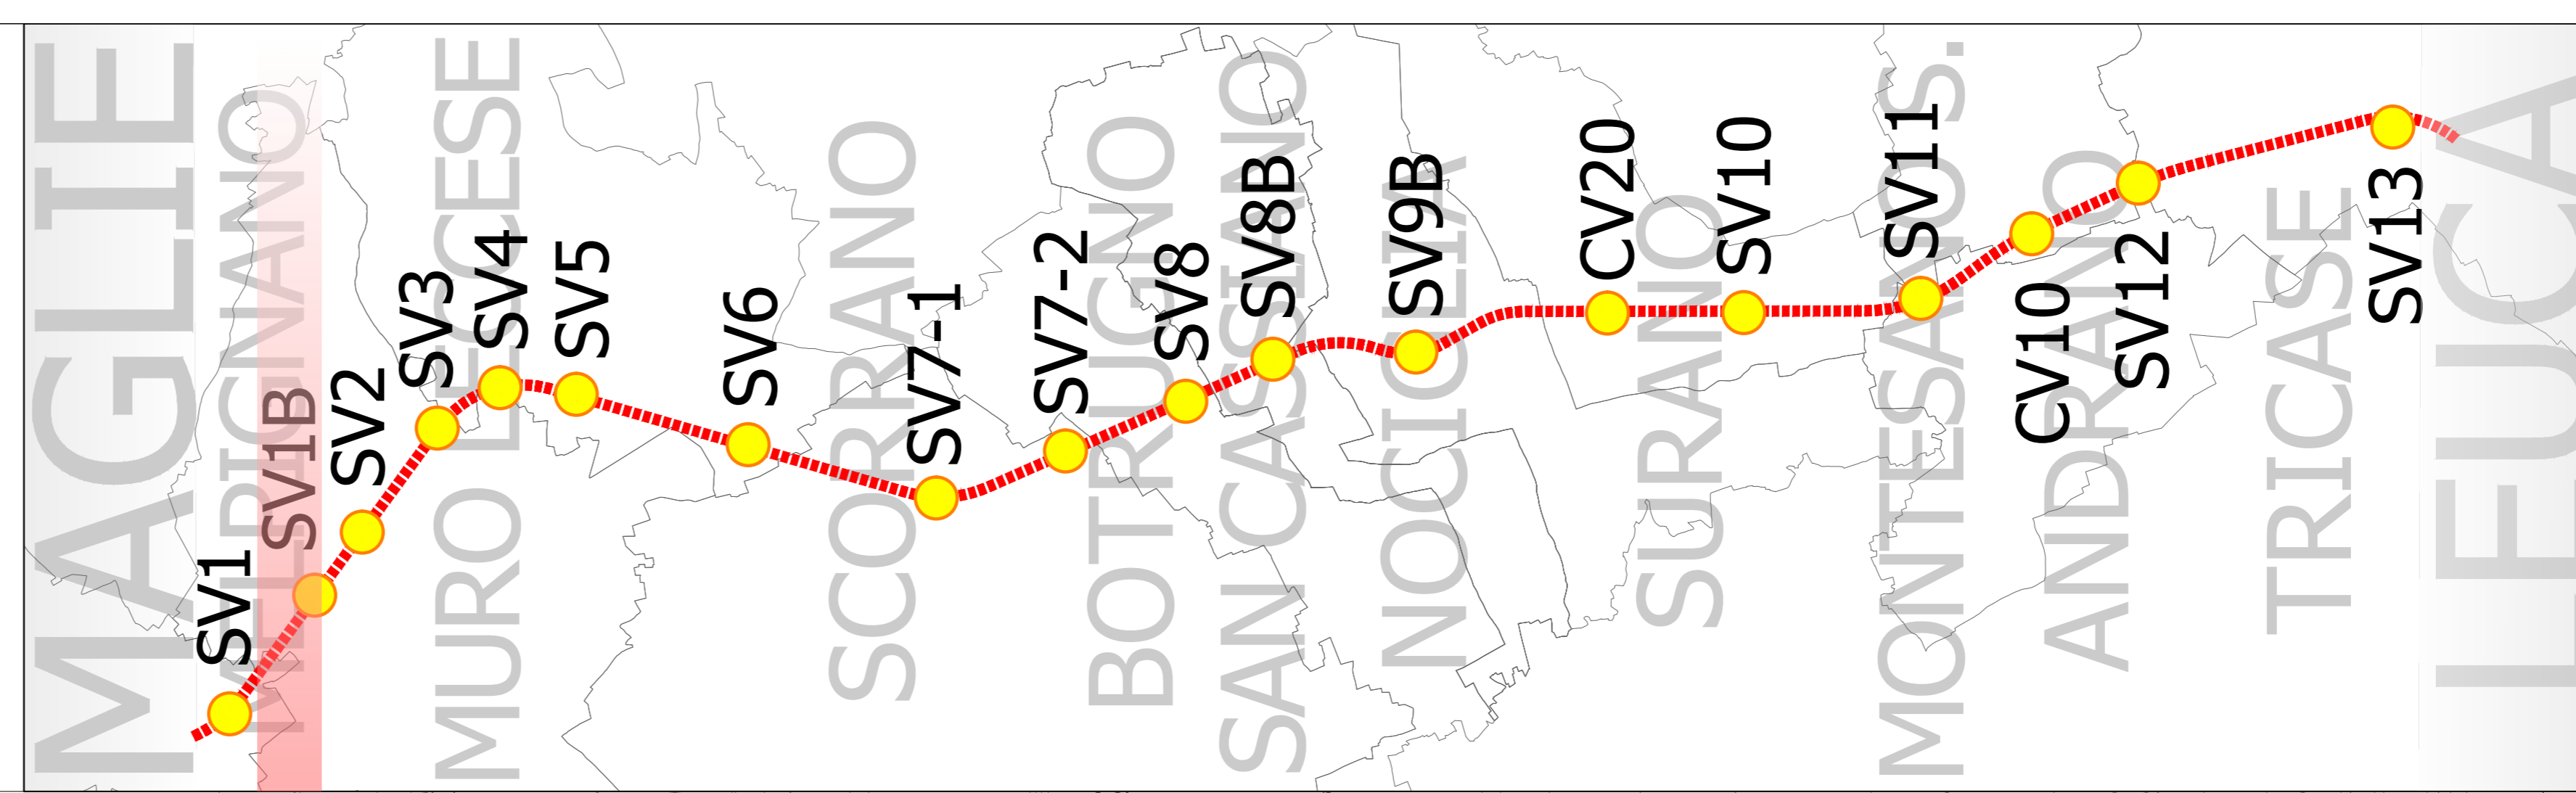

- LEGENDA:**
- Progetto 2019
 - Progetto 2005
 - Viabilità esistente a cui si raccordano gli interventi in progetto
 - Vasche di compensazione idraulica
 - Vasche smaltimento acque di piattaforma
 - Varianti localizzative
 - Fascia di rispetto 2005

Sanas
GRUPPO ES ITALIANE

Direzione Progettazione e Realizzazione Lavori

CORRIDOIO PLURIMODALE ADRIATICO
ITINERARIO MAGLIE - SANTA MARIA DI LEUCA
S.S. N° 275 "DI S. MARIA DI LEUCA"
LAVORI DI AMMODERNAMENTO E ADEGUAMENTO ALLA SEZ. B DEL D.M. 5.11.2001
 S.S. 16 dal km 981+700 al km 985+386 - S.S. 275 dal km 0+000 al km 37+000
 1° Lotto: Dal Km 0+000 di prog. al Km 23+300 di prog.

cod. BA283

PROGETTO DEFINITIVO

PROGETTAZIONE: ANAS - STRUTTURA TERRITORIALE PUGLIA

<p>PROGETTISTI Ing. Alberto SANCHIRO - Progettista e Coordinatore Ing. Simona MASCELLLO - Progettista</p> <p>COLLABORATORI Geom. Andrea DELL'AVANA Geom. Massimo MARTANO Geom. Giuseppe CALP</p> <p>IL COORDINATORE IN FASE DI PROGETTAZIONE Ing. Alberto SANCHIRO</p> <p>IL RESPONSABILE DEL PROCEDIMENTO Ing. Gianfranco PAGLALUNGA</p> <p>RESPONSABILE PROJECT MANAGEMENT E PROGETTI SPECIALI Ing. Nicola MARZ</p> <p>IL COMMISSARIO STRAORDINARIO Ing. Vincenzo MARZ</p>	<p>ESTENDITORE SA</p> <p>GEODATA ENGINEERING</p> <p>Alpina</p> <p>NET ENGINEERING</p> <p>INGEGNERIA GIUNGIARDINO & PARTNERS</p>
---	--

VARIANTI LOCALIZZATIVE
STUDIO DI IMPATTO AMBIENTALE
 Planimetria delle varianti - SV1B Zona Industriale Maglie - 1 di 1

CODICE PROGETTO	NOME FILE	REVISIONE	SCALA:
PROGETTO: 0623E04	T10IAOAMBPL02_A	A	1:2000
PROG. LIV. PROC. N. PROC.	CODICE ELAB. T10IAOAMBPL02		
A	EMMISSIONE	Marzo 2022	L. Marz / A. Fernandez / S. Anghel
REV.	DESCRIZIONE	DATA	REDATTO VERIFICATO APPROVATO