
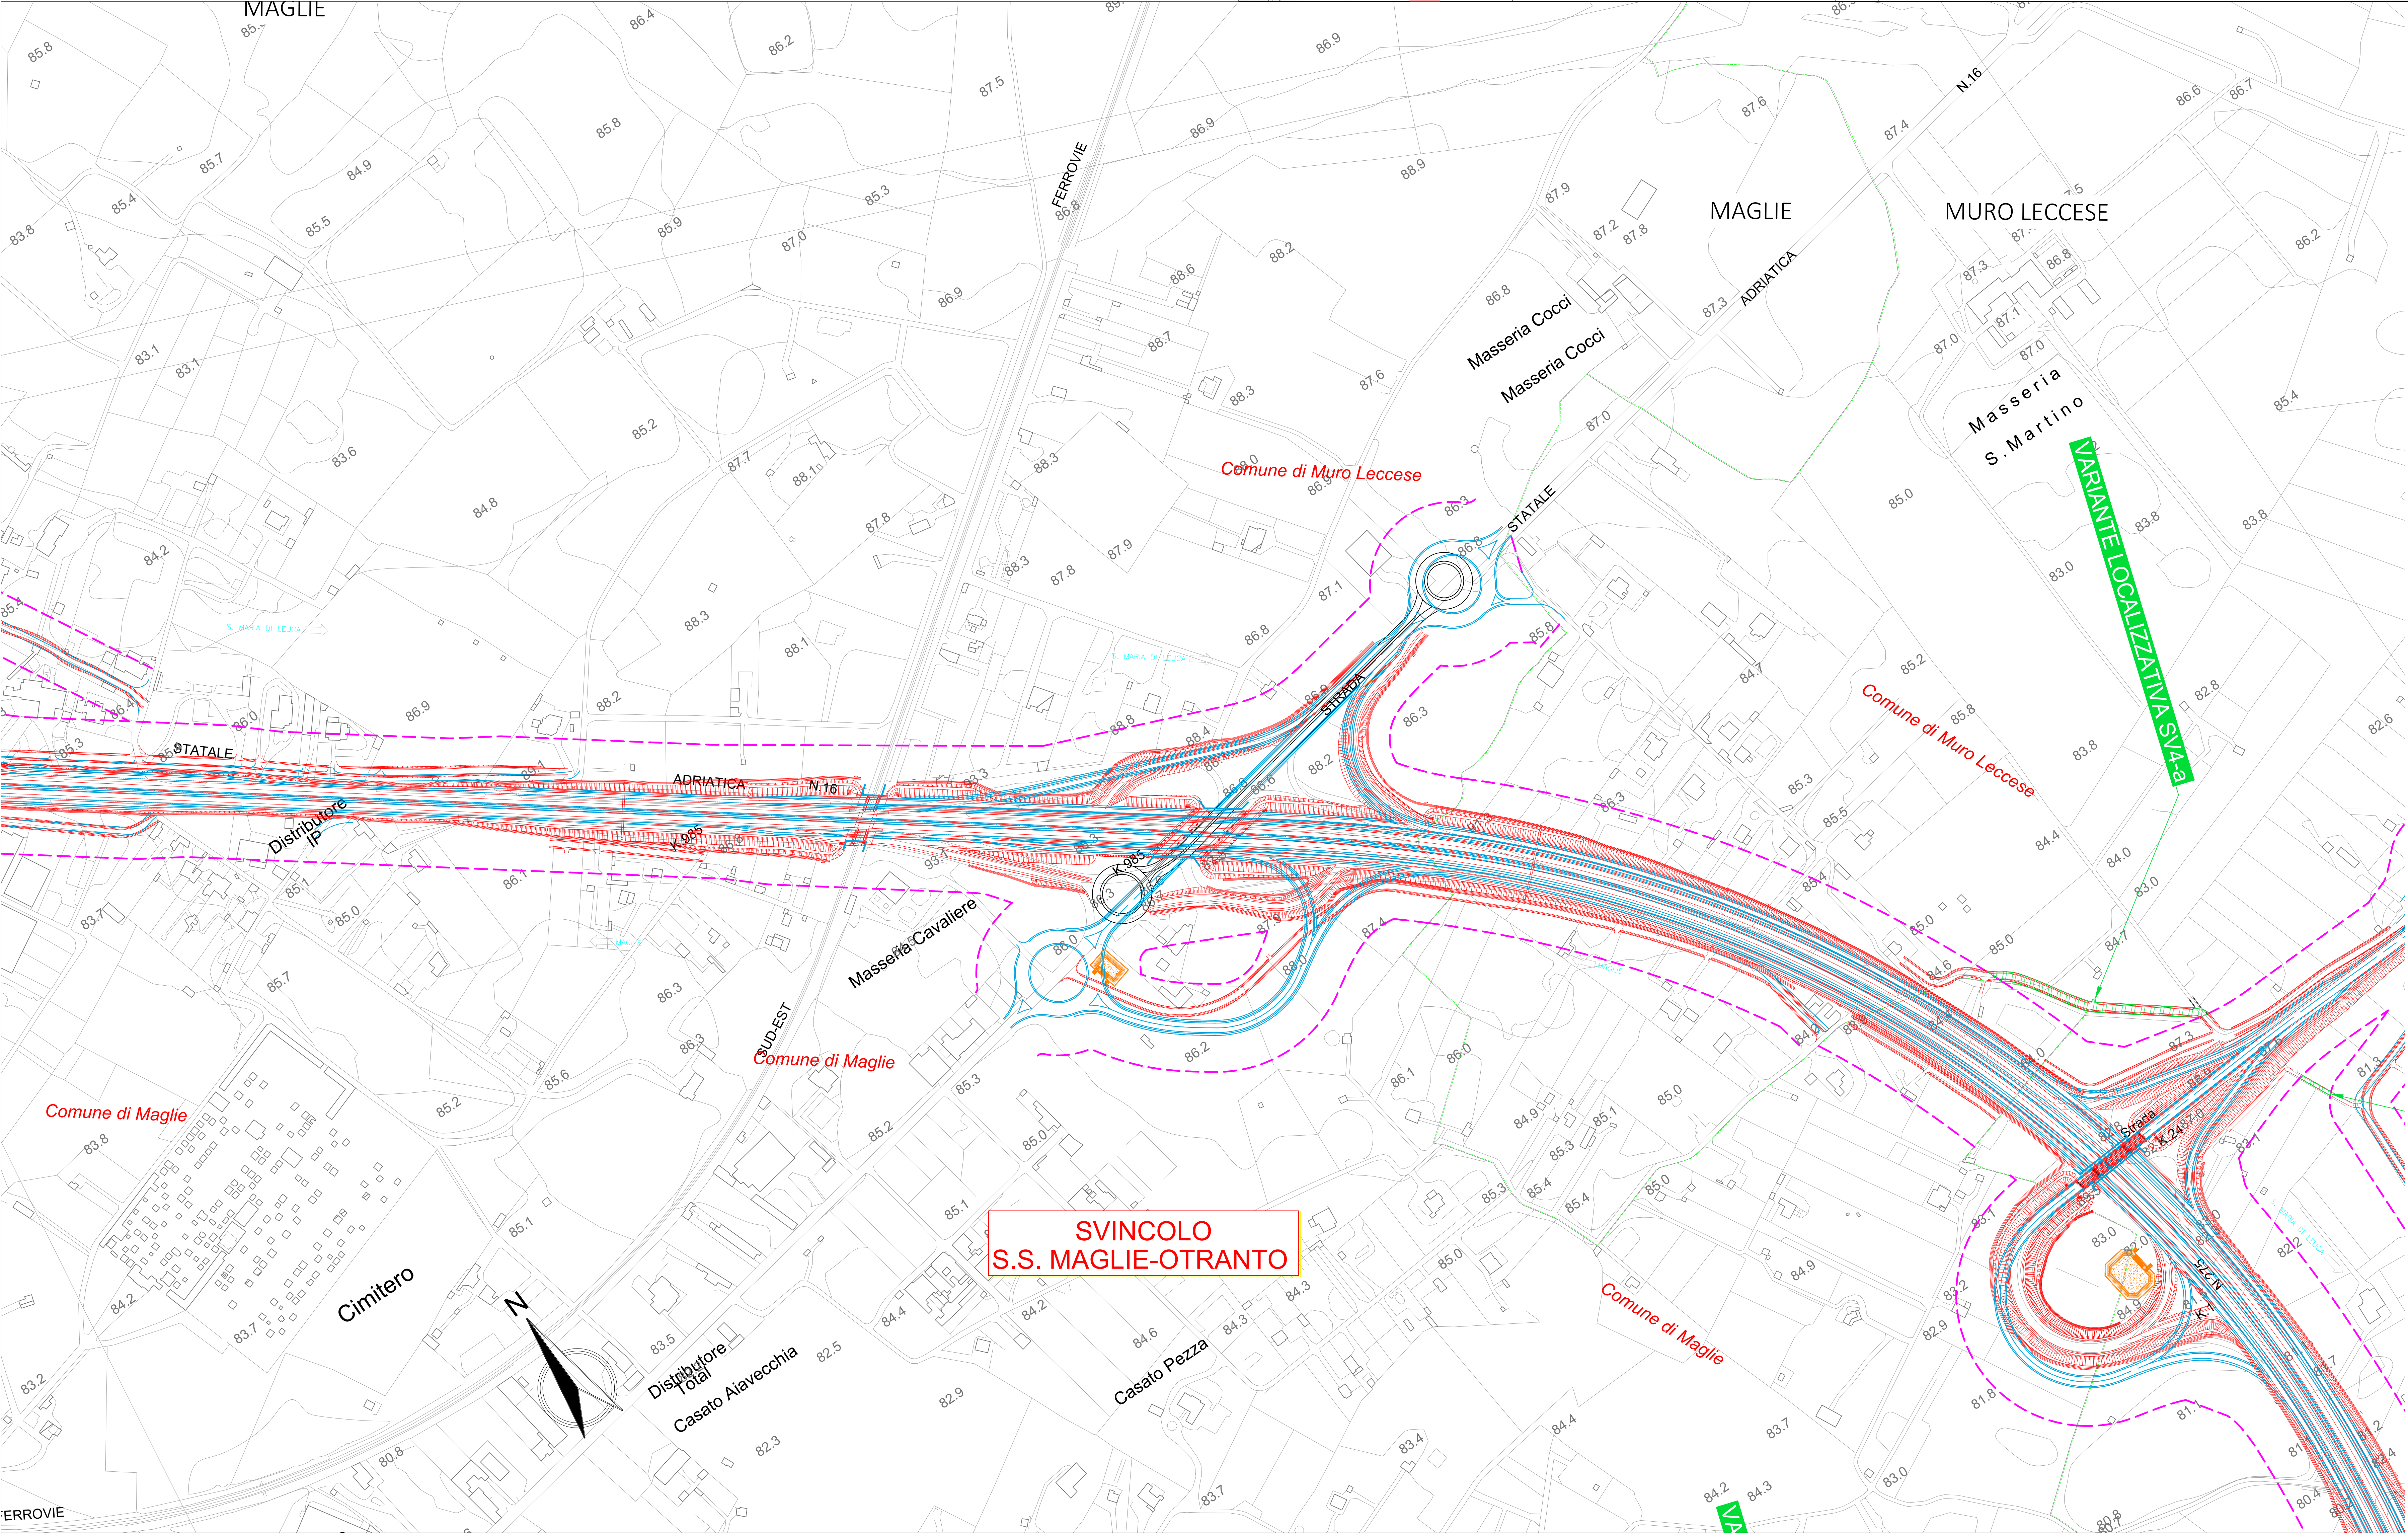


0623E04-BA283 Maglie Leuca
SV3 - S.S. MAGLIE-OTRANTO
VARIANTI NON LOCALIZZATIVA

Scala 1:2000

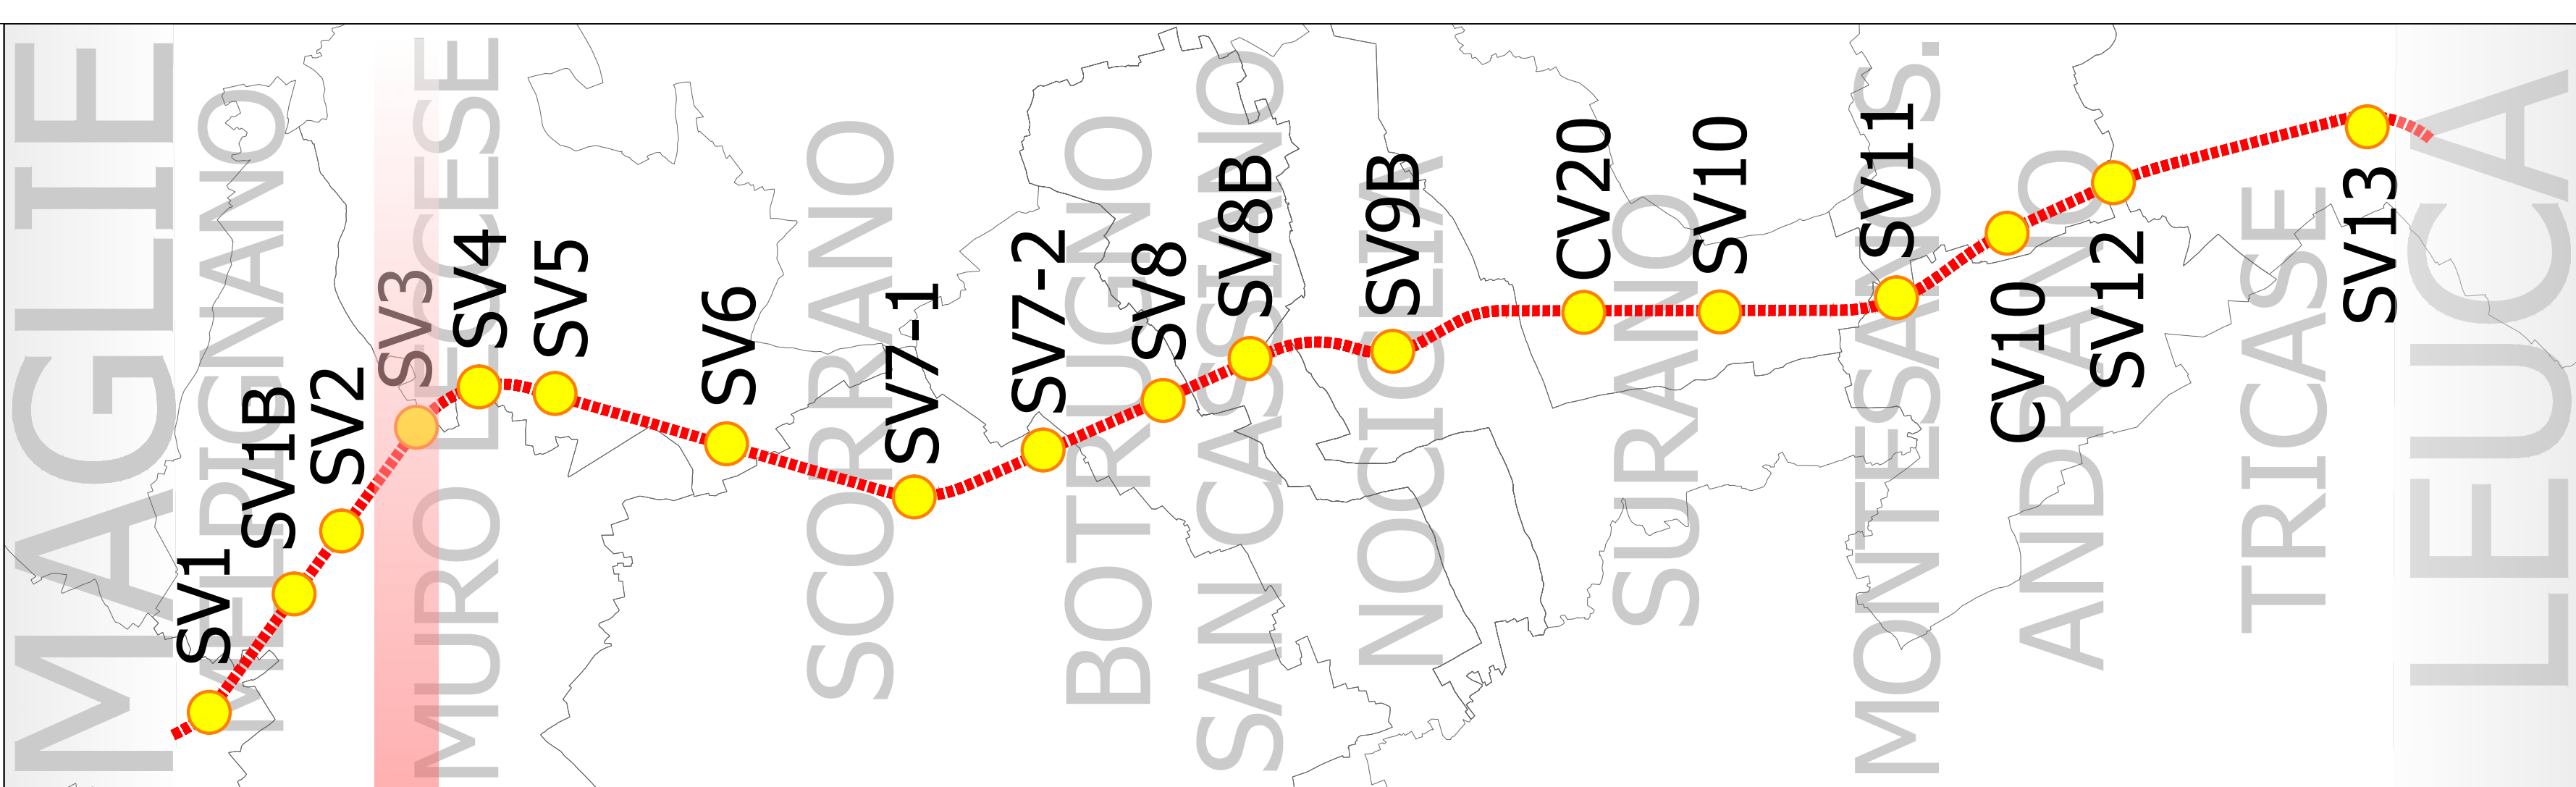

LEGENDA:

- Progetto 2019
- Progetto 2005
- Viabilità esistente a cui si raccordano gli interventi in progetto
- Vasche di compensazione idraulica
- Vasche smaltimento acque di piattaforma
- Varianti localizzative
- Fascia di rispetto 2005

sanas
GRUPPO FS ITALIANE
Direzione Progettazione e Realizzazione Lavori

CORRIDOIO PLURIMODALE ADRIATICO
ITINERARIO MAGLIE - SANTA MARIA DI LEUCA
S.S. N° 275 "DI S. MARIA DI LEUCA"
LAVORI DI AMMODERNAMENTO E ADEGUAMENTO ALLA SEZ. B DEL D.M. 5.11.2001
S.S. 16 dal km 981+700 al km 985+386 - S.S. 275 dal Km 0+000 al km 37+000
1° Lotto: Dal Km 0+000 di prog. al Km 23+300 di prog.

PROGETTO DEFINITIVO

COD. BA283

PROGETTAZIONE: ARIAS - STRUTTURA TERRITORIALE PUGLIA

PROGETTISTI
Ing. Alberto SANCARDO - Progettista e Coordinatore
Ing. Simona MASCIUOLO - Progettista

COLLABORATORI
Geom. Andrea DELL'ANNA
Geom. Massimo MARTANO
Geom. Giuseppe CALU'

IL COORDINATORE IN FASE DI PROGETTAZIONE
Ing. Alberto SANCARDO

IL RESPONSABILE DEL PROCEDIMENTO
Ing. Gianfranco PAGLIUZZA

RESPONSABILE PROJECT MANAGEMENT E PROGETTI SPECIALI
Ing. Nicola MARZI

IL COMMISSARIO STRAORDINARIO
Ing. Vincenzo MARZI

ESTENDERE SA
GEODATA
ENGINEERING

Alpina

NET ENGINEERING

IS INGENIERING
SOLUTIONS
& PARTNERS

VARIANTI LOCALIZZATIVE

STUDIO DI IMPATTO AMBIENTALE

Planimetria delle varianti - SV3 S.S. Maglie - Otranto - 1 di 1

CODICE PROGETTO			NOME FILE				REVISIONE	SCALA:
PROGETTO:	LIV. PROJ.	N. PROJ.	T10IAOAMBPL04_A				A	1:2000
10503A	D	1701	CODICE ELAB. T10IAOAMBPL04					
A	EMMISSIONE		Marzo 2022		L. Marzi	A. Fernandez	S. Angelini	
REV.	DESCRIZIONE		DATA	REDATTO	VERIFICATO	APPROVATO		