
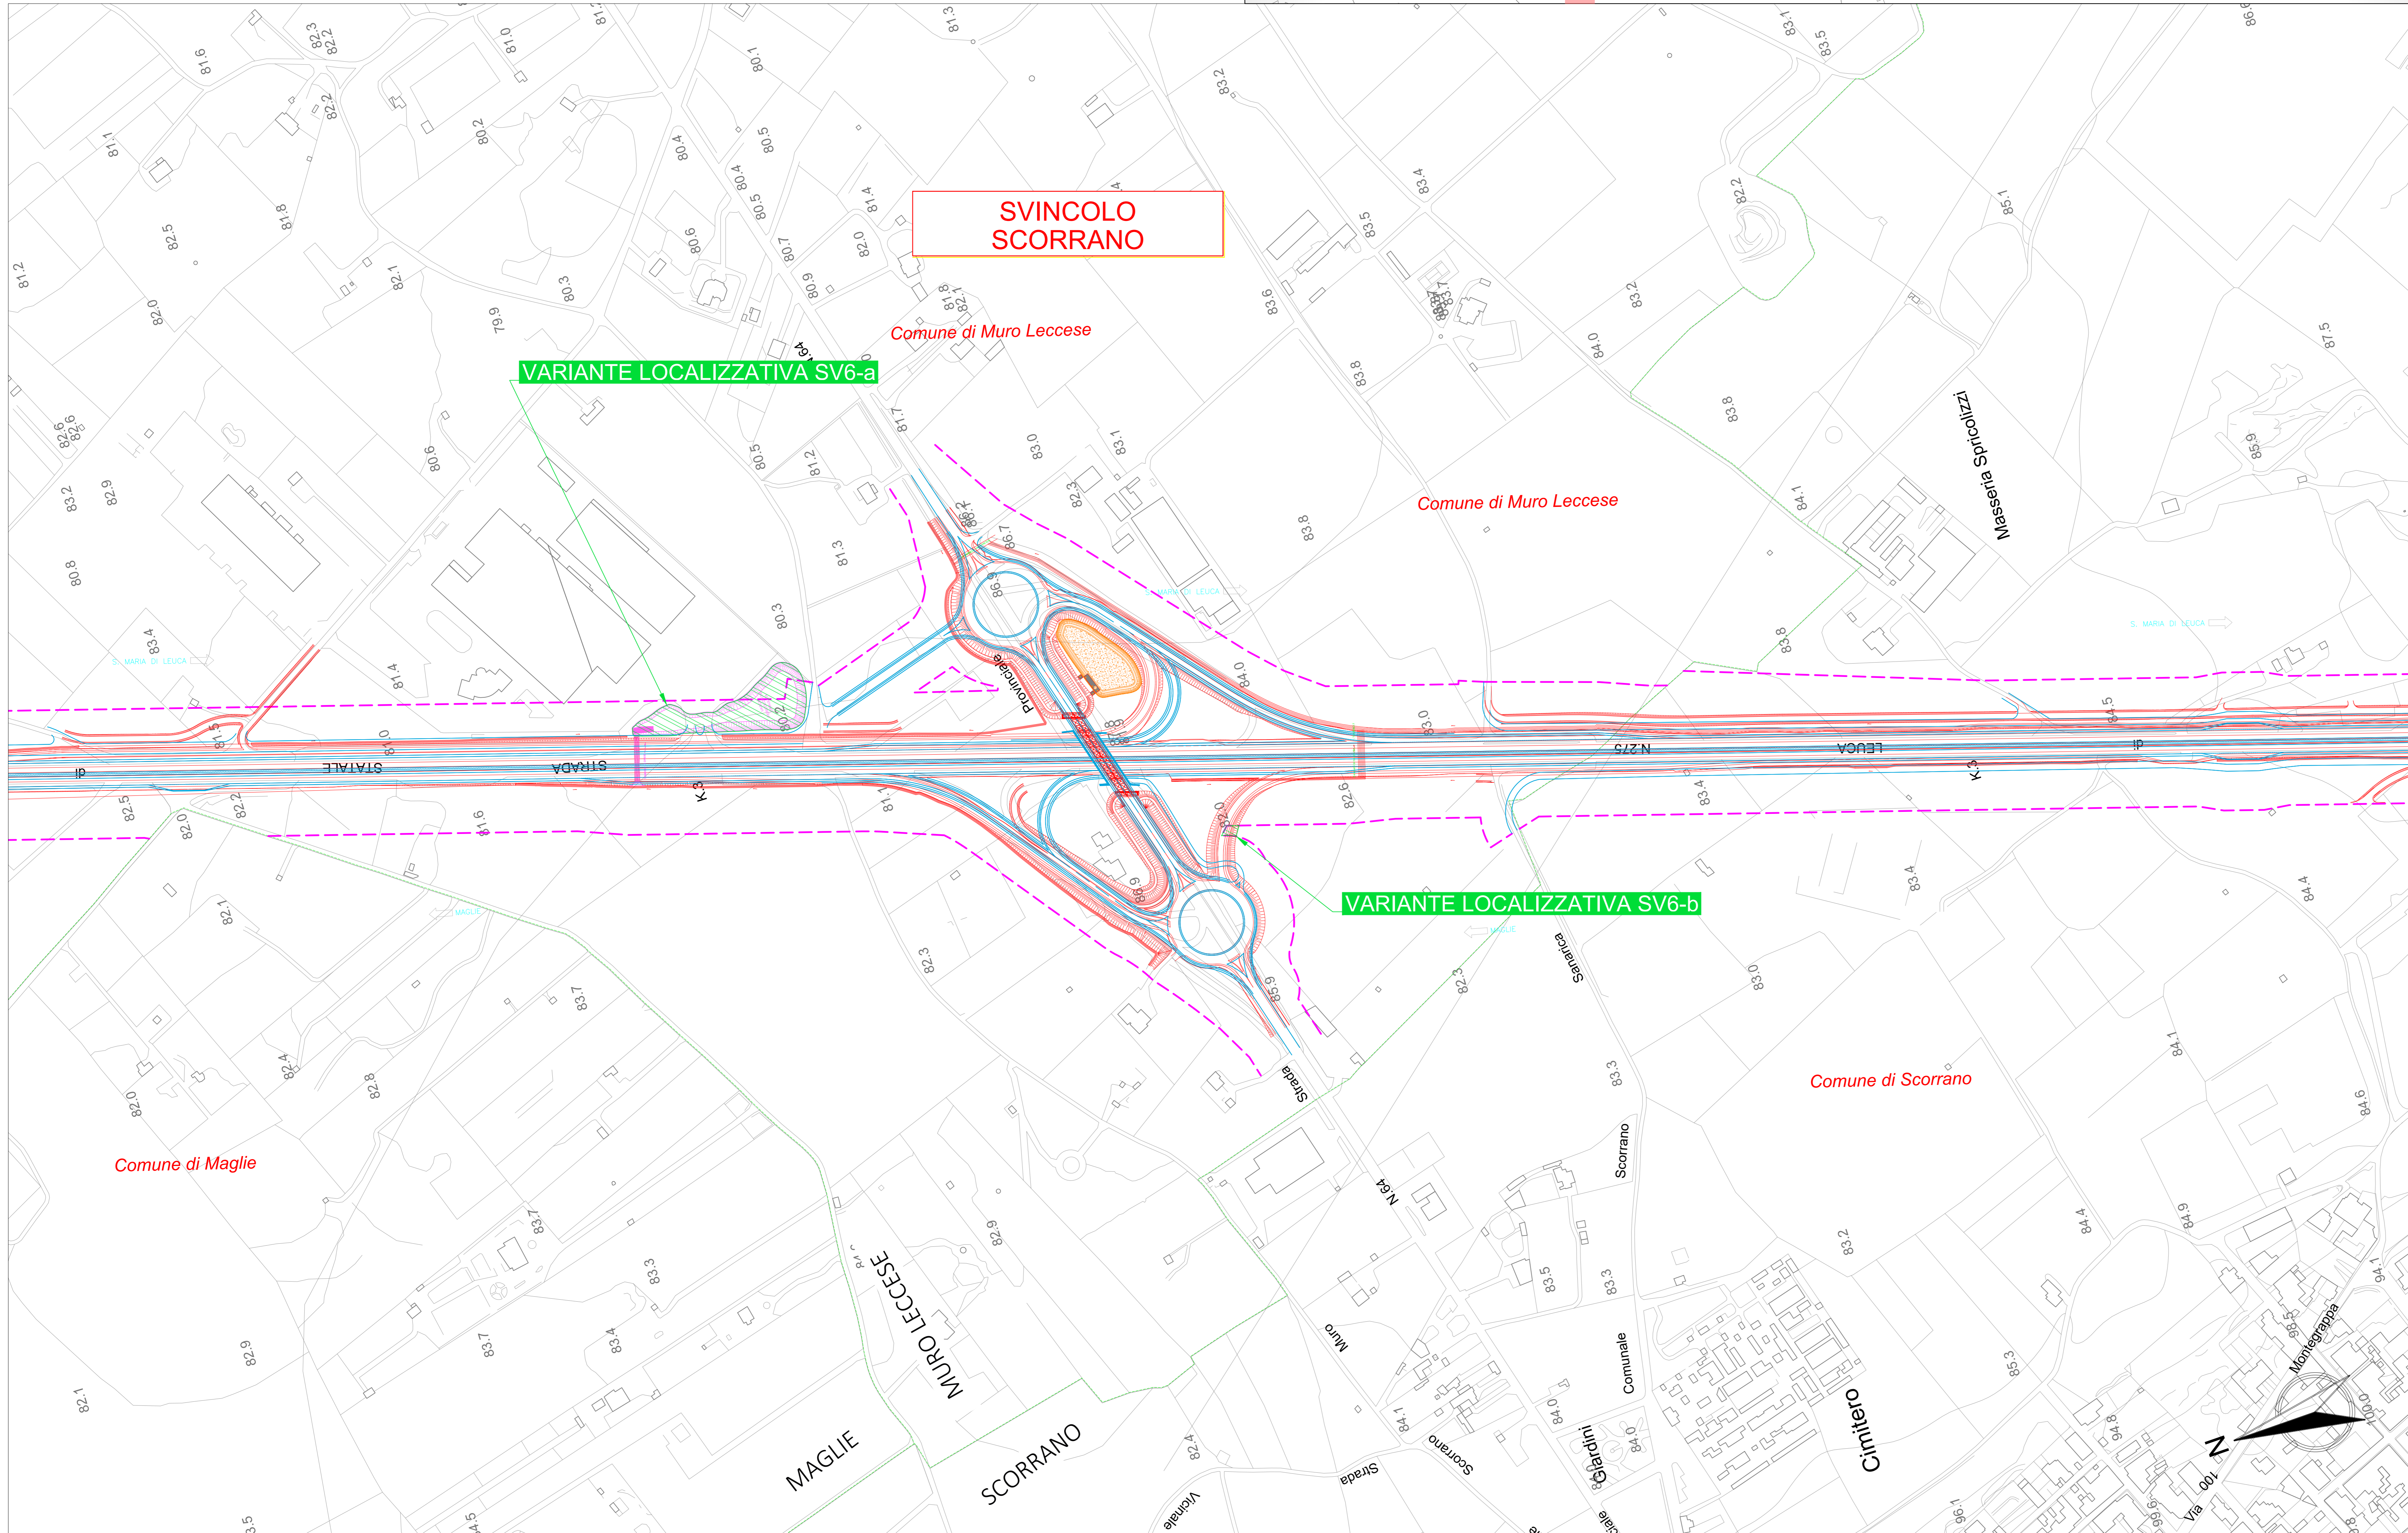


**0623E04-BA283 Maglie Leuca**  
**SV6 - SCORRANO**  
**VARIANTI LOCALIZZATIVE**

Scala 1:2000

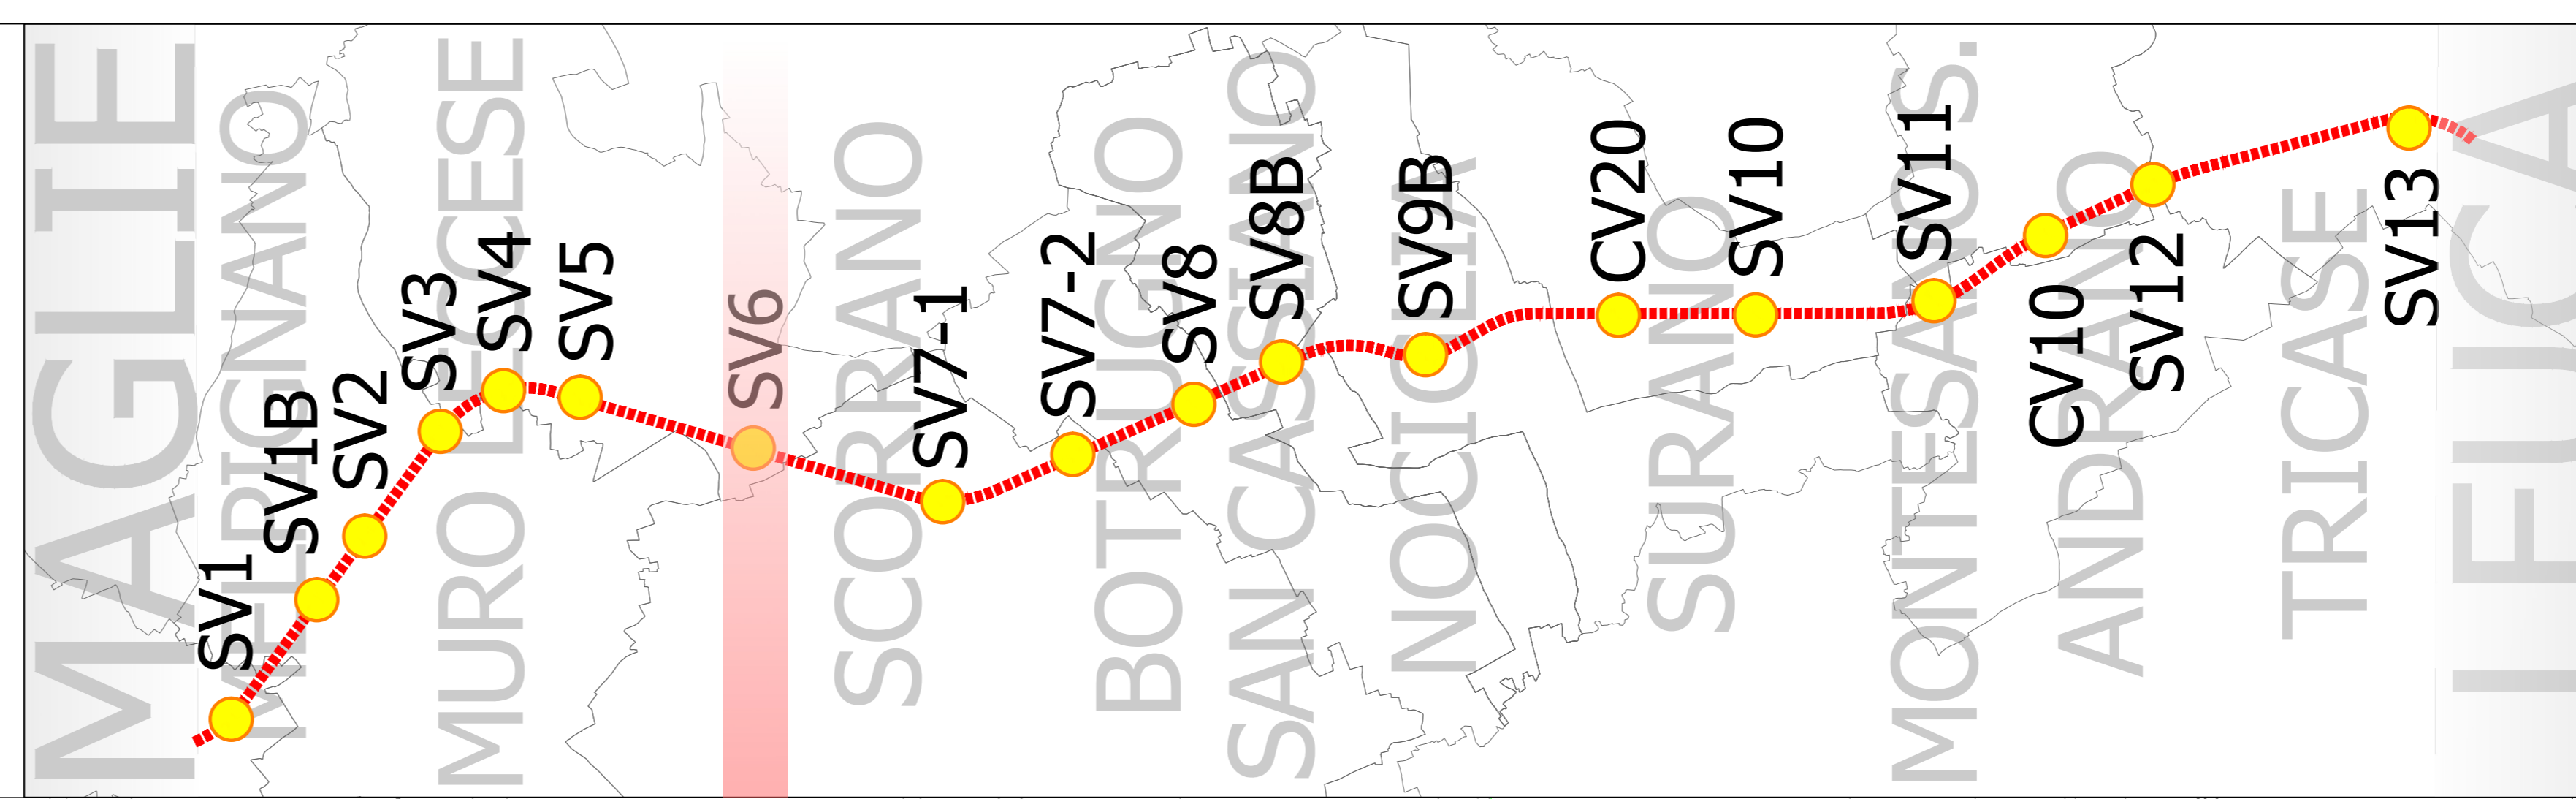

**LEGENDA:**

- Progetto 2019
- Progetto 2005
- Viabilità esistente a cui si raccordano gli interventi in progetto
- Vasche di compensazione idraulica
- Vasche smaltimento acque di piattaforma
- Varianti localizzative
- Fascia di rispetto 2005

**sanas**  
 GRUPPO IS ITALIANE Direzione Progettazione e Realizzazione Lavori

**CORRIDOIO PLURIMODALE ADRIATICO**  
**ITINERARIO MAGLIE - SANTA MARIA DI LEUCA**  
 S.S. N° 275 "DI S. MARIA DI LEUCA"  
**LAVORI DI AMMODERNAMENTO E ADEGUAMENTO ALLA SEZ. B DEL D.M. 5.11.2001**  
 S.S. 16 dal km 981+700 al km 985+386 - S.S. 275 dal km 0+000 al km 37+000  
 1° Lotto: Dal Km 0+000 di prog. al Km 23+300 di prog.

**PROGETTO DEFINITIVO** cod. BA283

**PROGETTAZIONE:** ANAS - STRUTTURA TERRITORIALE PUGLIA

I PROGETTISTI Ing. Alberto SANCIROCO - Progettista e Coordinatore Ing. Simone MASCELLLO - Progettista	ESTENSIONE SA <b>GEODATA</b> ENGINEERING <b>Alpina</b>
COLLABORATORI Geom. Andrea DELL'ANNA Geom. Massimo MARTANO Geom. Giuseppe CALP	<b>NET</b> ENGINEERING
IL COORDINATORE IN FASE DI PROGETTAZIONE Ing. Alberto SANCIROCO	INGEGNERIA GIANFRANCESCO & PARTNERS
IL RESPONSABILE DEL PROCEDIMENTO Ing. Gianfranco PAGLALUNGA	
RESPONSABILE PROJECT MANAGEMENT E PROGETTI SPECIALI Ing. Nicola MARZ	
IL COMMISSARIO STRAORDINARIO Ing. Vincenzo MARZ	

**VARIANTI LOCALIZZATIVE**  
**STUDIO DI IMPATTO AMBIENTALE**  
 Planimetria delle varianti - SV6 Scorrano - 1 di 1

CODICE PROGETTO		NOME FILE		REVISIONE	SCALA:
PROGETTO	LIV. PROC. N. PROC.	T10IAOAMBPL07_A		A	1:2000
CODICE ELAB.		T10IAOAMBPL07			
REV.	DESCRIZIONE	DATA	REDATTO	VERIFICATO	APPROVATO
A	EMMISSIONE	Marzo 2022	L. Marz	A. Fernandez	S. Anghel