


VARIANTI LOCALIZZATIVE



LEGENDA:

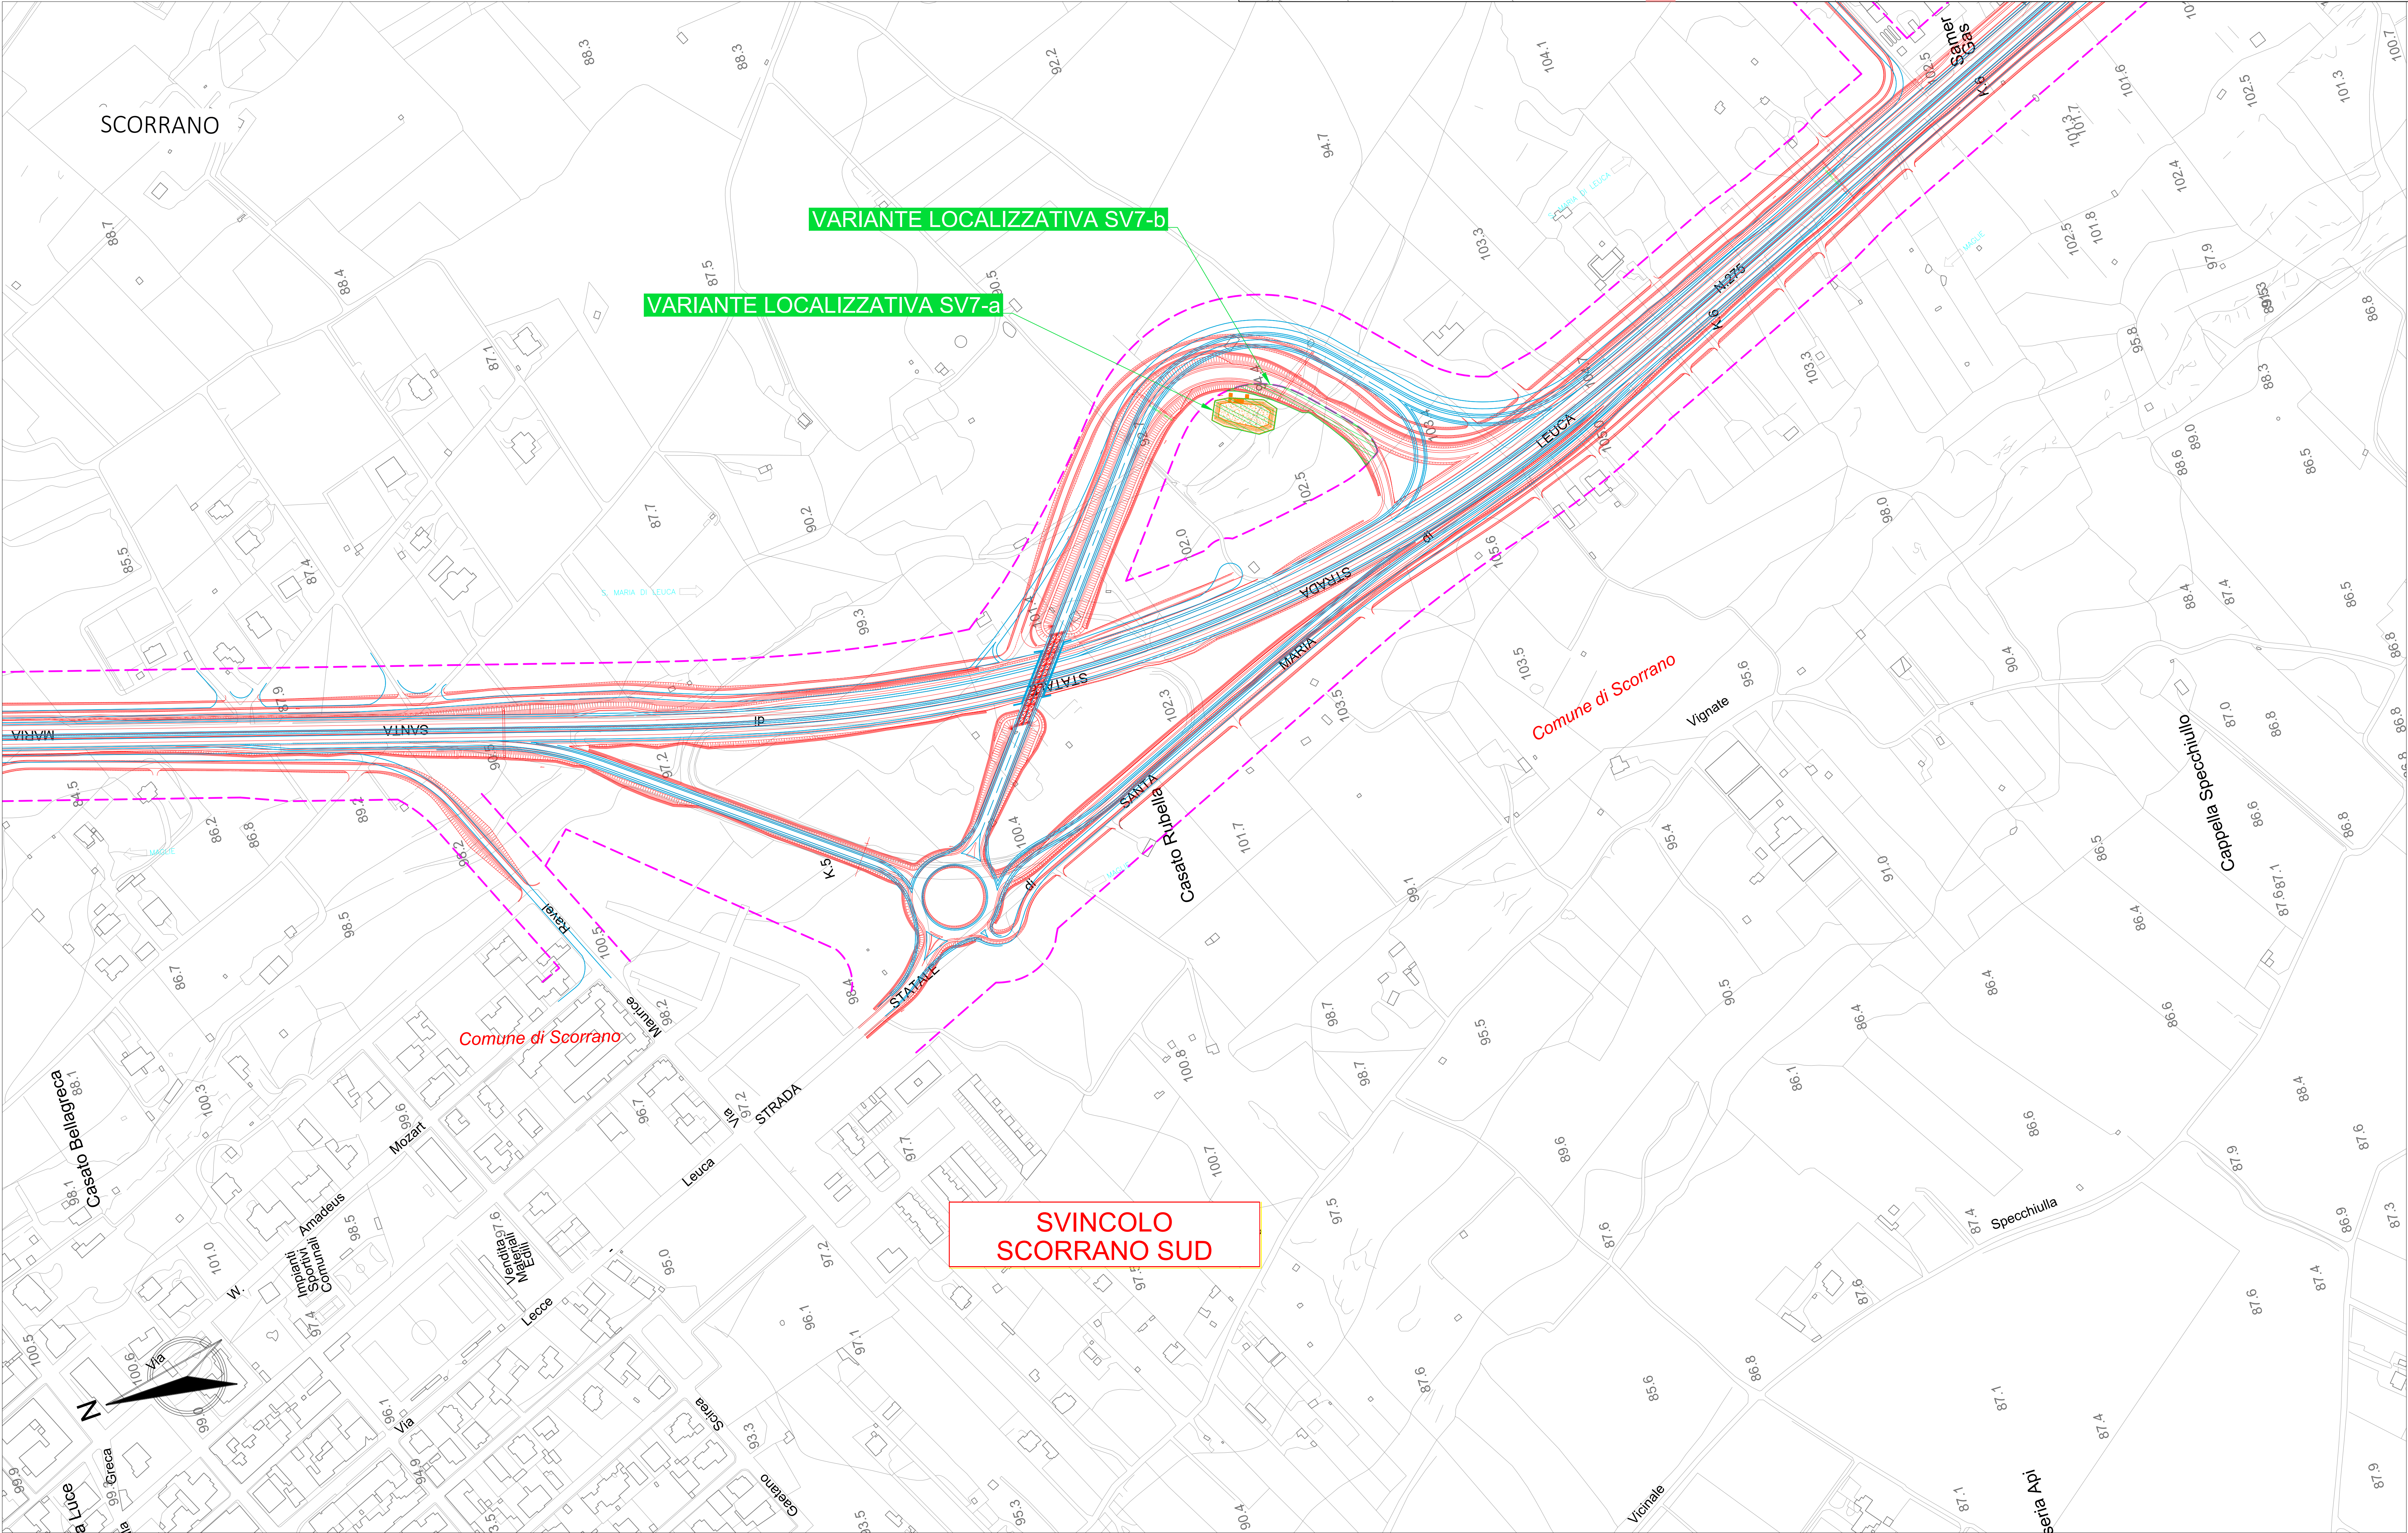

 **anas**
GRUPPO FS ITALIANE

Direzione Progettazione e Realizzazione Lavori

CORRIDOIO PLURIMODALE ADRIATICO
ITINERARIO MAGLIE - SANTA MARIA DI LEUCA
S.S. N° 275 "DI S. MARIA DI LEUCA"
LAVORI DI AMMODERNAMENTO E ADEGUAMENTO ALLA SEZ. B DEL D.M. 5.11.2001
 S.S. 16 dal km 981+700 al km 985+386 - S.S. 275 dal km 0+000 al km 37+000
 1° Lotto: Dal Km 0+000 di prog. al Km 23+300 di prog.

PROGETTO DEFINITIVO

DD. BA283

PROGETTAZIONE: ANAS - STRUTTURA TERRITORIALE PUGLIA

I PROGETTISTI
Ing. Alberto SANCHIRICO - Progettista e Coordinatore
Ing. Simona MASCIULLO - Progettista

Geom. Andrea DELL'ANNA
Geom. Massimo MARTANO
Geom. Giuseppe CALO'

IL COORDINATORE IN FASE DI PROGETTAZIONE
Ing. Alberto SANCHIRICO

IL RESPONSABILE DEL PRODOTTO
Ing. Gianfranco MAGGIORANI

RESPONSABILE PROJECT MANAGEMENT E PROGETTI SPECIALI
Ing. Nicola MARZI

IL COMMISSARIO STRAORDINARIO
Ing. Vincenzo MARZI

GEODATA
ENGINEERING

Alpina



INGENIEURBÜRO
GLADWIN
PLANUNG

VARIANTI LOCALIZZATIVE
STUDIO DI IMPATTO AMBIENTALE
Planimetria delle varianti - SV7 - 1 Scorrano s

Planimetria delle varianti - SV7 - 1 Scorrano sud - 1 di 1

CODICE PROGETTO				NOME FILE				REVISIONE		SCALA:	
PROGETTO LIV. PROG. N. PROG.				T10A00AMBPL08_A							
L0503A D 1701				CODICE ELAB. T101A00AMBPL08				A		1:2000	
A EMISSIONE				Marzo 2022				L. Morra		A. Fernandez	
REV. DESCRIZIONE				DATA				REDATTO		S. Angeli	
										VERIFICATO APPROVATO	