
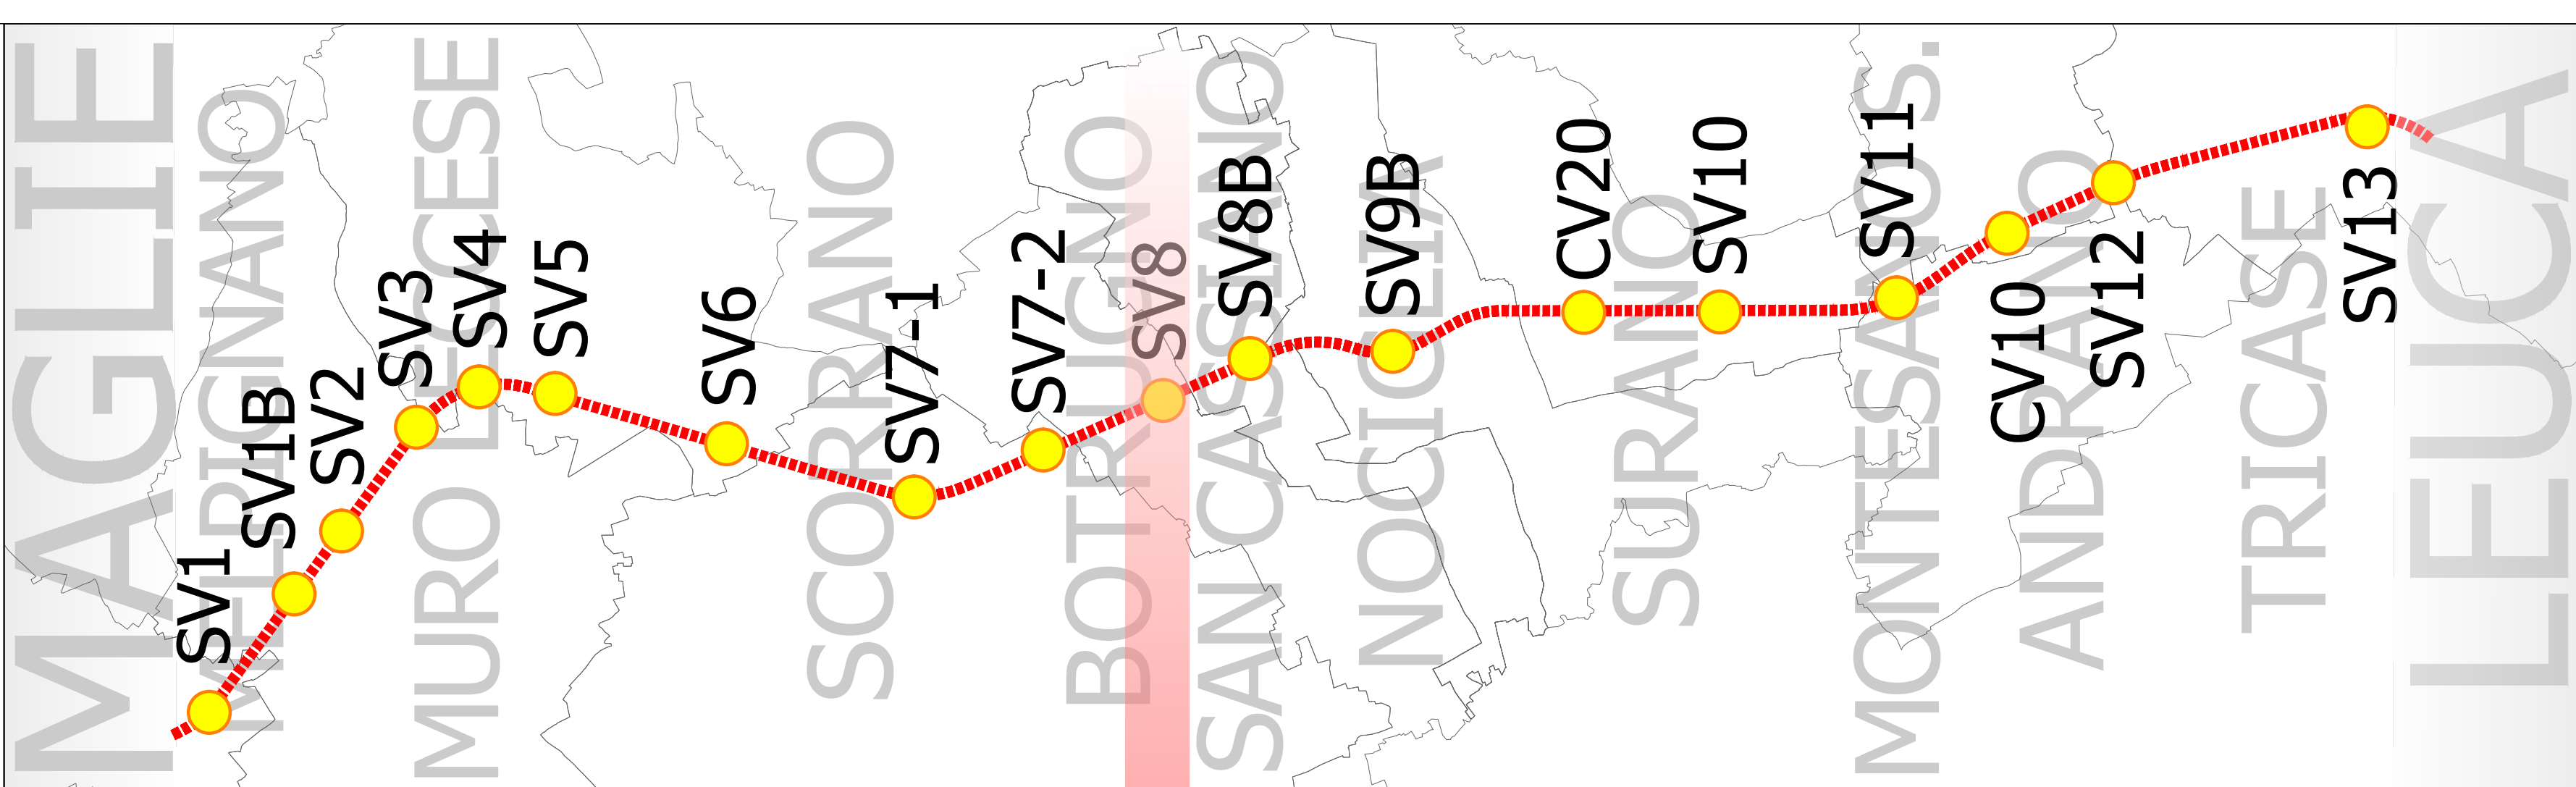


0623E04-BA283 Maglie Leuca

SV8 - BOTRUGNO

VARIANTI LOCALIZZATIVE

Scala 1:2000

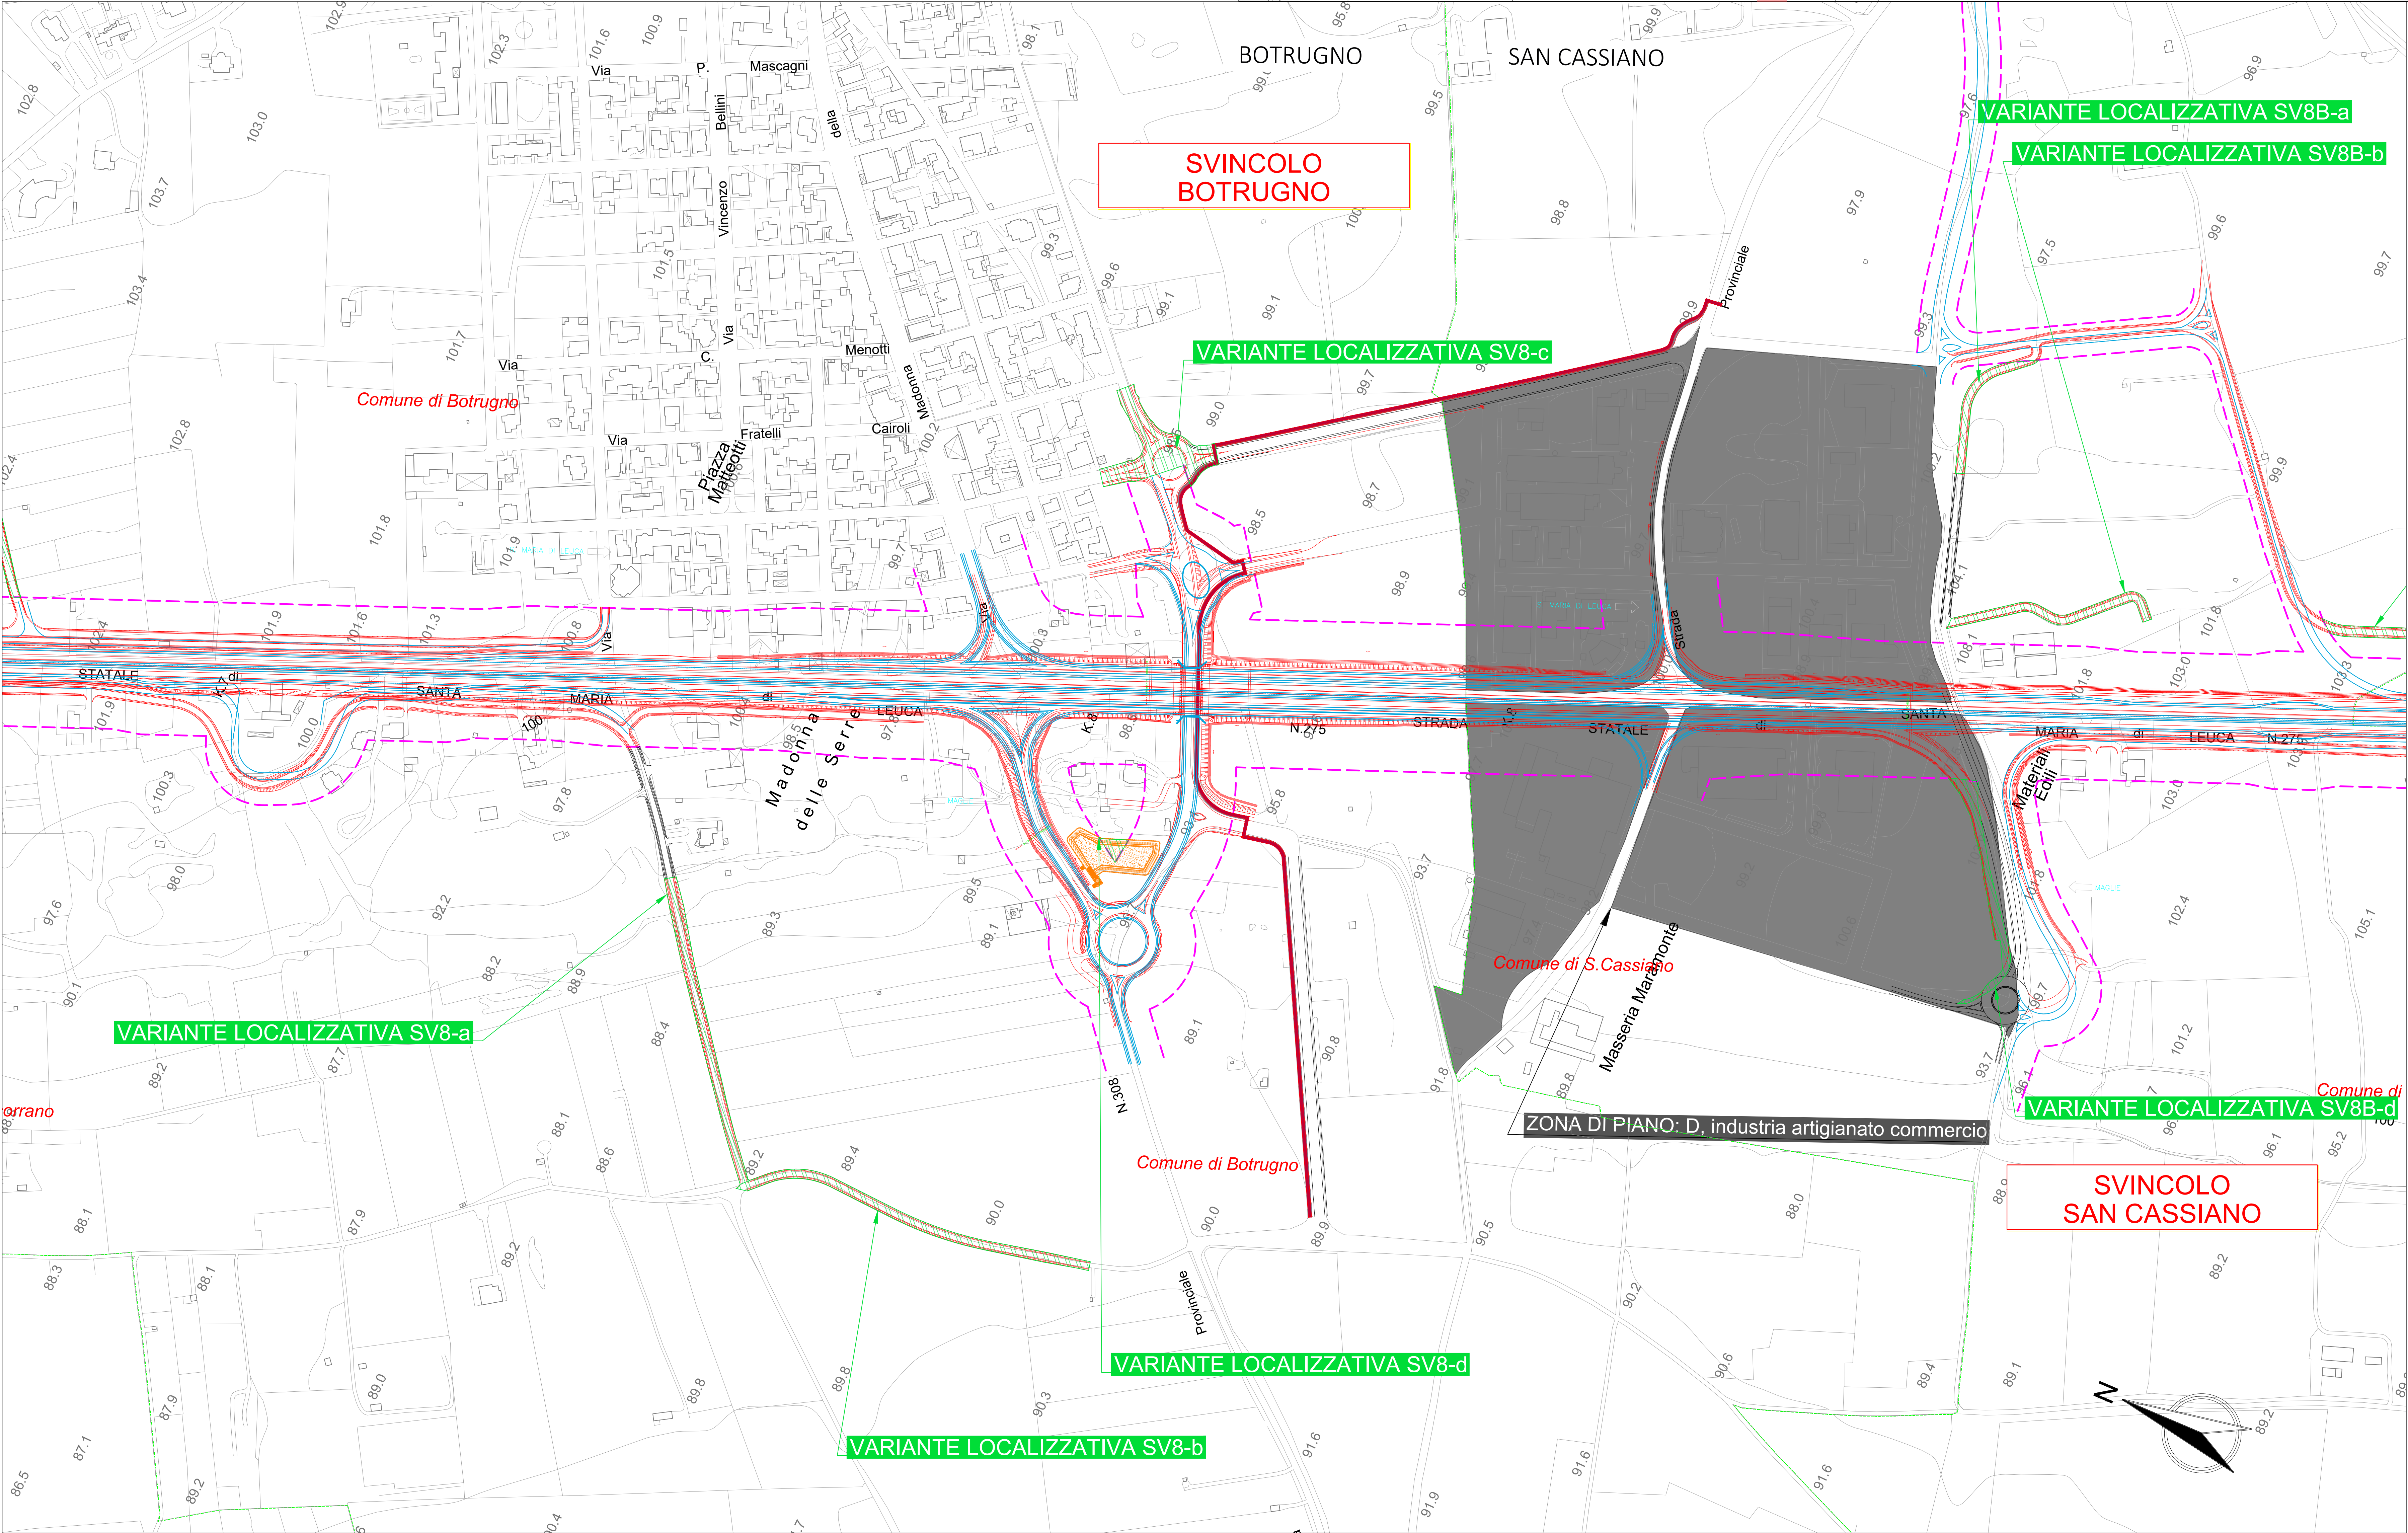

Zona di piano D, industria
artigianato e commercio



Ampliamento rotonda esistente
oggetto di variante

LEGENDA:

- Progetto 2019
- Progetto 2005
- Viabilità esistente a cui si raccordano gli interventi in progetto
- Vasche di compensazione idraulica
- Vasche smaltimento acque di piattaforma
- Varianti localizzative
- Fascia di rispetto 2005

sanas
GRUPPO FS ITALIANE

Direzione Progettazione e Realizzazione Lavori

CORRIDOIO PLURIMODALE ADRIATICO
ITINERARIO MAGLIE - SANTA MARIA DI LEUCA
S.S. N° 275 "DI S. MARIA DI LEUCA"
LAVORI DI AMMODERNAMENTO E ADEGUAMENTO ALLA SEZ. B DEL D.M. 5.11.2001
S.S. 16 dal km 981+700 al km 985+386 - S.S. 275 dal km 0+000 al km 37+000
1° Lotto: Dal Km 0+000 di prog. al Km 23+300 di prog.

PROGETTO DEFINITIVO

COD. BA283

PROGETTAZIONE: ARIAS - STRUTTURA TERRITORIALE PUGLIA

PROGETTISTI:
Ing. Alberto SANCARICO - Progettista e Coordinatore
Ing. Simona MASCIUOLO - Progettista

COLLABORATORI:
Geom. Andrea DELL'ANNA
Geom. Massimo MARTANO
Geom. Giuseppe CALU'

IL COORDINATORE IN FASE DI PROGETTAZIONE:
Ing. Alberto SANCARICO

IL RESPONSABILE DEL PROCEDIMENTO:
Ing. Gianfranco PAGGIALLINGA

RESPONSABILE PROJECT MANAGEMENT E PROGETTI SPECIALI:
Ing. Nicola MARZ

IL COMMISSARIO STRAORDINARIO:
Ing. Vincenzo MARZ

ESTENDERE SA
GEODATA
ENGINEERING

Alpina

NET ENGINEERING

INGEGNERIA
QUANTITATIVA
& PARTNER

VARIANTI LOCALIZZATIVE
STUDIO DI IMPATTO AMBIENTALE
Planimetria delle varianti - SV8 - Botrugno - 1 di 1

CODICE PROGETTO	NOME FILE	REVISIONE	SCALA:
PROGETTO: L. 05/03/2017	T101A00AMBPL10_A	A	1:2000
ELABORAZIONE: D. 17/01/2017	CODICE ELAB.: T101A00AMBPL10		

REV.	DESCRIZIONE	DATA	REDATTO	VERIFICATO	APPROVATO
A	EMISSIONE	Marzo 2022	L. Marz	A. Fernandez	S. Longhi