
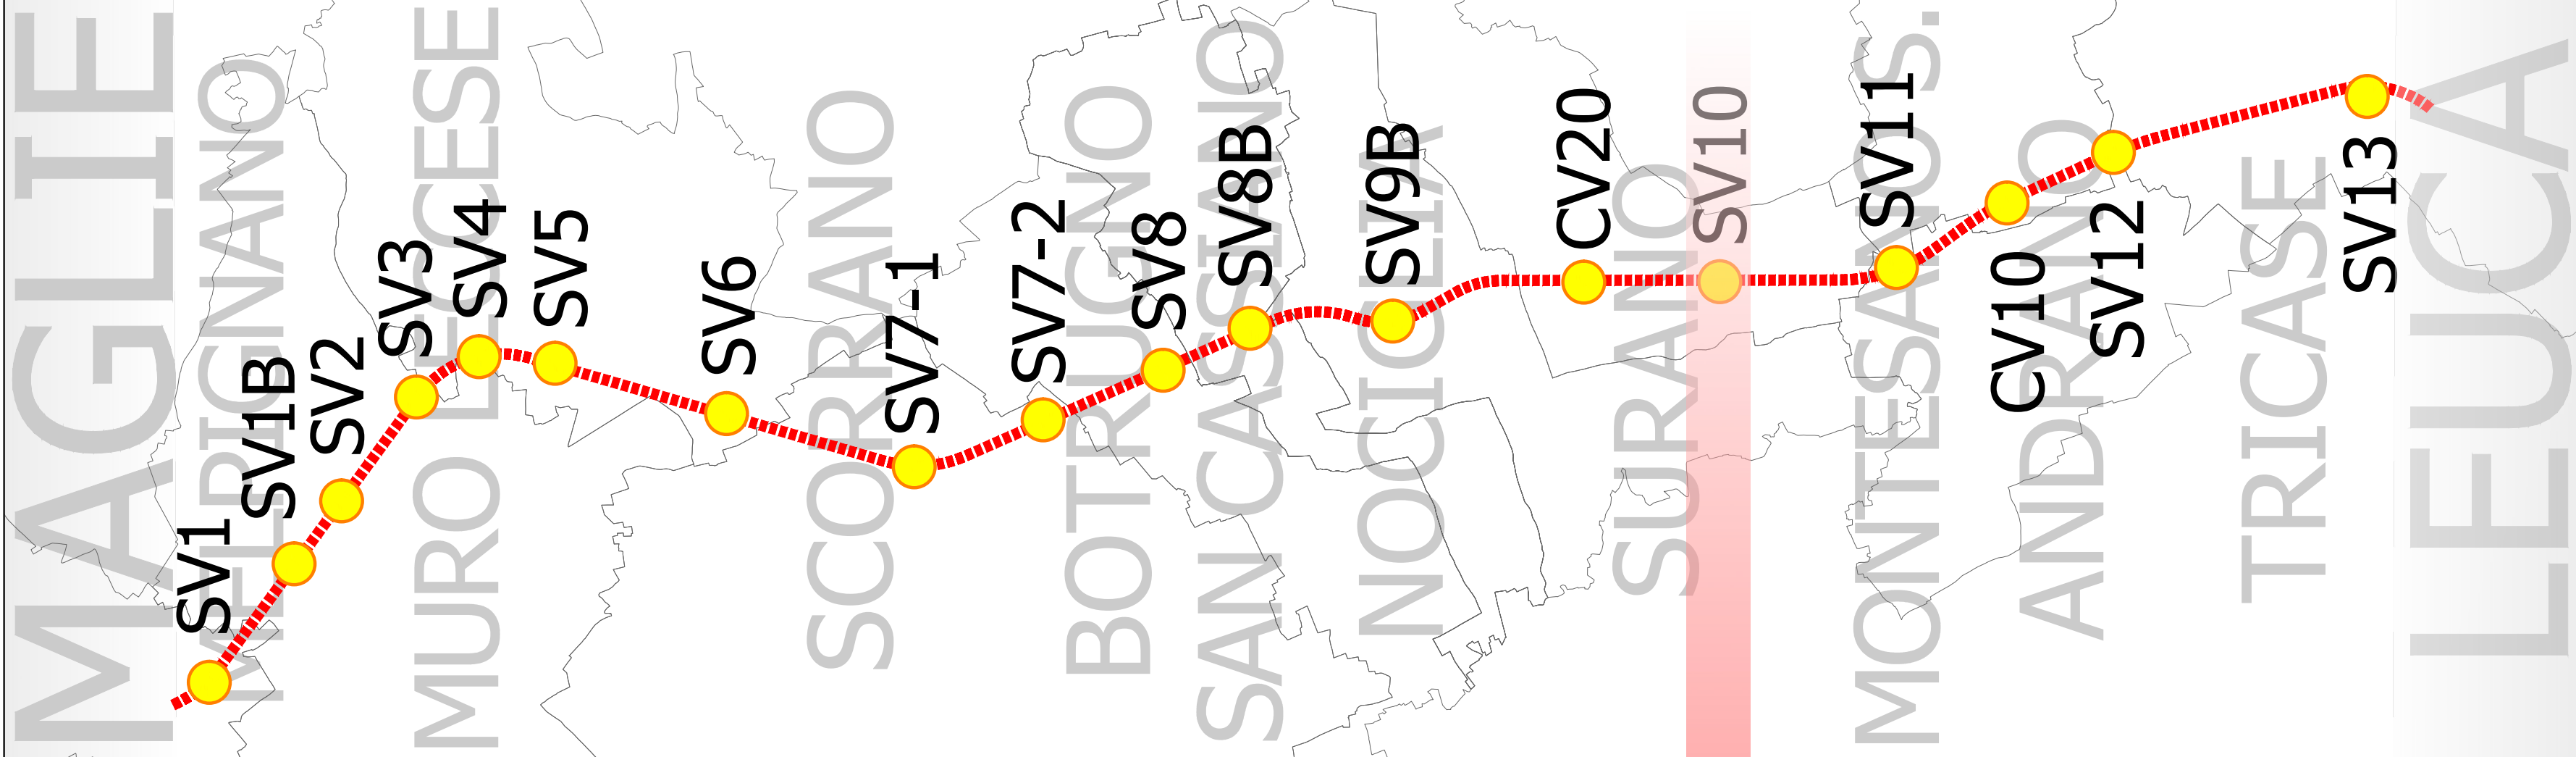


0623E04-BA283 Maglie Leuca
SV10 - SURANO-RUFFANO
VARIANTI LOCALIZZATIVE

Scala 1:2000

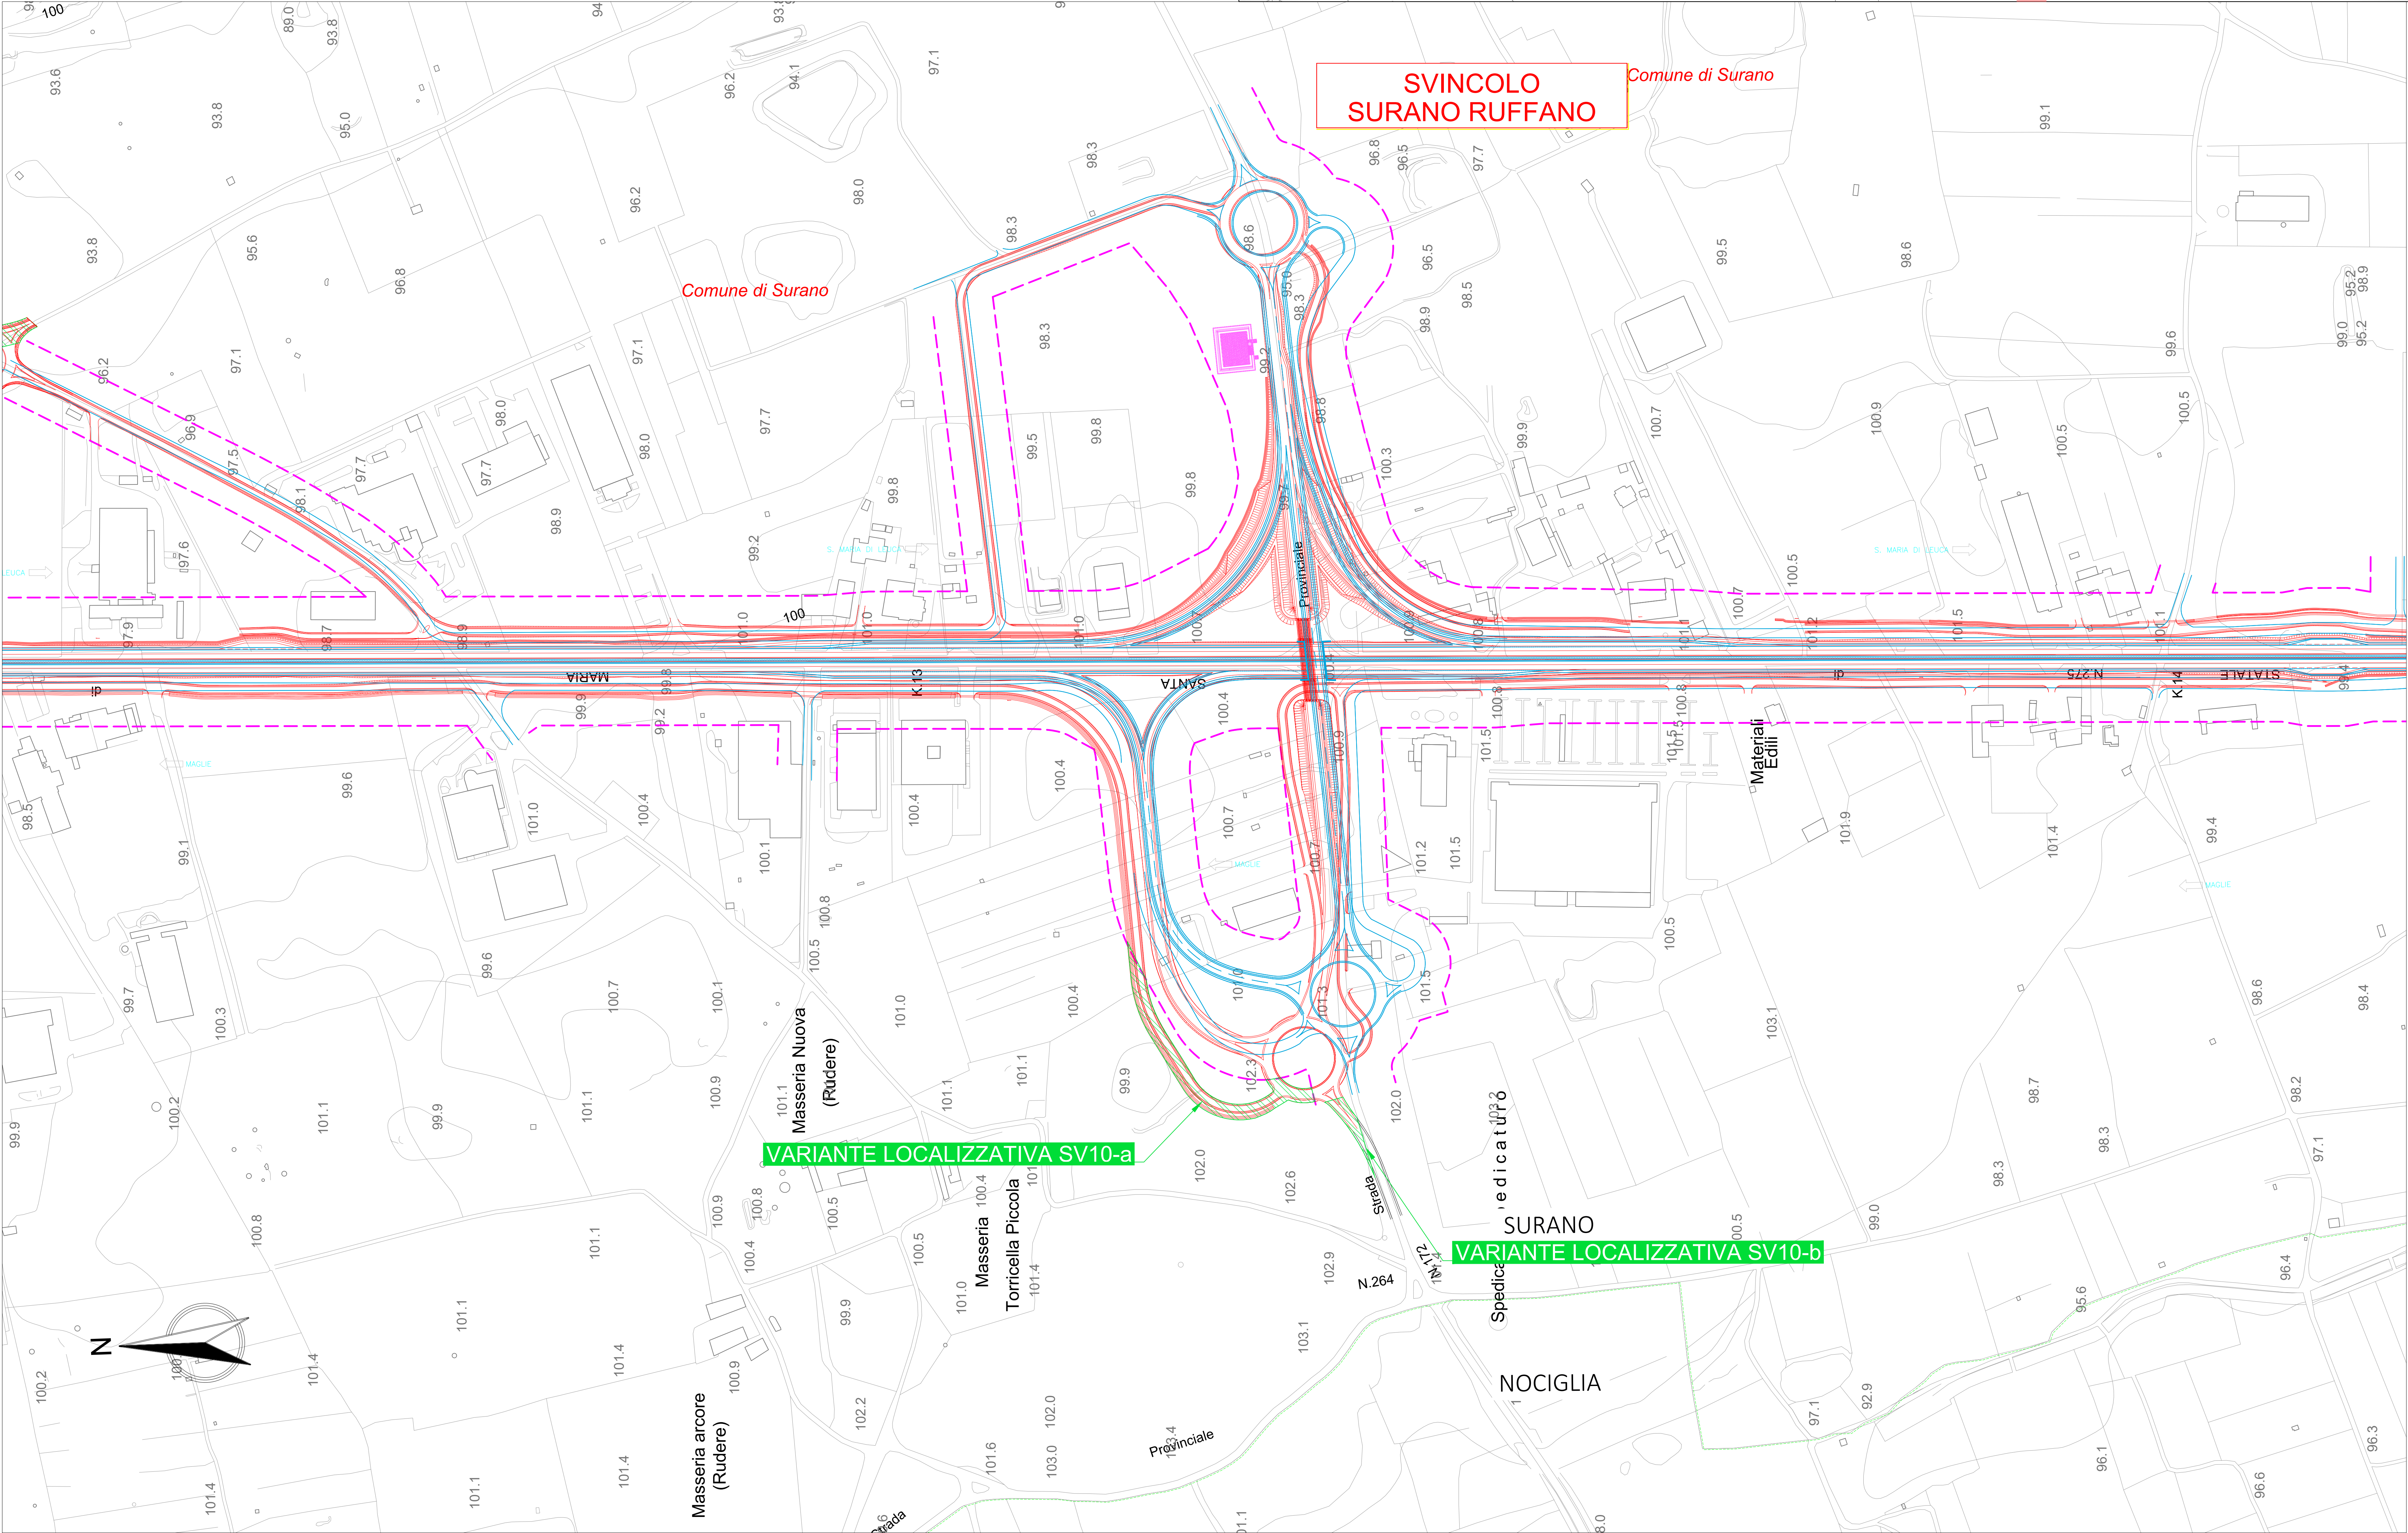

LEGENDA:

- Progetto 2019
- Progetto 2005
- Viabilità esistente a cui si raccordano gli interventi in progetto
- Vasche di compensazione idraulica
- Vasche smaltimento acque di piattaforma
- Varianti localizzative
- Fascia di rispetto 2005

Sanas
GRUPPO FS ITALIANE
Direzione Progettazione e Realizzazione Lavori

CORRIDOIO PLURIMODALE ADRIATICO
ITINERARIO MAGLIE - SANTA MARIA DI LEUCA
S.S. N° 275 "DI S. MARIA DI LEUCA"
LAVORI DI AMMODERNAMENTO E ADEGUAMENTO ALLA SEZ. B DEL D.M. 5.11.2001
S.S. 16 dal km 981+700 al km 985+386 - S.S. 275 dal Km 0+000 al km 37+000
1° Lotto: Dal Km 0+000 di prog. al Km 23+300 di prog.

PROGETTO DEFINITIVO

COD. BA283

PROGETTAZIONE: ARNAS - STRUTTURA TERRITORIALE PUGLIA

I PROGETTISTI:
Ing. Alberto SANCHIRO - Progettista e Coordinatore
Ing. Simona MASCIULLO - Progettista

COLLABORATORI:
Geom. Andrea DELL'ANNA
Geom. Massimo MARTANO
Geom. Giuseppe CALU'

IL COORDINATORE IN FASE DI PROGETTAZIONE:
Ing. Alberto SANCHIRO

IL RESPONSABILE DEL PROCEDIMENTO:
Ing. Gianfranco PAGLIALLA

RESPONSABILE PROJECT MANAGEMENT E PROGETTI SPECIALI:
Ing. Nicola MARZ

IL COMMISSARIO STRAORDINARIO:
Ing. Vincenzo MARZ

ESTENDERE SA
GEODATA
ENGINEERING

Alpina

NET ENGINEERING

INDUSTRIE
SISTEMI
& PARTNER

VARIANTI LOCALIZZATIVE
STUDIO DI IMPATTO AMBIENTALE
Planimetria delle varianti - SV10 Surano - Ruffano - 1 di 1

CODICE PROGETTO			NOME FILE			REVISIONE		SCALA:	
PROGETTO:	LIV. PROG.	N. PROG.	T110A00AMBPL14_A			A		1:2000	
ELABORATO:	D 1701		CODICE ELAB:	T11011A00AMBPL14					
A	EMISSIONE		Maggio 2022		L. Marz	A. Farnetoli	S. Longhi		
REV.	DESCRIZIONE		DATA		REDATTO	VERIFICATO	APPROVATO		