
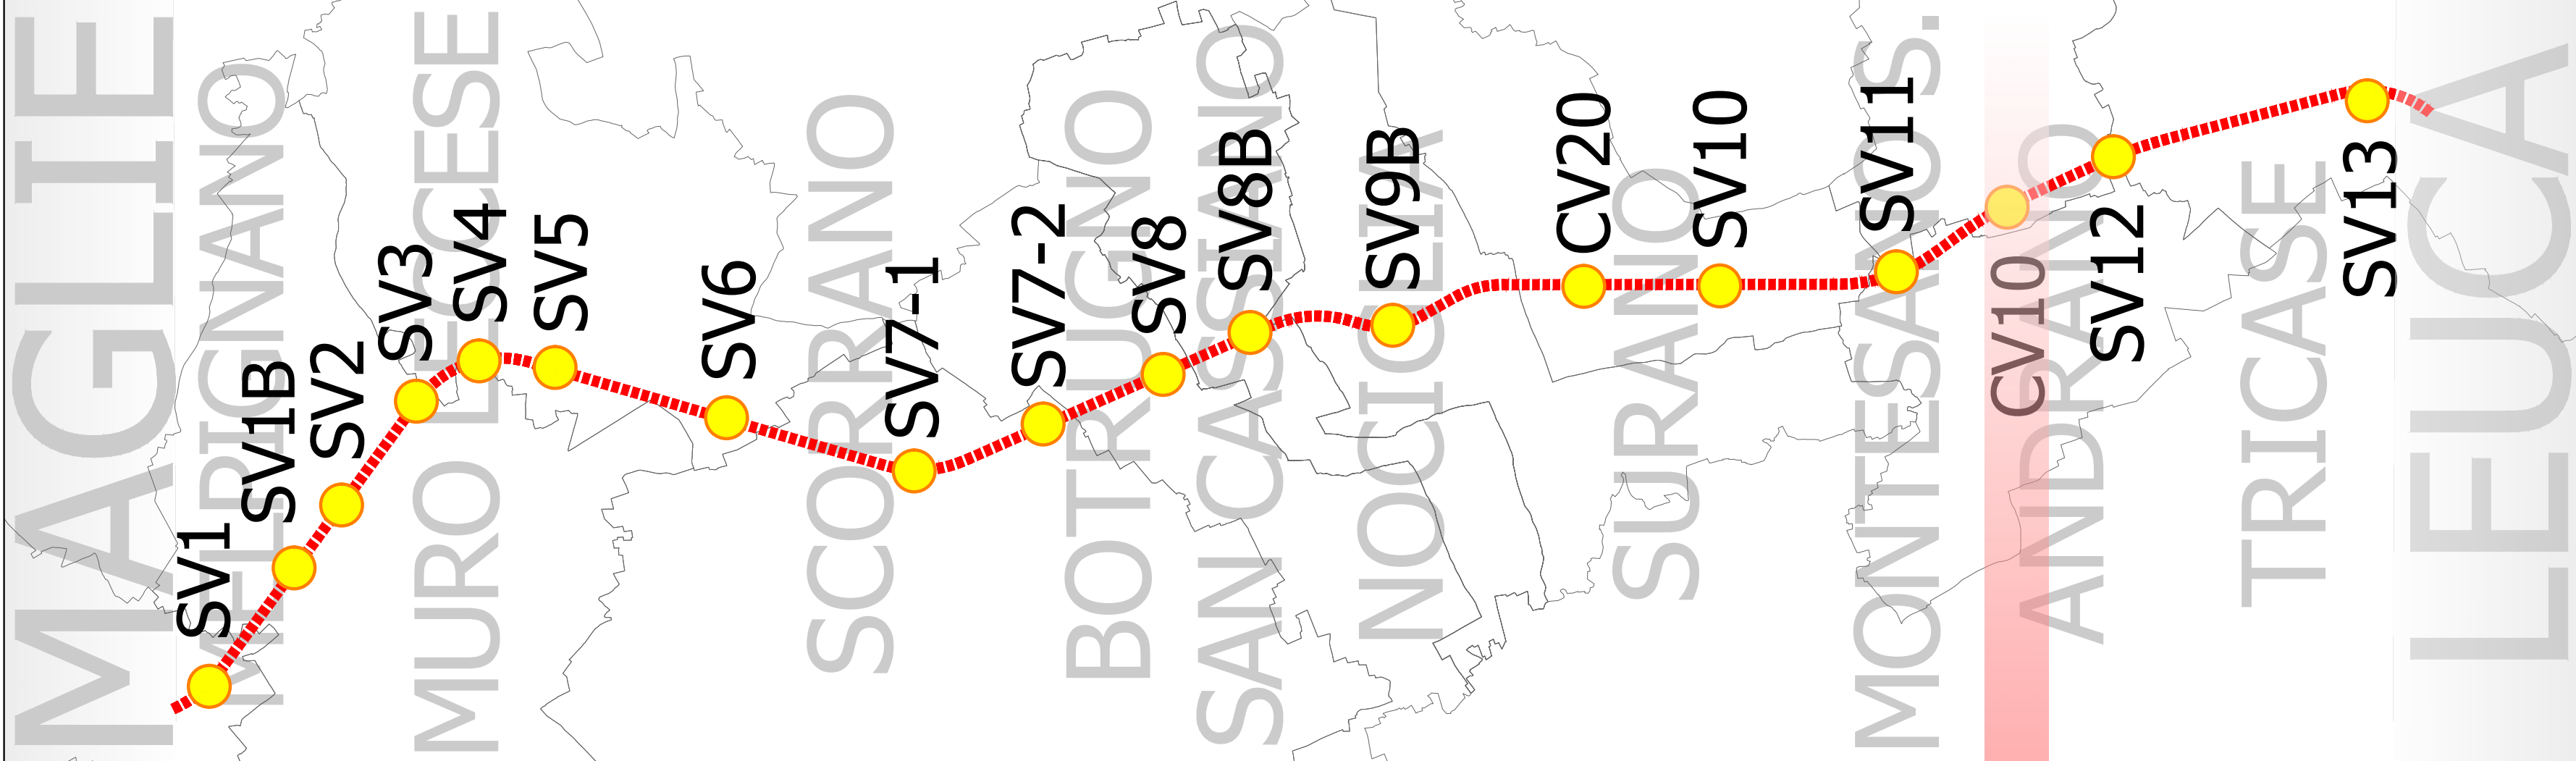


0623E04-BA283 Maglie Leuca

CV10 - SCAVALCO 3

VARIANTI LOCALIZZATIVE

Scala 1:2000

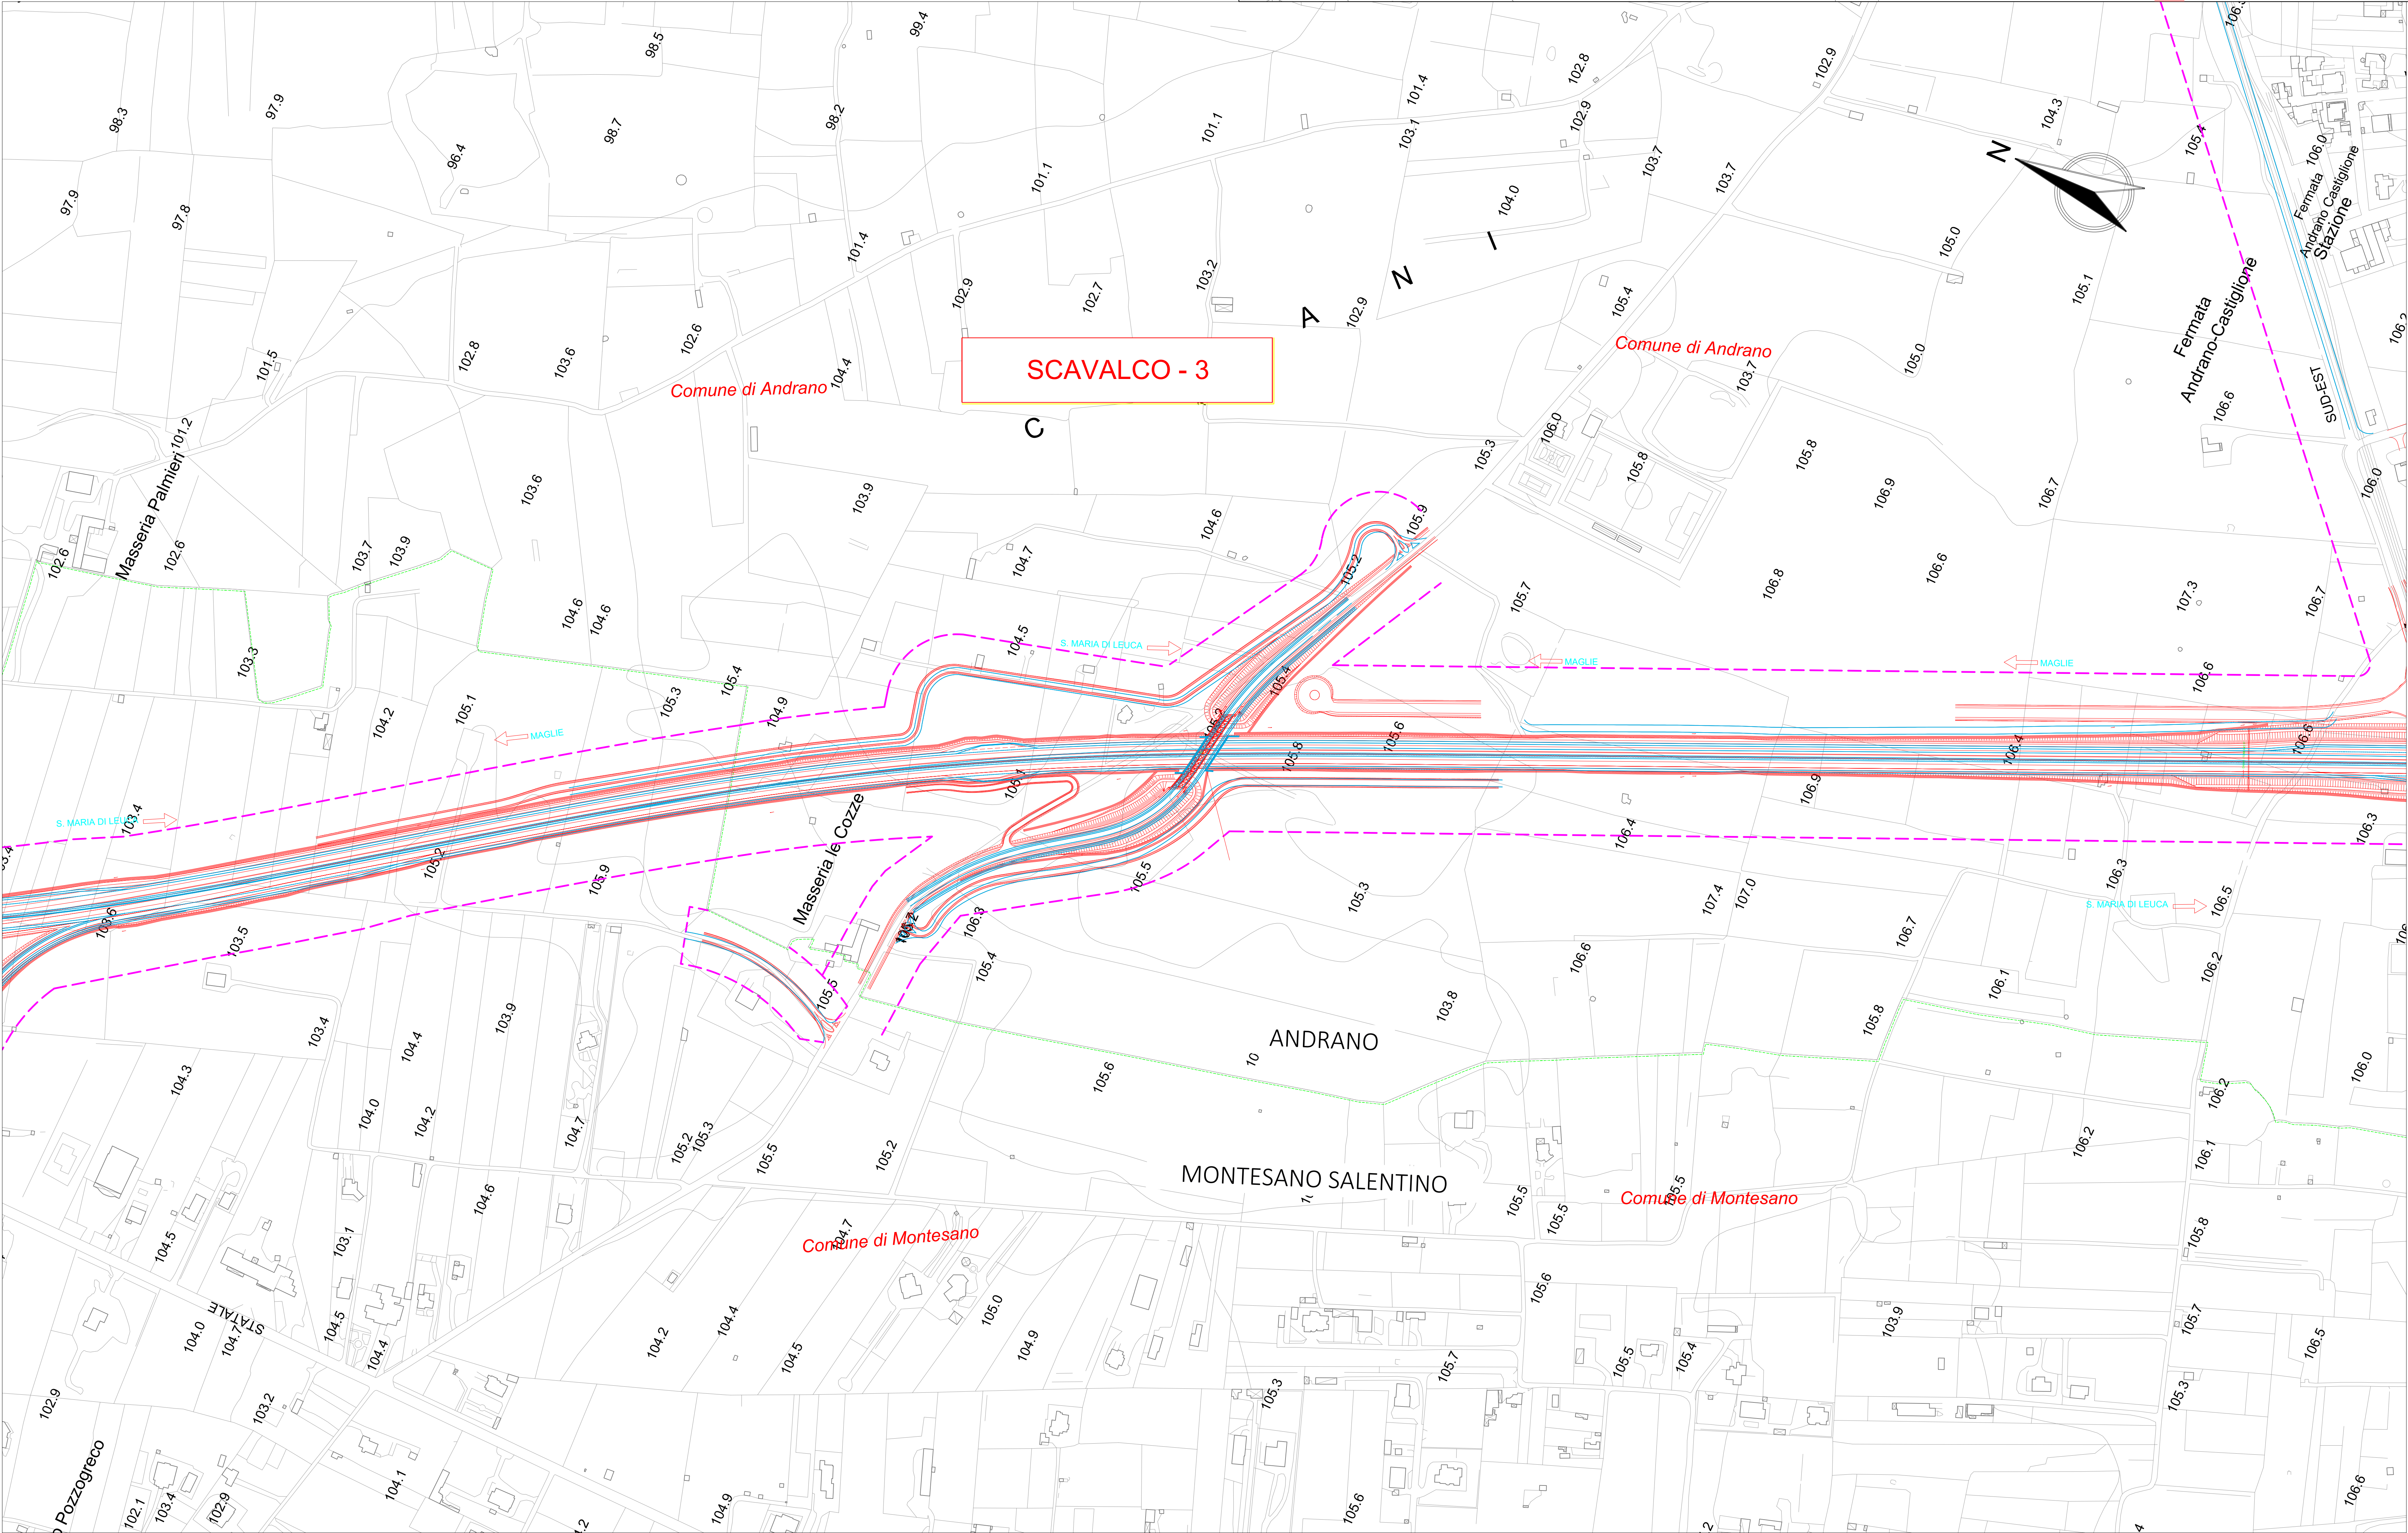

LEGENDA:

- Progetto 2019
- Progetto 2005
- Viabilità esistente a cui si raccordano gli interventi in progetto
- Vasche di compensazione idraulica
- Vasche smaltimento acque di piattaforma
- Varianti localizzative
- Fascia di rispetto 2005



Direzione Progettazione e Realizzazione Lavori

CORRIDOIO PLURIMODALE ADRIATICO
ITINERARIO MAGLIE - SANTA MARIA DI LEUCA
S.S. N° 275 "DI S. MARIA DI LEUCA"
LAVORI DI AMMODERNAMENTO E ADEGUAMENTO ALLA SEZ. B DEL D.M. 5.11.2001
S.S. 16 dal km 981+700 al km 985+386 - S.S. 275 dal Km 0+000 al km 37+000
1° Lotto: Dal Km 0+000 di prog. al Km 23+300 di prog.

PROGETTO DEFINITIVO

COD. BA283

PROGETTAZIONE: ARIAS - STRUTTURA TERRITORIALE PUGLIA

PROGETTISTI:
Ing. Alberto SANCARDO - Progettista e Coordinatore
Ing. Simona MASCIULLO - Progettista

COLLABORATORI:
Geom. Andrea DELL'ANNA
Geom. Massimo MARTANO
Geom. Giuseppe CALU'

IL COORDINATORE IN FASE DI PROGETTAZIONE:
Ing. Alberto SANCARDO

IL RESPONSABILE DEL PROCEDIMENTO:
Ing. Gianfranco PAGLIALLUNA

RESPONSABILE PROJECT MANAGEMENT E PROGETTI SPECIALI:
Ing. Nicola MARZÌ

IL COMMISSARIO STRAORDINARIO:
Ing. Vincenzo MARZÌ

ESTENDERE SA

GEODATA ENGINEERING

Alpina

NET ENGINEERING

INGENIERIA ASSOCIATA & PARTNERS

VARIANTI LOCALIZZATIVE
STUDIO DI IMPATTO AMBIENTALE
Planimetria delle varianti - CV10 scavalco 3 - 1 di 1

CODICE PROGETTO	NOME FILE	REVISIONE	SCALA:
PROGETTO: L0503A D 1701	T10IAOAMBPL16_A	A	1:2000
CODICE ELAB.: T10IAOAMBPL16			
A	EMISSIONE	Marzo 2022	L. Marzà A. Farnetoli S. Anghel
REV.	DESCRIZIONE	DATA	REDATTO VERIFICATO APPROVATO