
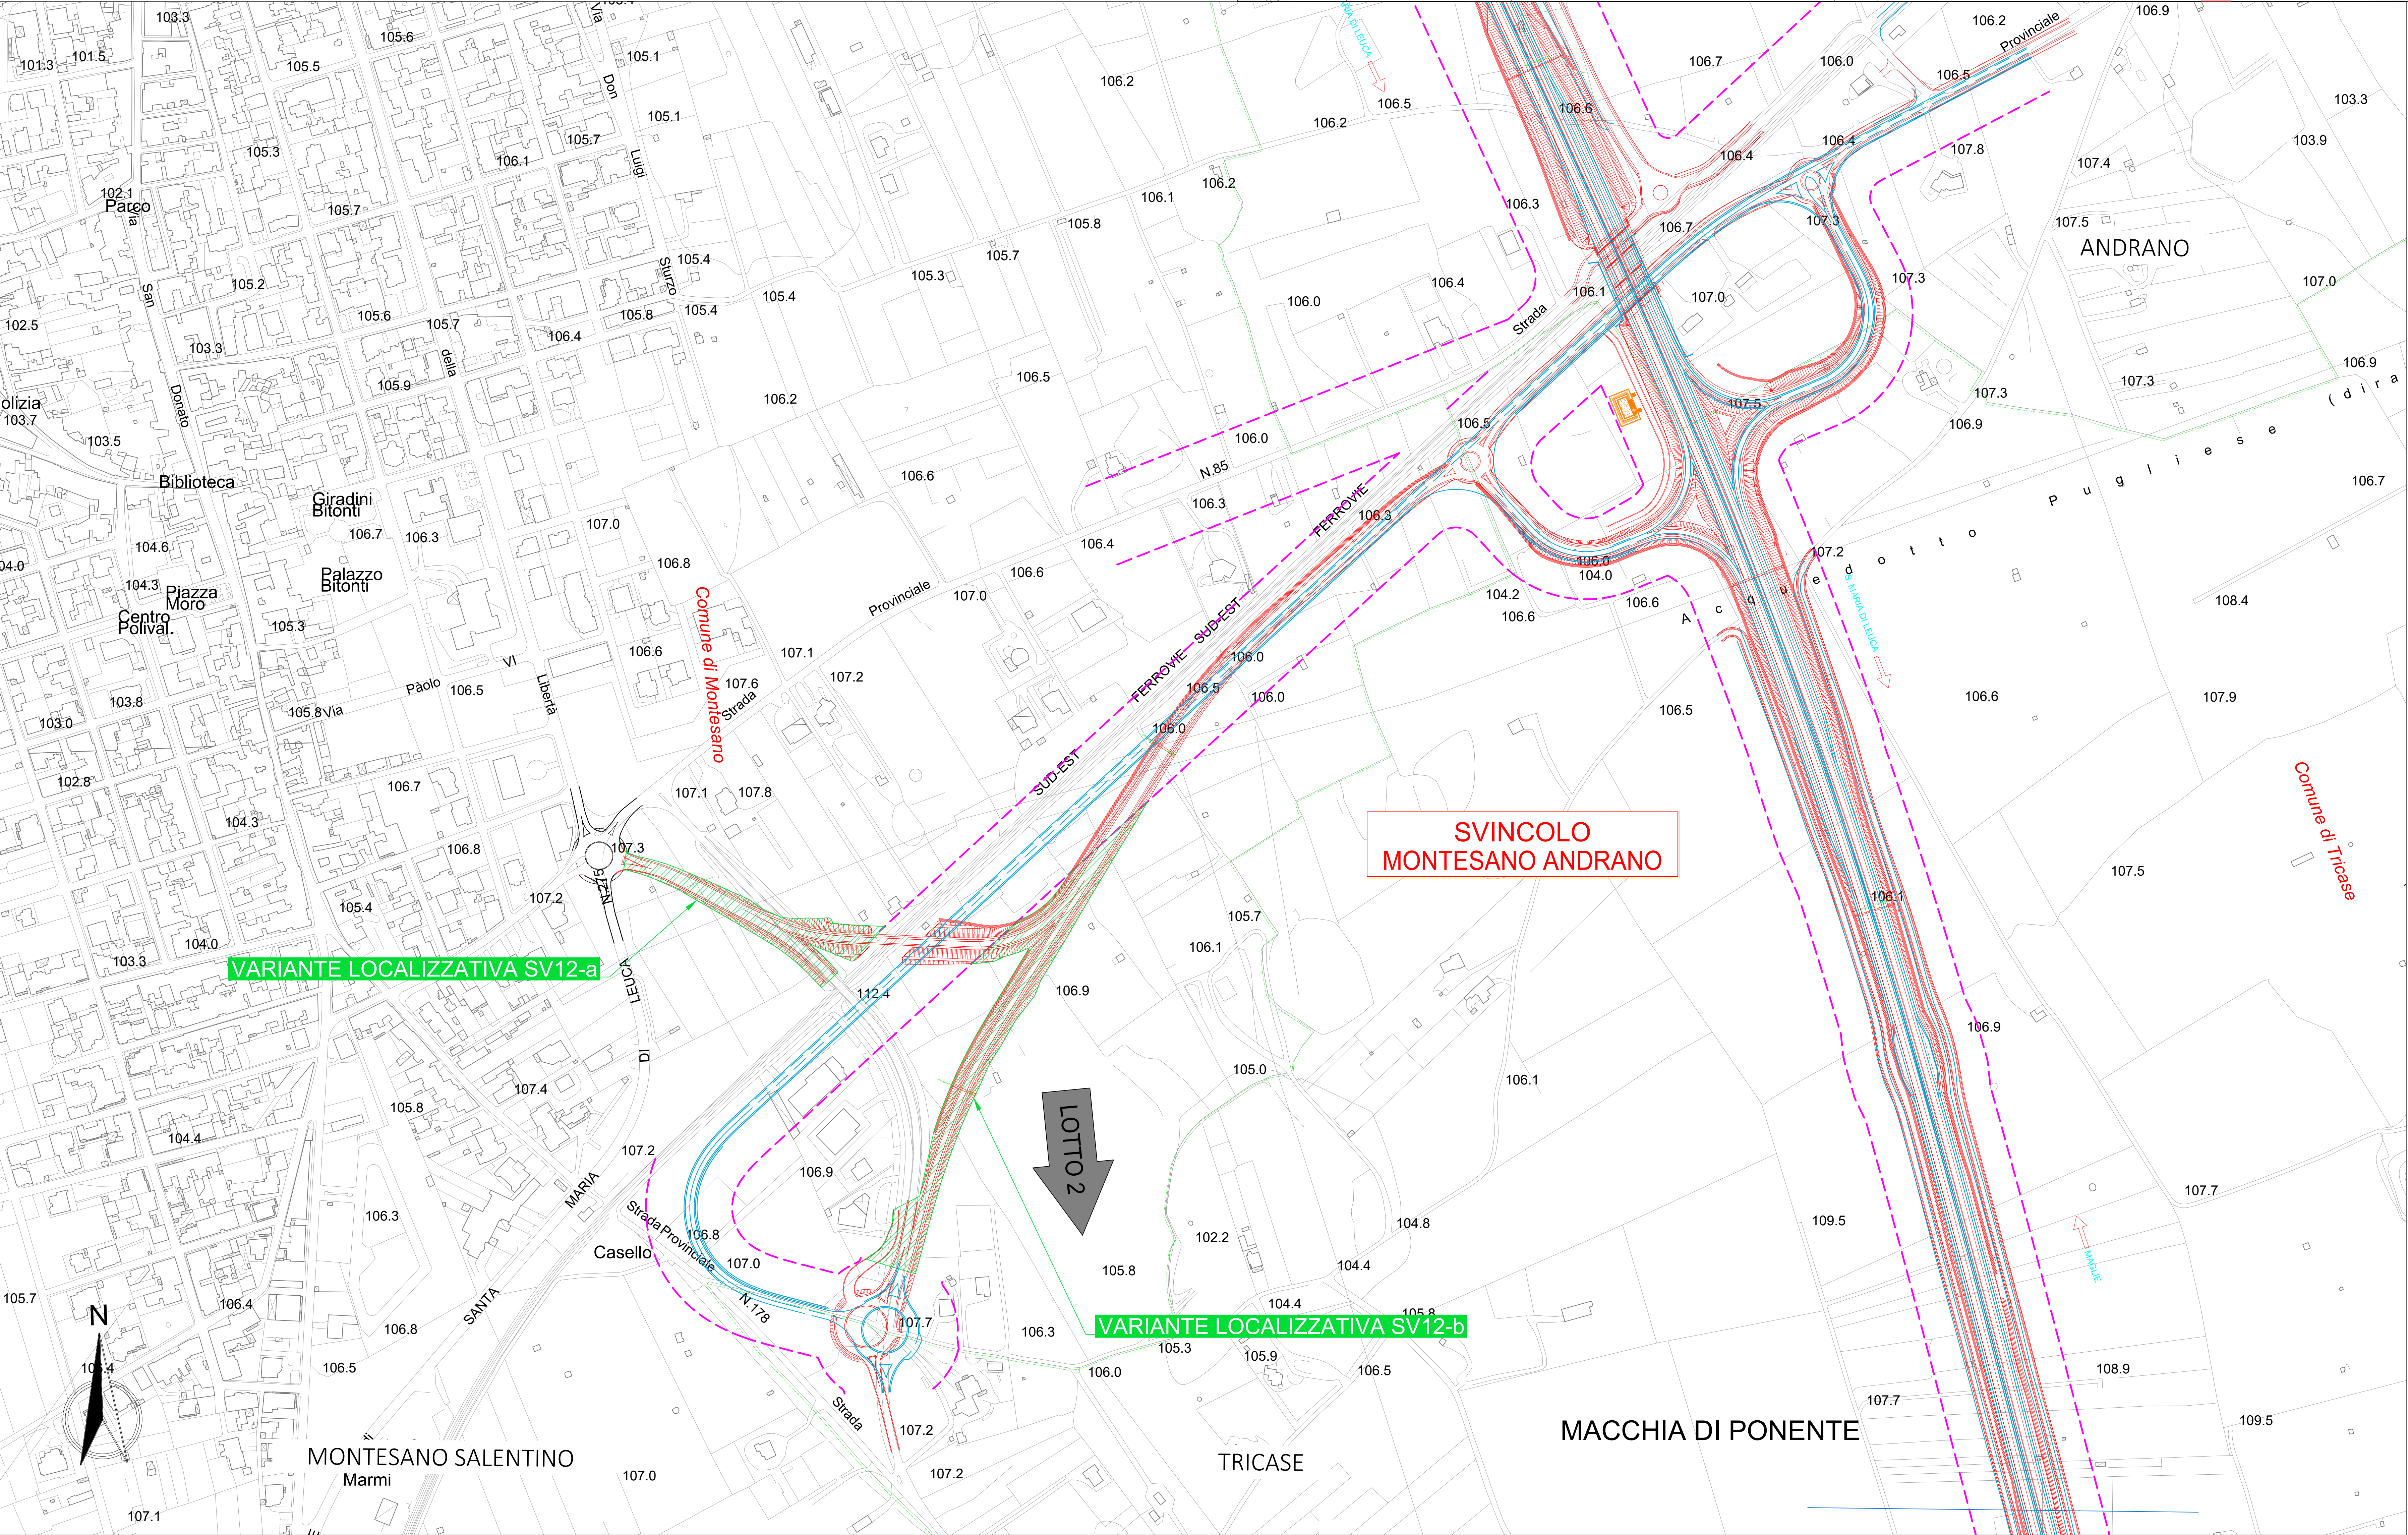


0623E04-BA283 Maglie Leuca
SV12 - MONTESANO-ANDRANO
VARIANTI LOCALIZZATIVE

Scala 1:2000

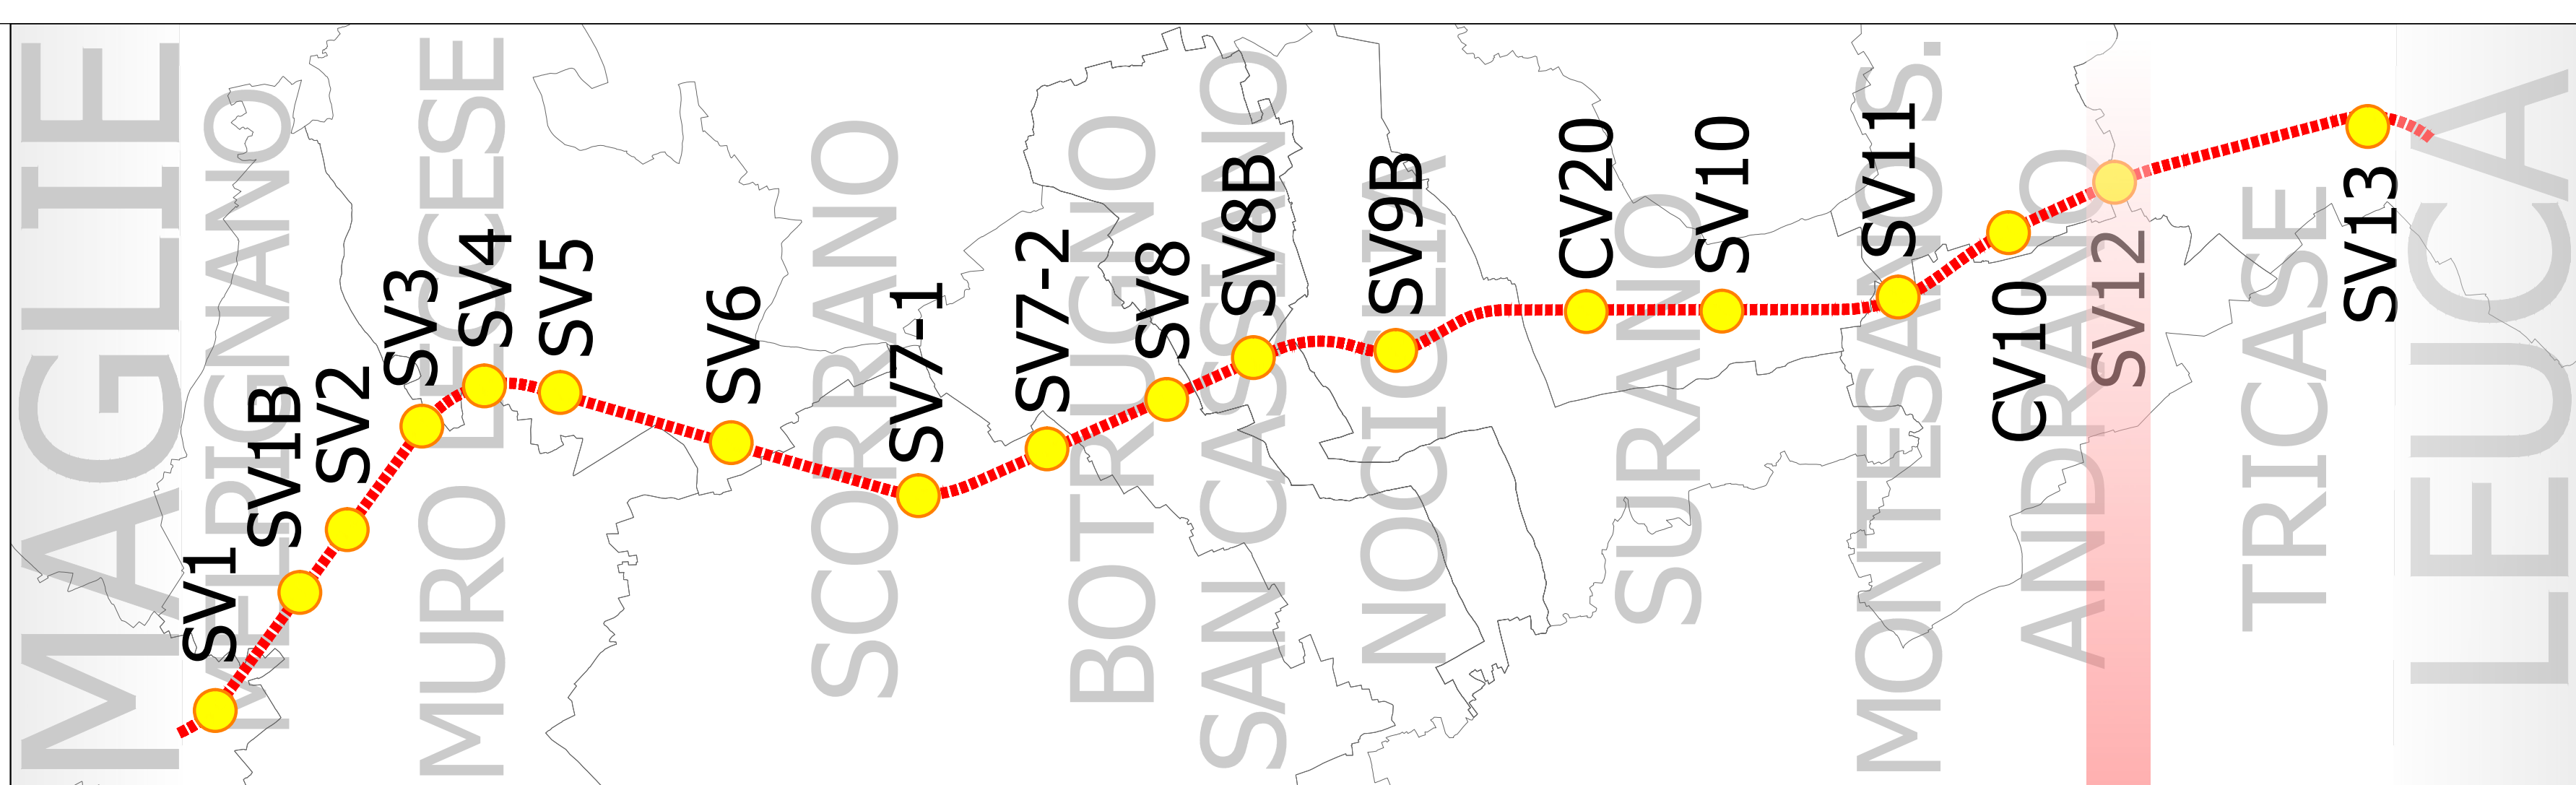

LEGENDA:

- Progetto 2019
- Progetto 2005
- Viabilità esistente a cui si raccordano gli interventi in progetto
- Vasche di compensazione idraulica
- Vasche smaltimento acque di piattaforma
- Varianti localizzative
- Fascia di rispetto 2005

sanas
GRUPPO FS ITALIANE
Direzione Progettazione e Realizzazione Lavori

CORRIDOIO PLURIMODALE ADRIATICO
ITINERARIO MAGLIE - SANTA MARIA DI LEUCA
S.S. N° 275 "DI S. MARIA DI LEUCA"
LAVORI DI AMMODERNAMENTO E ADEGUAMENTO ALLA SEZ. B DEL D.M. 5.11.2001
S.S. 16 dal km 981+700 al km 985+386 - S.S. 275 dal km 0+000 al km 37+000
1° Lotto: Dal Km 0+000 di prog. al Km 23+300 di prog.

PROGETTO DEFINITIVO

COD. BA283

PROGETTAZIONE: ANAS - STRUTTURA TERRITORIALE PUGLIA

I PROGETTISTI
Ing. Alberto SANCHIRO - Progettista e Coordinatore
Ing. Simona MASCIULLO - Progettista

COLLABORATORI
Geom. Andrea DELL'ANNA
Geom. Massimo MARTANO
Geom. Giuseppe CALU'

IL COORDINATORE IN FASE DI PROGETTAZIONE
Ing. Alberto SANCHIRO

IL RESPONSABILE DEL PROCEDIMENTO
Ing. Gianfranco PAGGIALLA

RESPONSABILE PROJECT MANAGEMENT E PROGETTI SPECIALI
Ing. Nicola MARZI

IL COMMISSARIO STRAORDINARIO
Ing. Vincenzo MARZI

ESTENDERE SA
GEODATA
ENGINEERING

Alpina

NET ENGINEERING

INNOVATION
ENGINEERING
& PARTNERS

VARIANTI LOCALIZZATIVE

STUDIO DI IMPATTO AMBIENTALE

Planimetria delle varianti - SV12 Montesano Andrano - 1 di 1

CODICE PROGETTO	NOME FILE	REVISIONE	SCALA:
PROGETTO: 10503A D 1701	T10IAOAMBL17_A	A	1:2000
CODICE ELAB.: T10IAOAMBL17			

REV.	DESCRIZIONE	DATA	REDATTO	VERIFICATO	APPROVATO
A	EMISSIONE	Marzo 2022	L. Marzi	A. Fernandez	S. Anghel