


0623E04-BA283 Maglie Leuca

SV11 - MONTESANO NORD

VARIANTI LOCALIZZATIVE

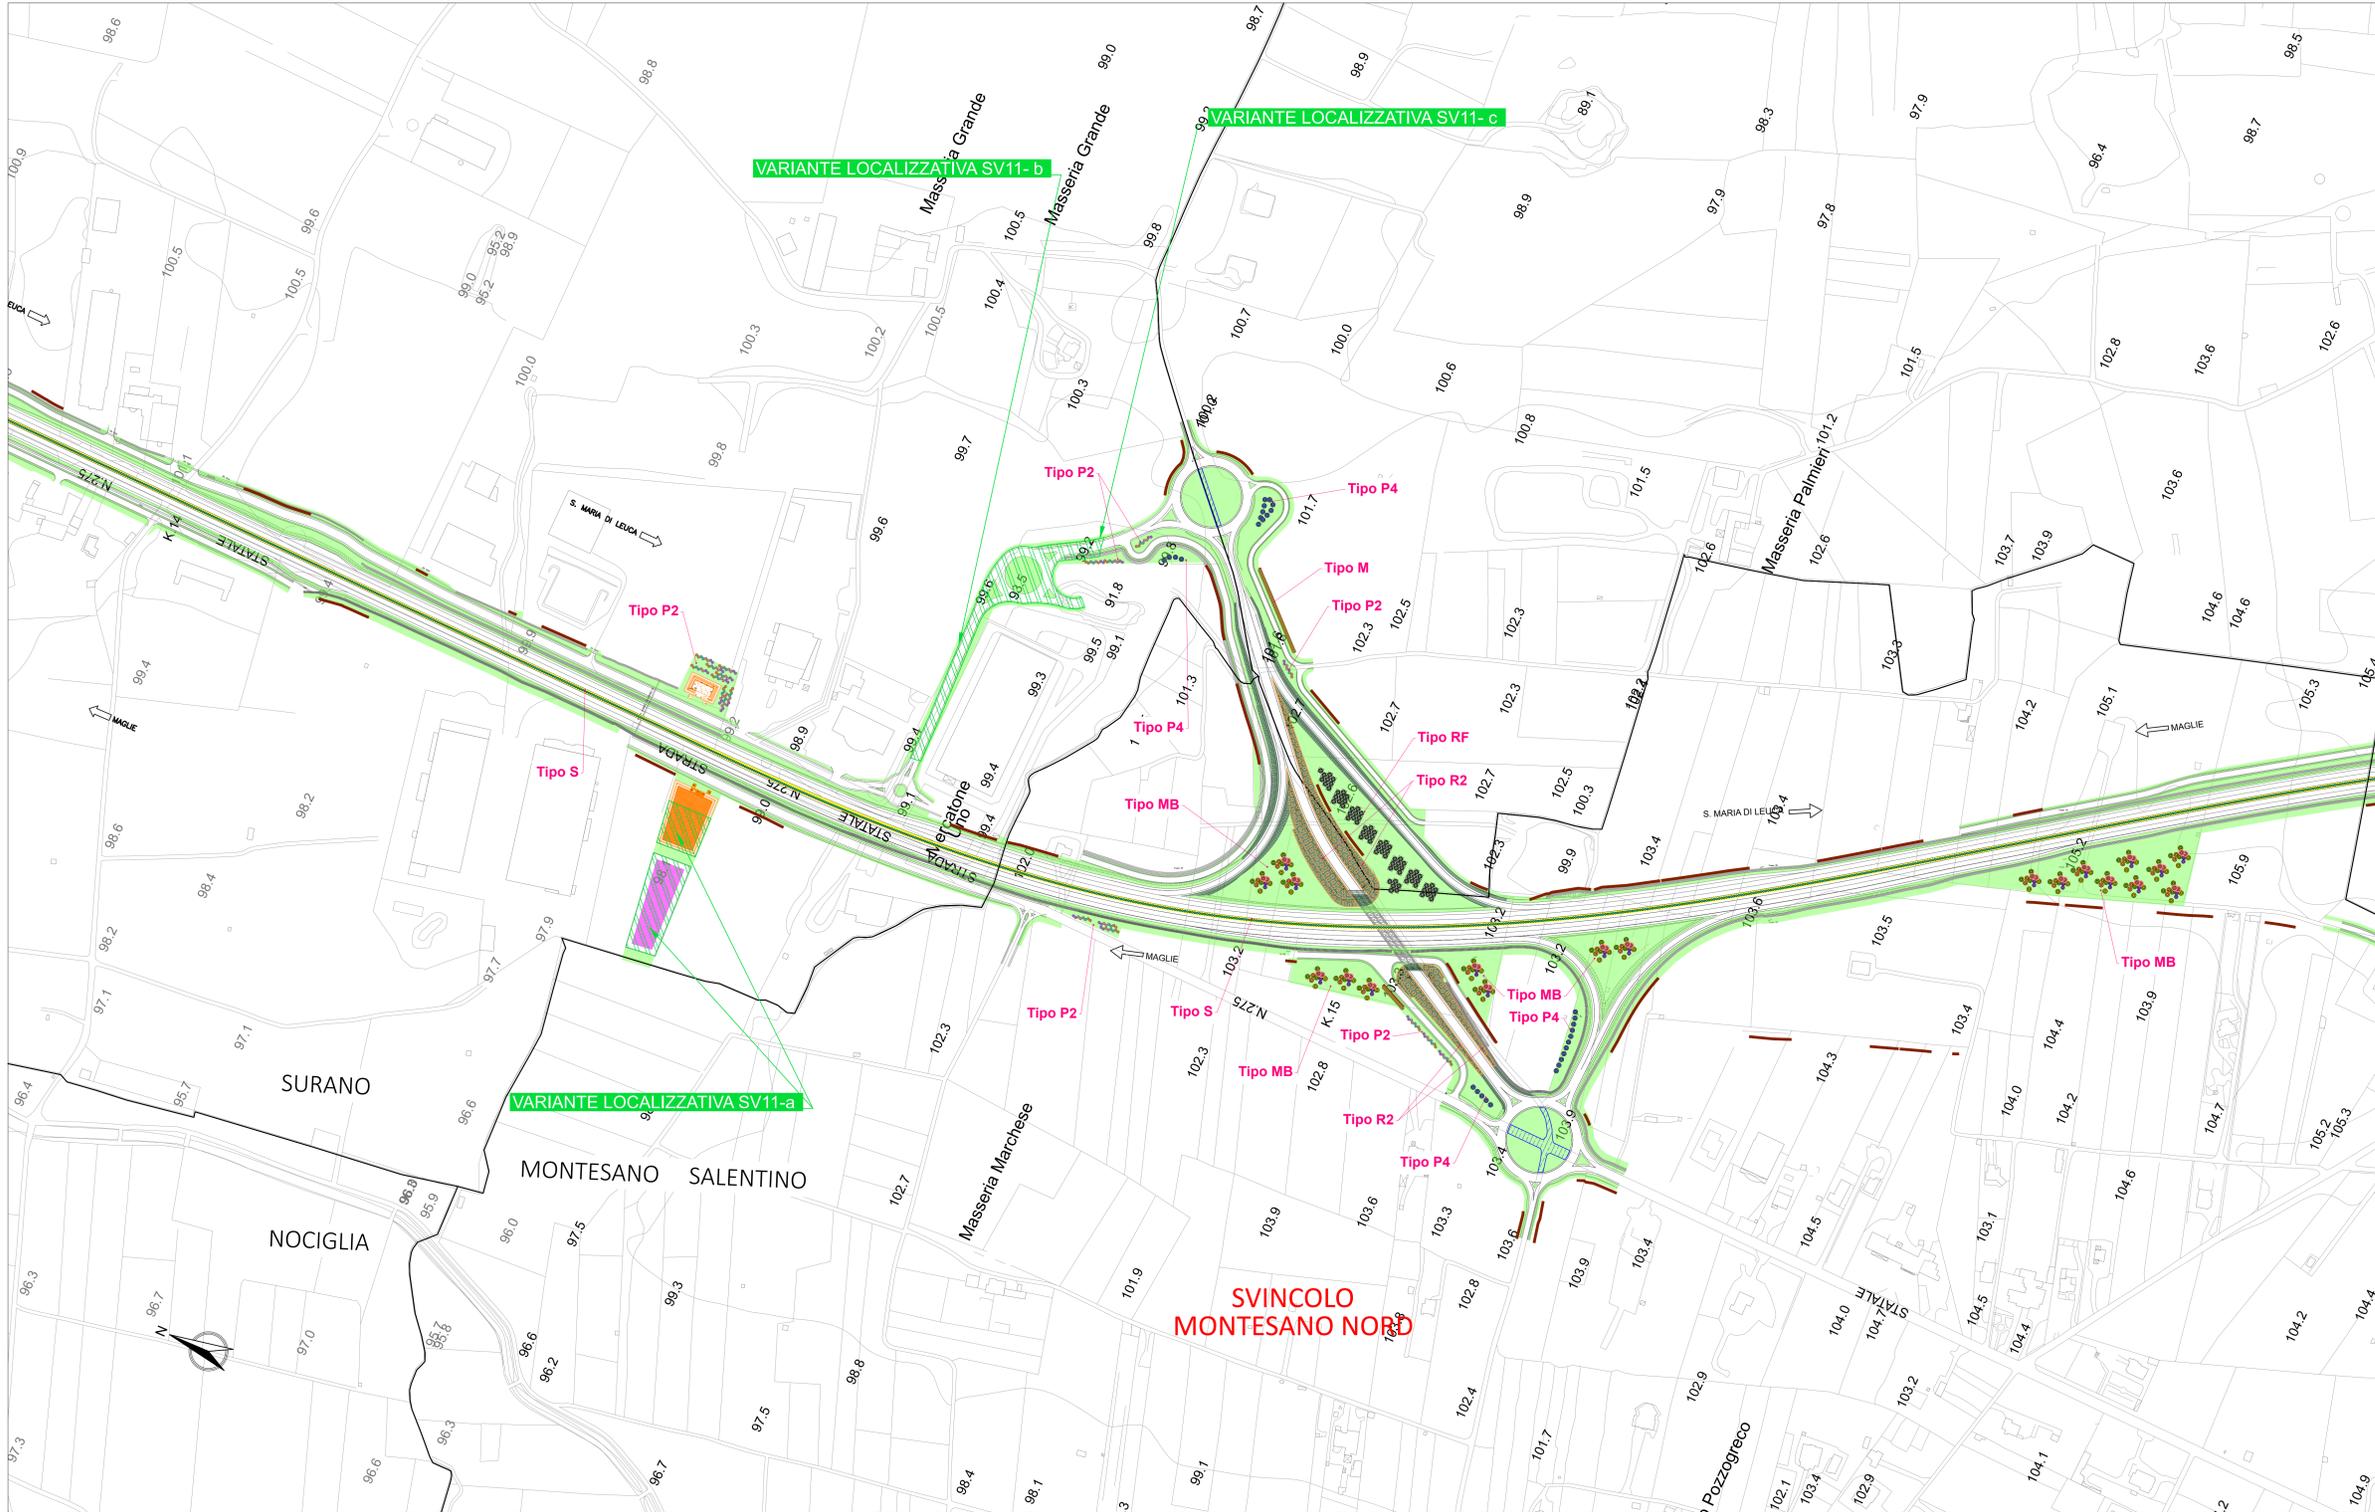

- LEGENDA - OPERE A VERDE**
- INERBIMENTO**
- Inerbimento tipo "A" da effettuare mediante idrosemina per la sistemazione delle aree pianeggianti
  - Inerbimento tipo "B" da effettuare mediante idrosemina di coltre protettiva lungo le scarpate in rilevato e in trincea
- TIPOLOGICI PIANTUMAZIONI**
- Tipologico M - Filare di Quercia spinosa dei muretti a secco
  - Tipologico MB - Macchia boscata a valenza naturalistica
  - Tipologico P2 - Barriera vegetale frangivista con arbusti a medio e grande sviluppo
  - Tipologico P4 - Quinta arborata sempreverde
  - Tipologico RF - Reimpianto fruttiferi e altri alberi
  - Tipologico R1 e T1 - Riporto di terreno vegetale (spessore minimo 30 cm), idoneo per inerbimento
  - Tipologico R2 e T2 - Fitocenosi arbustiva per il rivestimento delle scarpate in rilevato e in trincea
  - Tipologico S - Siepe lineare spartitraffico di lentisco
  - Muretti a secco da ricostruire

- LEGENDA DI PROGETTO:**
- Progetto 2019
  - Vasche di compensazione idraulica
  - Vasche smaltimento acque di piattaforma
  - Varianti localizzative

**sanas**  
GRUPPO ITALIANE Direzione Progettazione e Realizzazione Lavori

**CORRIDOIO PLURIMODALE ADRIATICO**  
ITINERARIO MAGLIE - SANTA MARIA DI LEUCA  
S.S. N° 275 "DI S. MARIA DI LEUCA"  
LAVORI DI AMMODERNAMENTO E ADEGUAMENTO ALLA SEZ. B DEL D.M. 5.11.2001  
S.S. 16 dal km 981+700 al km 985+386 - S.S. 275 dal Km 0+000 al km 37+000  
1° Lotto: Dal Km 0+000 di prog. al Km 23+300 di prog.

**PROGETTO DEFINITIVO** COD. BA283

**PROGETTAZIONE: ANAS - STRUTTURA TERRITORIALE PUGLIA**

PROGETTISTI:  
Ing. Alberto SANCARICO - Progettista e Coordinatore  
Ing. Simone MASCIULLO - Progettista

COLLABORATORI:  
Geom. Andrea DELL'ANNA  
Geom. Massimo MARFANO  
Geom. Giuseppe CALO'

IL COORDINATORE IN FASE DI PROGETTAZIONE:  
Ing. Alberto SANCARICO

IL RESPONSABILE DEL PROCEDIMENTO:  
Ing. Gianfranco PAGGIALUNGA

RESPONSABILE PROJECT MANAGEMENT E PROGETTI SPECIALI:  
Ing. Nicola MARZ

IL COMISSARIO STRAORDINARIO:  
Ing. Vincenzo MARZ

PROGETTI OPERE VERDE:  
**GEODATA ENGINEERING**  
**Alpina**  
**NET ENGINEERING**  
INGEGNERIA  
E PARTNER

**PROGETTO OPERE A VERDE**  
PLANIMETRIA DELLE OPERE A VERDE - SV11 Montesano Nord

| CODICE PROGETTO |                     | NOME FILE       |               | REVISIONE  | SCALA:    |
|-----------------|---------------------|-----------------|---------------|------------|-----------|
| PROGETTO        | LIV. PROG. N. PROG. | TSOIAOAMBPL15_A |               | A          | 1:2000    |
| 00503A          | 01701               | CODICE ELAB:    | TSOIAOAMBPL15 |            |           |
| A               | EMMISSIONE          | DATA            | REDAITTO      | VERIFICATO | APPROVATO |
| REV.            | DESCRIZIONE         | DATA            | REDAITTO      | VERIFICATO | APPROVATO |