



PROGETTO ESECUTIVO

PLANIMETRIA DI PROGETTO OPERE FINITE

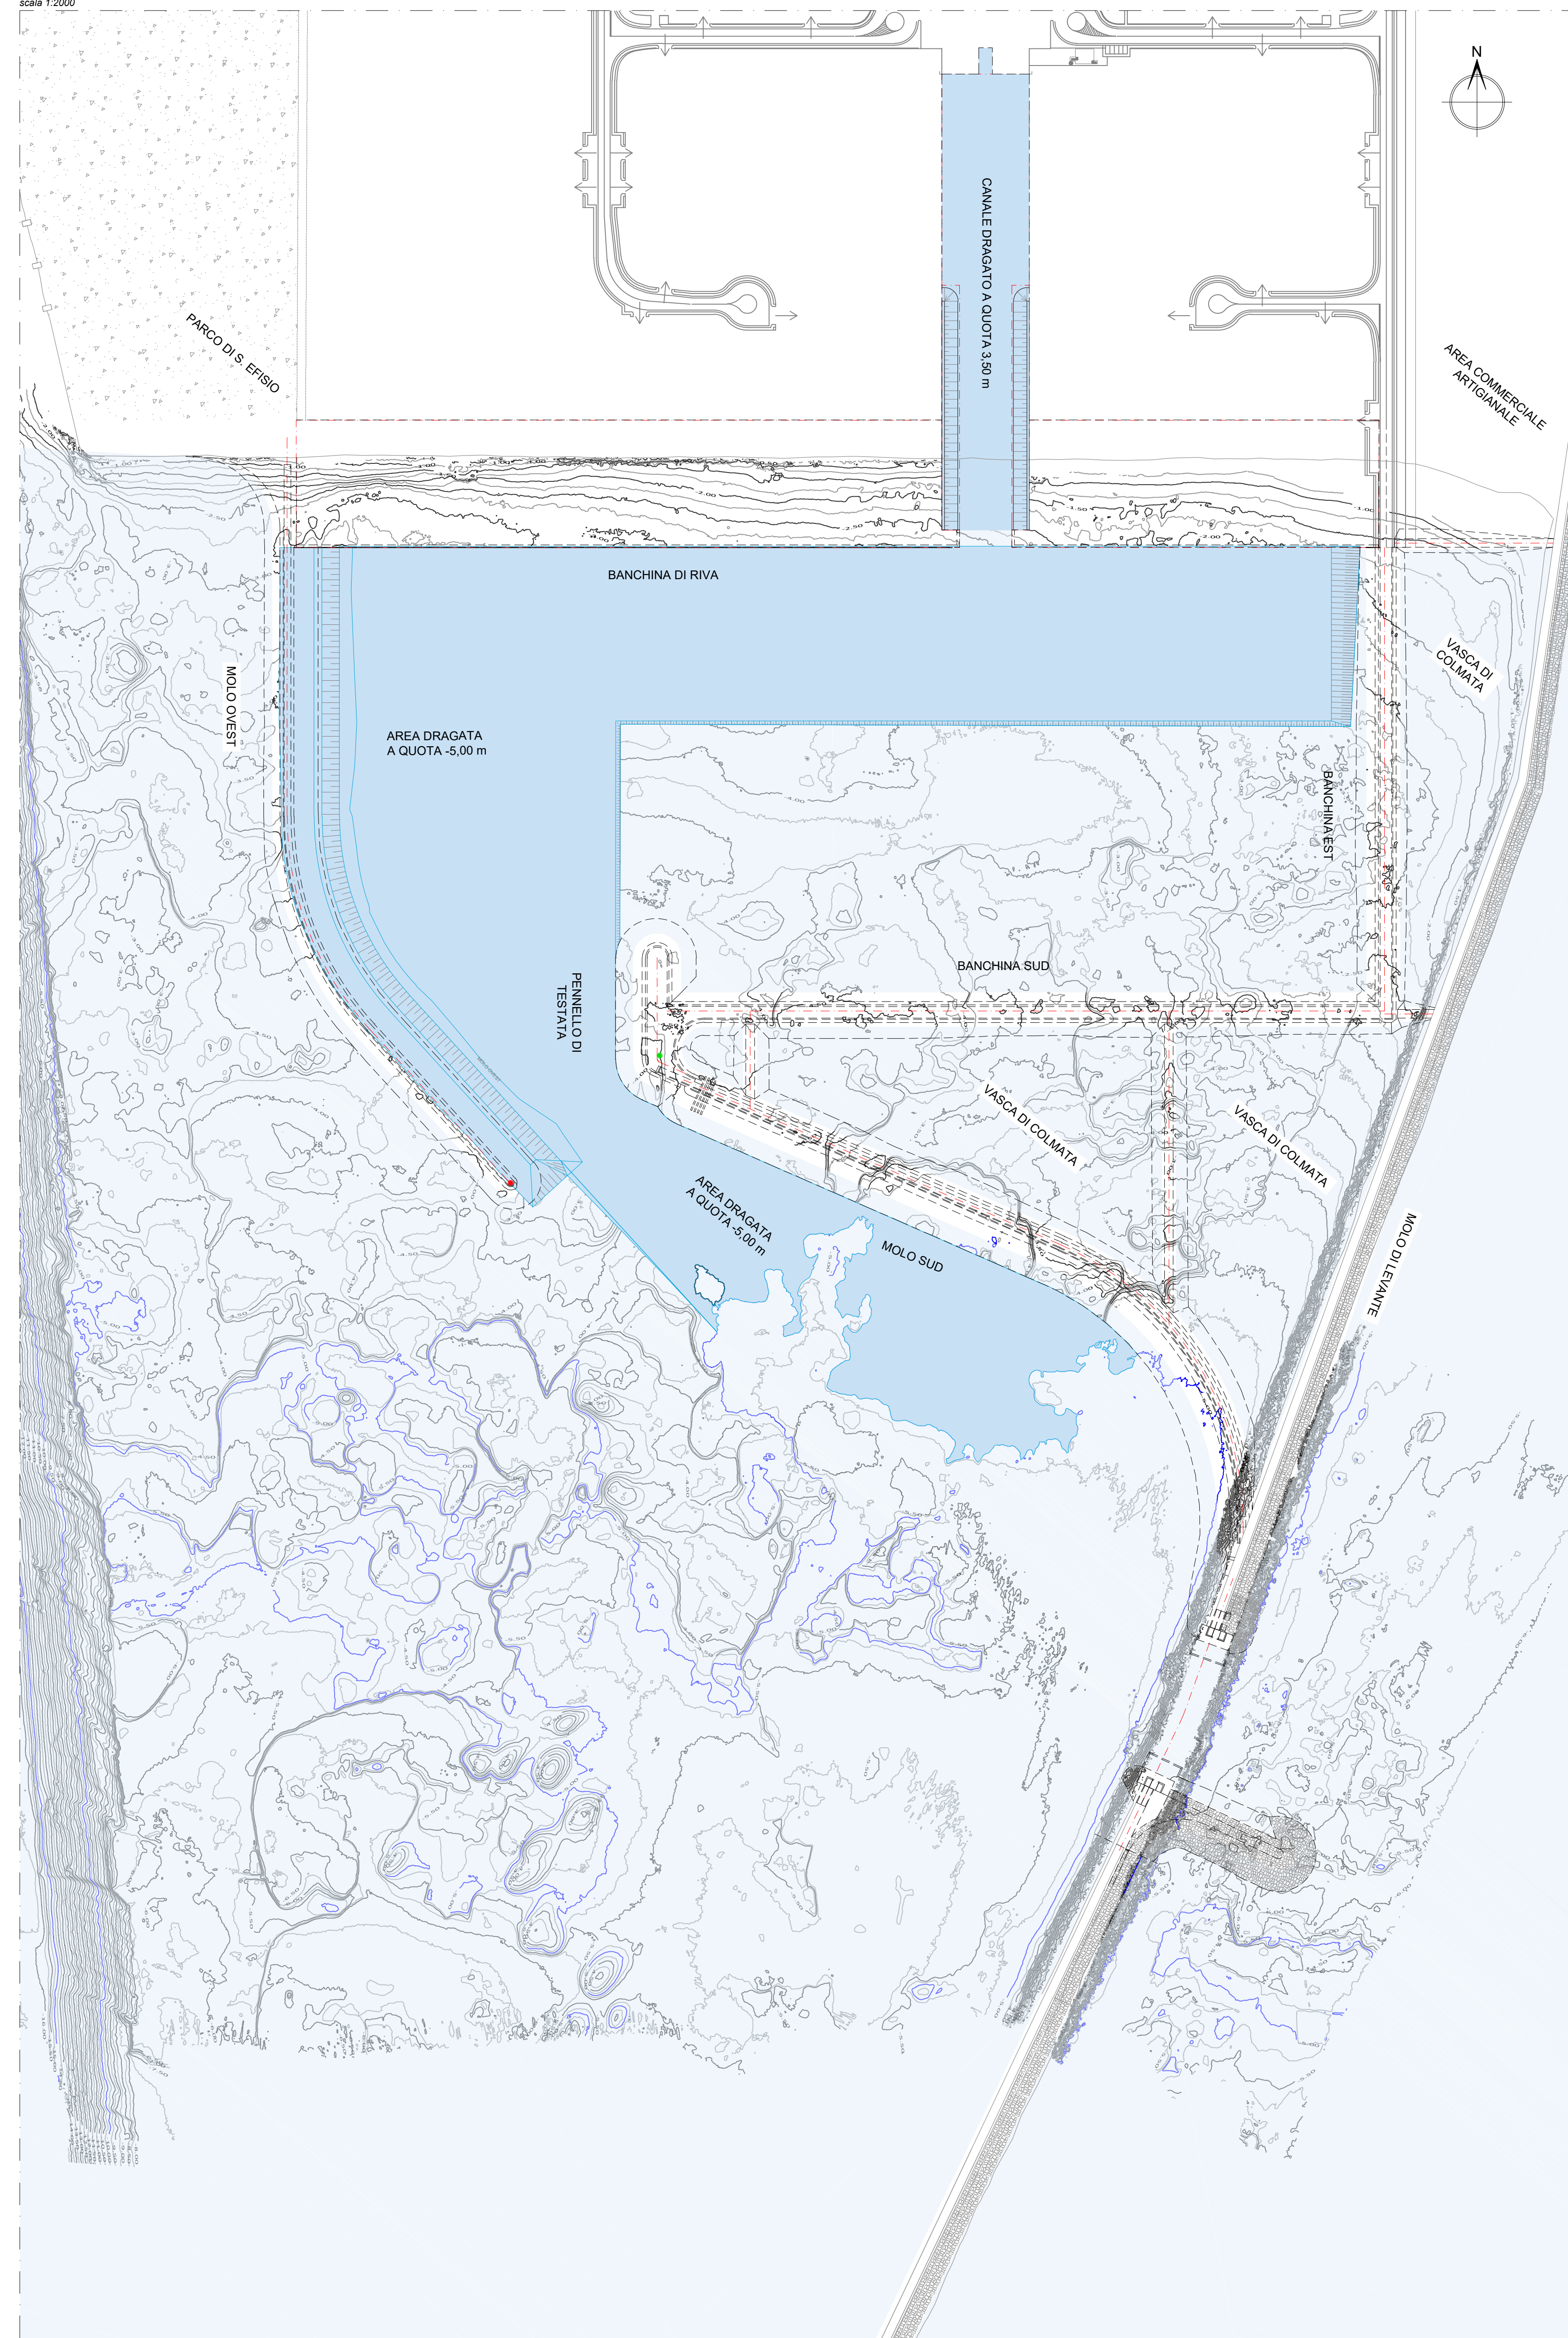

PERIZIA DI VARIANTE N°1

PLANIMETRIA DI PROGETTO OPERE FINITE

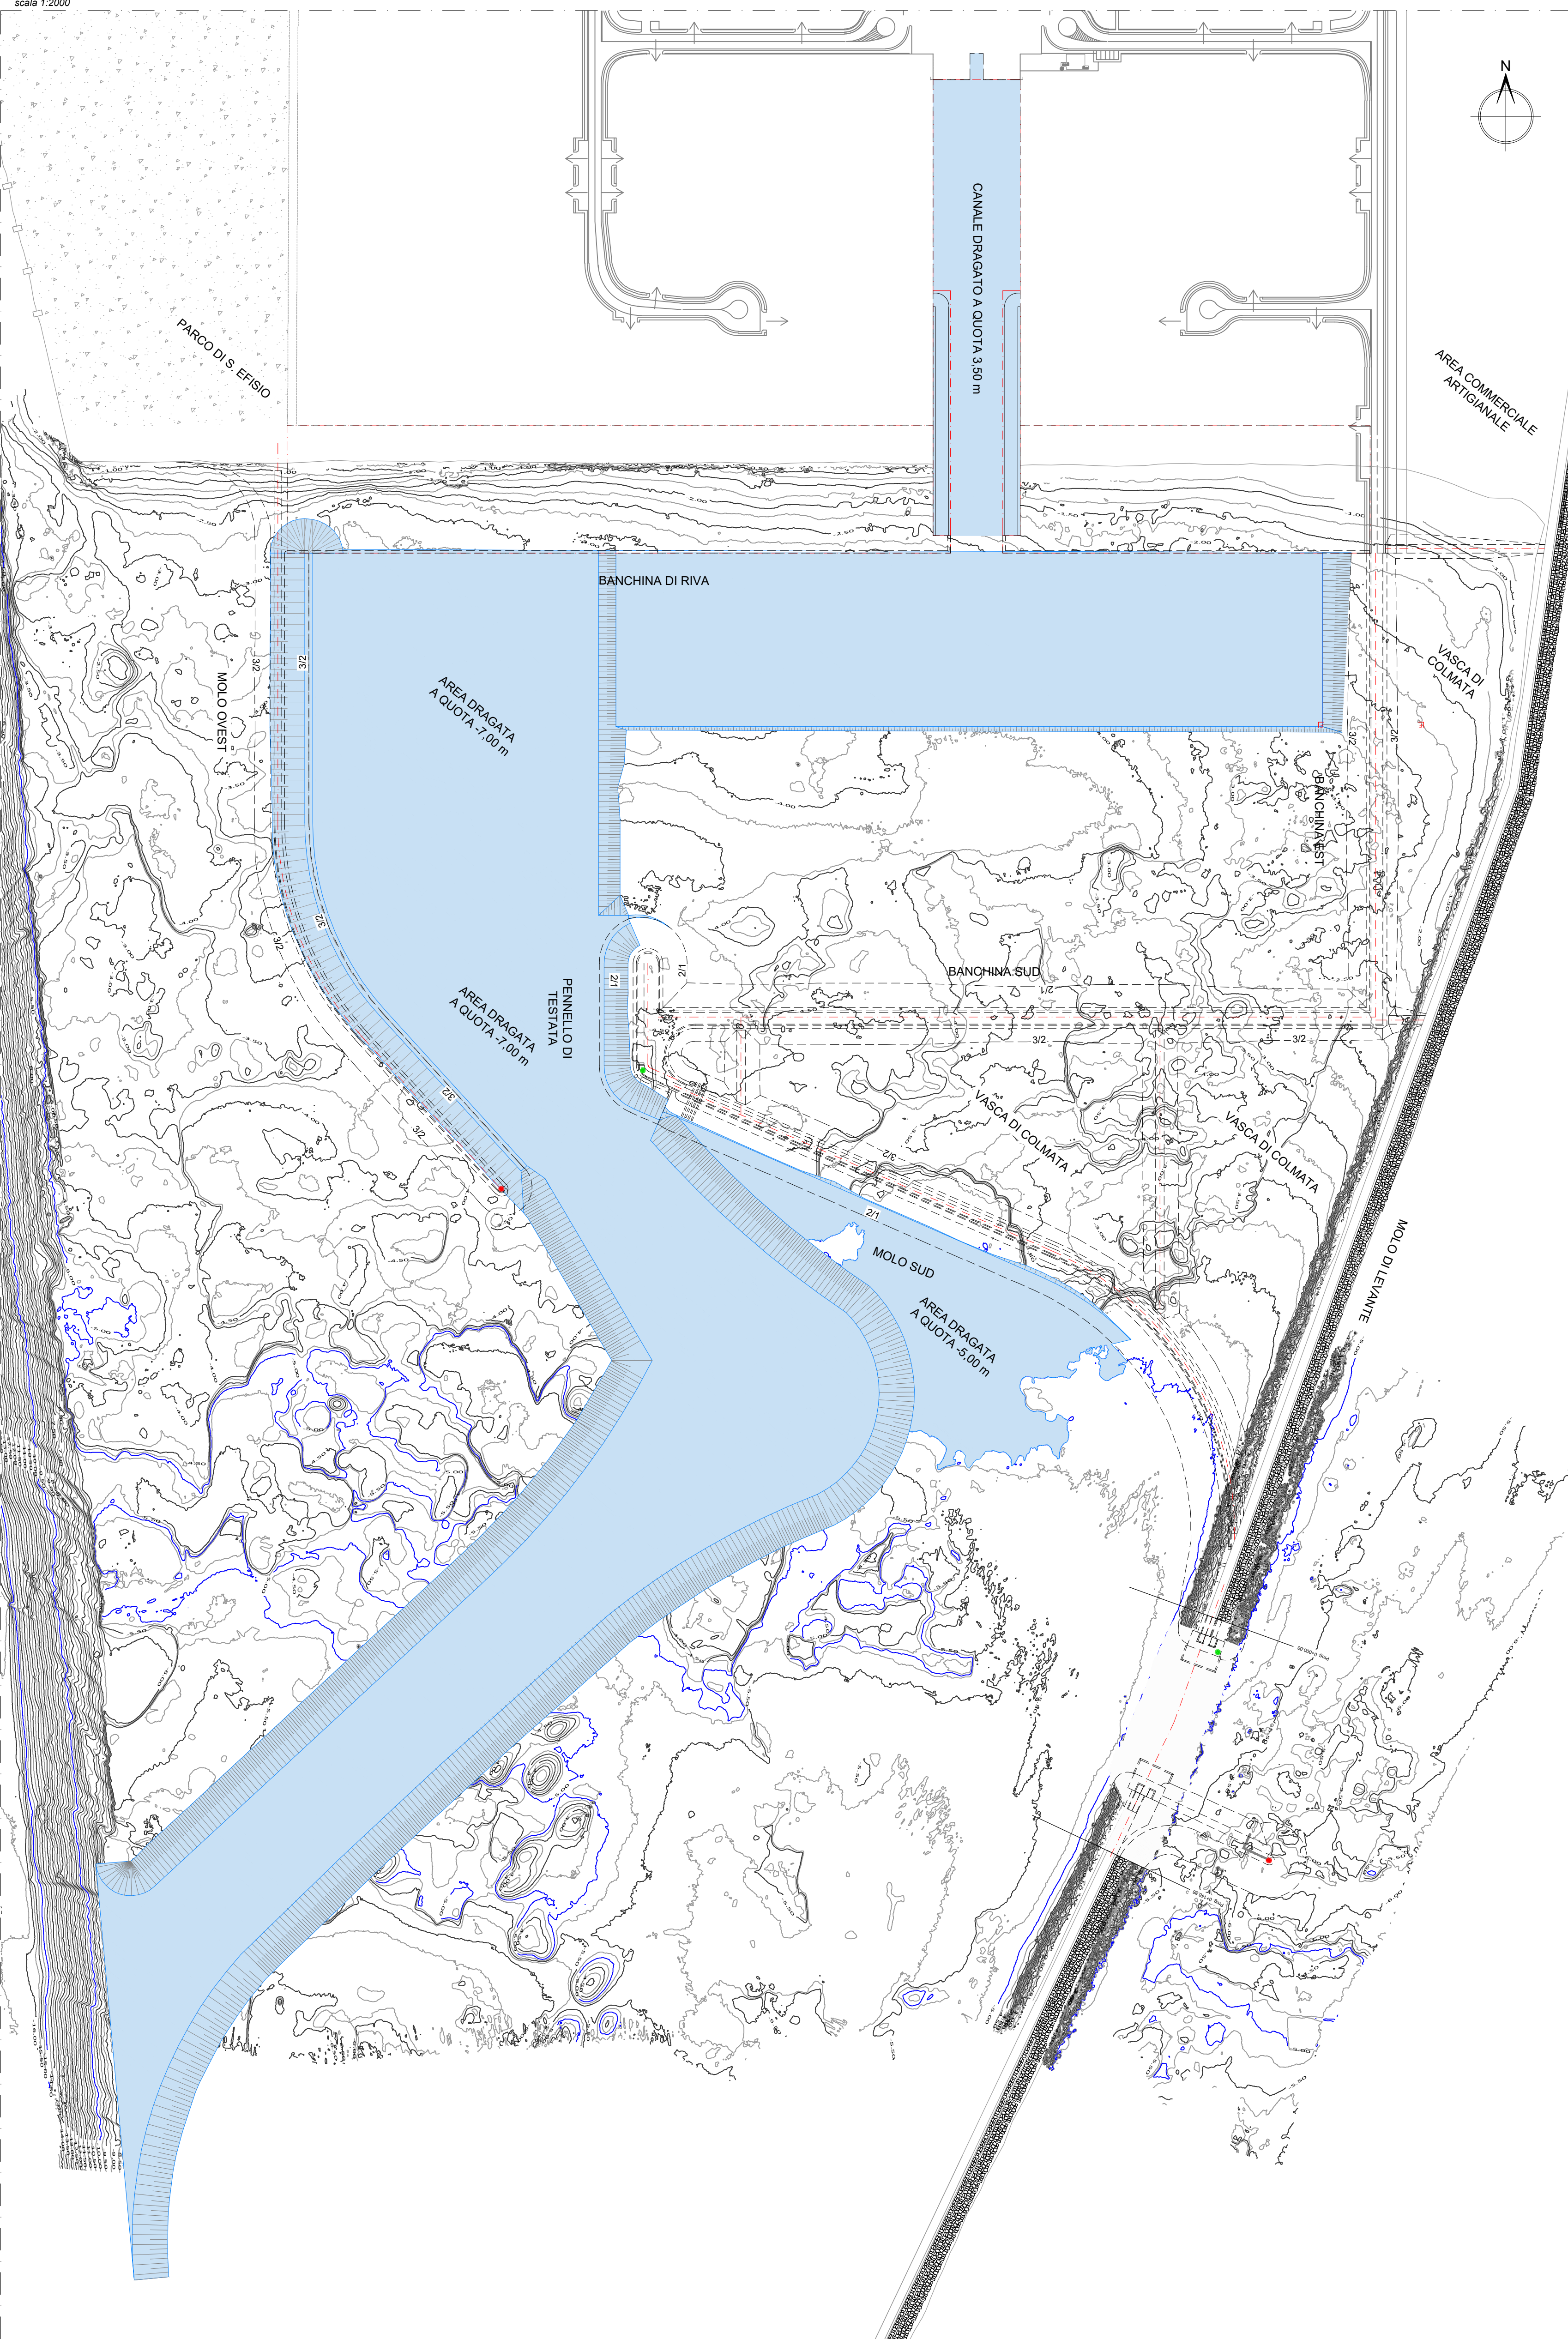


 Autorità di Sistema Portuale del Mare di Sardegna
 Molo Dogana - 09123 Cagliari (CA)

LAVORI DI REALIZZAZIONE DEL DISTRETTO DELLA CANTIERISTICA DA REALIZZARSI NELL'AVAMPORTE EST DEL PORTO CANALE 2° LOTTO FUNZIONALE: OPERE A MARE PERIZIA DI VARIANTE N°1



Responsabile Unico del Procedimento: Dott. Ing. Alessandro BOGGIO

Progettista della P.V. N°1: Il D.L. Ing. Alessandra MANNAI

Impresa appaltatrice: Associazione temporanea imprese 	Progettazione esecutiva: Raggruppamento temporaneo professionisti  
Capogruppo Ing. Marco Di STEFANO	Mandante Il responsabile della integrazione tra le prestazioni specialistiche: Ing. Marco Di STEFANO

Titolo elaborato: **L - DRAGAGGI RAFFRONTO PROGETTO ESECUTIVO - PERIZIA DI VARIANTE N°1: PLANIMETRIA**

Codice elaborato:	P V 1 G L 0 2	Rev. 0	Scala: 1:2000
-------------------	---------------	--------	---------------

Data	Rev.	DESCRIZIONE	Redatto:	Controllato:	Validato:
05/2022	0	Prima emissione	A. Mannai	A. Mannai	A. Mannai