

**Allegato 4.2A**  
**Elaborati progettuali comparativi**


***INDICE***

- **P310PLKC010** Comparazione planimetrie
- **P310PLKC011** Comparazione viste laterali
- **P310PLKC006** Restituzione tridimensionale progetto autorizzato
- **P310PLKC007** Restituzione tridimensionale progetto modificato




# PROGETTO AUTORIZZATO

VISTA OVEST

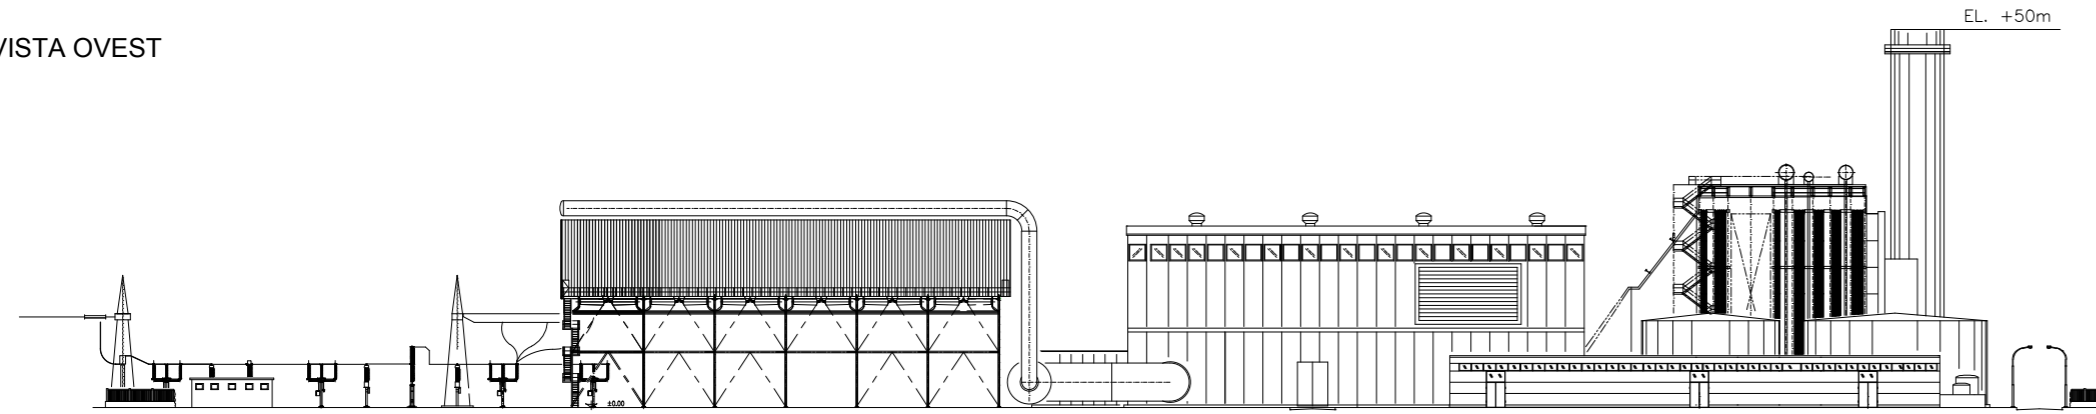


VISTA SUD

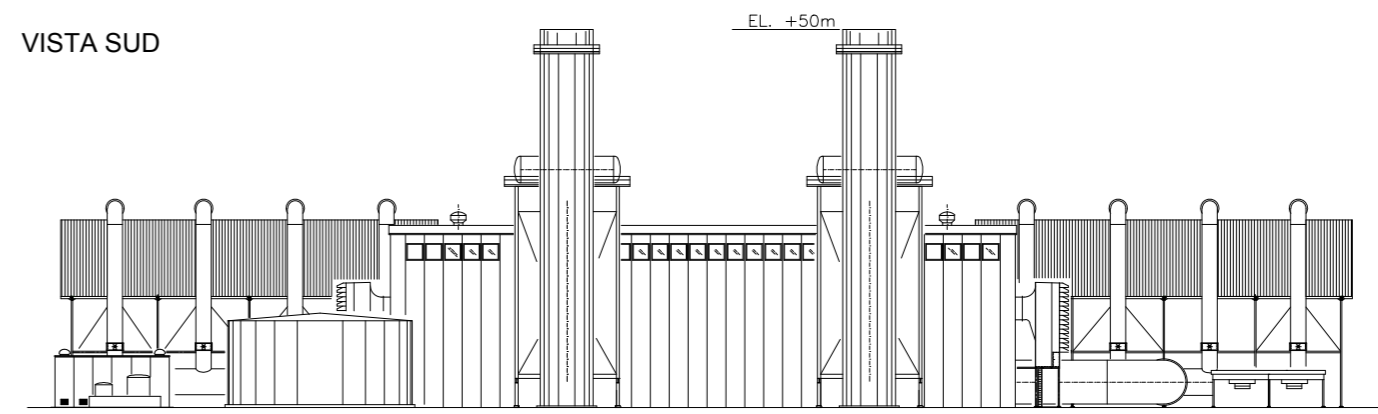


# PROGETTO MODIFICATO INTEGRAZIONI

VISTA OVEST

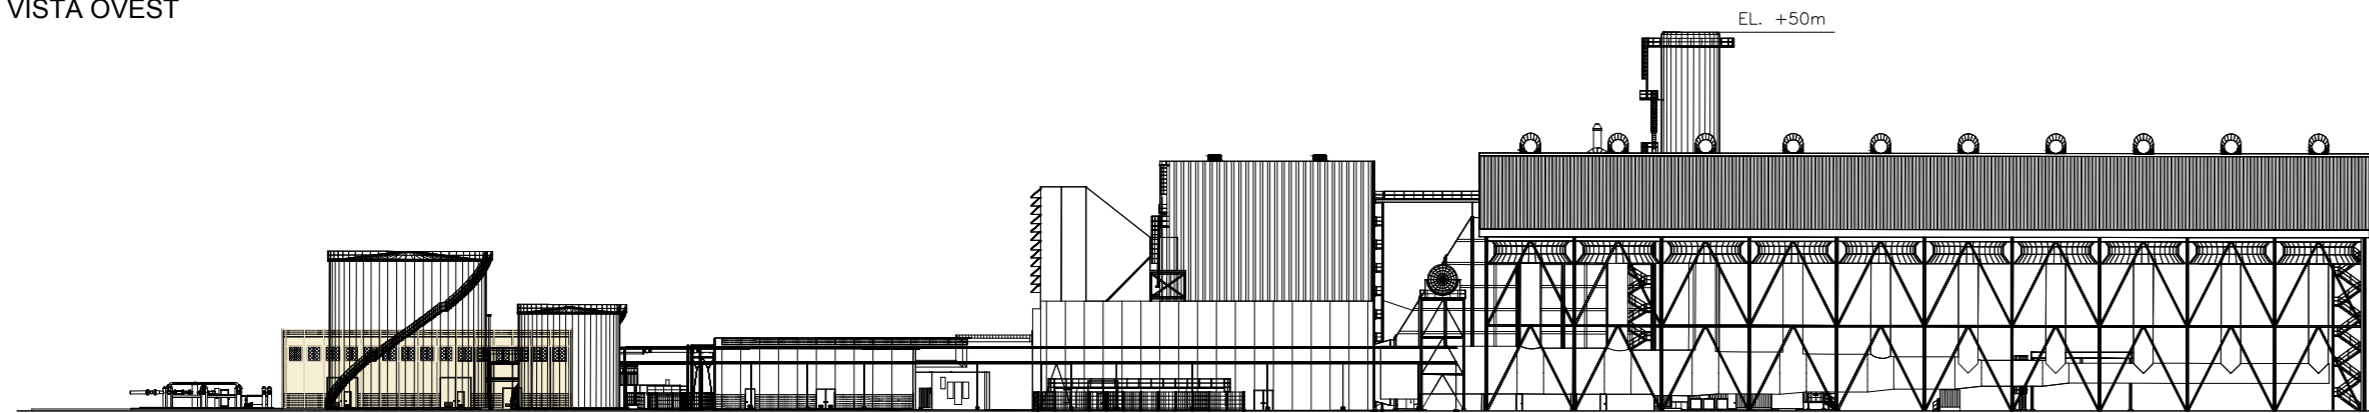

VISTA SUD

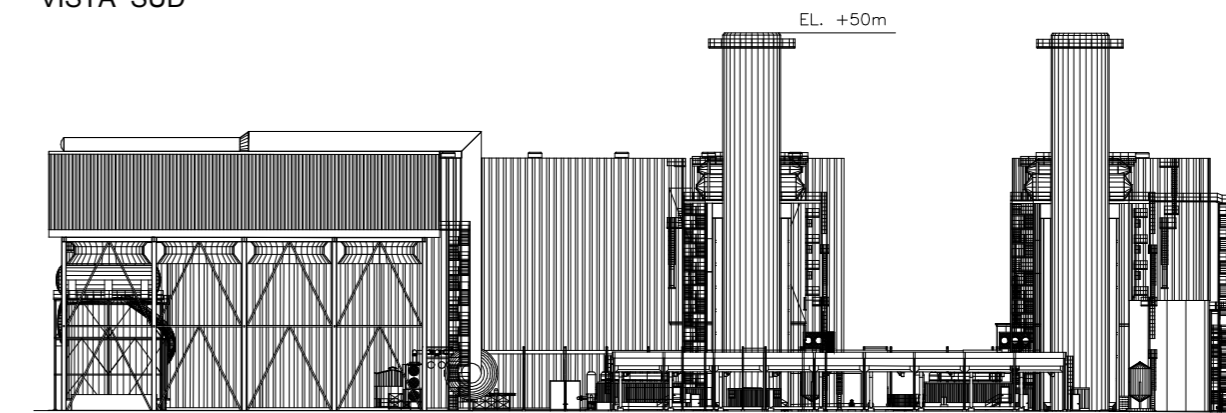


3																			
2																			
1																			
0	PRIMA EMISSIONE									13/09/12	SVIPROGETTI	G.CONTE	N.REMARTINI						
REV.	DESCRIZIONE									DATA	ELABORATO	VERIFICATO	APPROVATO						
Rev.	Description									Date	Drawn	Checked	Approved						
1	2	3	4	5	6	7	8	9	10	11	12	13	14	15	16	17			
		<p>Il presente disegno è di proprietà della S.p.A. EDISON. Senza autorizzazione scritta dello stesso non potrà essere comunque utilizzato per la costruzione dell'oggetto rappresentato né venire comunicato a terzi o riprodotto. La Società proprietaria tutela i propri diritti a rigore di legge.</p>																	
N° [P310PLK1011]		IMPIANTO/OPERA Plant CENTRALE DI PIANOPOLI (CZ)										SVIPROGETTI S.p.A. 87100 Cassano, Via R. Mussi, 27 Tel. 0964 729713 Fax 0964 943332 e-mail: sviprogetti@sviprogetti.it							
DATA/Date: 13/9/12 SCALA/Scale: 1/1000 FOGLIO/Sheet: 01/01		TITOLO COMPARAZIONE VISTE LATERALI																	
ELAB./Drawn: SVIPROGETTI VERIF./Check: G.CONTE APPR./Approv.: N.REMARTINI																			
Sostituisce il _____ Sostituito dal _____																			





Descrizione edifici principali	N.
Macchine	1
Elettrico	2
Caldaia	3a
	3b
Edificio Uffici	4
Sebatoio acqua industriale	5
Serbatoio acqua demineralizzata	6
Demi	7
Edificio misure fiscali gestore	8
Cabinati/coperture minori	9 -18

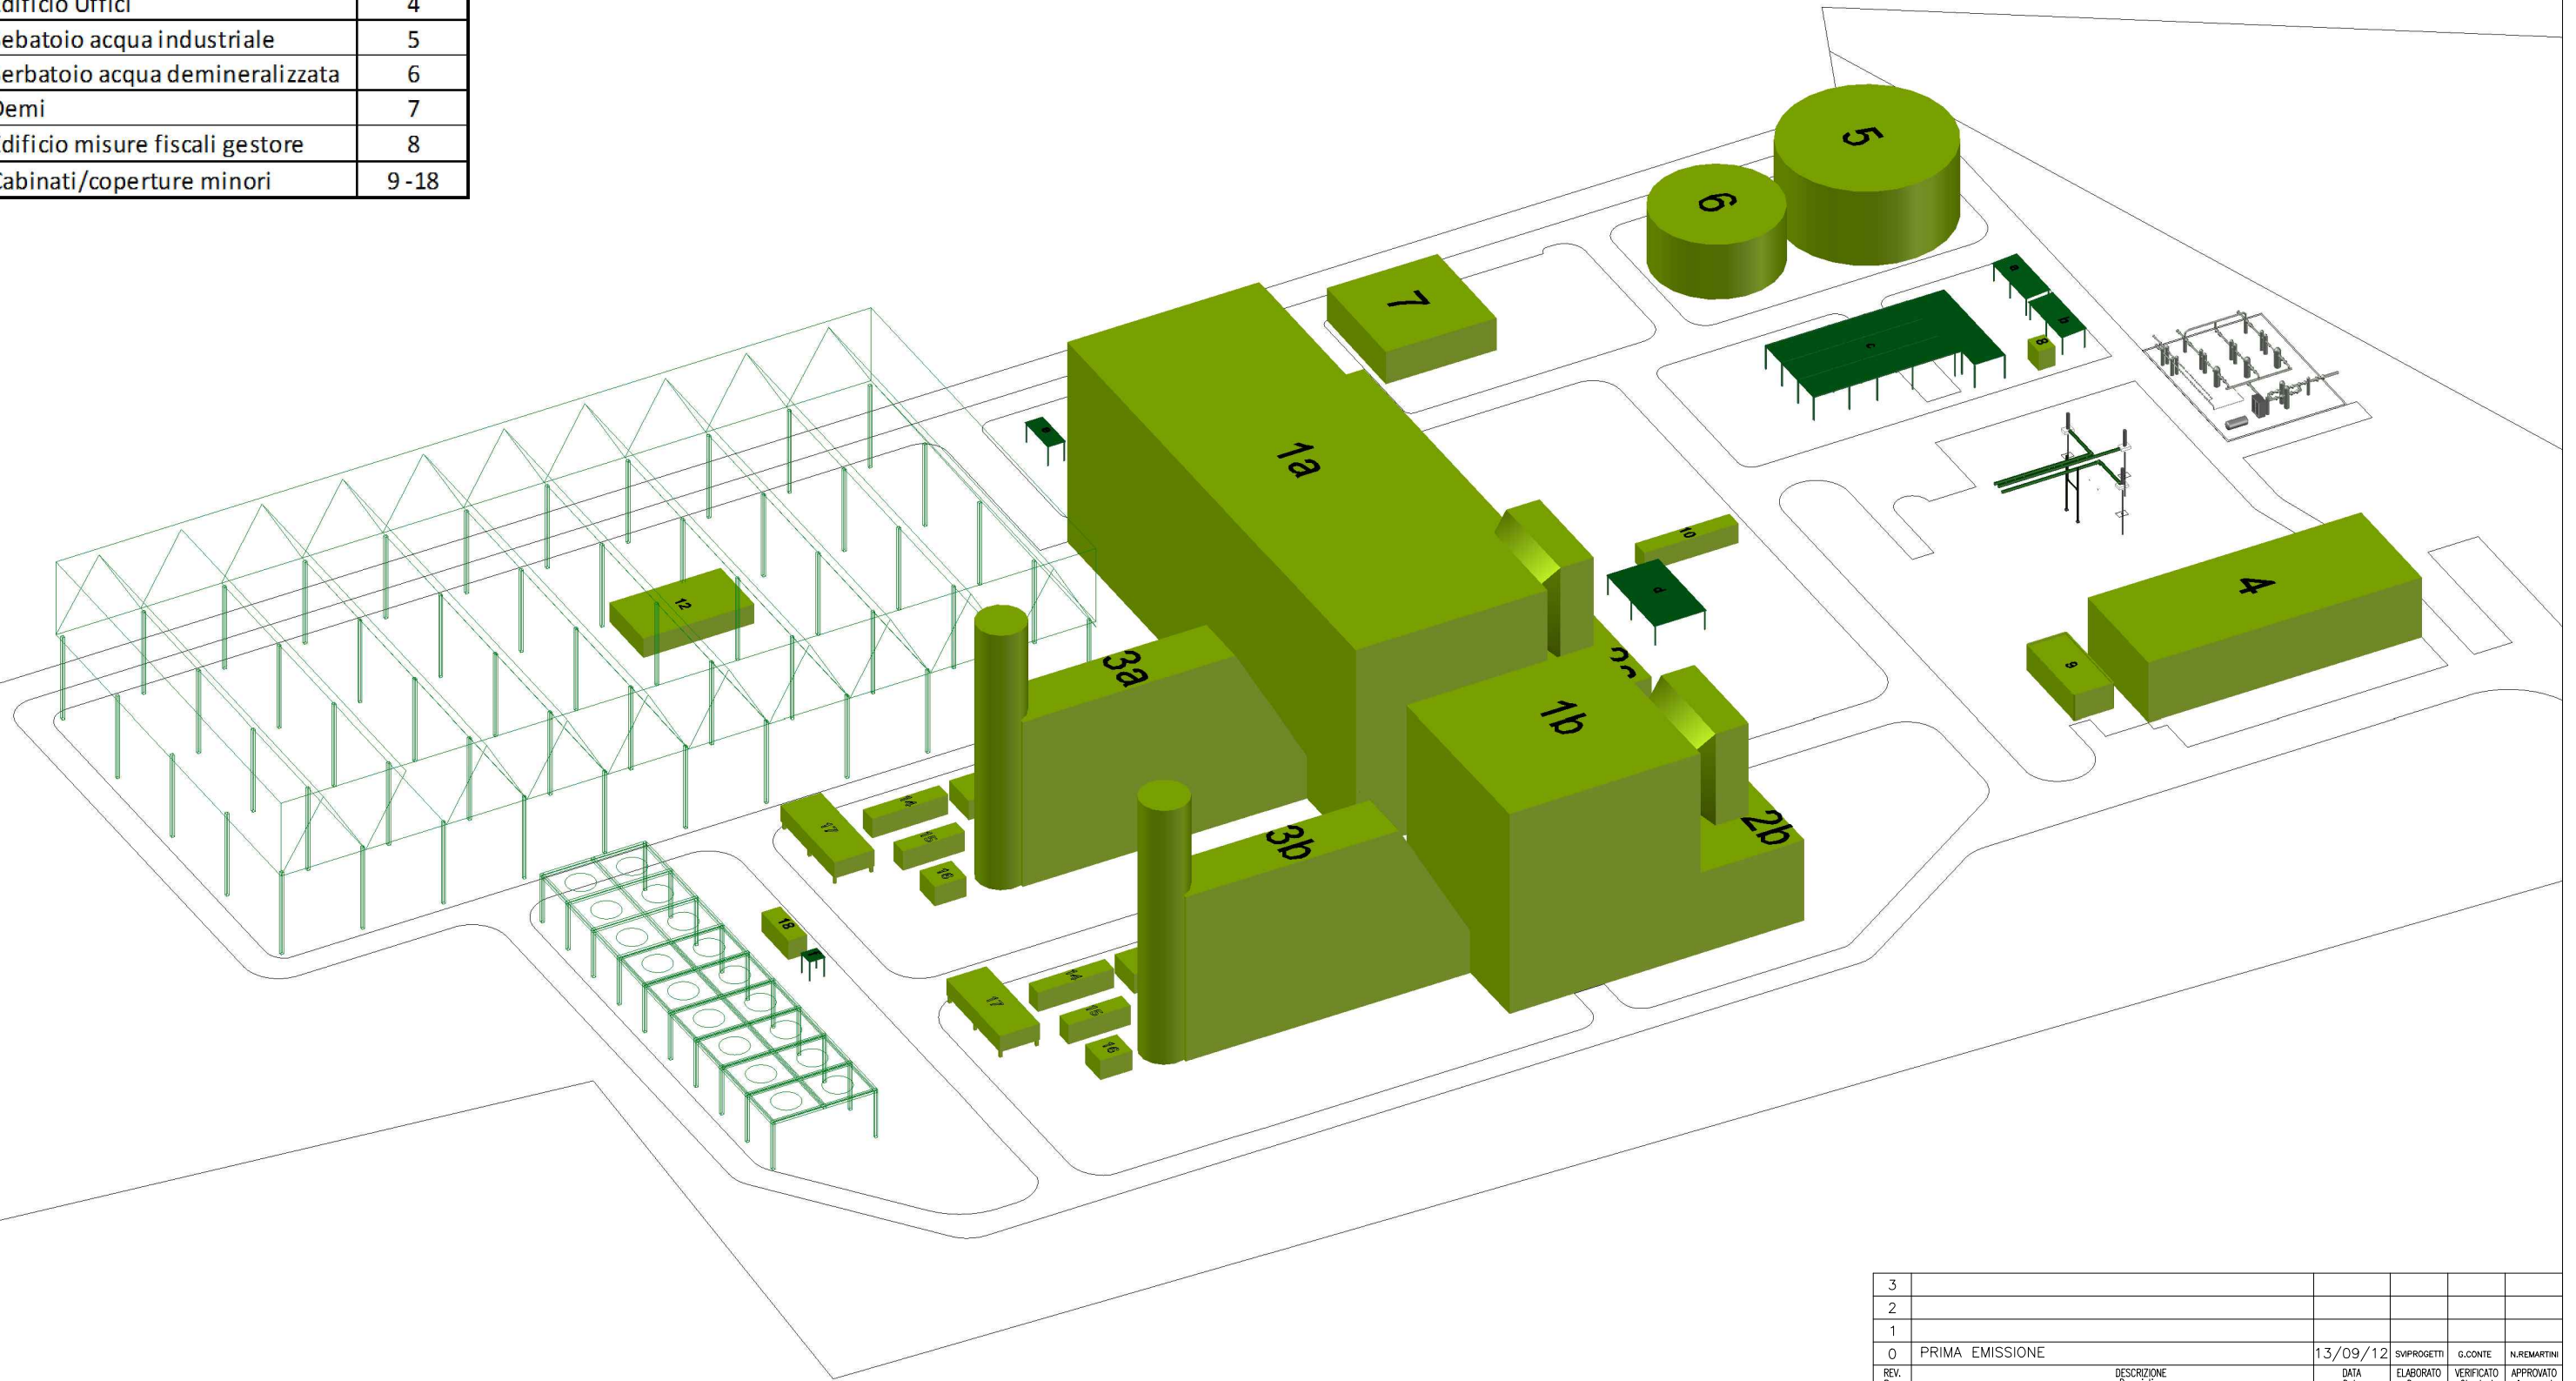

3					
2					
1					
0	PRIMA EMISSIONE		13/09/12	SVIPROGETTI	G.CONTE N.REMARTINI
REV. Rev.	DESCRIZIONE Description	DATA Date	ELABORATO Drawn	VERIFICATO Checked	APPROVATO Approved
1					
2					
	<p>Il presente disegno è di proprietà della S.p.A. Senza autorizzazione scritta dello stesso non potrà essere comunque utilizzato per la costruzione dell'oggetto rappresentato né venire comunicato a terzi o riprodotto. La Società proprietaria tutela i propri diritti a rigore di legge.</p>	
	<p>IMPIANTO/OPERA Plant CENTRALE DI PIANOPOLI (CZ)</p>	
<p>N° 1310PLK007</p>	<p>TITOLO</p>	
<p>DATA/Date 13/9/12</p>	<p>SCALA/Scale 1/1000</p>	<p>FOGLIO/Sheet 01/01</p>
<p>ELAB./Drawn SVIPROGETTI</p>	<p>VERIF./Check G.CONTE</p>	<p>APPR./Approv. N.REMARTINI</p>
<p>Sostituisce il _____</p>		
<p>Sostituito dal _____</p>		

RESTITUZIONE TRIDIMENSIONALE  
 PROGETTO MODIFICATO