
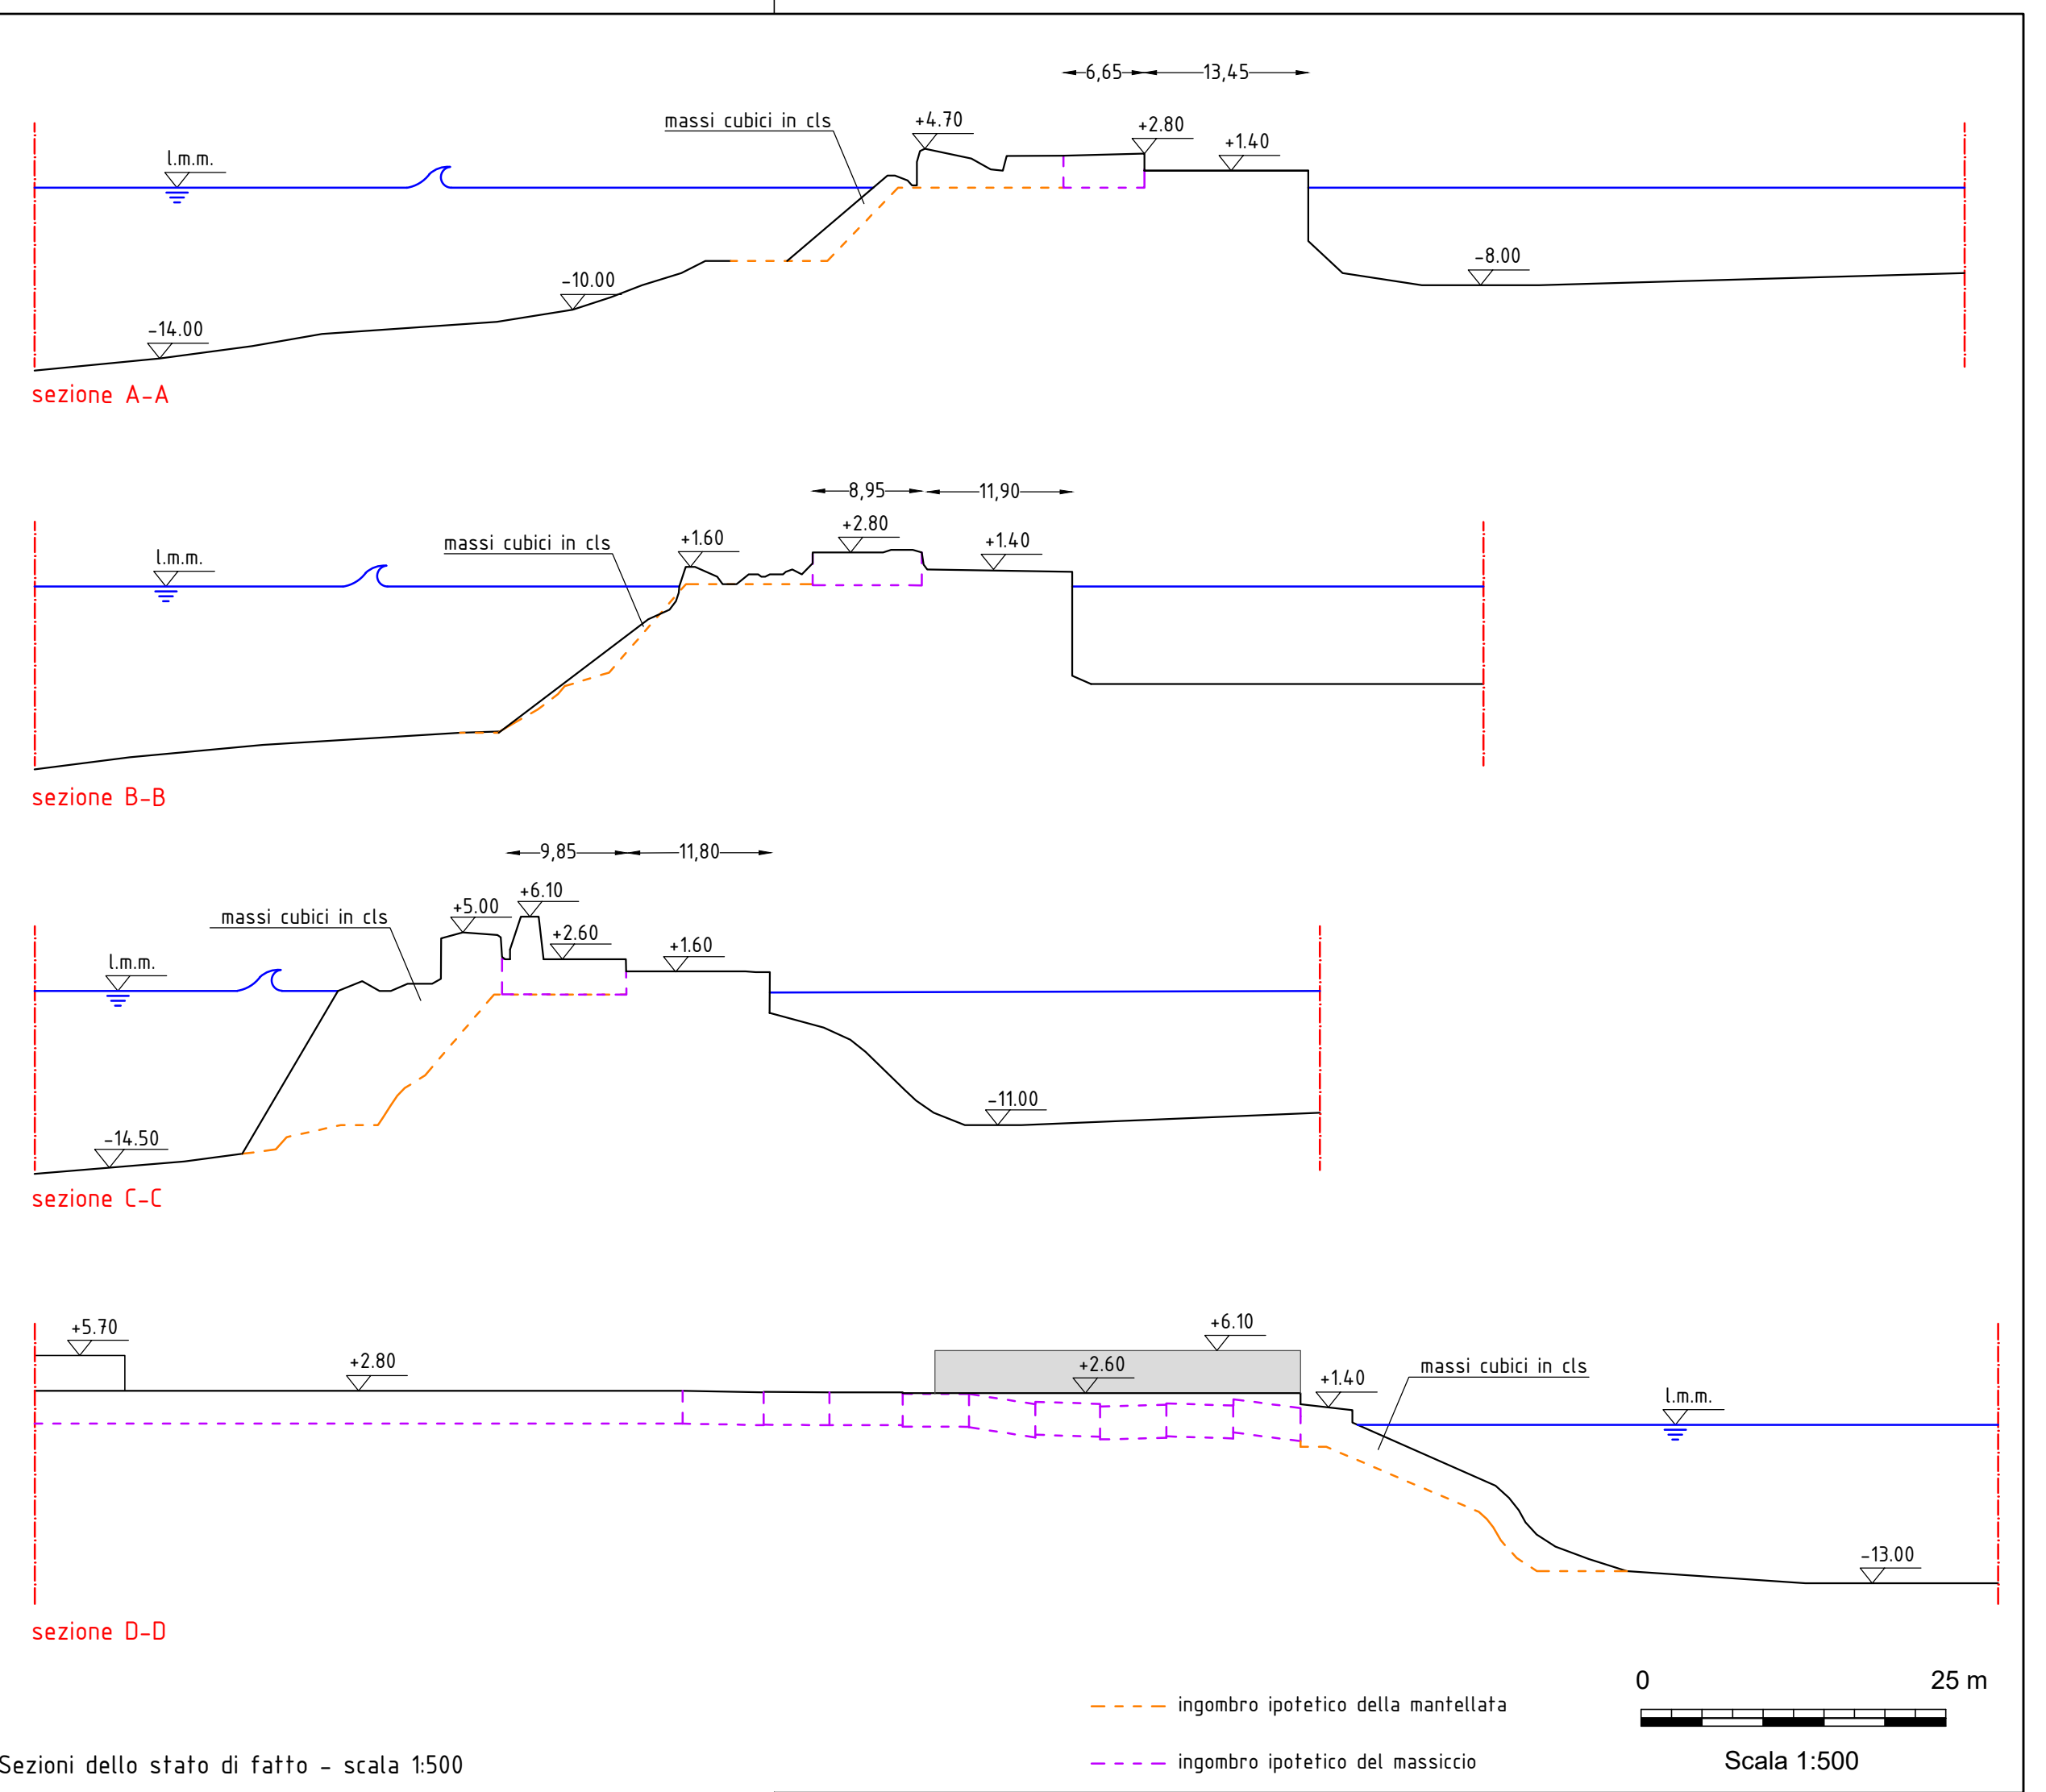


- LEGENDA**
- Limite territoriale di competenza dell'Autorità Portuale
 - Linea di costa riferita al l.m.m.
 - XL-X Sezione X-X
 - Rilievo batimetrico realizzato da SIGMA s.r.l. nel 2008 (quote riferite al l.m.m.)
 - Rilievo batimetrico realizzato da ARENA SUB s.r.l. nel Luglio 2021 (quote riferite al l.m.m.)
- Base Cartografica: Nuova carta tecnica realizzata per la redazione del nuovo PRP di Palermo (2009)

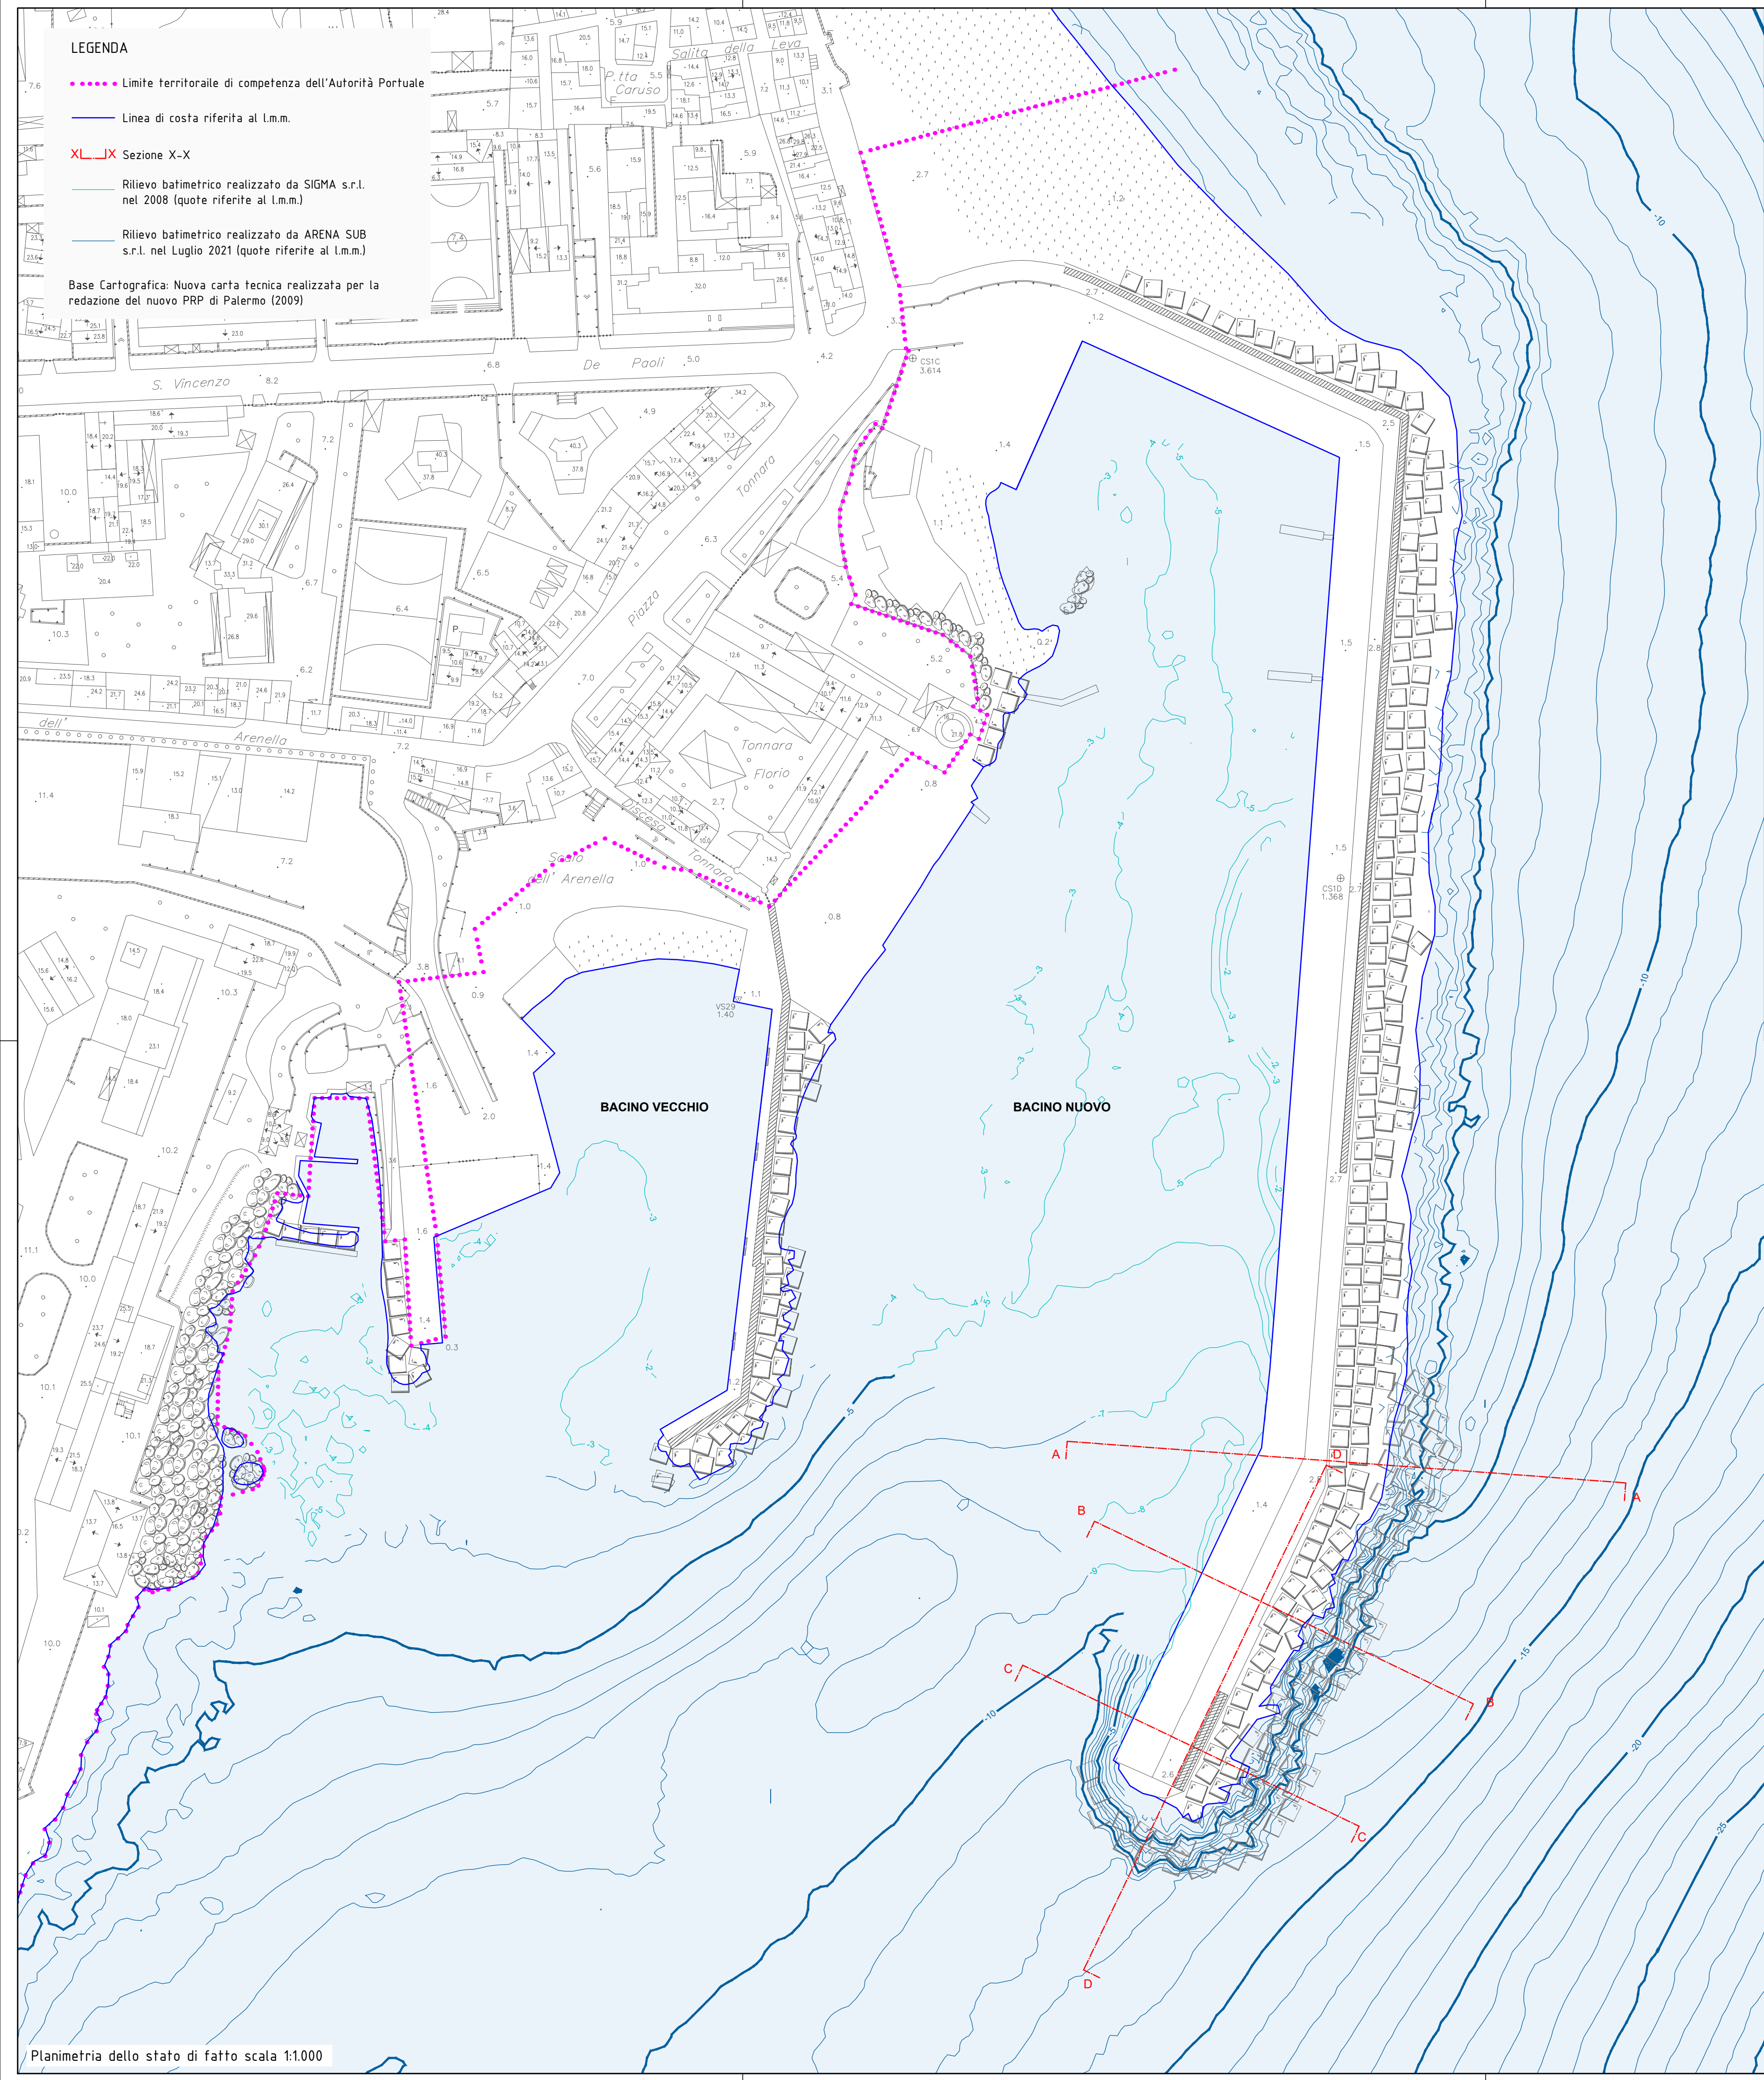

COMMITTENTE

Autorità di Sistema Portuale del Mare di Sicilia Occidentale

OPERA

**PORTO DI PALERMO - ARENELLA
COMPLETAMENTO MOLO
FORANEO PORTO ARENELLA**
CUP: I71J19000040005 (OPERA PNRR)
CIG: 9073719DC8

LIVELLO DI PROGETTAZIONE: **PROGETTO ESECUTIVO**

ELABORATO: **PLANIMETRIA E SEZIONI
DELLO STATO DI FATTO**

PROGETTAZIONE: **Progetti e opere
SUSTAINABLE IDEAS LAB
envitek** www.envitek.eu

Direzione tecnica: ING. ELIO CIRALLI
Coordinamento: ING. GIANCARLO INSERRA

VISTO:

RESPONSABILE UNICO DEL PROCEDIMENTO: ING. SALVATORE ACQUISTA
AREA TECNICA: ING. LEONARDO TALLO

| | | | |
|------------------------------|---------------|--------------------------|-------------------------------|
| ELABORATO: C.SF.02.01 | SCALA: VARIE | NO. RIF.: C.SF.02.01.dwg | COMMESSA - NN.44: 2022ARE - 8 |
| DATA: 20 maggio 2022 | REVISIONE: 01 | REDATTORE: GS | CONTROLLO: GI |
| | | | APPROVAZIONE: EC |

A TERMINI DI LEGGE CI RISERVIAMO LA PROPRIETA' DI QUESTO ELABORATO, CON DIVIETO DI RIPRODURLO, ANCHE IN PARTE, O DI RENDERLO NOTO A TERZI SENZA LE NECESSARIE AUTORIZZAZIONI