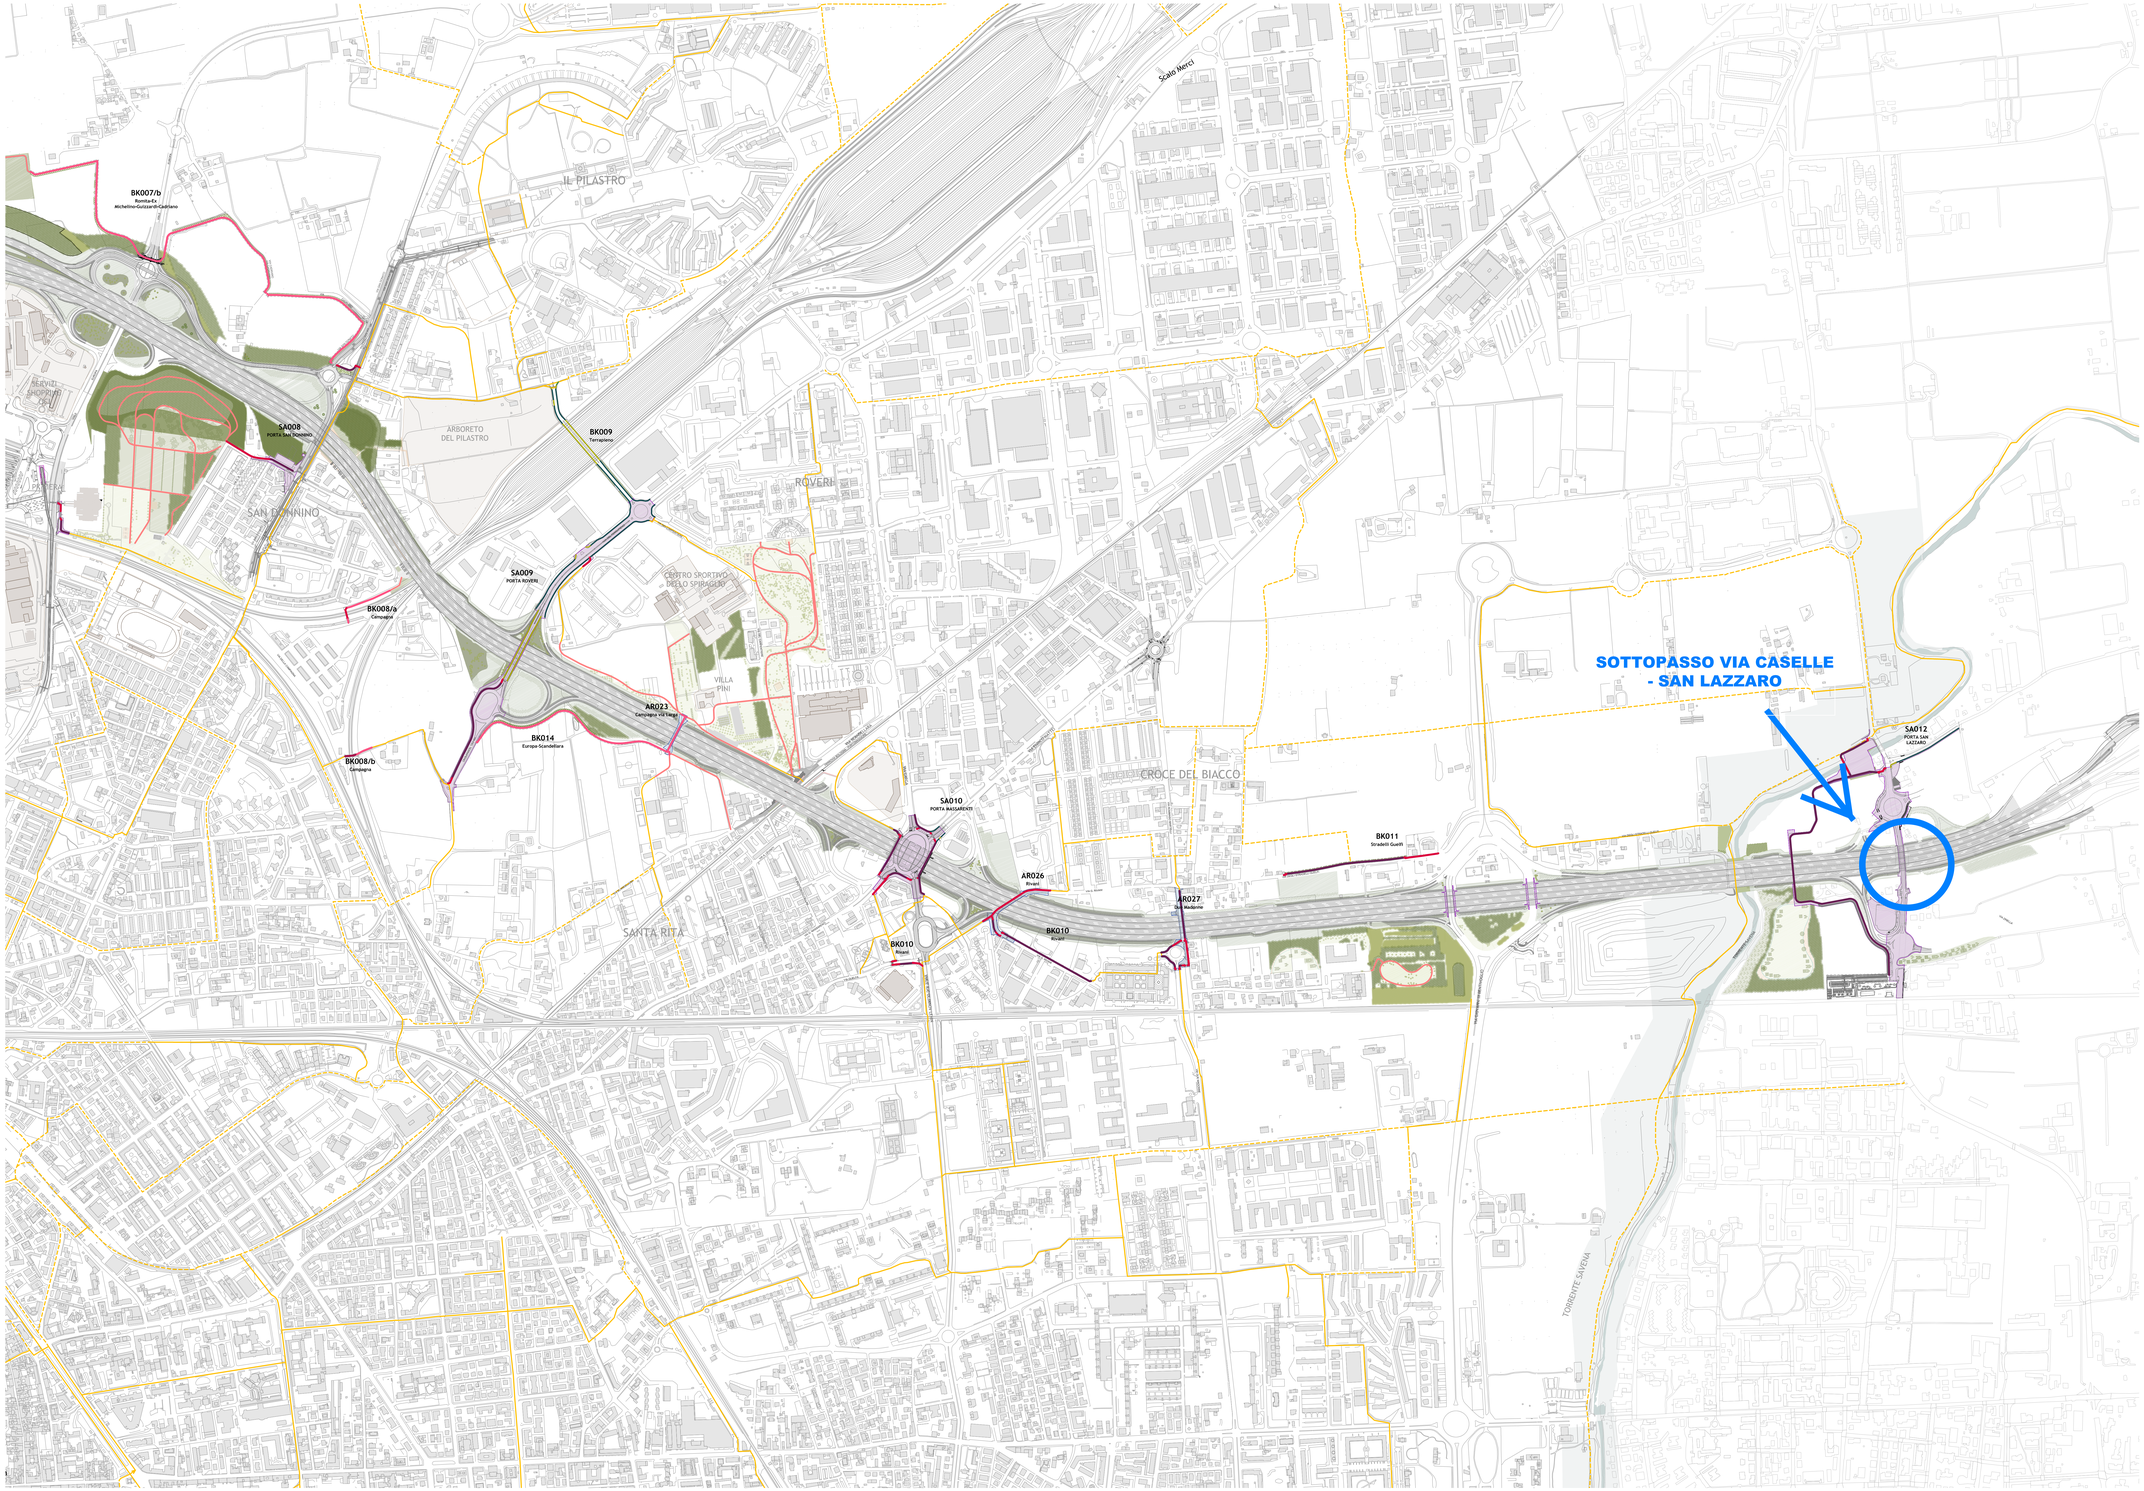

CARTA GENERALE DEI PERCORSI, stato di progetto (scala 1:5.000)

PORTE

DELIMITAZIONE NUOVE PORTE URBANE

PORTE

- SA001 PORTA RENO - TRIUMVIRATO (PI01)
- SA002 PORTA NAVILE (PI03)
- SA004 PORTA CASTELMAGGIORE (PI04)
- SA005 PORTA NORD (PI05)
- SA006 PORTA STALINGRADO (PI06)
- SA007 PORTA LAME (PI07)
- SA008 PORTA SAN DONNINO (PI08)
- SA009 PORTA ROVERI (PI09)
- SA010 PORTA MASSARENTI (PI10)
- SA012 PORTA SAN LAZZARO (PI12)

PASSAGGI

SOTTOPASSAGGI

SOVRAPASSAGGI

- AR001 SOTTOPASSAGGIO SENTIERI FIUME RENO 1 (S2)
- AR002 SOTTOPASSAGGIO SENTIERI FIUME RENO 2 (S2)
- AR003 SOTTOPASSAGGIO ZAVARDI (S5)
- AR012 SOTTOPASSAGGIO VIA DEL SOSTEGNO (S12)
- AR013 SOTTOPASSAGGIO PASCHI BOSCATA (S13)
- AR014 SOTTOPASSAGGIO DELL'ARCOVEGGIO (S14)
- AR015 SOTTOPASSAGGIO CASTELLUCCIA (S15)
- AR018 SOTTOPASSAGGIO ZAMBECCARI (S18)
- AR021 SOTTOPASSAGGIO CAMPAGNA VIA LARGA (S23)
- AR026 SOTTOPASSAGGIO GIUSEPPE RIVANI (S26)
- AR027 SOTTOPASSAGGIO DUE MADONNE (S27)

PERCORSI, PISTE CICLABILI

- BIDIREZIONALE SU CORSIA RISERVATA
- BIDIREZIONALE TRACCIATA SU MARCIAPIEDE
- BIDIREZIONALE TRACCIATA SU SEDE STRADALE
- BIDIREZIONALE PROMISCUO CON PEDONI
- BIDIREZIONALE SU CORSIA RISERVATA
- BIDIREZIONALE TRACCIATA SU MARCIAPIEDE
- BIDIREZIONALE PROMISCUO CON PEDONI SU MARCIAPIEDE
- BIDIREZIONALE PROMISCUO CON PEDONI IN AREE PARCO
- PERCORSI PARCHI
- PERCORSI COMUNALI ESISTENTI
- PERCORSI COMUNALI IN PROGETTO

- BA001 NUOVA CICLABILE TRIUMVIRATO (PI01)
- AR002 CICLABILE FIUME RENO (S2)
- AR003 NUOVE CICLABILI NEL SOTTOVIA DI VIA ZAVARDI (S5)
- BK001 ITINERARIO ZAVARDI (NUOVE CICLABILI DI COLLEGAMENTO TRA PESCAROLA, E NOCE)
- SA003 NUOVE CICLABILI SU VIA COLOMBO (PI03)
- BK002 ITINERARIO MARCO POLO-VASCO DA GAMA (NUOVE PISTE CICLABILI)
- BK003 ITINERARIO COLOMBO TERRAGLI (NUOVA CICLABILE E NUOVO MARCIAPIEDE)
- AR012 PERCORSO CICLOPEDONALE NEL SOTTOPASSO DI VIA DEL SOSTEGNO E PONTE CICLOPEDONALE SUL CANALE NAVILE (S12)
- AR013 PERCORSO CICLOPEDONALE NEL SOTTOVIA PASCHI BOSCATA (S13)
- AR014 RIQUALIFICA CICLABILI ESISTENTI NEL SOTTOVIA DI VIA DELL'ARCOVEGGIO (S14)
- BK001/c ITINERARIO ZAMBECCARI (NUOVE CICLABILI NUOVA ROTONDA VIA ARCOVEGGIO)
- SA004 PERCORSO CICLOPEDONALE DI VIA CASTICELLA (PI04)
- SA005 RACCORDO CICLABILE DI VIA CORAZZA (PI05)
- BK011 ITINERARIO FERRARESE (NUOVE CICLABILI SU VIA FERRARESE FINO A LOCALITÀ CASE NUOVE)
- AR016 RIQUALIFICA CICLABILI ESISTENTI NEL SOTTOVIA DI VIA FERRARESE (S16)
- SA006 NUOVE CICLABILI SU STRADA STATALE PORRETTANA (PI06)
- BK001a ITINERARIO ZAMBECCARI (CONNESSIONE CICLABILE TRA VIA STALINGRADO E PASSAGGIO ZAMBECCARI)
- AR019 PERCORSO CICLOPEDONALE DEL NUOVO SOTTOPASSO VIA ZAMBECCARI (S19)
- BK001b ITINERARIO ROMITA EX MICHELINO-GUIZZARDI-CADRIANO (NUOVA CONNESSIONE CICLOPEDONALE TRA VIA ROMITA E AREA EX MICHELINO)
- BK001c ITINERARIO ROMITA EX MICHELINO-GUIZZARDI-CADRIANO (NUOVA CONNESSIONE CICLOPEDONALE TRA AREA EX MICHELINO, VIA GUIZZARDI, VIA CADRIANO e NUOVA FERMATA TRAM SU VIA SAN DONATO)
- SA008 COLLEGAMENTO CICLOPEDONALE SU TRA VIA SAN DONATO E PARCO SAN DONNINO (PI08)
- BK006a ITINERARIO CAMPAGNA (COLLEGAMENTO TRA PERCORSO SULLA GALLERIA E VIA DELLA CAMPAGNA)
- BK006b ITINERARIO CAMPAGNA (NUOVO COLLEGAMENTO CICLOPEDONALE SU VIA CAMPAGNA IN SOTTOPASSO ESISTENTE)
- BK006 ITINERARIO TERRAPIENO (NUOVO COLLEGAMENTO CICLABILI SU SOTTOVIA ESISTENTE IN VIA PRICHEL)
- SA009 CICLABILE E MARCIAPIEDI SUL CAVALCAVIA VIA DEL TERRAPIENO (PI9)
- BK014 ITINERARIO EUROPA-SCANDELLARA (NUOVO CONNESSIONE CICLOPEDONALE SOTTOPASSO CAMPAGNA VIA LARGA E VIA TERRAPIENO)
- AR023 PERCORSO CICLOPEDONALE NEL SOTTOVIA CAMPAGNA VIA LARGA (S23)
- BA010 ITINERARIO CICLOPEDONALE E RACCORDO CICLABILE SULLA ROTATORIA PARADISI (PI10)
- BK016 ITINERARIO RIVANI (PERCORSO CICLOPED. COLLEG. TRA ROTATORIA MALOSSI E PARADISI)
- AR026 NUOVA CICLABILE NEL SOTTOVIA VIA RIVANI (S26)
- AR027 NUOVA CICLABILE NEL SOTTOVIA DUE MADONNE (S27)
- BK011 ITINERARIO STRADELLI GUELFI-CANOVA (CICLOPEDONALE SU VIA DEGLI STRADELLI DEI GUELFI)
- SA012 NUOVE CICLABILI SU VIA CASELLE E SUL LUNGO SAVENA (PI12)

autostrade per l'italia

AUTOSTRADA (A14): BOLOGNA - BARI -TARANTO

TRATTO: BOLOGNA BORGO PANIGALE - BOLOGNA SAN LAZZARO

POTENZIAMENTO IN SEDE DEL SISTEMA
AUTOSTRADALE E TANGENZIALE DI BOLOGNA
"PASSANTE DI BOLOGNA"

PROGETTO ESECUTIVO

IT - INTERVENTI TERRITORIALI

AMBIENTE
PISTE CICLABILI - ELABORATI GENERALI

CARTA GENERALE DEI PERCORSI
TAV. 3

IL PROGETTISTA SPECIALISTICO	IL RESPONSABILE INTEGRAZIONE PRESTAZIONI SPECIALISTICHE	IL DIRETTORE TECNICO
Arch. Enrico Francesconi Ord. Arch. Milano N. 10889 Responsabile Architettura e Paesaggio	Ing. Raffaele Rinaldesi Ord. Ingg. Macerata N. A1068	Ing. Sara Frisaro Ord. Ingg. Genova n. 9810A T.A. - Ambiente

CODICE IDENTIFICATIVO

RIFERIMENTO PROGETTO			RIFERIMENTO DIRETTORIO			RIFERIMENTO ELABORATO					ORDINATORE
Codice Commessa	Lotto Sezione Cod. Opera	Fase	Capitolo	Paragrafo	W B S	Tipo Stampa	Tip.	Disciplina	Progressivo	Rev.	
111465	0001	PE	IT	AMB	BK000	00000	D	AUA	5003	0	SCALA 1:5.000

ENGINEER COORDINATOR:	SUPPORTO SPECIALISTICO:	REVISIONE N.	data
Ing. Raffaele Rinaldesi Ord. Ingg. Macerata N. A1068	JORNET-LLOPART-SOR ARQUITECTES TASCA STUDIO ARCHITETTI ASSOCIATI	0	DICEMBRE 2021
REDATTO:	VERIFICATO:	1	
		2	
		3	
		4	

VISTO DEL COMMITTENTE
autostrade per l'italia
IL RESPONSABILE UNICO DEL PROCEDIMENTO
Ing. Fabio Visintin

VISTO DEL CONCEDENTE
Ministero delle Infrastrutture e della mobilità sostenibili
DIPARTIMENTO PER LE INFRASTRUTTURE, GLI AFFARI GENERALI E IL PERSONALE
DIREZIONE GENERALE PER LA VIGILANZA SULLE CONCESSIONARIE AUTOSTRADALI

IL PRESENTE DOCUMENTO NON POTRÀ ESSERE COPIATO, IMPRONTATO O ALTRIMENTI UTILIZZATO, IN TUTTO O IN PARTE, SENZA IL CONSENSO SCRITTO DELLA SOC. AUTOSTRADE PER L'ITALIA S.P.A., OLTRE ITS (CODE SEN. AUTOMATICO). OGNI VIOLAZIONE SARÀ PERSEGUITA A NORMA DI LEGGE. THIS DOCUMENT MAY NOT BE COPIED, REPRODUCED OR PUBLISHED, EITHER IN PART OR IN ITS ENTIRETY, WITHOUT THE WRITTEN PERMISSION OF SOC. AUTOSTRADE PER L'ITALIA S.P.A., OTHERWISE USE WILL BE PROSECUTED BY LAW.