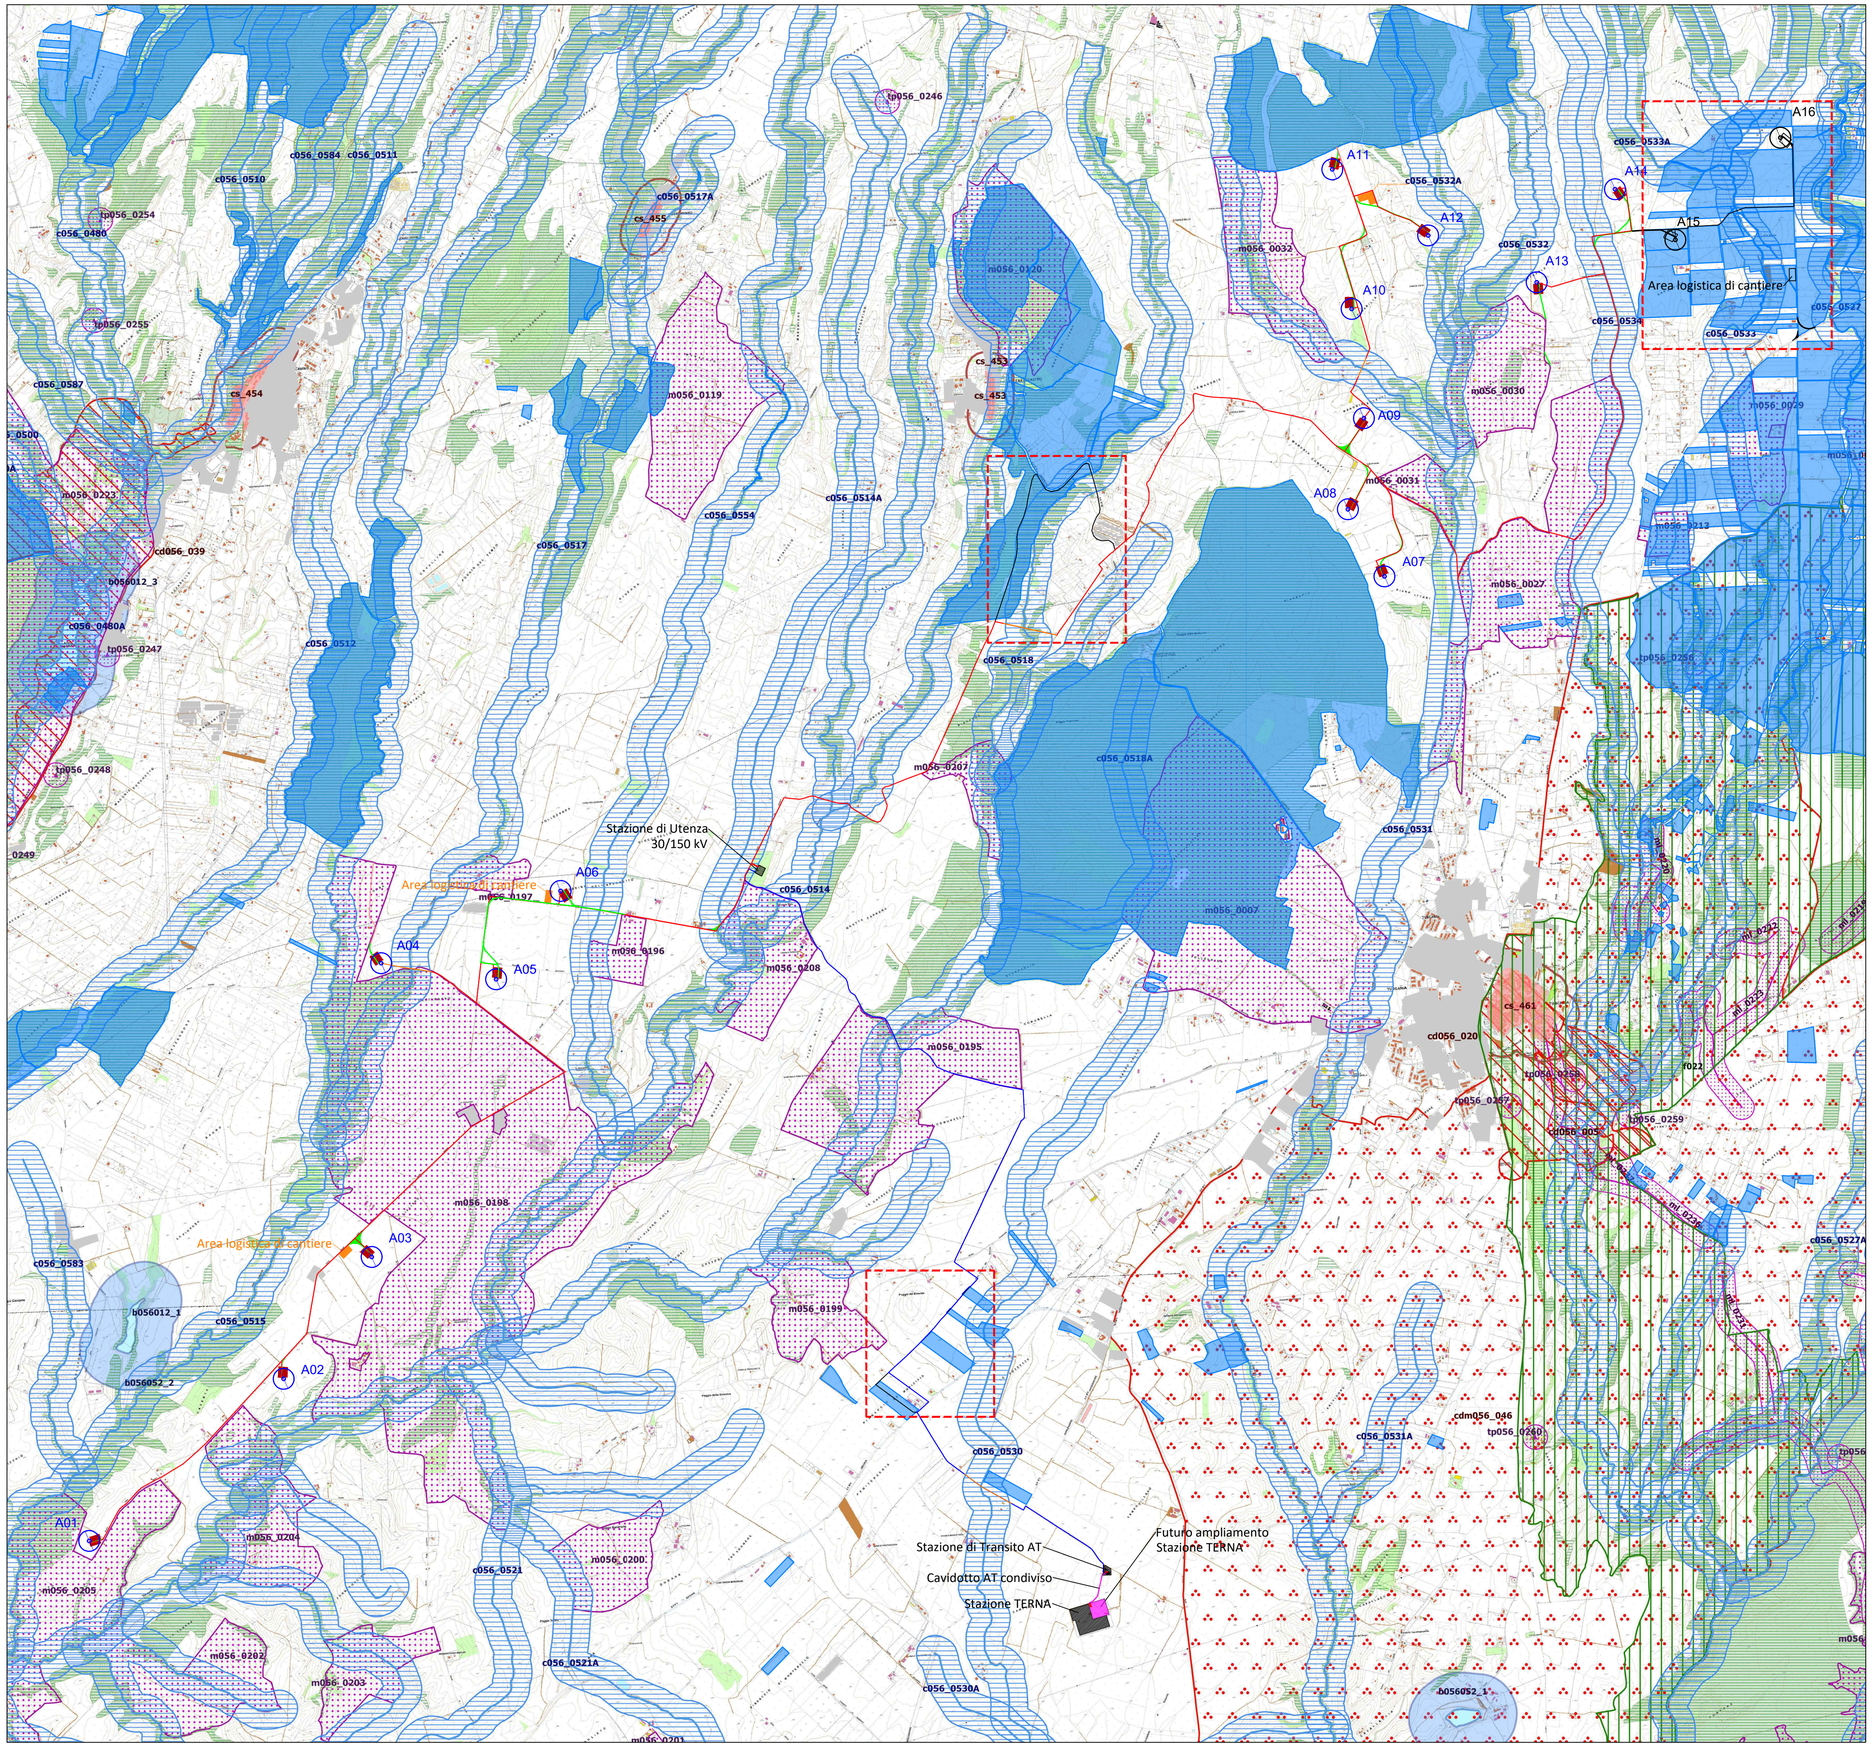

Legenda

Opere di progetto

- Aerogeneratore di progetto
- Piazzola di montaggio aerogeneratore
- Piazzola stoccaggio pale
- Viabilità di progetto
- Strade esistenti da adeguare
- Cavidotto MT interrato
- Cavidotto AT interrato
- Cavidotto interrato - tratto in TOC

Opere di progetto eliminate/variate

- Aerogeneratore di progetto
- Piazzola di montaggio aerogeneratore
- Piazzola stoccaggio pale
- Gru per il montaggio degli aerogeneratori
- Viabilità di progetto
- Strade esistenti da adeguare
- Cavidotto MT interrato
- Cavidotto AT interrato

Legenda Tavola B - PTPR Lazio

- acque-pubbliche
- acque-pubbliche-rispetto

aree-archeologiche
- Aree Archeologiche
- aree-protette
- aree-urbanizzate
- boschi
- centri-storici
- centri-storici-rispetto-150
- costa-laghi
- decreti-archeologici
- ex-1497-cd

linee-archeologiche
- linee_archeo
- punti-archeologici-tipizzati
- rispetto-linee-archeologiche
- rispetto-punti-archeologici
- rispetto-punti-archeologici-tipizzati

- Usi Civici

REGIONE LAZIO
PROVINCIA DI VITERBO

Comuni:
Tuscania e Arlena di Castro
Località "Mandria Casaletto - San Giuliano - Cioccatello - Campo Villano"

PROGETTO DEFINITIVO PER LA REALIZZAZIONE DI UN IMPIANTO DI PRODUZIONE DI ENERGIA ELETTRICA DA FONTE EOLICA

Sezione 2:
STUDIO DI INSERIMENTO URBANISTICO E VINCOLISITICO

Titolo elaborato:
PIANO TERRITORIALE PAESAGGISTICO REGIONALE - PTPR REGIONE LAZIO
STRALCIO DELLA TAVOLA B DEL PTPR LAZIO - BENI PAESAGGISTICI

N. Elaborato: 2.2.1 Scala: 1:25000

Committente

wpd think energy

WPD San Giuliano S.r.l.
Viale Aventino, 102
00153 Roma(RM)
c.f. e P.IVA 15443461007

Amministratore Delegato
Mauro FERRARI

Progettazione

TENPROJECT

sede legale e operativa
San Giorgio Del Sannio (BN) via de Gasperi 61
sede operativa
Lucera (FG) S.S.17 loc. Vaccarella snc c/o Villaggio Don Bosco
P.IVA 01465940623
Azienda con sistema gestione qualità Certificato N. 50 100 11873

Progettista
Dott. Ing. Nicola FORTE

FORTE NICOLA 07.04.2022 12:00:29 GMT+01:00

ORDINE DEGLI INGEGNERI DELLA PROVINCIA DI VITERBO
DOTT. ING. NICOLA FORTE N° 2218

Rev.	Data	Elaborazione (sigla)	Approvazione (sigla)	Emissione (sigla)	DESCRIZIONE
01	Marzo 2022	PFP	NF	NF	Integrazioni
00	Maggio 2020	PFP	PM	NF	Emissione progetto definitivo

Nome File sorgente	GE.TSC01.PD.2.2.1.R01.dwg	Nome file stampa	GE.TSC01.PD.2.2.1.R01.pdf	Formato di stampa	A1