



Comune di Tuscania
Foglio 48

Comune di Tuscania
Foglio 59

Comune di Tuscania
Foglio 60

Comune di Tuscania
Foglio 76

Comune di Tuscania
Foglio 78

Comune di Tuscania
Foglio 89

Comune di Tuscania
Foglio 77


Comune di Tuscania
Foglio 79

Comune di Tuscania
Foglio 90

Comune di Tuscania
Foglio 92

Comune di Tuscania
Foglio 105

Comune di Tuscania
Foglio 107

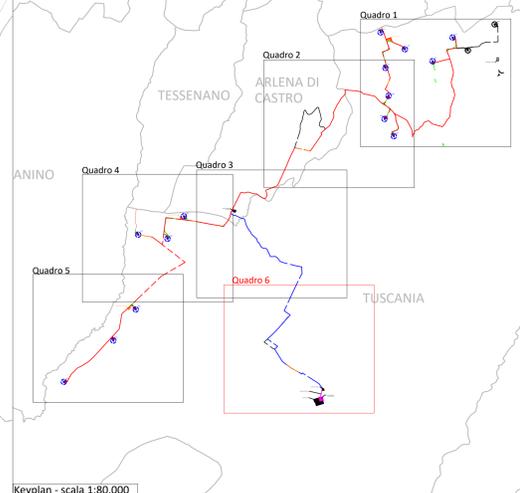

Keyplan - scala 1:80.000

- Legenda**
- | | |
|-----------------------------------|---|
| Opere di progetto | Opere di progetto eliminate/varianti |
| Cavidotto AT interrato | Cavidotto AT interrato |
| Cavidotto interrato tratti in TOC | |
| Limite foglio catastrale | |
| Usi Civici | |

REGIONE LAZIO
PROVINCIA DI VITERBO

Comune:
Tuscania
Località "Mandria Casaleto - San Giuliano - Cioccatello - Campo Villano"

PROGETTO DEFINITIVO PER LA REALIZZAZIONE DI UN IMPIANTO DI
PRODUZIONE DI ENERGIA ELETTRICA DA FONTE EOLICA

Sezione 3:
RILIEVI PLANO ALTIMETRICI ED ELABORATI PROGETTUALI

Titolo elaborato:
LAYOUT DI PROGETTO SU PLANIMETRIA CATASTALE CON PERIMTRAZIONE DEGLI
USI CIVICI - Quadro 6

N. Elaborato: Int1.MITE.10 Scala: 1:5000

Committente



think energy
WPD San Giuliano S.r.l.
via Asenolo, 102
00153 Roma/00153
C.F. e P.IVA 1543481007

Amministratore Delegato
Mauro FERRARI

Progettazione



sede legale e operativa
San Giorgio Dei Senni (BN) via de Gasperi 61
sede operativa
Lunera (FG) S.S.17 loc. Vaccarella anc. via Villaggio Don Bosco
P.IVA 0465002023
Azienda con sistema gestione qualità Certificato N. 60 100 11873

Progettista
Dott. Ing. Nicola FORTE



| Rev. | Data | Elaborazione | Approvazione | Emissione | DESCRIZIONE |
|------|------------|--------------|--------------|-----------|--------------|
| 00 | Marzo 2022 | PPP | NF | NF | Integrazioni |
| 01 | | sgf | sgf | sgf | |

Nome File sorgente: GE_TUSCANI_PD_INT1.MITE.10.dwg Nome file stampato: GE_TUSCANI_PD_INT1.MITE.10.pdf Formato di stampa: A0