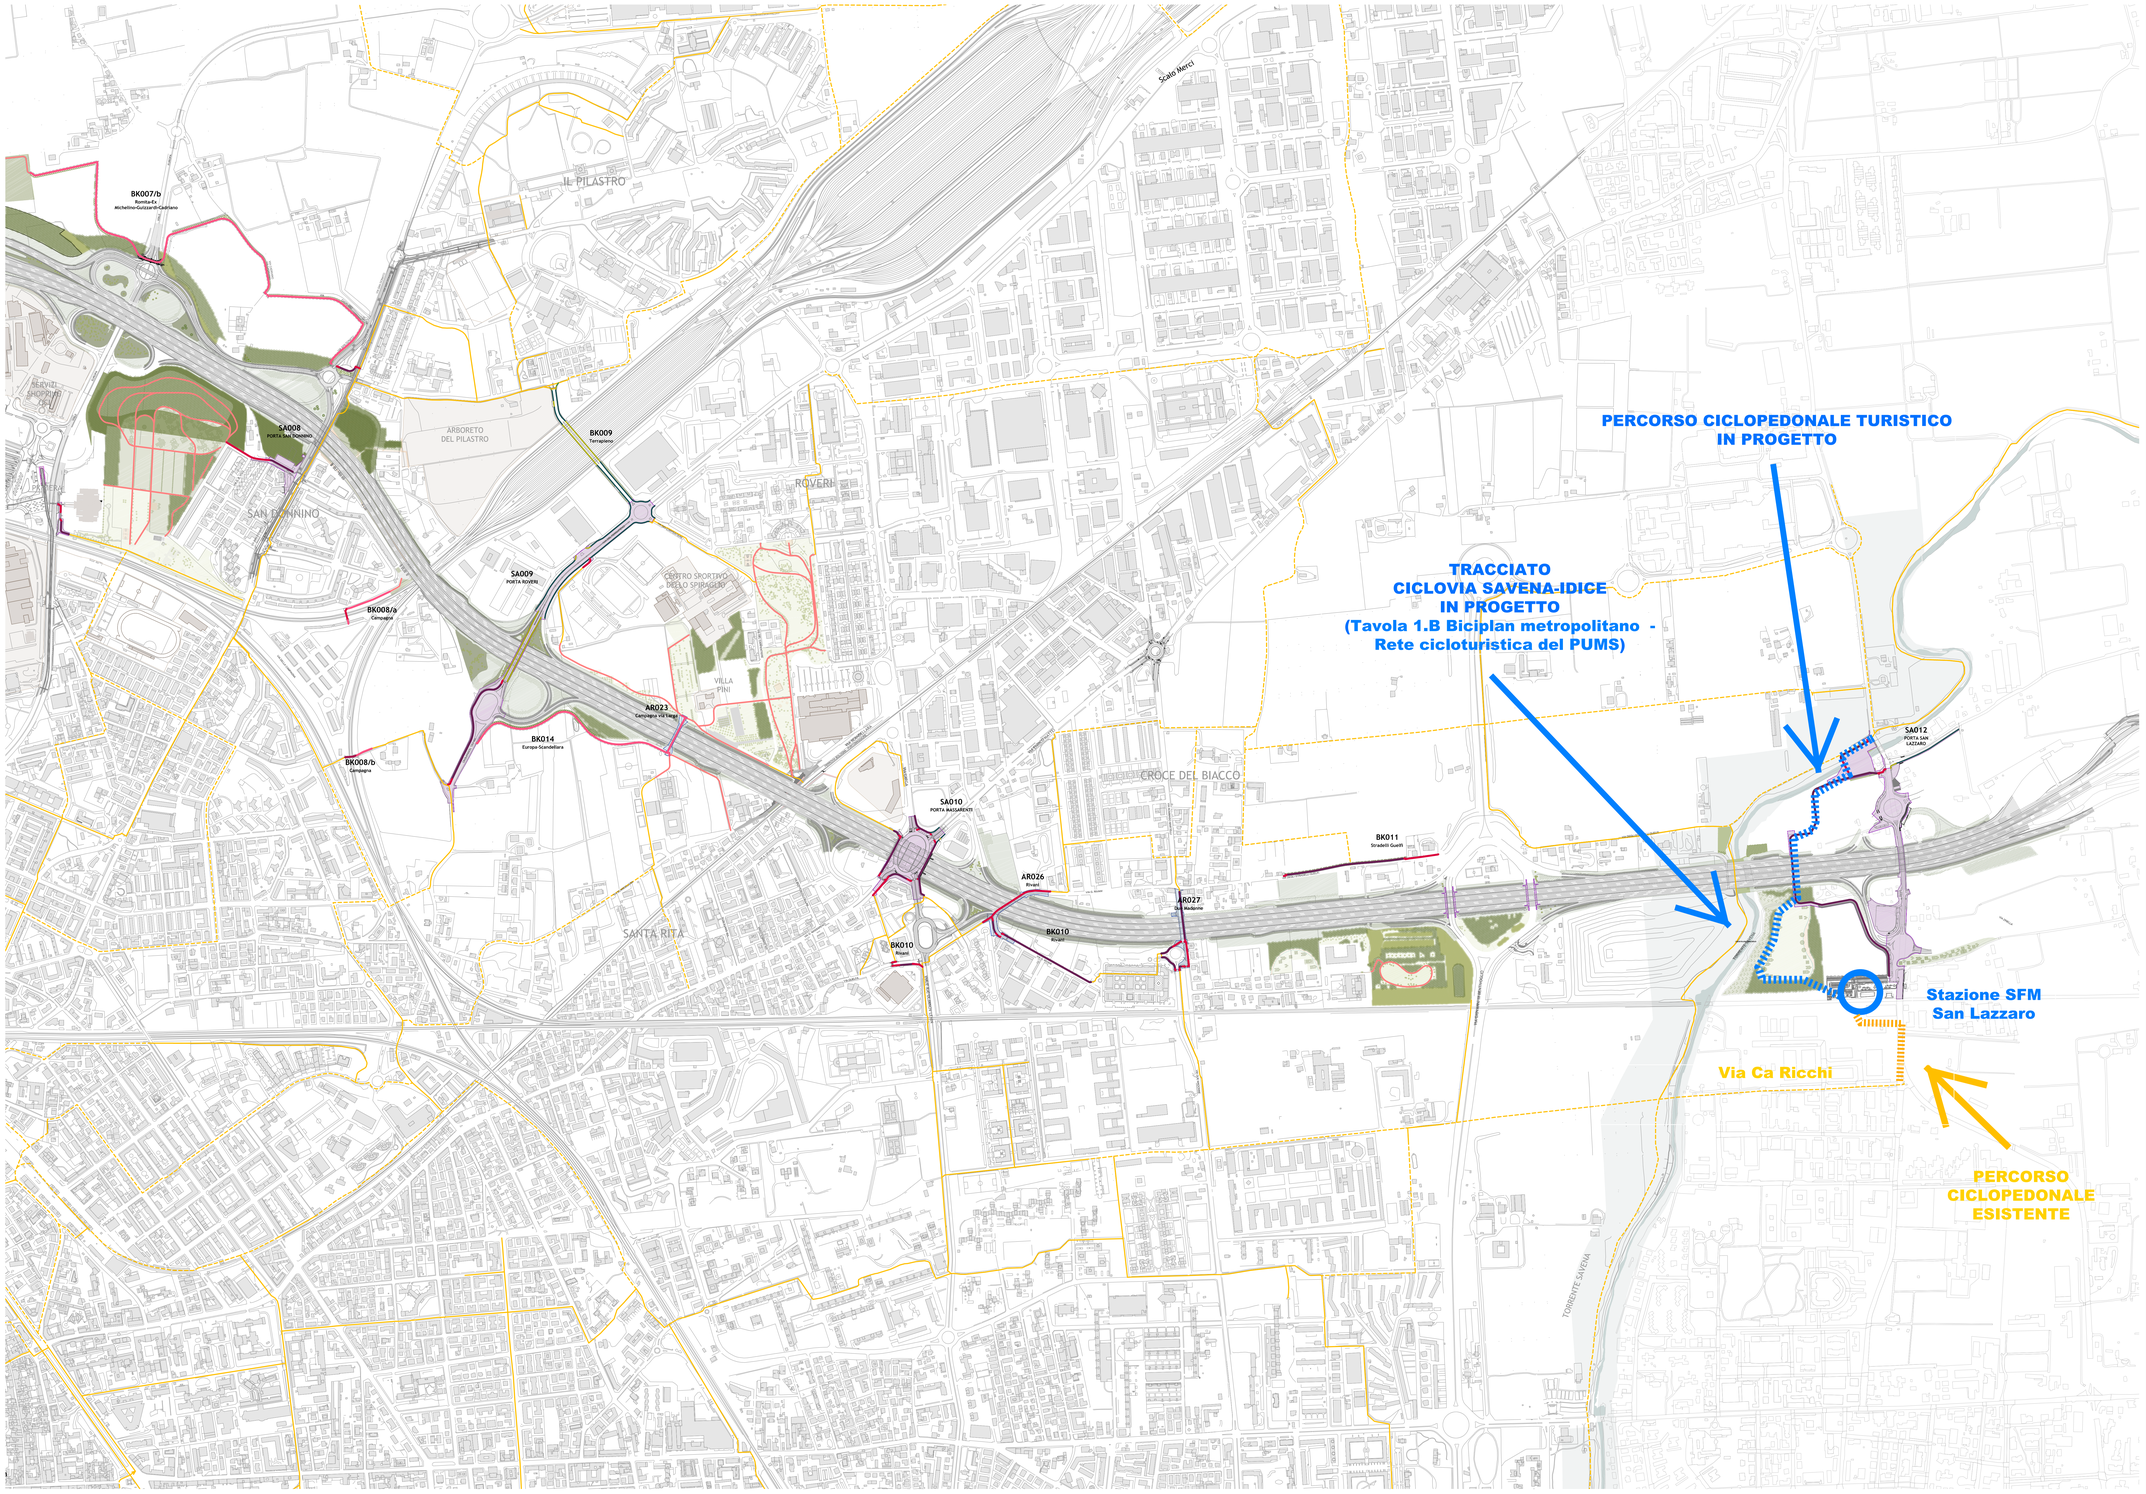

CARTA GENERALE DEI PERCORSI, stato di progetto (scala 1:5.000)

PORTE

DELIMITAZIONE NUOVE PORTE URBANE

PORTE

SA001 PORTA RENO - TRIUMVIRATO (P01)
SA002 PORTA NAVILE (P02)
SA004 PORTA CASTELMAGGIORE (P04)
SA005 PORTA NORD (P05)
SA006 PORTA STALINGRADO (P06)
SA007 PORTA LAME (P07)
SA009 PORTA ROVERI (P09)
SA012 PORTA SAN LAZZARO (P12)

PASSAGGI

SOTTOPASSAGGI

SOVRAPASSAGGI

AR002 SOTTOPASSAGGIO SENTIERI FIUME RENO 1 (S2)
AR002 SOTTOPASSAGGIO SENTIERI FIUME RENO 2 (S2)
AR003 SOTTOPASSAGGIO ZAMARDI (S3)
AR012 SOTTOPASSAGGIO VIA DEL SOSTEGNO (S12)
AR013 SOTTOPASSAGGIO FASCIA BOSCATA (S13)
AR014 SOTTOPASSAGGIO DELL'ARCOVEGGIO (S14)
AR015 SOTTOPASSAGGIO CAVAZZA (S15)
AR018 SOTTOPASSAGGIO ZAMBECCARI (S18)
AR021 SOTTOPASSAGGIO CAMPAGNA VIA LARGA (S23)
AR026 SOTTOPASSAGGIO GIUSEPPE RIVANI (S26)
AR027 SOTTOPASSAGGIO DUE MADONNE (S27)

PERCORSI, PISTE CICLABILI

MONODIREZIONALE SU CORSIA RISERVATA

MONODIREZIONALE TRACCIATA SU MARCIAPIEDE

MONODIREZIONALE TRACCIATA SU SEDE STRADALE

MONODIREZIONALE PROMISCUO CON PEDONI

BIREZIONALE SU CORSIA RISERVATA

BIREZIONALE TRACCIATA SU MARCIAPIEDE

BIREZIONALE PROMISCUO CON PEDONI SU MARCIAPIEDE

BIREZIONALE PROMISCUO CON PEDONI IN AREE PARCO

PERCORSI PARCHI

PERCORSI COMUNALI ESISTENTI

PERCORSI COMUNALI IN PROGETTO

SA001 NUOVA CICLABILE TRIUMVIRATO (P01)
AR002 CICLABILE FIUME RENO (S2)
AR003 NUOVE CICLABILI NEL SOTTOVIA DI VIA ZAMARDI (S3)
BR001 ITINERARIO ZAMARDI (NUOVE CICLABILI DI COLLEGAMENTO TRA PESCAROLA E NOCE)
SA003 NUOVE CICLABILI SU VIA COLOMBO (P03)
BR002 ITINERARIO MARCO POLO-VARCO DA GAMA (NUOVE PISTE CICLABILI)
BR003 ITINERARIO COLOMBO TERRAGLI(NUOVA CICLABILE E NUOVO IMPIANTO)
AR012 PERCORSO CICLOPEDONALE NEL SOTTOPASSO DI VIA DEL SOSTEGNO E PONTE CICLOPEDONALE SUL CANALE NAVILE (S12)
AR013 PERCORSO CICLOPEDONALE NEL SOTTOVIA FASCIA BOSCATA (S13)
AR014 RIQUALIFICA CICLABILI ESISTENTI NEL SOTTOVIA DI VIA DELL'ARCOVEGGIO (S14)
BR005 ITINERARIO ZAMBECCARI (NUOVE CICLABILI NUOVA ROTONDA VIA ARCOVEGGIO)
SA004 PERCORSO CICLOPEDONALE DI VIA CORTICELLA (P04)
SA005 RACCORDO CICLABILE DI VIA CORAZZA (P05)
BR012 ITINERARIO FERRARESE (NUOVE CICLABILI SU VIA FERRARESE FINO A LOCALITÀ CASE NUOVE)
AR016 RIQUALIFICA CICLABILI ESISTENTI NEL SOTTOVIA DI VIA FERRARESE (S16)
SA006 NUOVE CICLABILI SU STRADA STATALE PORRETTANA (P06)
BR001a ITINERARIO ZAMBECCARI (CONNESSIONE CICLABILE TRA VIA STALINGRADO E PASSAGGIO ZAMBECCARI)
AR018 PERCORSO CICLOPEDONALE DEL NUOVO SOTTOPASSO VIA ZAMBECCARI (S18)
BR001b ITINERARIO ROMITA-EX MICHELINO-GUIZZARDI-CADRIANO (NUOVA CONNESSIONE CICLOPEDONALE TRA VIA ROMITA E AREA EX MICHELINO)
BR001c ITINERARIO ROMITA-EX MICHELINO-GUIZZARDI-CADRIANO (NUOVA CONNESSIONE CICLOPEDONALE TRA AREA EX MICHELINO, VIA GUIZZARDI, VIA CADRIANO E NUOVA FERMATA TRAM SU VIA SAN DONATO)
BR008a ITINERARIO CAMPAGNA (COLLEGAMENTO TRA PERCORSO SULLA GALLERIA E VIA DELLA CAMPAGNA)
BR008b ITINERARIO CAMPAGNA (NUOVO COLLEGAMENTO CICLOPEDONALE SU VIA CAMPAGNA IN SOTTOPASSO ESISTENTE)
BR006 ITINERARIO TERRAPIENO (NUOVE CICLABILI SU SOTTOVIA ESISTENTE IN VIA PROCACCI)
SA009 CICLABILE E MARCIAPIEDI SUL CAVALCAVIA VIA DEL TERRAPIENO (P09)
BR014 ITINERARIO EUROPA-SCANDELLARA (NUOVO CONNESSIONE CICLOPEDONALE SOTTOPASSO CAMPAGNA VIA LARGA E VIA TERRAPIENO)
AR023 PERCORSO CICLOPEDONALE NEL SOTTOVIA CAMPAGNA VIA LARGA (S23)
SA010 ITINERARIO CICLOPEDONALE E RACCORDO CICLABILE SULLA ROTATORIA PARADISI (P10)
BR010 ITINERARIO RIVANI (PERCORSO CICLOPED. COLLEG. TRA ROTATORIA MALOSSI E PARADISI)
AR026 NUOVA CICLABILE NEL SOTTOVIA VIA RIVANI (S26)
AR027 NUOVA CICLABILE NEL SOTTOVIA DUE MADONNE (S27)
BR011 ITINERARIO STRADELLI GUELFI-LUNOVA (CICLOPEDONALE SU VIA DEGLI STRADELLI DEI GUELFI)
SA012 NUOVE CICLABILI SU VIA CASELLE E SUL LUNGO SAVENA (P12)

autostrade per l'italia

AUTOSTRADA (A14): BOLOGNA - BARI -TARANTO

TRATTO: BOLOGNA BORGO PANIGALE - BOLOGNA SAN LAZZARO

POTENZIAMENTO IN SEDE DEL SISTEMA
AUTOSTRADALE E TANGENZIALE DI BOLOGNA
"PASSANTE DI BOLOGNA"

PROGETTO ESECUTIVO

IT - INTERVENTI TERRITORIALI

AMBIENTE
PISTE CICLABILI - ELABORATI GENERALI

CARTA GENERALE DEI PERCORSI
TAV. 3

IL PROGETTISTA SPECIALISTICO
Arch. Enrico Francescon
Ord. Arch. Milano N. 16888
Responsabile Architettura e Paesaggio

IL RESPONSABILE INTEGRAZIONE PRESTAZIONI SPECIALISTICHE
Ing. Raffaele Rinaldesi
Ord. Ingg. Macerata N. A1268

IL DIRETTORE TECNICO
Ing. Sara Frisoni
Ord. Ingg. Genova n. 9653A
T.A. – Ambiente

CODICE IDENTIFICATIVO														ORDINATORE
RIFERIMENTO PROGETTO			RIFERIMENTO DIRETTORIO						RIFERIMENTO ELABORATO					
Codice Commessa	Lotto, Sub-Prog, Cod. Appalto	Fase	Capitolo	Paragrafo	W B S	Parte d'opera	Tip	Disciplina	Progressivo	Rev.				SCALA
111465	0001	PE	IT	AMB	BK000	00000	D	AUA	5003	0				1:5.000

TECNE Engineering

ENGINEER COORDINATOR:	SUPPORTO SPECIALISTICO:
Ing. Raffaele Rinaldesi Ord. Ingg. Macerata N. A1268	JORNET/LOPPASTOR ARQUITECTES TASCA STUDIO ARCHITETTI ASSOCIATI
REDATTO:	VERIFICATO:

REVISIONE	
n°	data
0	DICEMBRE 2021
1	
2	
3	
4	

VISTO DEL COMMITTENTE	VISTO DEL CONCEDENTE
autostrade per l'italia IL RESPONSABILE UNICO DEL PROCEDIMENTO Ing. Fabio Vitale	Ministero delle Infrastrutture e della mobilità sostenibili DIPARTIMENTO PER LA PROGRAMMAZIONE ED ATTUAZIONE DEGLI INVESTIMENTI E DELLE OPERE STRATEGICHE

IL PRESENTE DOCUMENTO NON POTRA' ESSERE COPIATO, RIPRODOTTO O ALTRIMENTI PUBBLICATO, IN TUTTO O IN PARTE, SENZA IL CONSENSO SCRITTO DELLA SOC. AUTOSTRADE PER L'ITALIA S.P.A.. OGNI UTILIZZO NON AUTORIZZATO SARÀ PERSEGUITO A NORMA DI LEGGE.
THIS DOCUMENT MAY NOT BE COPIED, REPRODUCED OR PUBLISHED, EITHER IN PART OR IN ITS ENTIRETY, WITHOUT THE WRITTEN PERMISSION OF SOC. AUTOSTRADE PER L'ITALIA S.P.A., WHICH PROHIBITS USE WILL BE PROSECUTED BY LAW.