

Comune di Sanremo
Provincia di Imperia

PERMESSO DI COSTRUIRE CONVENZIONATO
PER LA RIQUALIFICAZIONE URBANISTICO/EDILIZIA DELL'AMBITO L1 - LOTTI 2, 3, 4 E 5
PARTE CON DEMOLIZIONE E RICOSTRUZIONE DELLA STRUTTURA ALBERGHIERA
(art. 20, d.P.R. 6 giugno 2001, n. 380 - art. 7, d.P.R. 7 settembre 2010, n. 140)
Ambito FC_03 - Sottosviluppo Portofosole FC_03d2

Committente
PORTOSOLE C.N.I.S. S.r.l.
Via del Castello 17 - 18038 Sanremo (IM) - Italia
Sede legale: via dell'Orso 9 - 20121 Milano (MI) - Italia


Data
Maggio 2021

Progetto architettonico - albergo
Delogo Architecture
Arch. Francesco Maria Delogu

Andrea Borro
Architetto
Progetto architettonico - opere connesse
Andrea Borro Architetto
Arch. Andrea Borro
Collaboratore: Arch. Eleonora di Stefano

PLANIMETRIA GENERALE DI RAFFRONTO

Elaborato PSPGI.04.00	Data emissione Maggio 2021	Scala 1:1000
--------------------------	-------------------------------	-----------------

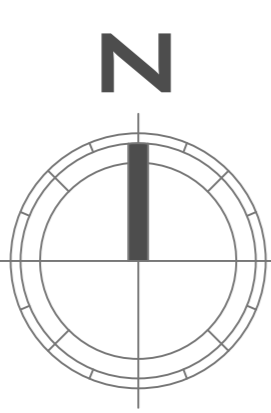

LEGENDA

- Perimetro S.A.U.
- Lotti
- Dividente demaniale
- Demolizioni
- Costruzioni