


Firma <i>Signature</i>	 <p>ISPECOS s.r.l. VENEZIANO, Emanuele Titolare C.M. EN 1809712</p>	Firma <i>Signature</i>
------------------------	---	------------------------

ENIPOWER
Ferrera Erbognone

IMPIANTO:
CC3

CASSONCINO ADIBITO ALLA LUNGA CONSERVAZIONE DELLE LINEE DI AT


fg. 1/1

VISTA: FRONTALE


SVILUPPO DELLE PARETI



PARETE SUD

 


PARETE EST

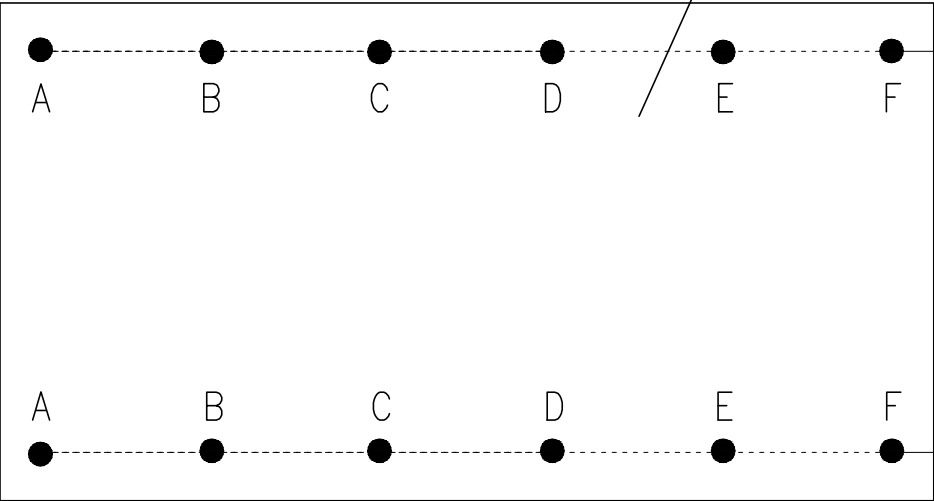

SCHEMA RILIEVO SPESSIMETRICO
VALIDO PER PARETE N/E/S/O

PARETE NORD

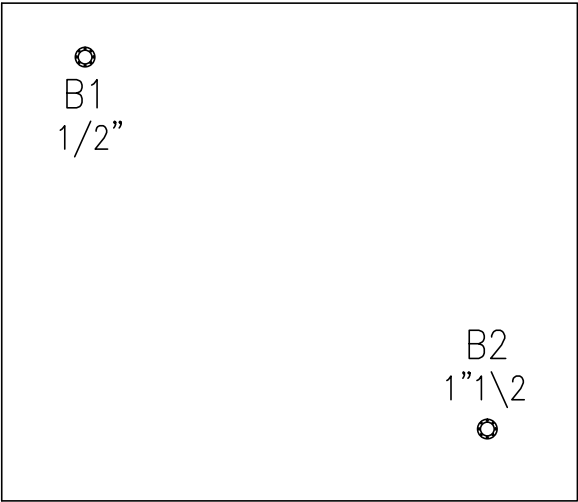

PARETE OVEST

