 

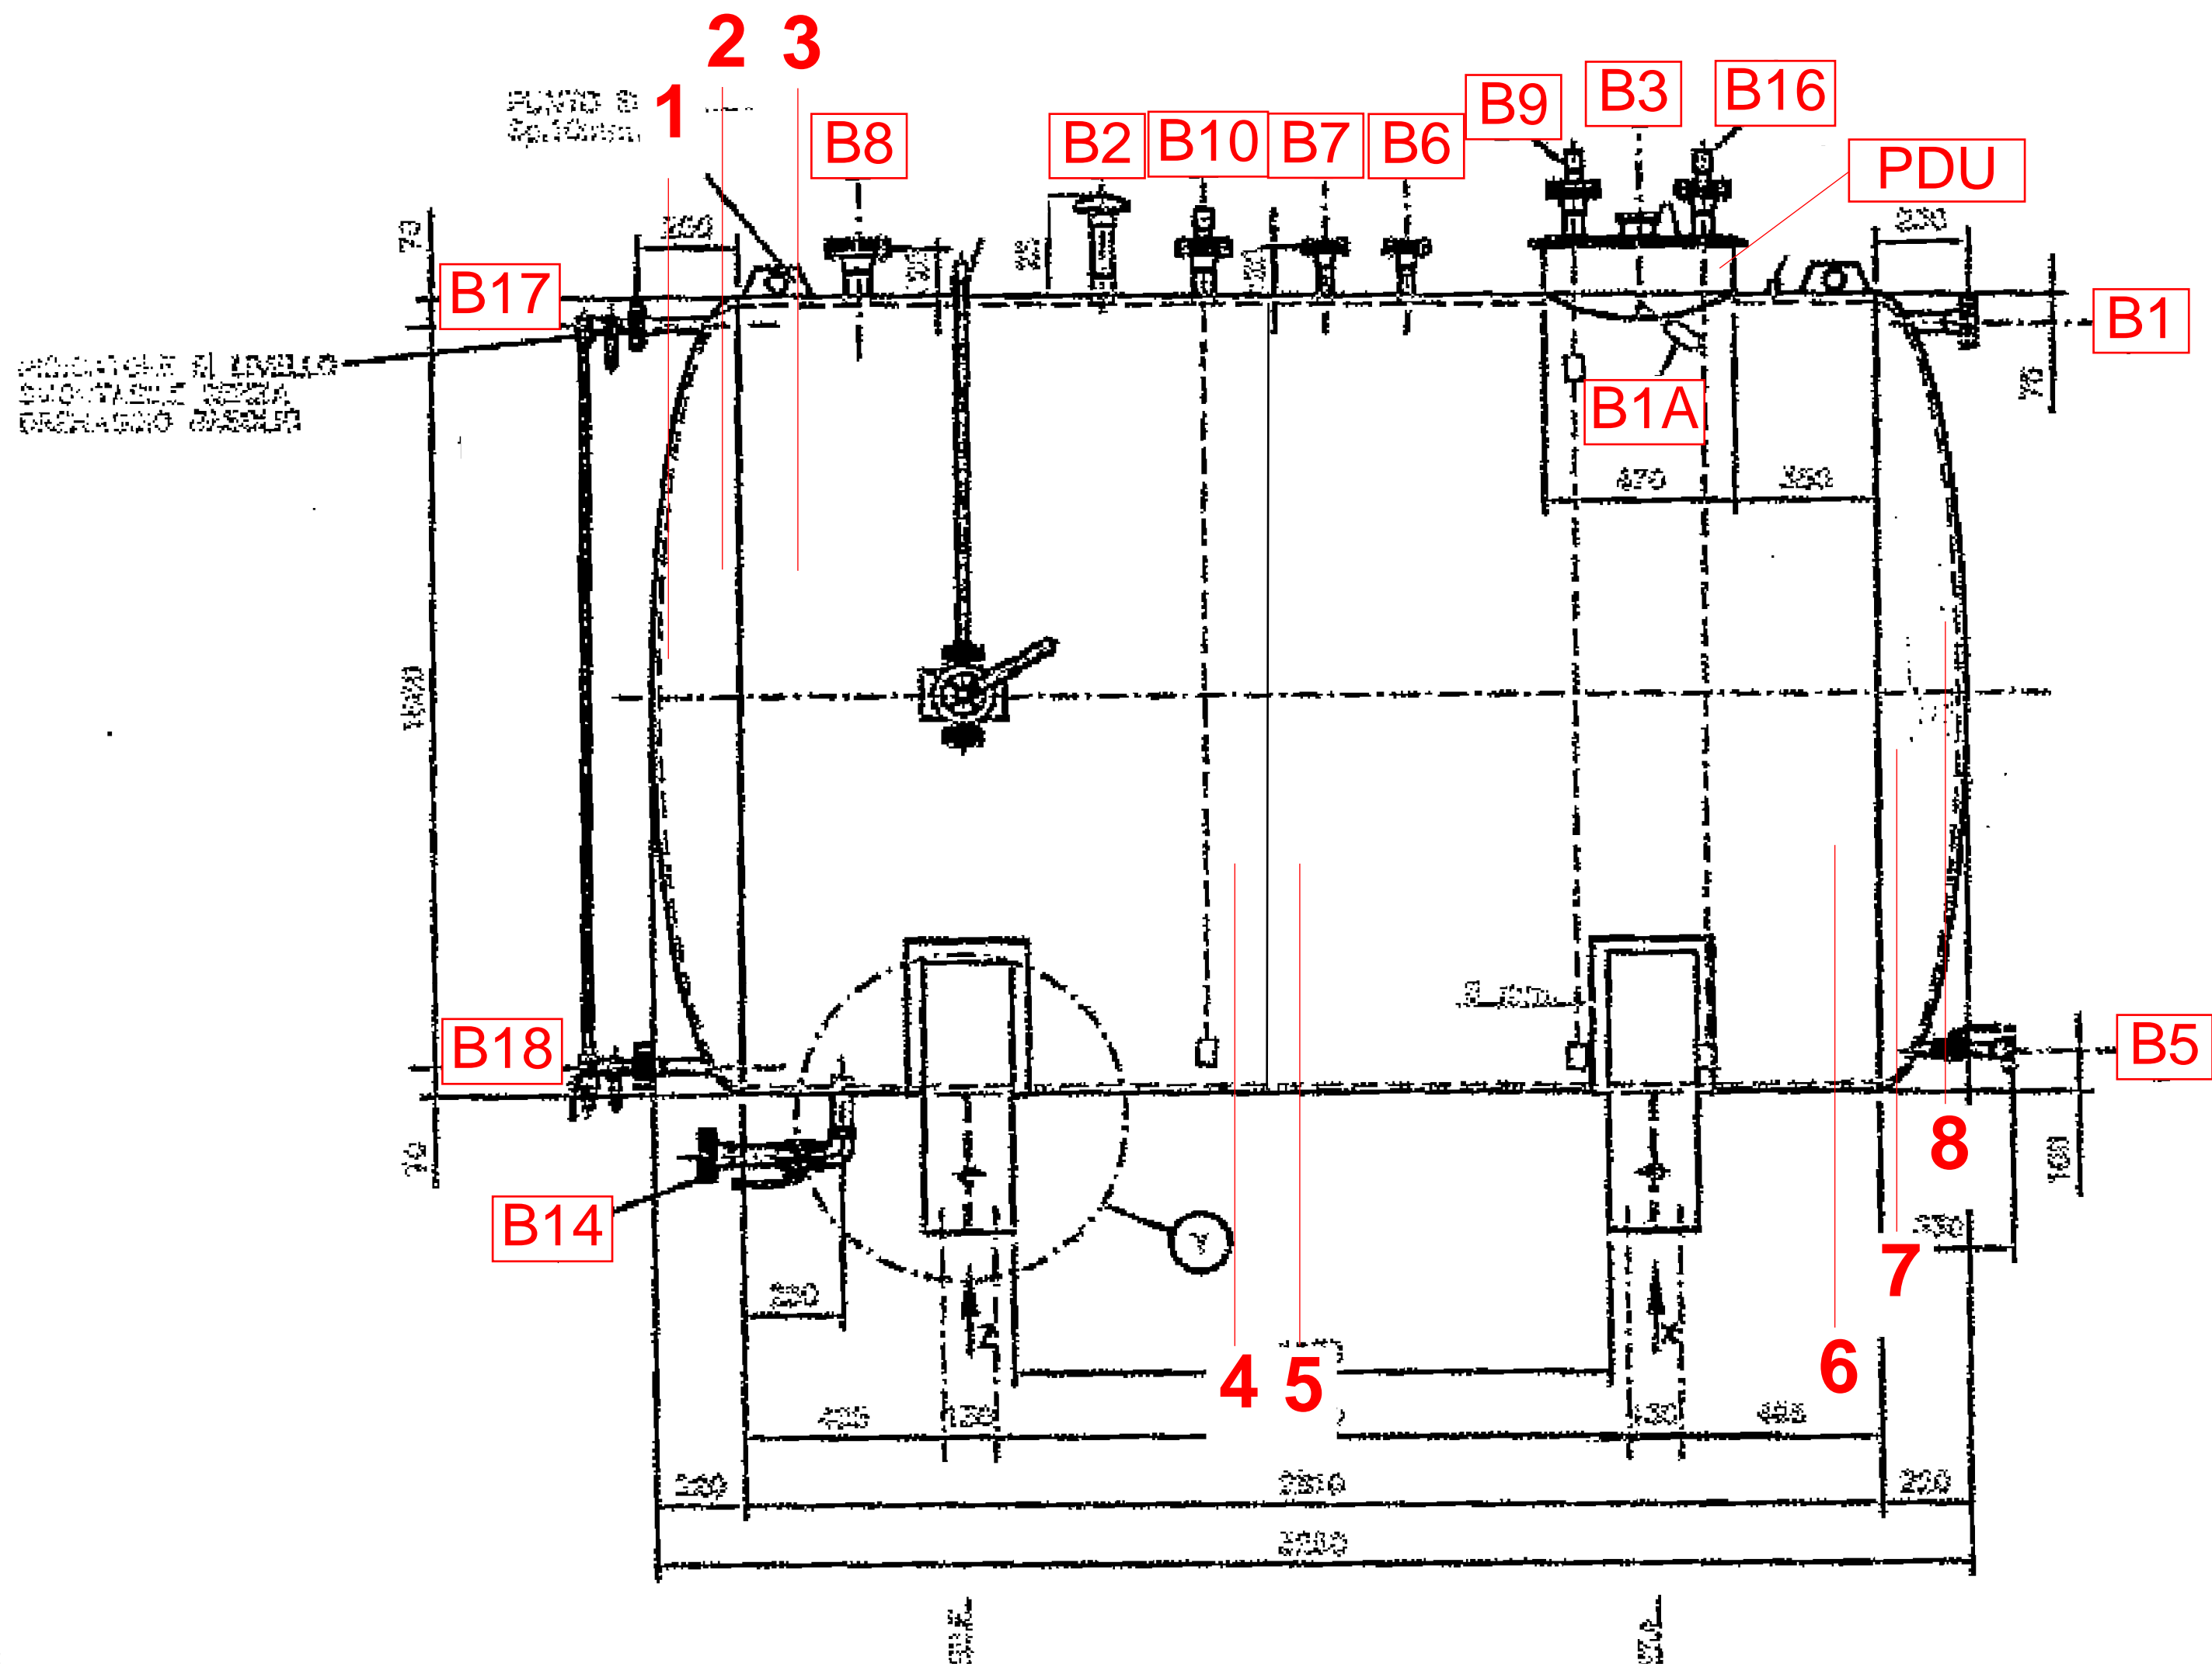
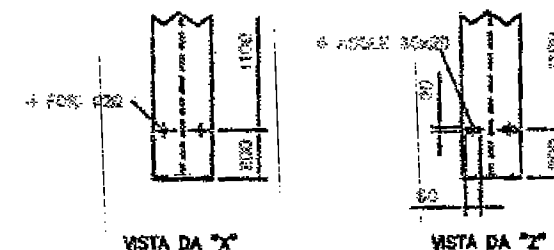
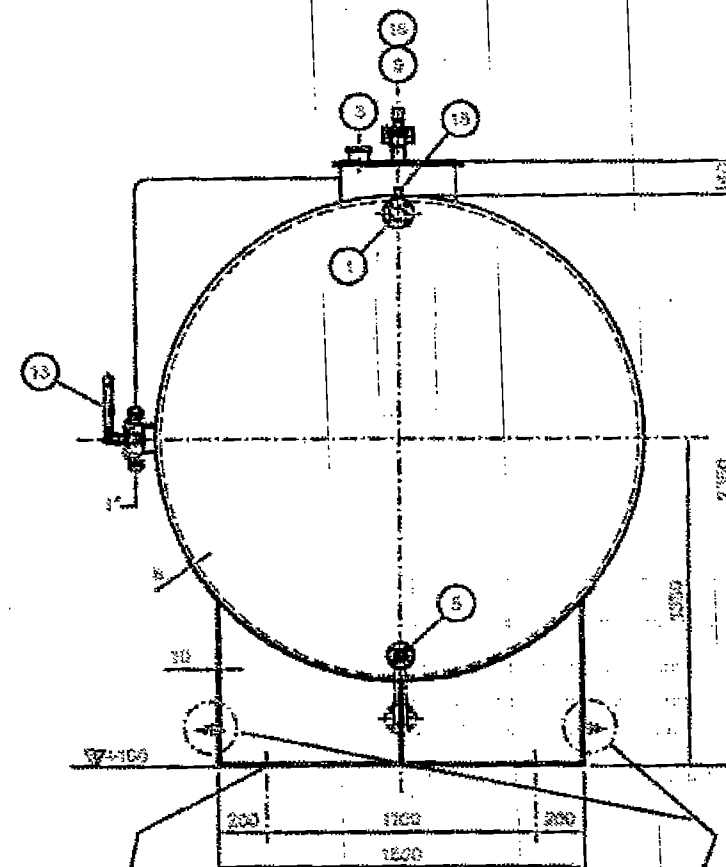



 
Firma Signature		Firma Signature
-----------------	---	-----------------

		ISPECO Ispezioni Controlli s.r.l.														RAPPORTO DI CONTROLLO SPESSIMETRICO Thickness examination report										TK	
Via Trieste, 111 - 1747 Vado Ligure (SV) Tel. 019.886370/71 - Fax 019.881877 www.ispeco.it - ispeco@ispeco.it																											
Doc. N.		TK-0638-22 ENIPOWER										Pag. Sheet				2 di/of 2											
Cliente		Customer		ENIPOWER										Disegno		Dwg		ALLEGATO									
Ordine di Lavoro		Order		PdL 100154										Materiale		Material											
Commessa		Job												Fluid		Fluid											
Luogo		Location		Enipower Ferrera Erbognone										Temperatura		Temp.		< 50 °C									
Proc. d'esame		Ex. Procedure		PR/GQ/TK/03										Spec. di Linea		Piping Class											
Parti esaminate Details of parts				SERBATOIO GASOLIO 95 S001																							
Descrizione del componente Component description				BOCCHELLI										Impianto Plant's		CCPC											
Apparecchiatura usata Test instrument				OLYMPUS 45MG										Sonde Probes		D790-SM											
POS.	Spess. Nom.	DN	Alto A	Basso B	Nord C	Sud D	Est E	Ovest F	G	H	I	L	Ex1 M	Ex2 N	Ex3 O	Ex4 P	Ex5 Q	Ex6 R	Intr S	SdC	Rid. Max dal Nom.						
B1		1"1/2	2,7	2,8	2,8	2,8																					
B1A		1"1/2	2,9	3,0	2,9	3,0																					
B2		1"1/2	3,0	3,0	2,9	3,0																					
B3		2"1/2	7,5	7,6	7,5	7,6																					
B5		1"	2,6	2,8	2,7	2,7																					
B6		1"	2,6	2,6	2,6	2,7																					
B7		1"	2,6	2,7	2,6	2,6																					
B8		2"	2,8	2,8	2,7	2,8																					
B9		1"1/2	2,8	2,8	2,7	2,8																					
B10		1"1/2	2,7	2,7	2,8	2,8																					
B16		1"1/2	2,7	2,8	2,8	2,9																					
B17		1"	2,7	2,8	2,8	2,8																					
B18		1"	2,8	2,8	2,9	3,0																					
PDU		16"	2,5	2,5	2,5	2,5	2,6	2,6	2,5	2,5																	
TOTALE PUNTI			20		< 50 °C		NOTE																				
L' operatore Il Liv. Operator Lev. II					Data Date		Ispettore Cliente Customer Inspector					Data Date															
VENEZIANO J.A.					28/03/2022																						
Firma Signature					ISPECO S.r.l. VENEZIANO J.A. - Ordine 28/03/2022 CERTIFICATO 9712										Firma Signature												






	<b>EniPower</b>	CEAL 250025		
		<b>CENTRALE A GOLDO COMBINATO - FERRERA ERSIDIONE</b>		
	<b>Shasprogetti</b>	CEAL 100010	REV	DATA
		SR. P. 07-100-E-00016		
		Sh 141		


REV.	DESCRIZIONE	PRIMA	DATA APPROVAZIONE