PROFILO LONGITUDINALE - TAV. 2

Scala 1:500/50

QUADRO D'UNIONE

LEGENDA

RACCORDI ALTIM. PARABOLICI

R	Raggio Raccordo Parabolico
T	Tangente
Fr	Freccia
Sv	Sviluppo
P	Inizio Raccordo Parabolico
9	Fine Raccordo Parabolico

LIVELLETTE

Δh	Differenza di quota
L	Distanza
i	Pendenza

PROFILO NV25

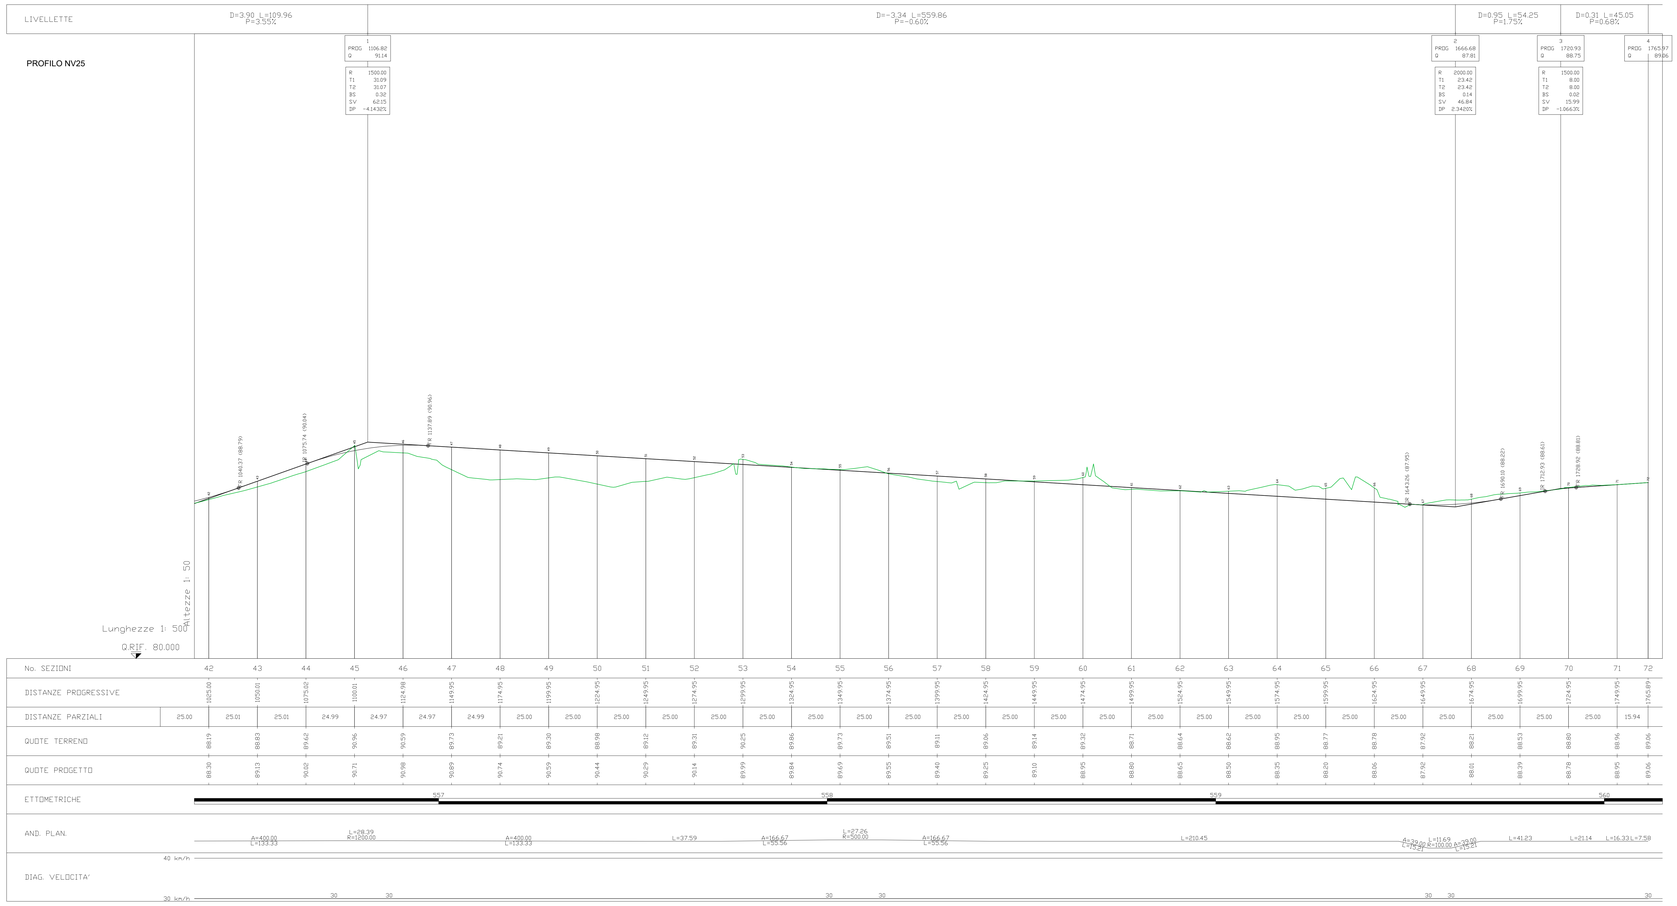

NV25 - Tratto 2 Tav. 2 di 2
Strada locale extraurbana - Tipo F2

Corsia 3.25m
Banchina 1.00m
Piattaforma 8.50m

Le modifiche alla viabilità sono state realizzate in ottemperanza alla Prescrizione 45 Ordinanza n° 44.
Come concordato in contraddittorio si rappresenta in particolare quanto variato rispetto al Progetto Definitivo.
Per eventuali approfondimenti si faccia riferimento all'elaborato IF2R.0.2.E.ZZ.RG.MD.00.V.0.014

COMMITTENTE: RFI RETE FERROVIARIA ITALIANA – GRUPPO FERROVIE DELLO STATO ITALIANE

DIREZIONE LAVORI: ITALFERR – GRUPPO FERROVIE DELLO STATO ITALIANE

APPALTATORE: TELESE S.c.a r.l. – Consorzio Telese Società Consortile a Responsabilità Limitata

PROGETTATORE:
MANDATARIA: SYSTRA
MANDANTI: SWS, SOTECNI

IL DIRETTORE DELLA PROGETTAZIONE
Ing. V. LANCIANO
Responsabile integrazione fra le varie prestazioni specialistiche

PROGETTO ESECUTIVO

ITINERARIO NAPOLI-BARI
RADDOPPIO TRATTA CANCELLO - BENEVENTO
II LOTTO FUNZIONALE FRASSO TELESINO – VITULANO
3° SUBLOTTO TELESE – SAN LORENZO

DISEGNO

VIABILITÀ

NV25 - ADEGUAMENTO VIA FRANCIGENE DEL SUD DAL KM 38+825 AL KM 40+400 - TRATTO 2

PROFILO LONGITUDINALE - TAV. 2

APPALTATORE
IL DIRETTORE TECNICO
Ing. M. ESPOSITO

SCALA: 1:500/50

COMMESSA	LOTTO	FASE	ENTE	TIPO DOC.	OPERA/DISCIPLINA	PROGR.	REV.
IF2R	22	E	ZZ	F8	NV2500	002	C

Rev.	Descrizione	Redatto	Data	Verificato	Data	Approvato	Data	Autorizzato Data
A	EMISSIONE	F. TRAPANESE	23/06/21	G. MANTUDICELLI	24/06/21	A. REZZI	24/06/21	IL PROGETTISTA L. LANCIA
B	EMISSIONE PER RdV.	F. TRAPANESE	13/10/21	G. MANTUDICELLI	14/10/21	A. REZZI	14/10/21	
C	EMISSIONE PER RdV.	F. TRAPANESE	28/11/21	G. MANTUDICELLI	28/11/21	A. REZZI	30/11/21	

File: IF2R 3 2 E ZZ F8 NV 25 0 0 002 C.dwg — n. Elab.: