


Area di progetto

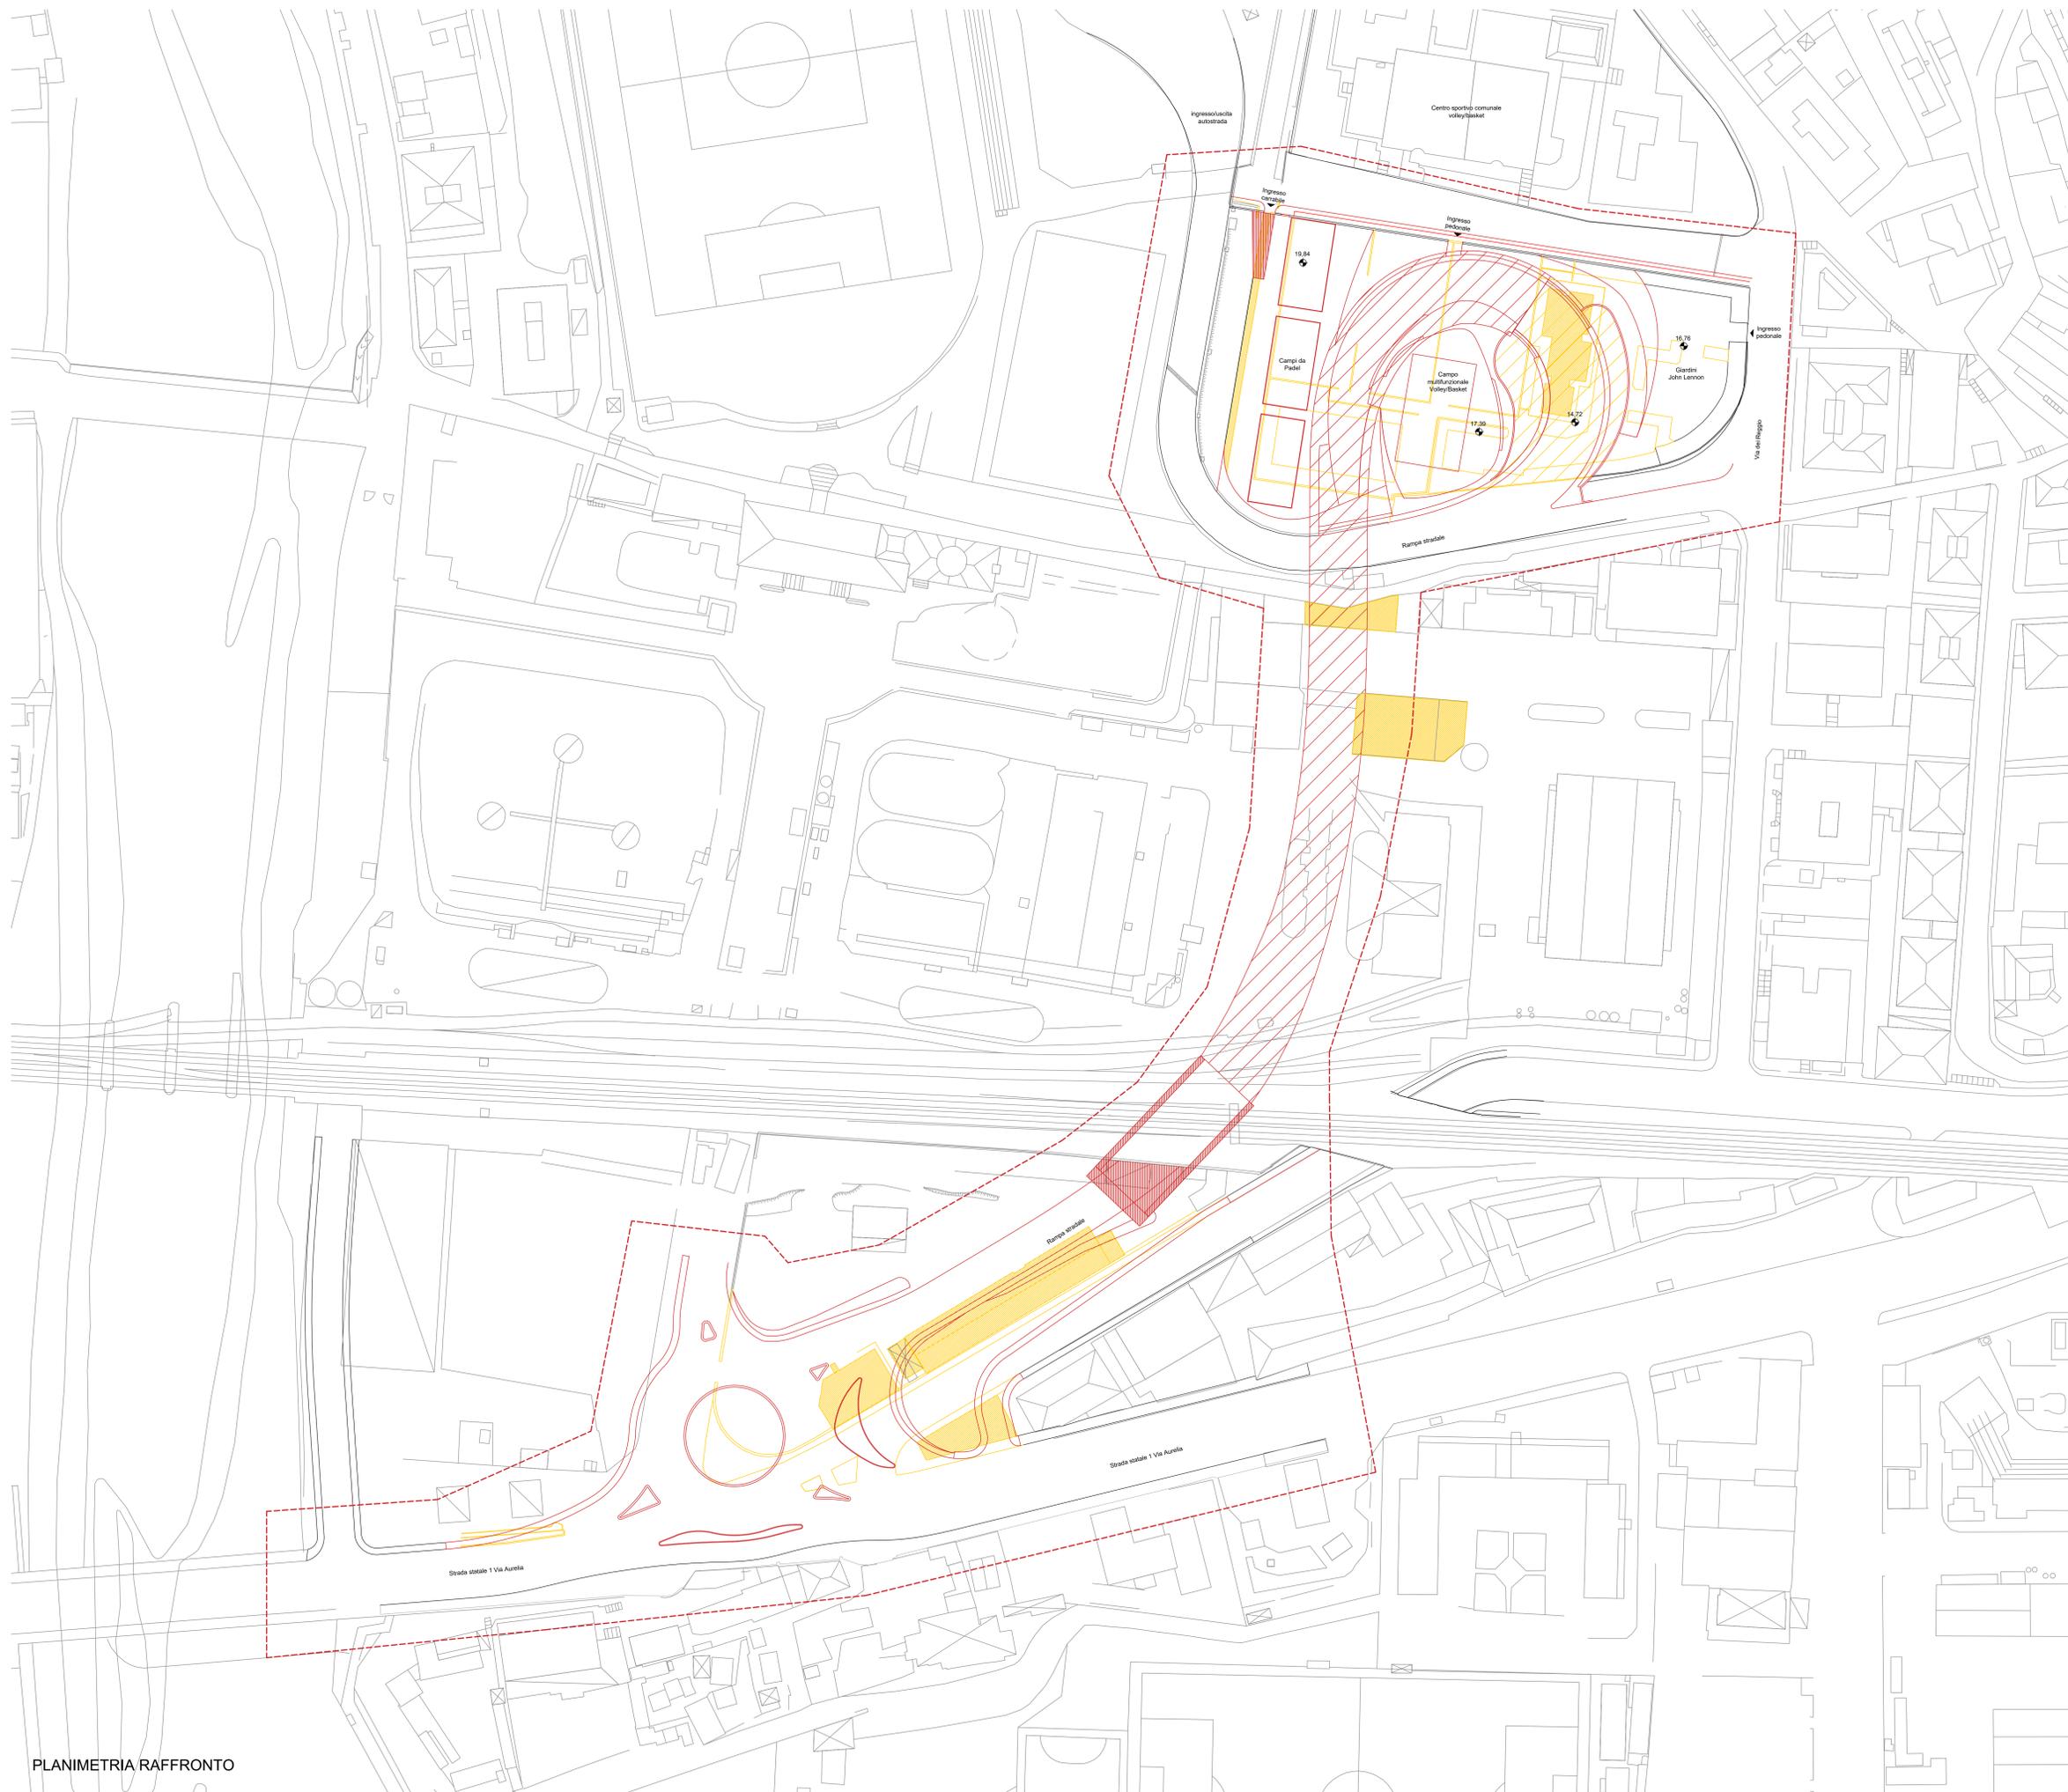

DEMOLIZIONE
COSTRUZIONE



autostrade per l'italia

Accordo con Regione Liguria, Autorità di Sistema Portuale del Mar Ligure Occidentale e Comune di Genova del 14/10/2021

SVINCOLO DI PEGLI
ADEGUAMENTO VIABILITA' DI COLLEGAMENTO CON S.S.1

PROGETTO DI FATTIBILITA' TECNICO-ECONOMICA

DOCUMENTAZIONE GENERALE

ASPETTI AMBIENTALI
ARCHITETTURA E PAESAGGIO

PLANIMETRIA RAFFRONTO

IL PROGETTISTA SPECIALISTICO Arch. Enrico Fregonese Dir. Ing. Milano N. 10885 Responsabile Architettura e Paesaggio		IL RESPONSABILE INTEGRAZIONE PRESTAZIONI SPECIALISTICHE Ing. Andrea Federico Ceppi Dir. Ing. Milano N. A20595		IL DIRETTORE TECNICO Ing. Sara Frassin Dir. Ing. Genova N. 9810A T.A. Ambiente	
100004	LL02	FT	DG	AMB	AP000
00000	D	AUA	0005	-0	SCALA 1:500
INGEGNER COORDINATORE Ing. Andrea Federico Ceppi Dir. Ing. Milano N. A20595		SUPPORTO SPECIALISTICO		REVISIONE N. Data 11 MAGGIO 2020	
REDATTO		VERIFICATO			

PLANIMETRIA RAFFRONTO