PLANIMETRIA DI RAFFRONTO

SCALA 1:5.000

N

SAN POSSIDONIO (MO)

MIRANDOLA (MO)

MEDOLLA (MO)

AMU05 TRINCEA CON MURI

AMU04 TRINCEA CON MURI

VCV23 CAVALCAVIA S.S. 12 ABETONE

MODIFICA PLANIMETRICA ASSE PRINCIPALE

Gallerie e trincee confinate "S.Giacomo Roncole"

APO01 PONTE SUL CANALE DIVERSIVO DI BURANA 1

SOTTOVIA VIA BACCANELLA

PONTE SUL CANALE DIVERSIVO DI BURANA 2

SOTTOVIA VIA BACCANELLA Strada comunale 2°Cl. Pk km 15+815.950

SOTTOVIA VIA DELLA POSTA Strada comunale 2°Cl. Pk km 17+948.950

CAVALCAVIA VIA DELLA POSTA

CAVALCAVIA SS 12 DELL'ABETONE Strada statale 2°Cl. L=42.80m Pk km 19+997.20

CAVALCAVIA VIA DEI PRATI Strada comunale F2 L= 97.00m Pr. km 14+134.45

V1

V13

V14

V16

V17

C04 COR.EX.MOVI INTERSEZIONE A ROTATORIA TRA LA S.S.12 DELL'ABETONE E VIA MAMELI E VIA DELLA REPUBBLICA - COMUNE DI MIRANDOLA

C05 COR.EX.MOVI VIABILITÀ DI COLLEGAMENTO TRA LA VARIANTE ALLA S.S.12 DELL'ABETONE E VIA DEL BRENNERO - VIA MAMELI E VIA DELLA POSTA - COMUNE DI MIRANDOLA

C06 COR.EX.MOVI INTERSEZIONE A ROTATORIA TRA LA S.S.12 DELL'ABETONE E VIA DEL BRENNERO - VIA DI MEZZO E VIA MAMELI - COMUNE DI MIRANDOLA

QUADRO D'UNIONE

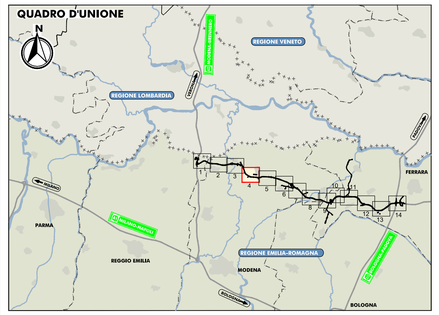

LEGENDA

TERRITORIO

- Confini regionali
- Confini provinciali
- Confini comunali
- ROLO (RE) — Denominazione Comune
- MODENA-BRENNERO / BOLOGNA-PADOVA — Direzioni

OPERE D'ARTE E VIABILITA' DI PROGETTO

- Ponti e viadotti
- Sottovia, cavalcavia
- Svincoli e interconnessioni
- Modifica planimetrica dell'asse principale

INFRASTRUTTURE ESISTENTI

- Autostrade
- Ferrovie
- Asse viario Cispadano

INFRASTRUTTURE DI PROGETTO

- Tracciato autostradale, svincoli, interconnessioni, aree di servizio
- Viabilità di adduzione al sistema autostradale
- Interventi di ricucitura delle viabilità poderali interferite (larghezza 4-6m)

PROGETTO PRELIMINARE

- Tracciato autostradale
- Opere d'arte e viabilità variate in PD

ELABORATI DI RIFERIMENTO

CARATTERISTICHE DEI MATERIALI

NOTE

IL CONCEDENTE: Regione Emilia-Romagna

IL CONCESSIONARIO: ARC Autostrada Regionale Cispadana

AUTOSTRADA REGIONALE CISPADANA
DAL CASELLO DI REGGIOLO-ROLO SULLA A22 AL CASELLO DI FERRARA SUD SULLA A13

CODICE C.U.P. E81B08000060009

PROGETTO DEFINITIVO

ASSE AUTOSTRADALE (COMPRENSIVO DEGLI INTERVENTI LOCALI DI COLLEGAMENTO VIARIO AL SISTEMA AUTOSTRADALE)

PROGETTAZIONE STRADALE

ASSE AUTOSTRADA

PLANIMETRIA DI RAFFRONTO PROGETTO PRELIMINARE E PROGETTO DEFINITIVO - 4/14

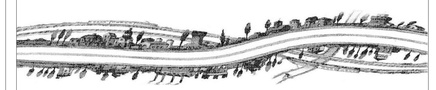

IL PROGETTISTA
PIACENTINI INGEGNERI S.r.l.
Ing. Luca Piacentini
Albo Ing. Bologna n° 4152

RESPONSABILE INTEGRAZIONE PRESTAZIONI SPECIALISTICHE
Ing. Emilio Salsi
Albo Ing. Reggio Emilia n° 945

IL CONCESSIONARIO
Autostrada Regionale Cispadana S.p.A.
IL PRESIDENTE
Graziano Pattuzzi

REV.	DATA:	DESCRIZIONE	REDAZIONE	CONTROLLO	APPROVAZIONE
G					
F					
E					
D					
C					
B					
A	17.04.2012	Emissione	Marzari	Piacentini	Salsi

IDENTIFICAZIONE ELABORATO

NUM. PROGR.	FASE	LOTTO	GRUPPO	CODICE OPERA WBS	TRATTO OPERA	AMBITO	TIPO ELABORATO	PROGRESSIVO	REV.
0910	PD	0	A00	ACS000	0	SD	PS	04	A

DATA: MAGGIO 2012

SCALA: 1:5000

IL PRESENTE DOCUMENTO NON PUÒ ESSERE COPIATO, RIPRODOTTO O ALTRIMENTI PUBBLICATO, IN TUTTO O IN PARTE, SENZA IL CONSENSO SCRITTO DEL CONCEDENTE. OGNI UTILIZZO NON AUTORIZZATO SARÀ PERSEGUITO A NORMA DI LEGGE
THIS DOCUMENT MAY NOT BE COPIED, REPRODUCED OR PUBLISHED, EITHER IN PART OR IN ITS ENTIRETY, WITHOUT THE WRITTEN PERMISSION OF GRANTOR. UNAUTHORIZED USE WILL BE PROSECUTED BY LAW.

scala di stampa 1:1