

PLANIMETRIA DI RAFFRONTO  
SCALA 1:5.000




MIRANDOLA (MO)

AMUGOS

Camurana

MEDOLLA (MO)

SAN FELICE SUL PANARO (MO)

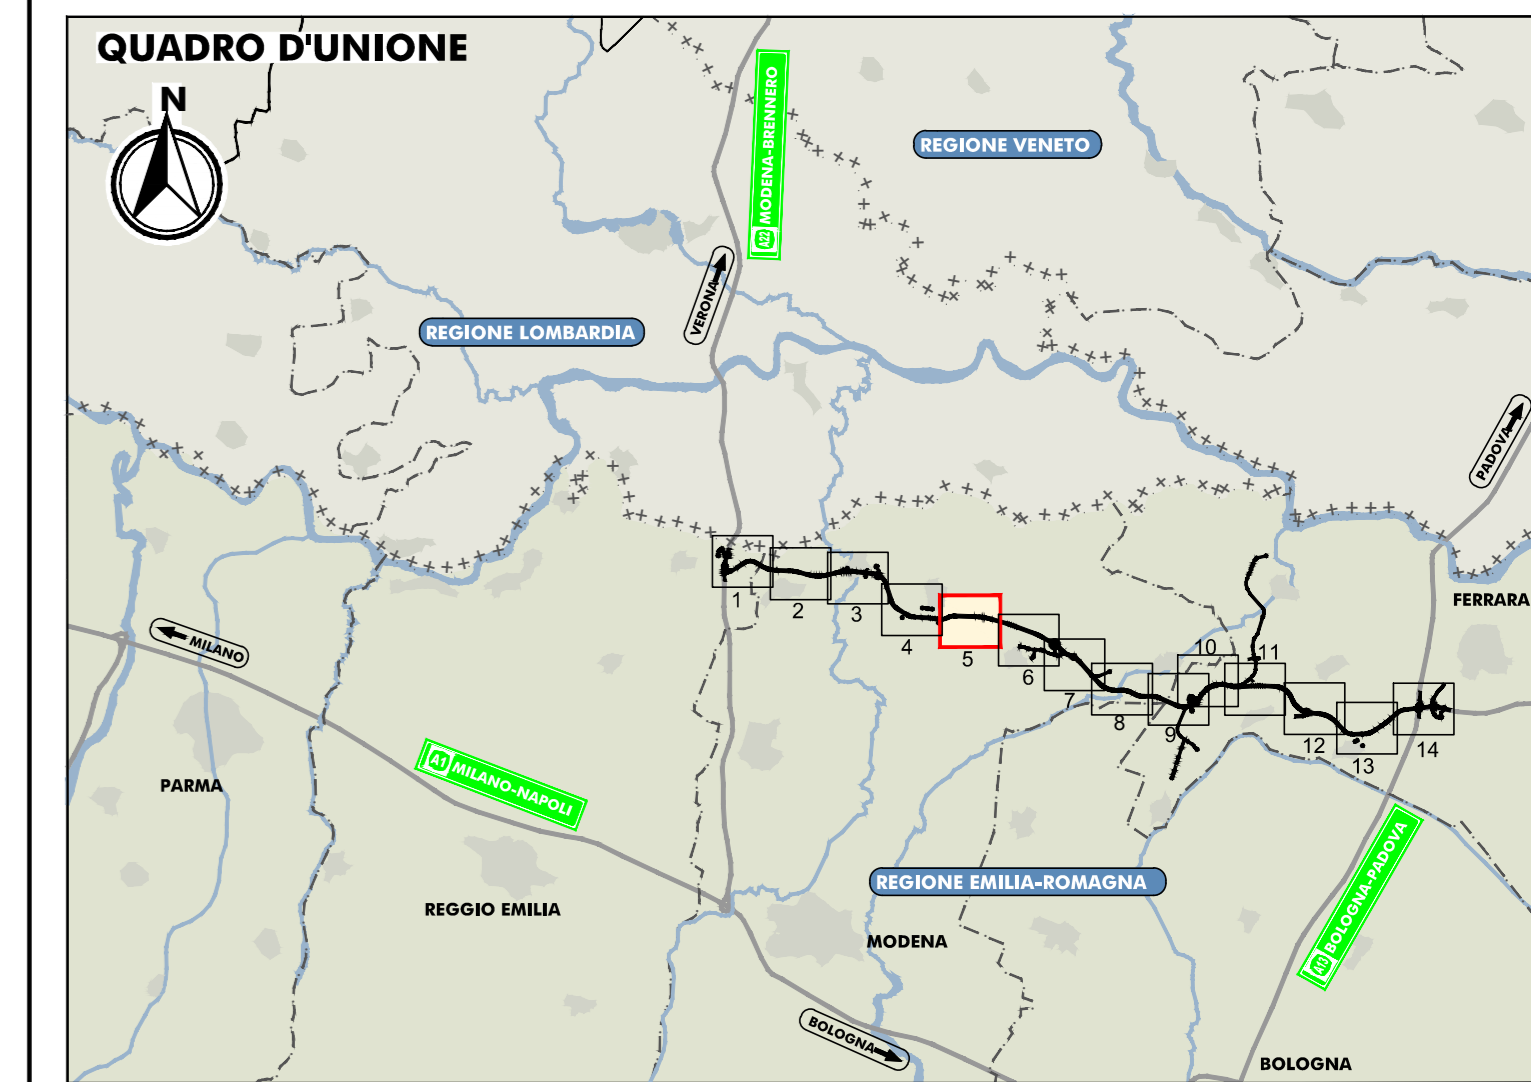

**LEGENDA**

<b>TERRITORIO</b>	Confini regionali	<b>INFRASTRUTTURE ESISTENTI</b>	Autostrade
Confini provinciali	Ferrovie	Asse viario Cispadano	
Confini comunali	Denominazione Comune		
<b>POLO PTO</b>		<b>INFRASTRUTTURE DI PROGETTO</b>	Tracciato autostradale, svincoli, interconnessioni, aree di servizio
<b>ACQUA SOTTERRANEA</b>	Direzioni	Viabilità di adduzione al sistema autostradale	Interventi di riqualificazione delle viabilità poderali interferenti (larghezza 4-6m)
<b>ACQUA SUPERFICIALE</b>		<b>PROGETTO PRELIMINARE</b>	Tracciato autostradale
<b>OPERE D'ARTE E VIABILITA' DI PROGETTO</b>	Ponti e viadotti	Opere d'arte e viabilità variabile in PD	
Sottovia, cavalcavia			
Svincoli e interconnessioni			
Modifica planimetrica dell'asse principale			

**ELABORATI DI RIFERIMENTO**

**CARATTERISTICHE DEI MATERIALI**

**NOTE**

IL CONCESSIONARIO  
**ARC** AUTOSTRADA REGIONALE CISPADANA

IL CONCESSIONARIO  
**ARC** AUTOSTRADA REGIONALE CISPADANA

**AUTOSTRADA REGIONALE CISPADANA SULLA A22 DAL CASELLO DI REGGIOLO-ROLO SULLA A22 AL CASELLO DI FERRARA SUD SULLA A13**  
CODICE C.U.P. E8180800050009

**PROGETTO DEFINITIVO**

ASSE AUTOSTRADALE (COMPRESIVO DEGLI INTERVENTI LOCALI DI COLLEGAMENTO VIARIO AL SISTEMA AUTOSTRADALE)  
PROGETTAZIONE STRADALE  
ASSE AUTOSTRADA  
PLANIMETRIA DI RAFFRONTO PROGETTO PRELIMINARE E PROGETTO DEFINITIVO - 5/14

IL PROGETTISTA  
PIACENTINI INGEGNERI S.r.l.  
Ing. Luca Piacentini n° 4152  
Albo Ing. Bologna n° 4152

RESPONSABILE INTEGRAZIONE PRESTAZIONI SPECIALISTICHE  
Ing. Emilio Salsi  
Albo Ing. Reggio Emilia n° 545

IL CONCESSIONARIO  
Autosole Regionale Caspadana S.p.A. e PRESENTI Gruppo Piacentini

17/04/2012 Emissione

DESCRIZIONE: Marzari Piacentini Salsi

IDENTIFICAZIONE ELABORATO: DATA: 17/04/2012

SCALE: 1:5000

MAGGIO 2012

