
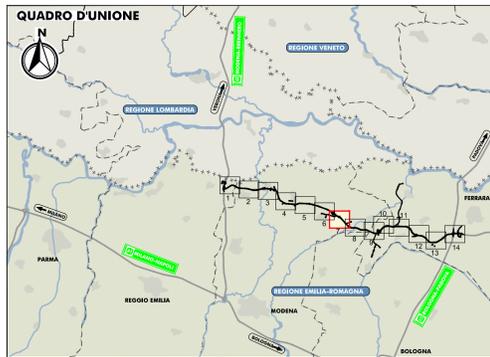


PLANIMETRIA DI RAFFRONTO

SCALA 1:5.000

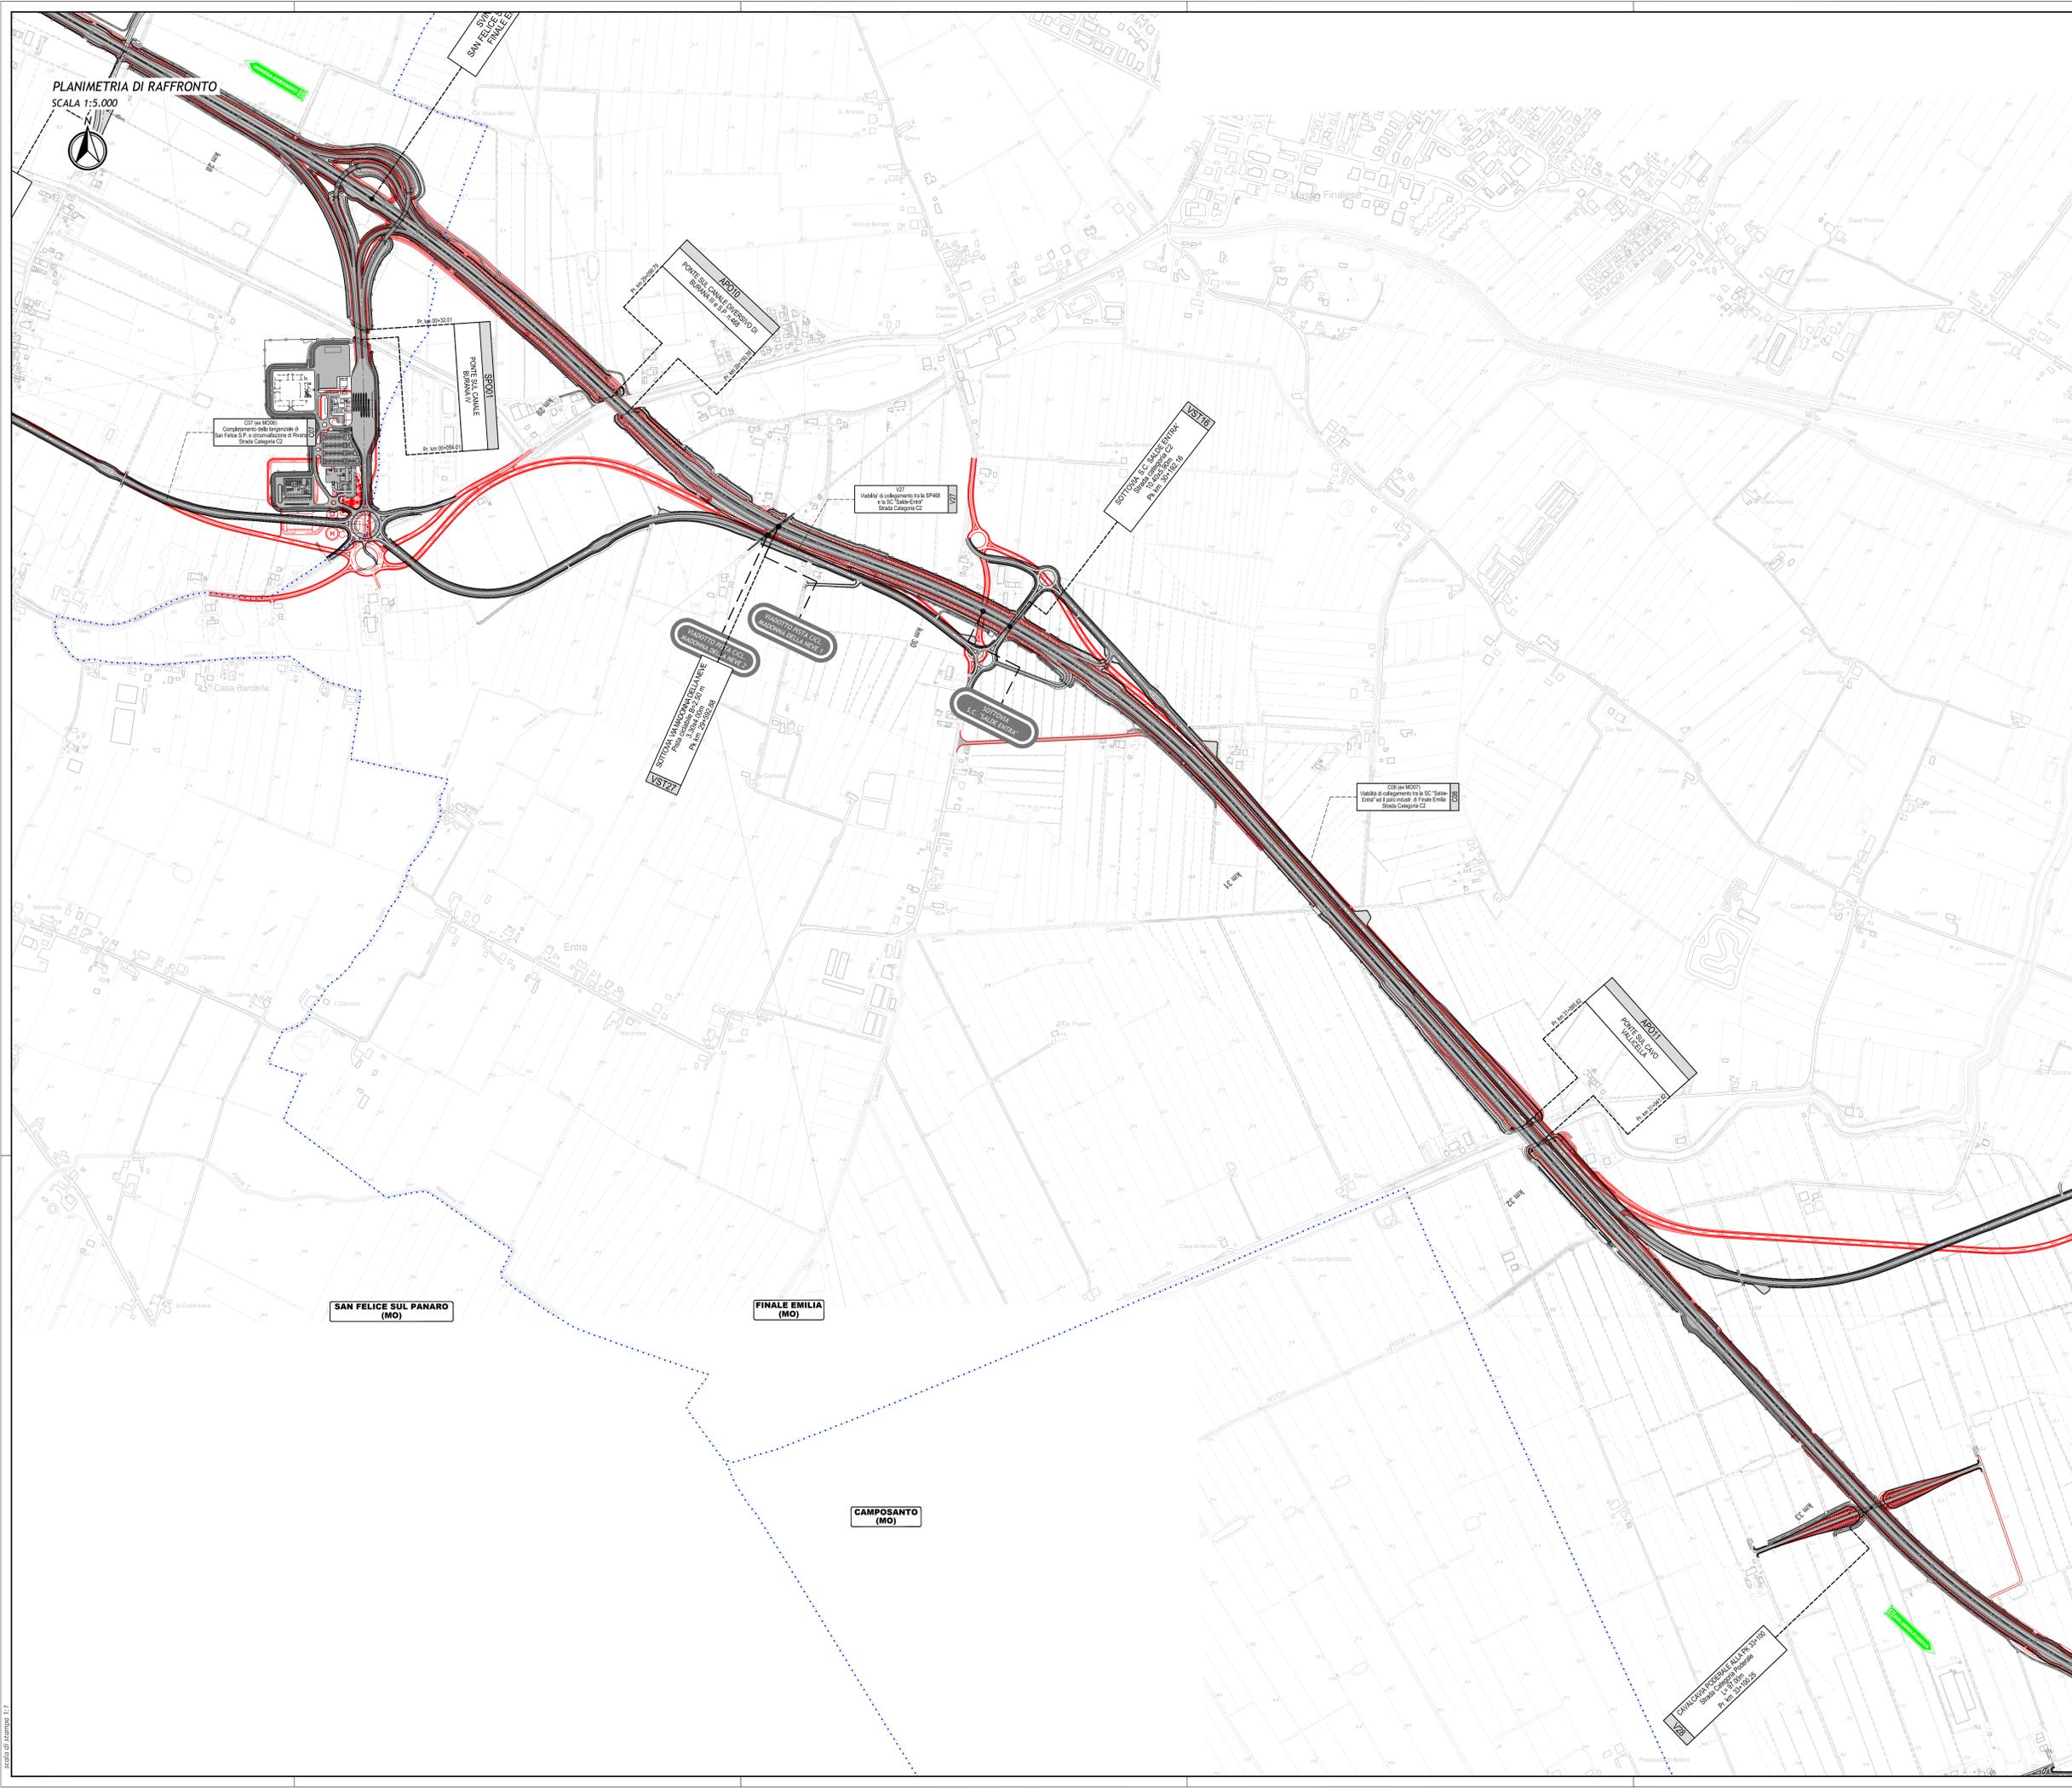

**LEGENDA**

TERRITORIO		INFRASTRUTTURE ESISTENTI	
---	Confini regionali		Autostrade
---	Confini provinciali		Ferrovie
---	Confini comunali		Asse viario Cispadano
---	Denominazione Comune	INFRASTRUTTURE DI PROGETTO	
	Direzioni		Tracciato autostradale, svincoli, interconnessioni, aree di servizio
	SCOSTA SOSTANTO		Viabilità di adduzione al sistema autostradale
	SCOSTA SOSTANTO		Interventi di riqualificazione della viabilità poderali interferente (larghezza 4-6m)
OPERE D'ARTE E VIABILITA' DI PROGETTO		PROGETTO PRELIMINARE	
	Ponti e viadotti		Tracciato autostradale
	Sottovia, cavalcavia		Opere d'arte e viabilità variabile in PD
	Svincoli e interconnessioni		
	Modifica planimetrica dell'asse principale		

**ELABORATI DI RIFERIMENTO**

**CARATTERISTICHE DEI MATERIALI**

**NOTE**

IL CONCESSIONARIO: **ARC** AUTOSTRADA REGIONALE CISPADANA

IL CONCESSIONARIO: **ARC** AUTOSTRADA REGIONALE CISPADANA

**AUTOSTRADA REGIONALE CISPADANA DAL CASELLO DI REGGIOLO-ROLO SULLA A22 AL CASELLO DI FERRARA SUD SULLA A13**

CODICE C.U.P. E81808000600009

**PROGETTO DEFINITIVO**

ASSE AUTOSTRADALE (COMPRESIVO DEGLI INTERVENTI LOCALI DI COLLEGAMENTO VIARIO AL SISTEMA AUTOSTRADALE)

PROGETTAZIONE STRADALE

ASSE AUTOSTRADA

PLANIMETRIA DI RAFFRONTO PROGETTO PRELIMINARE E PROGETTO DEFINITIVO - 7/14

IL PROGETTISTA: **PICENTINI INGEGNERI S.r.l.**  
Ing. Luca Picentini  
Albo Ing. Bologna n° 4152

RESPONSABILE INTEGRAZIONE PRESTAZIONI SPECIALISTICHE: **Ing. Emilio Salsi**  
Albo Ing. Reggio Emilia n° 545


G									
F									
E									
D									
C									
B									
A	17.04.2012	Emissione		Marzari	Picentini	Salsi			
IDENTIFICAZIONE ELABORATO									
									SCALE 1:5000