


PLANIMETRIA DI RAFFRONTO  
SCALA 1:5.000

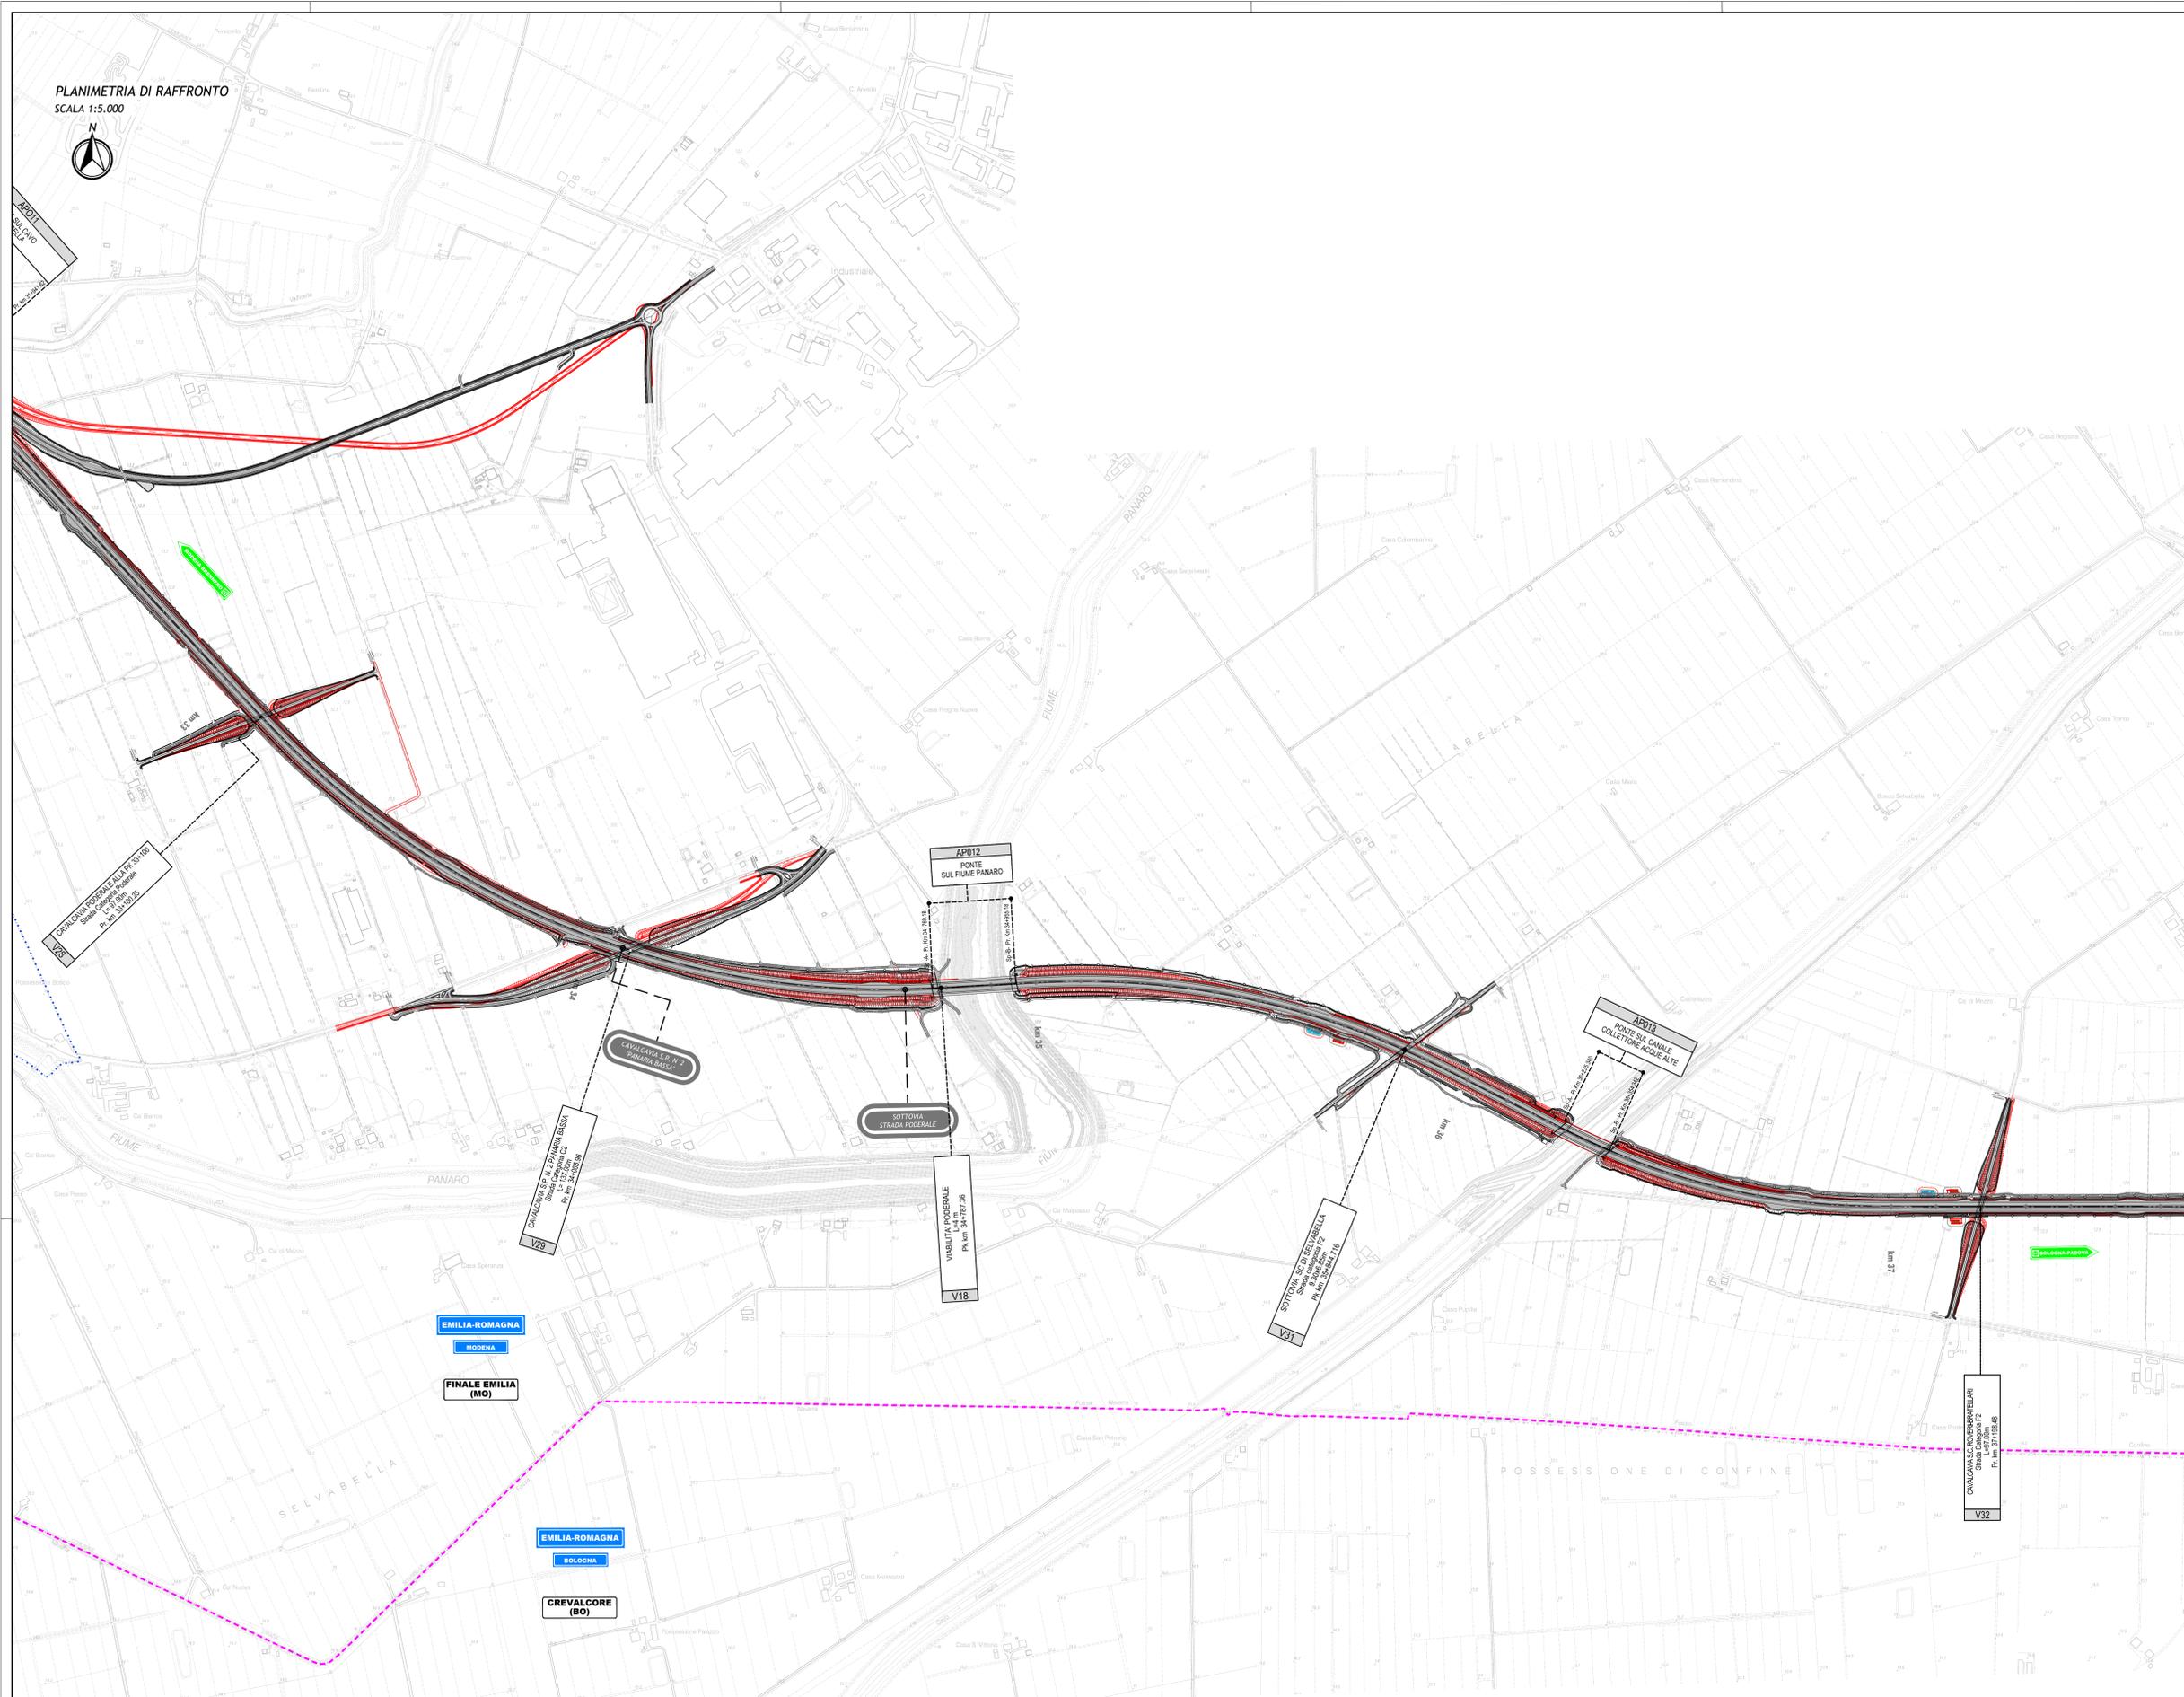

**LEGENDA**

<b>TERRITORIO</b>	<ul style="list-style-type: none"> <li>Confini regionali</li> <li>Confini provinciali</li> <li>Confini comunali</li> <li>Denominazione Comune</li> </ul>	<b>INFRASTRUTTURE ESISTENTI</b>	<ul style="list-style-type: none"> <li>Autostrade</li> <li>Ferrovie</li> <li>Asse viario Cispadano</li> </ul>
<b>OPERE D'ARTE E VIABILITA' DI PROGETTO</b>	<ul style="list-style-type: none"> <li>Ponti e viadotti</li> <li>Sottovia, cavalcavia</li> <li>Svincoli e interconnessioni</li> <li>Modifica planimetrica dell'asse principale</li> </ul>	<b>INFRASTRUTTURE DI PROGETTO</b>	<ul style="list-style-type: none"> <li>Tracciato autostradale, svincoli, interconnessioni, aree di servizio</li> <li>Viabilità di adduzione al sistema autostradale</li> <li>Interventi di ricatura delle viabilità poderali interferente (larghezza 4-6m)</li> </ul>
<b>PROGETTO PRELIMINARE</b>		<b>PROGETTO DEFINITIVO</b>	<ul style="list-style-type: none"> <li>Tracciato autostradale</li> <li>Opere d'arte e viabilità variata in PD</li> </ul>

**ELABORATI DI RIFERIMENTO**

**CARATTERISTICHE DEI MATERIALI**

**NOTE**

IL CONCESSIONARIO: **ARC** AUTOSTRADA REGIONALE CISPADANA

IL CONCESSIONARIO: **Autosole** Autostada Regionale Cispadana S.p.A. e PRESELENTE Gruppo Piacenti

**AUTOSTRADA REGIONALE CISPADANA DAL CASELLO DI REGGIOLO-ROLO SULLA A22 AL CASELLO DI FERRARA SUD SULLA A13**

CODICE C.U.P. E8180800050009

**PROGETTO DEFINITIVO**

ASSE AUTOSTRADALE (COMPENSIVO DEGLI INTERVENTI LOCALI DI COLLEGAMENTO VIARIO AL SISTEMA AUTOSTRADALE)

PROGETTAZIONI STRADALE ASSE AUTOSTRADA

PLANIMETRIA DI RAFFRONTO PROGETTO PRELIMINARE E PROGETTO DEFINITIVO - 8/14

IL PROGETTISTA: **PICENTINI INGEGNERI S.r.l.** Ing. Luca Piacentini, Alba Ing. Bologna n° 4152

RESPONSABILE INTEGRAZIONE PRESTAZIONI SPECIALISTICHE: Ing. Emilio Salsi, Alba Ing. Reggio Emilia n° 545

IL CONCESSIONARIO: **Autosole** Autostada Regionale Cispadana S.p.A. e PRESELENTE Gruppo Piacenti

G									
F									
E									
D									
C									
B									
A	17.04.2012	Emissione		Marzari	Piacentini	Salsi			
IDENTIFICAZIONE ELABORATO									
MAGGIO 2012									
SCALA 1:5000									