*PLANIMETRIA DI RAFFRONTO*

*SCALA 1:5.000*

N

EMILIA-ROMAGNA
MODENA
FINALE EMILIA (MO)

EMILIA-ROMAGNA
BOLOGNA
CREVALCORE (BO)

EMILIA-ROMAGNA
FERRARA
CENTO (FE)

MODENA-BRENNERO

VIABILITA' DI ADDUZIONE AL SISTEMA AUTOSTRADALE - 004 (EX 1FE) RACCORDO BONDENO-CENTO-AUTOSTRADA CISPADANA
004

VIABILITA' DI ADDUZIONE AL SISTEMA AUTOSTRADALE - 005 (EX 1FE) RACCORDO BONDENO-CENTO-AUTOSTRADA CISPADANA
005

BOLOGNA-PADOVA

DR015 PONTE SUL CANALE CONDOTTO DOSSENE
DR016 PONTE SU CONDOTTO IDRICO LOCALE

km 38

km 39

km 40

km 41

km 42

A0014 PONTE SUL CANALE EMISSARIO ACQUE BASSE (PIALTA NORD)
Pk km 36+167,72
Pk km 36+172,72

SOTTOVIA STRADA VICINALE DI MOLA
Sez. tipologica C2
Ø 3x2,70m
Pk km 36+738,66
V33

SOTTOVIA S.P. 41 PANARA
Sez. tipologica C2
Ø 3x2,70m
Pk km 38+268,66
V34

VM01 TRINCEA S.P. SANSTRA GHIDONE

AV005 SU S.P. 43 MAESTRA GRANDE
Pk km 39+268,66

SOTTOVIA MONSIGNORE ED SOTTO
Sez. tipologica C2
Ø 3x2,70m
Pk km 40+367,72
V49

CAVALCAVIA S.P. N° 5 CENTO - FINALE EMILIA
Pk km 41+
V44

SVINCOLO CENTO
S004

CAVALCAVIA S.P. N° 5 CENTO - FINALE EMILIA
Sez. tipologica C2
Ø 3x2,70m
Pk km 41+367,74
V35

Dodici Morelli

## QUADRO D'UNIONE

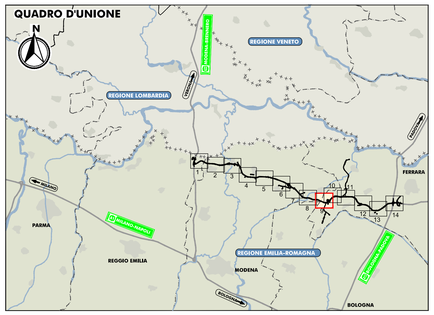


## LEGENDA

**TERRITORIO**
- Confini regionali
- Confini provinciali
- Confini comunali
- ROLO (RE) — Denominazione Comune
- MODENA-BRENNERO / BOLOGNA-PADOVA — Direzioni

**OPERE D'ARTE E VIABILITA' DI PROGETTO**
- Ponti e viadotti
- Sottovia, cavalcavia
- Svincoli e interconnessioni
- Modifica planimetrica dell'asse principale

**INFRASTRUTTURE ESISTENTI**
- PARMA — Autostrade
- Ferrovie
- Asse viario Cispadano

**INFRASTRUTTURE DI PROGETTO**
- Tracciato autostradale, svincoli, interconnessioni, aree di servizio
- Viabilità di adduzione al sistema autostradale
- Interventi di ricucitura delle viabilità poderali interferite (larghezza 4-6m)

**PROGETTO PRELIMINARE**
- Tracciato autostradale
- Opere d'arte e viabilità variate in PD

ELABORATI DI RIFERIMENTO

CARATTERISTICHE DEI MATERIALI

NOTE

IL CONCEDENTE: Regione Emilia-Romagna

IL CONCESSIONARIO: AREC Autostrada Regionale Cispadana

# AUTOSTRADA REGIONALE CISPADANA
## DAL CASELLO DI REGGIOLO-ROLO SULLA A22 AL CASELLO DI FERRARA SUD SULLA A13

CODICE C.U.P. E81B08000060009

## PROGETTO DEFINITIVO

ASSE AUTOSTRADALE (COMPRENSIVO DEGLI INTERVENTI LOCALI DI COLLEGAMENTO VIARIO AL SISTEMA AUTOSTRADALE)

PROGETTAZIONE STRADALE

ASSE AUTOSTRADA

PLANIMETRIA DI RAFFRONTO PROGETTO PRELIMINARE E PROGETTO DEFINITIVO - 9/14

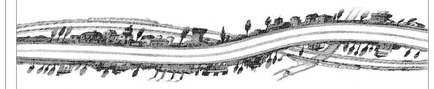

IL PROGETTISTA
PIACENTINI INGEGNERI S.r.l.
Ing. Luca Piacentini
Albo Ing. Bologna n° 4152

RESPONSABILE INTEGRAZIONE PRESTAZIONI SPECIALISTICHE
Ing. Emilio Salsi
Albo Ing. Reggio Emilia n° 945

IL CONCESSIONARIO
Autostrade Regionali Cispadane S.p.A.
IL PRESIDENTE
Graziano Pattuzzi

| REV | DATA | DESCRIZIONE | REDAZIONE | CONTROLLO | APPROVAZIONE |
|---|---|---|---|---|---|
| G | | | | | |
| F | | | | | |
| E | | | | | |
| D | | | | | |
| C | | | | | |
| B | | | | | |
| A | 17.04.2012 | Emissione | Marzari | Piacentini | Salsi |

IDENTIFICAZIONE ELABORATO

| N.ORD. PROGR. | FASE | LOTTO | GRUPPO | CODICE OPERA MEC. | TRATTO OPERA | AMBITO | TIPO ELABORATO | PROGRESSIVO | REV. |
|---|---|---|---|---|---|---|---|---|---|
| 0 9 1 5 | P D | 0 | A 0 0 | A C S 0 0 | 0 | S D | P 5 | 0 9 | A |

DATA: MAGGIO 2012

SCALA: 1:5000

IL PRESENTE DOCUMENTO NON PUÒ ESSERE COPIATO, RIPRODOTTO O ALTRIMENTI PUBBLICATO, IN TUTTO O IN PARTE, SENZA IL CONSENSO SCRITTO DEL CONCEDENTE. OGNI UTILIZZO NON AUTORIZZATO SARÀ PERSEGUITO A NORMA DI LEGGE
THIS DOCUMENT MAY NOT BE COPIED, REPRODUCED OR PUBLISHED, EITHER IN PART OR IN ITS ENTIRETY, WITHOUT THE WRITTEN PERMISSION OF ARCESIA CONCESSIONAL UNAUTHORIZED USE WILL BE PROSECUTED BY LAW.

Scala di stampa: A1