


PLANIMETRIA DI RAFFRONTO
SCALA 1:5.000

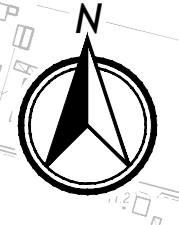

CENTO (FE)

VIABILITÀ DI ADDUZIONE AL SISTEMA
AUTOSTRADALE - D25
(EX IFE) RACCORDO
BONDENO-CENTO-AUTOSTRADA
CISPADANA


SOTTOVIA S.
VIA QUATTRO TORRE
S. 3.030+80m
PK km 10+500/10+100

DEVIAZIONE
VIA COMPIGNONIALE

AP017
PONTE SUL CANALE
ANGELINO

AP018
PONTE
SULLO SCOLMATORE Fiume Reno

SANTAGOSTINO (FE)

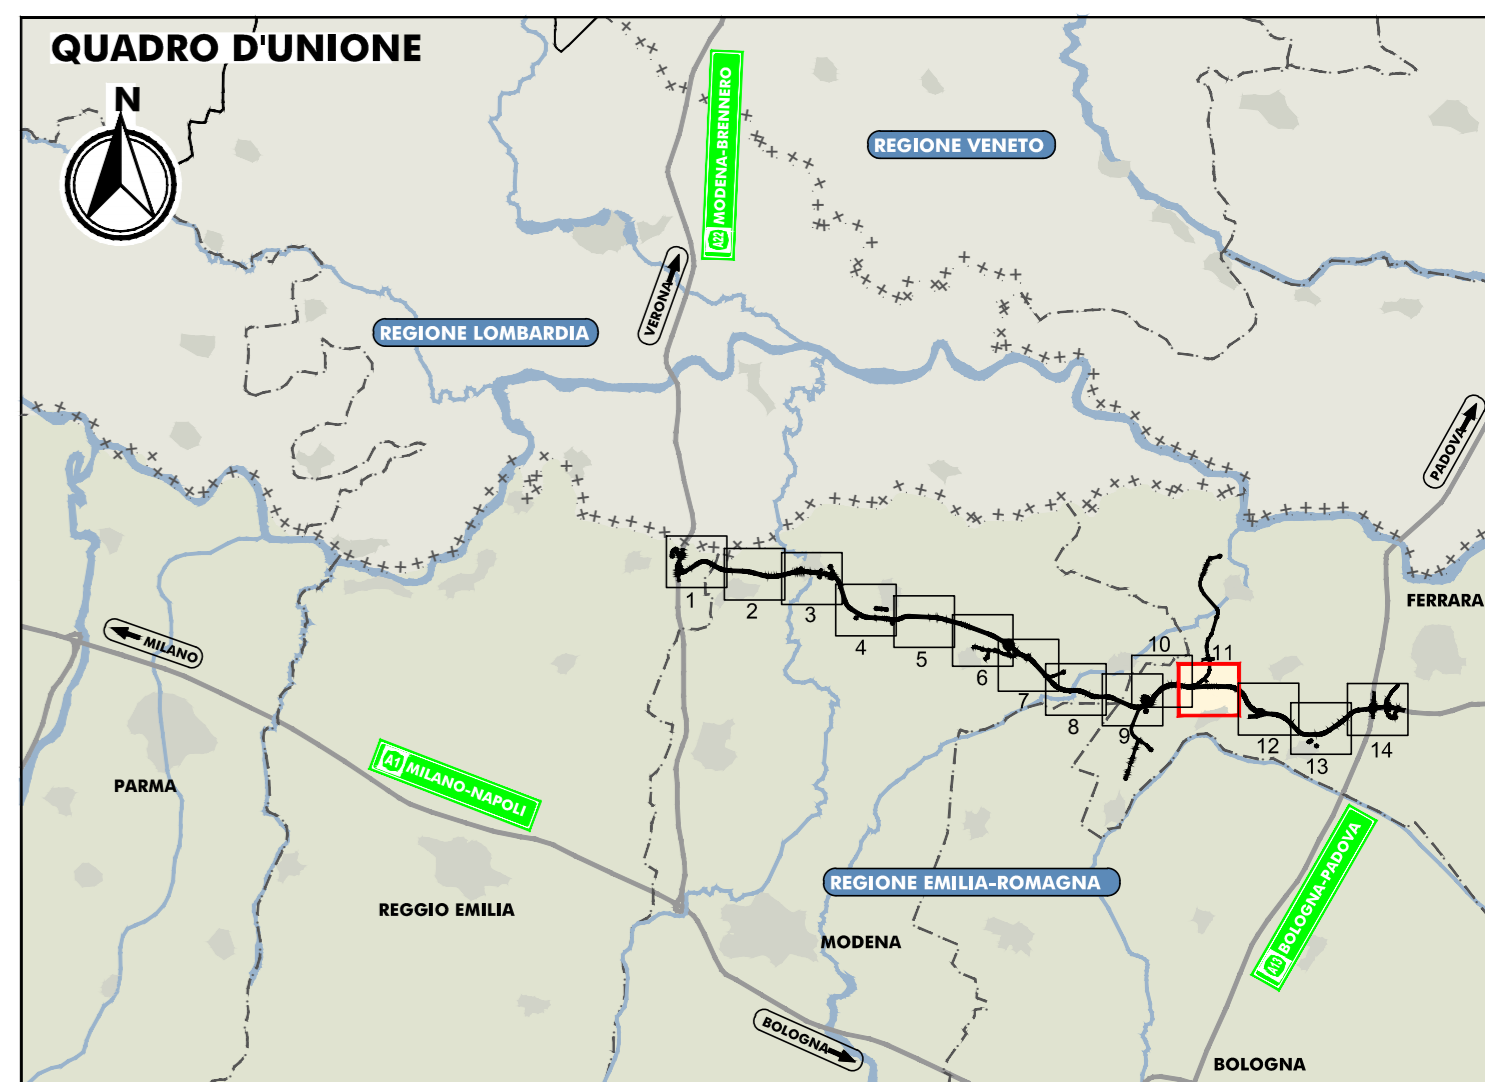

LEGENDA

TERRITORIO	<ul style="list-style-type: none"> Confini regionali Confini provinciali Confini comunali Denominazione Comune 	INFRASTRUTTURE ESISTENTI	<ul style="list-style-type: none"> Autostrade Ferrovie Asse viario Cispadano
OPERE D'ARTE E VIABILITA' DI PROGETTO	<ul style="list-style-type: none"> Ponti e viadotti Sottovia, cavalcavia Denominazione Svincoli e interconnessioni Modifica planimetrica dell'asse principale 	INFRASTRUTTURE DI PROGETTO	<ul style="list-style-type: none"> Tracciato autostradale, svincoli, interconnessioni, aree di servizio Viabilità di adduzione al sistema autostradale Interventi di riqualificazione delle viabilità poderali interferenti (larghezza 4-6m)
PROGETTO PRELIMINARE			<ul style="list-style-type: none"> Tracciato autostradale Opere d'arte e viabilità variabile in PD

ELABORATI DI RIFERIMENTO

CARATTERISTICHE DEI MATERIALI

NOTE

IL CONCEDENTE: Regione Emilia-Romagna

IL CONCESSIONARIO: ARCA AUTOSTRADA REGIONALE CISPADANA

AUTOSTRADA REGIONALE CISPADANA DAL CASELLO DI REGGIOLO-ROLO SULLA A22 AL CASELLO DI FERRARA SUD SULLA A13

CODICE C.U.P. E81808000060009

PROGETTO DEFINITIVO

ASSE AUTOSTRADALE (COMPRESIVO DEGLI INTERVENTI LOCALI DI COLLEGAMENTO VIARIO AL SISTEMA AUTOSTRADALE)

PROGETTAZIONE STRADALE

ASSE AUTOSTRADA

PLANIMETRIA DI RAFFRONTO PROGETTO PRELIMINARE E PROGETTO DEFINITIVO - 11/14

IL PROGETTISTA: PIACENTINI INGEGNERI S.r.l. Ing. Luca Piacentini, Alba Ing. Bologna n° 4152

RESPONSABILE INTEGRAZIONI PRESTAZIONI SPECIALISTICHE: Ing. Emilio Salsi, Alba Ing. Reggio Emilia n° 545

IL CONCESSIONARIO: Autostada Regionale Cispadana S.p.A. e PRESIDENTE Gruppo Piacentini

G									
F									
E									
D									
C									
B									
A	17.04.2012	Emissione		Marzari	Piacentini Salsi				

IDENTIFICAZIONE ELABORATO

NUM. PROSP.	FILE	DATA	GRUPPO	DESCRIZIONE	REDAZIONE	CONTROLLO	APPROVAZIONE
01	17	0	A10	A10	A10	A10	A10

SCALE: 1:5000