
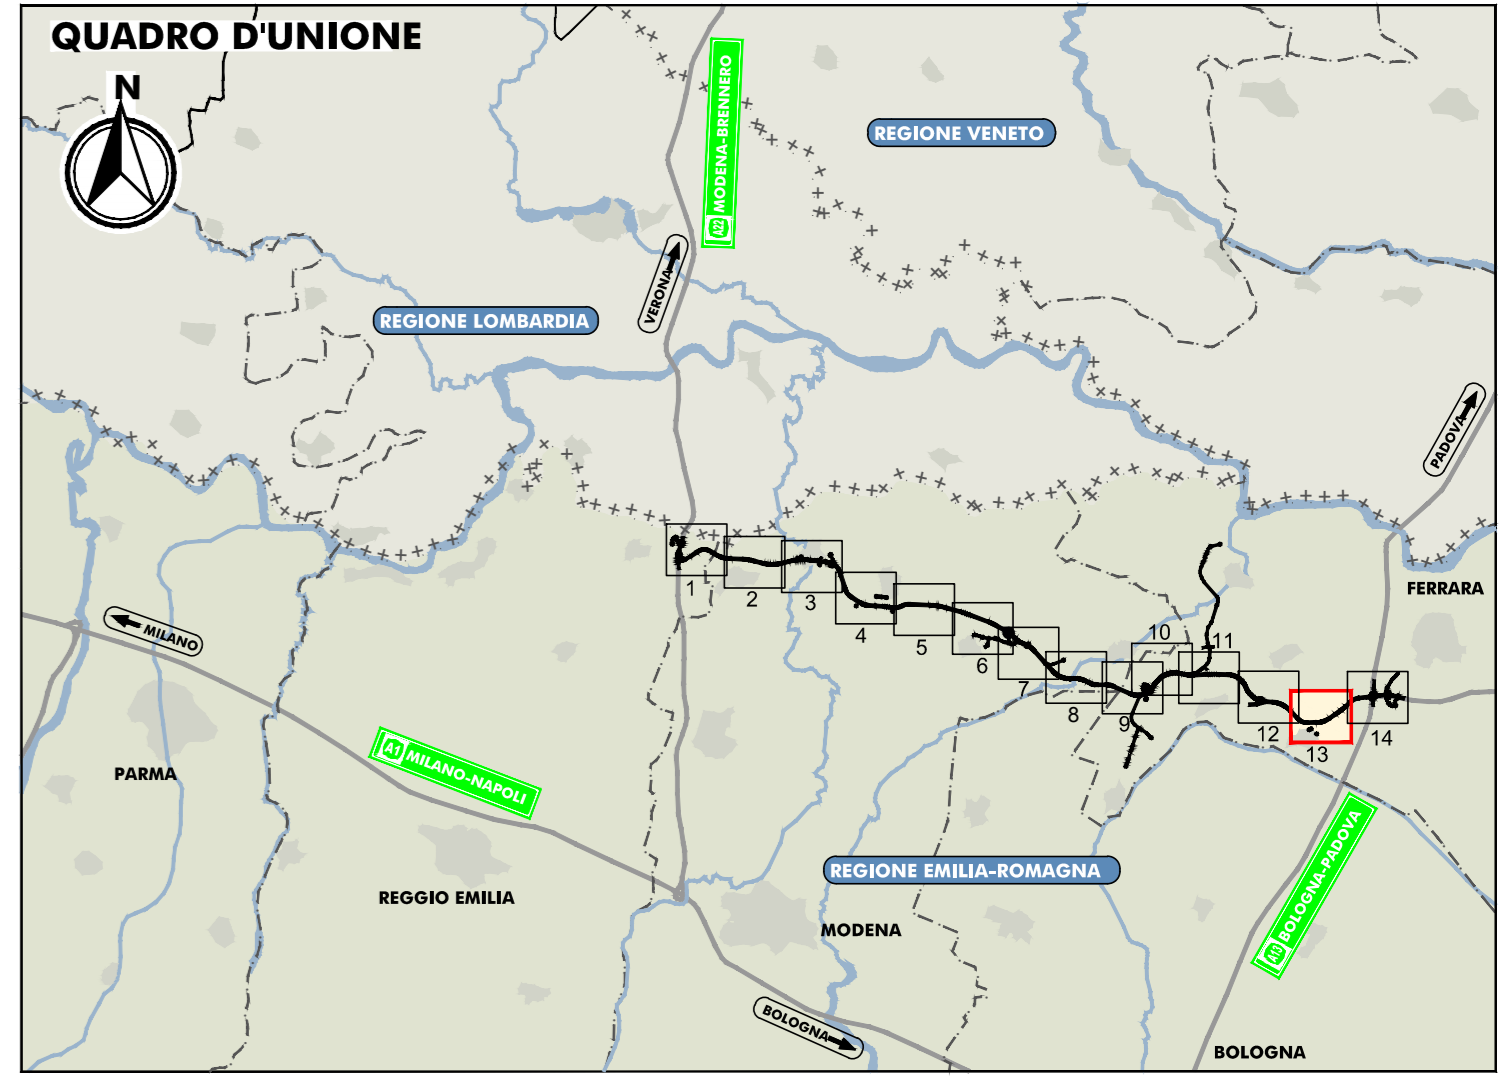


PLANIMETRIA DI RAFFRONTO
SCALA 1:5.000

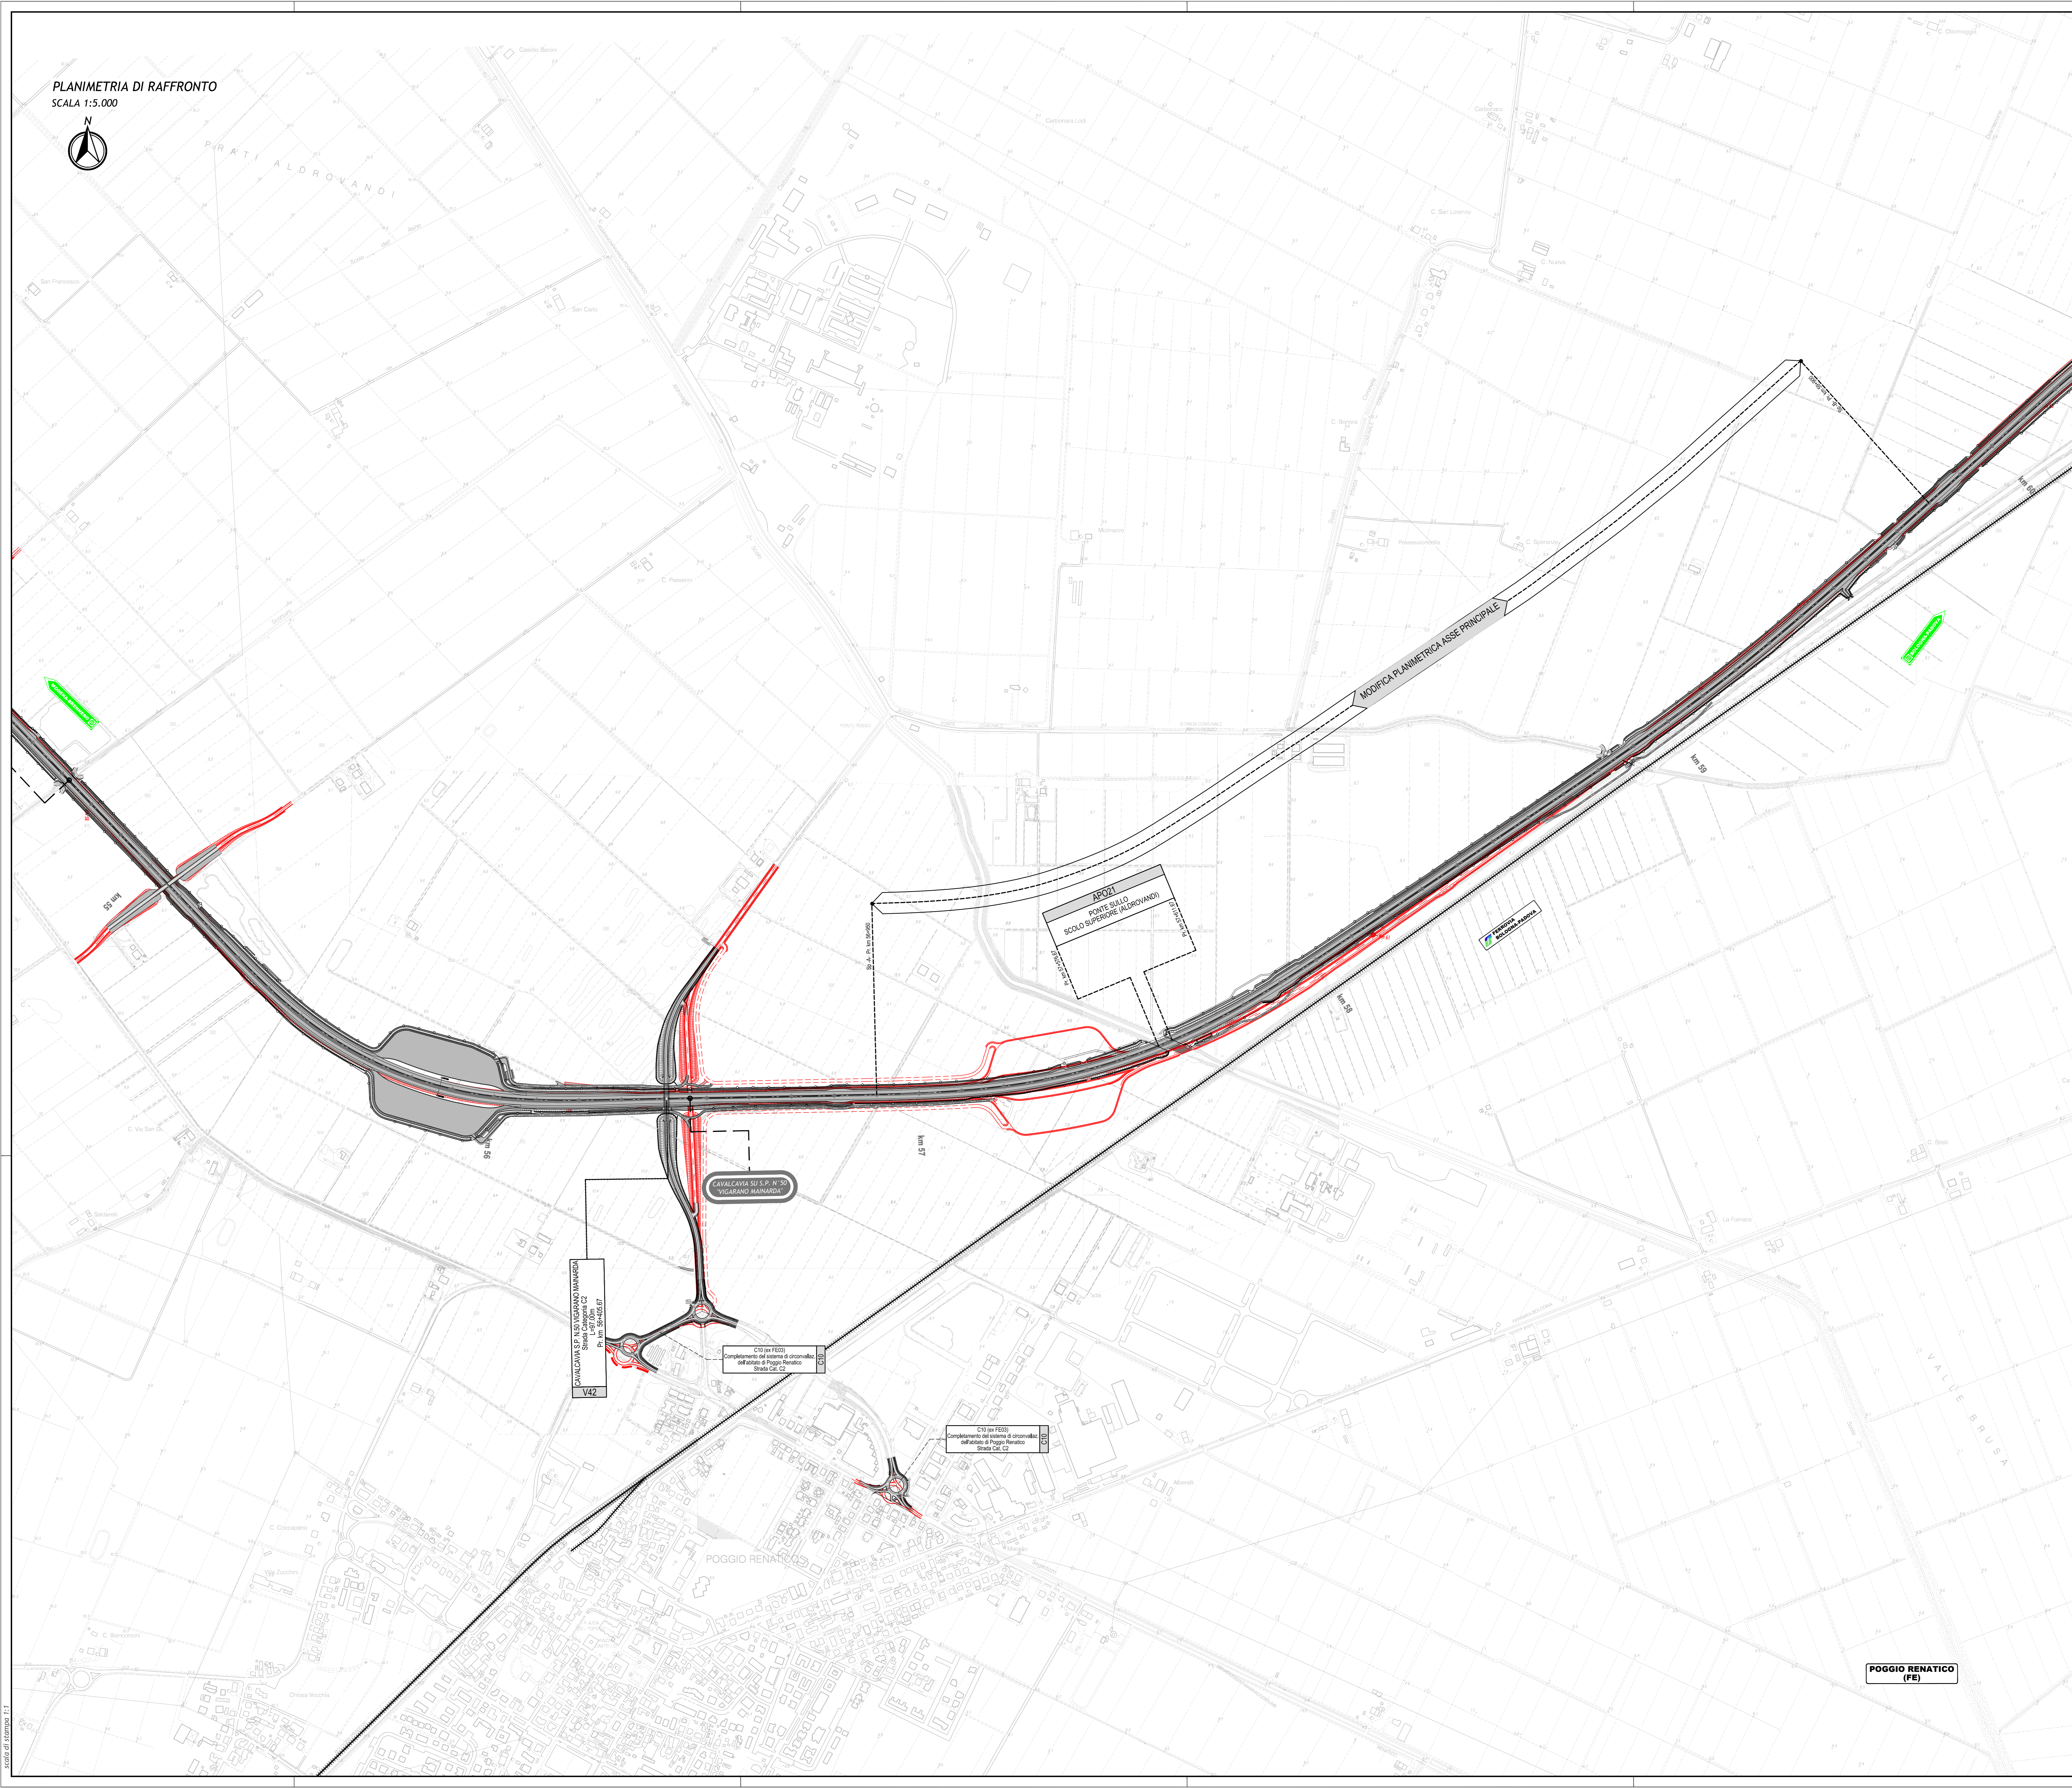

LEGGENDA

TERRITORIO
 --- Confini regionali
 --- Confini provinciali
 --- Confini comunali
 --- Denominazione Comune

PILO PD
 --- AZIONE STRUTTURALE
 --- AZIONE PATRIMONIALE

OPERE D'ARTE E VIABILITA' DI PROGETTO
 [Icon] Ponti e viadotti
 [Icon] Sottovia, cavalcavia
 [Icon] Svincoli e interconnessioni
 [Icon] Modifica planimetrica dell'asse principale

INFRASTRUTTURE ESISTENTI
 [Icon] Autostrade
 [Icon] Ferrovie
 [Icon] Asse viario Cispadano

INFRASTRUTTURE DI PROGETTO
 [Icon] Tracciato autostradale, svincoli, interconnessioni, aree di servizio
 [Icon] Viabilità di adduzione al sistema autostradale
 [Icon] Interventi di riqualificazione delle viabilità poderali interferenti (larghezza 4-6m)

PROGETTO PRELIMINARE
 [Icon] Tracciato autostradale
 [Icon] Opere d'arte e viabilità variata in PD

ELABORATORI DI RIFERIMENTO

CARATTERISTICHE DEI MATERIALI

NOTE

IL CONCEDENTE: Regione Emilia-Romagna
 IL CONCESSIONARIO: ARC AUTOSTRADA REGIONALE CISPADANA

**AUTOSTRADA REGIONALE CISPADANA
 DAL CASELLO DI REGGIOLO-ROLO SULLA A22
 AL CASELLO DI FERRARA SUD SULLA A13**
 CODICE C.U.P. E8180800050009

PROGETTO DEFINITIVO

ASSE AUTOSTRADALE (COMPRESIVO DEGLI INTERVENTI LOCALI DI COLLEGAMENTO VIARIO AL SISTEMA AUTOSTRADALE)
 PROGETTAZIONE STRADALE
 ASSE AUTOSTRADA

PLANIMETRIA DI RAFFRONTO PROGETTO PRELIMINARE E PROGETTO DEFINITIVO - 13/14

IL PROGETTISTA: PIACENTINI INGEGNERI S.r.l.
 Ing. Luca Piacentini
 ALBO Ing. Reggio Emilia n° 545

RESPONSABILE INTEGRAZIONE PRESTAZIONI SPECIALISTICHE
 Ing. Emilio Salsi
 ALBO Ing. Reggio Emilia n° 545

IL CONCESSIONARIO: Autostada Regionale Cispadana S.p.A. IL PRESIDENTE: Giacomo Piacentini

G																				
F																				
E																				
D																				
C																				
B																				
A	17/04/2012	Emissione							Marzari	Piacentini	Salsi									

IDENTIFICAZIONE ELABORATO

NUM. PROSP.	FILE	DATA	PROSP.	SCHEMA	PROSP. ILLUSTR.	PROSP. DET.	PROSP. COMPLET.	PROSP. APPROV.

SCALE 1:5000

POGGIO RENATICO (FE)