


 Porzione di muro da demolire

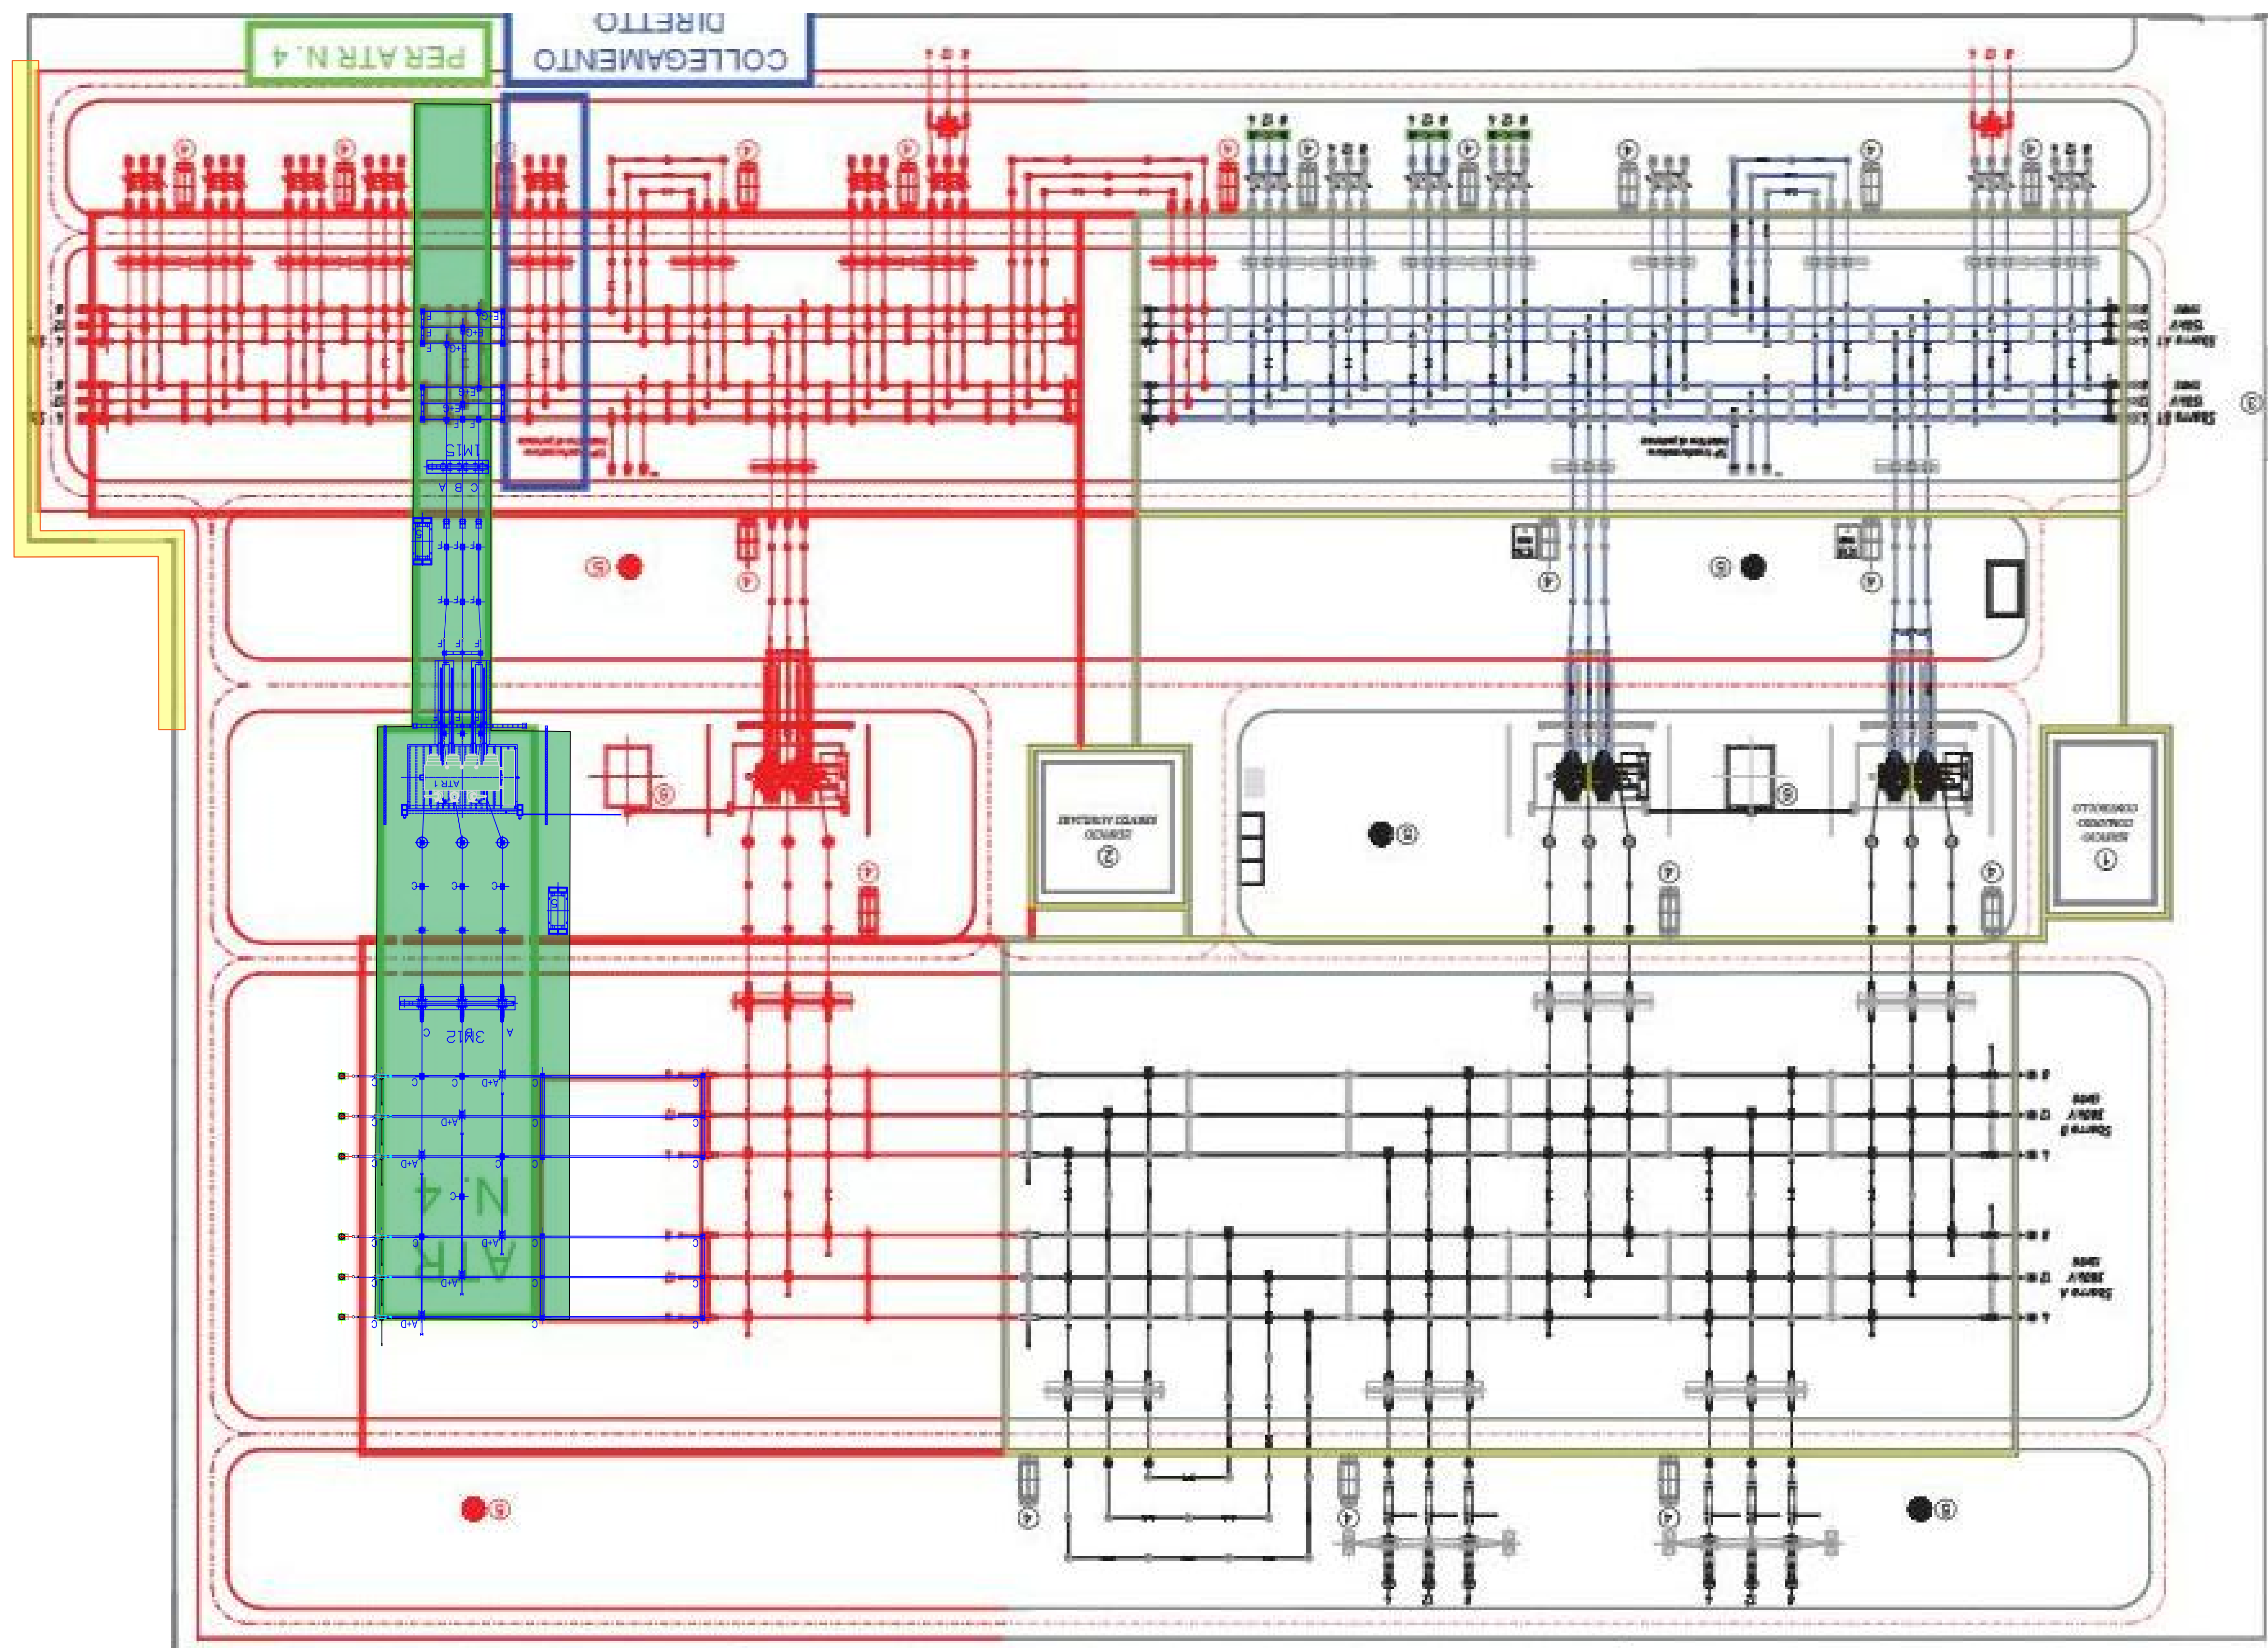

COMUNE DI MELFI (PZ)

PROGETTO DI AMPLIAMENTO DELLA STAZIONE
RTN SE MELFI 380/150 kV

PROGETTO DEFINITIVO

COMMITTENTE:
 **VENEZIA SRL**
Via Vincenzo Gioberti, 11
76123 Andria (BT)
P.I.: 08422290729

PROGETTAZIONE:
 **TEKNE**
SOCIETÀ DI INGEGNERIA
Via Vincenzo Gioberti, 11 - 76123 ANDRIA (BT)
Tel +39 0883 553714 - 552841 - Fax +39 0883 552915
www.gruppoitekne.it e-mail: contatti@gruppoitekne.it

 **MATE System srl**
MATE SYSTEM srl
Via Papa Pio XI, civ. 8 - 70020 CASSANO DELLE MURGE (BA)
Tel +39 080 3072072
mail: info@matelab.com | pec: matelab@pec.it

PROGETTISTA:
Dott. Ing. Renato Pertuso
(Direttore Tecnico)

PROGETTISTA:
Dott. Ing. Antonio Terlizzi



PD

PLANIMETRIA ELETTROMECCANICA -
NUOVO ATR 380/150 kV

Tavola: **06B_01**

PROGETTO DEFINITIVO

Data 1ª emissione:
Gennaio 2021

Redatto:
A. TERLIZZI

Verificato:
G. MARTELLOTTA

Approvato:
R. PERTUSO

Scala:
1:500

Protocollo Tekne:

TKA680