


Cassone 1

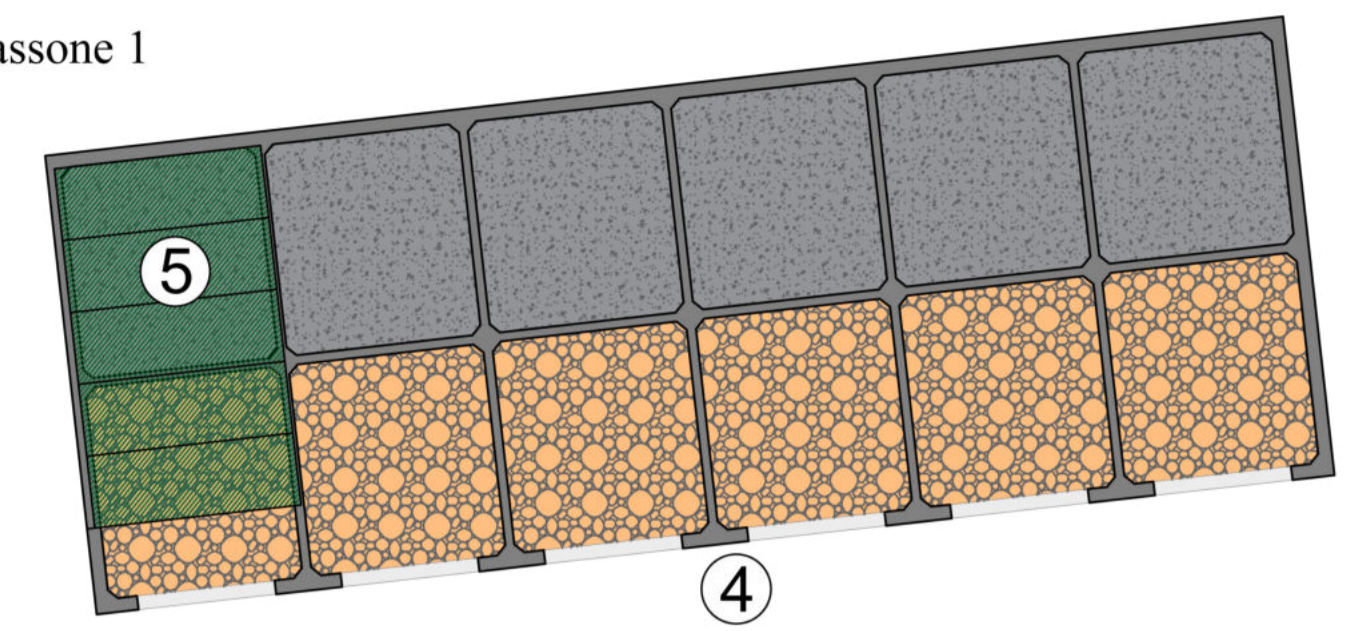

Cassone 2

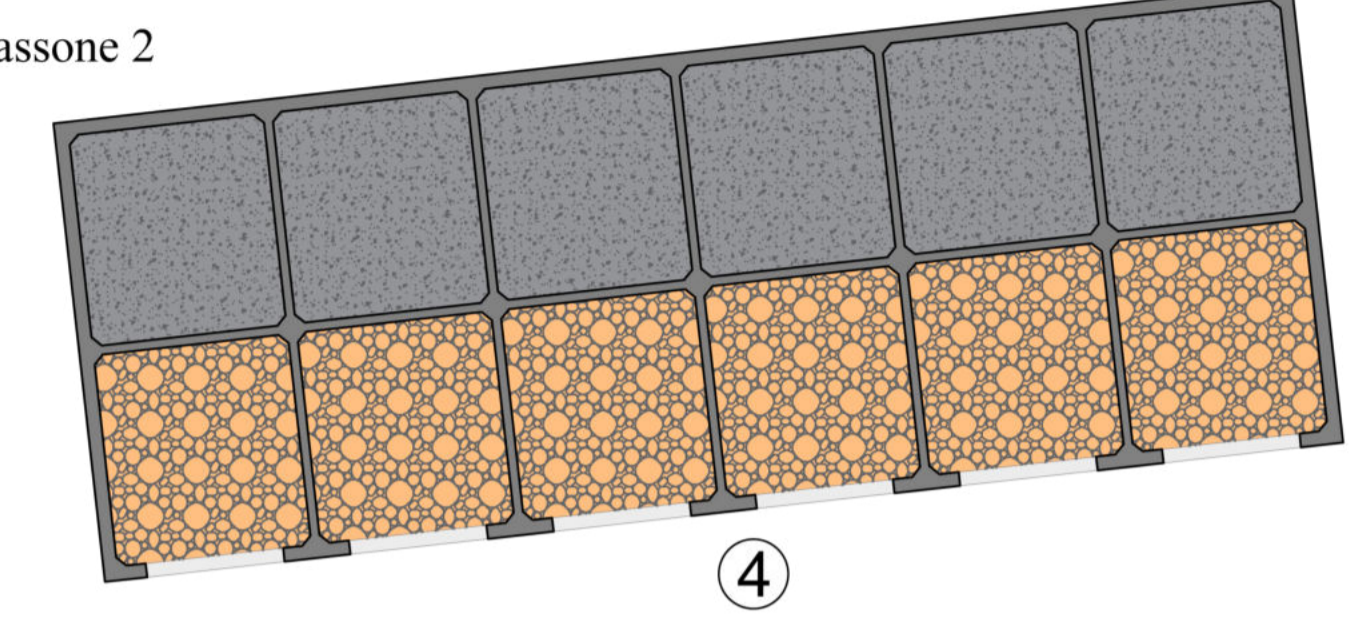


Foto dal rilievo in data 10.04.2019



STATO DI FATTO

- ① Cassone cellulare collocato nel 2011
- ② Cassone cellulare collocato nel 2011
- ③ Cella riempita da calcestruzzo ciclopico
- ④ Pareti celle interne cassoni danneggiate dalla mareggiata
- ⑤ Dalle di copertura celle monostrato in opera
- ⑥ Costa naturale
- ⑦ Scogliera con massi provenienti dai salpamenti
- ⑧ Completamento Perizia 1° stralcio

REGIONE SICILIANA
 ASSESSORATO DELLE INFRASTRUTTURE E DELLA MOBILITA'
 DIPARTIMENTO DELLE INFRASTRUTTURE DELLA MOBILITA' E DEI TRASPORTI
 ISOLA DI SALINA (MESSINA)
 COMUNE DI MALFA
 LAVORI DI RIQUALIFICA E DI ADEGUAMENTO
 DELLE OPERE FORANEE, DELLE BANCHINE, DELLO SCALO DI
 ALAGGIO E DEI FONDALI DELL' APPRODO DI SCALO GALERA

Progetto Definitivo: Approvato in linea tecnica in Conferenza Speciale di Servizi Ufficio del Genio Civile di Messina in data 21.07.2004
 Progetto Esecutivo 1° stralcio funzionale: Approvato in linea tecnica in Conferenza Speciale di Servizi del Genio Civile di Messina in data 20.12.2006 dell'importo complessivo di € 4.900.000,00
 Progetto Esecutivo 1° stralcio di completamento: A seguito di rescissione contrattuale ed approvazione Perizia di riparazione danni di forza maggiore di variante in diminuzione in Conferenza Speciale di Servizi del Genio Civile di Messina in data 07 marzo-26 marzo 2015 dell'importo complessivo di € 1.612.247,45
 Progetto Esecutivo stralcio di completamento: Approvato in linea tecnica in Conferenza Speciale di Servizi del Genio Civile di Messina in data 19.07.2017 dell'importo complessivo di € 13.700.000,00



PROGETTO ESECUTIVO DI RIUNIONE ED AGGIORNAMENTO DEI LAVORI DEL 1° STRALCIO E DI QUELLO DI COMPLETAMENTO

REV.	DATA	EMISSIONE	RED.	VER.	APPR.
0	27/06/19	PRIMA EMISSIONE	-	ALINCONTRETA	F.GIORDANO
1					
2					

CODICE PROGETTO: 1 9 0 1 ELABORATO: All. 15.1 REV. A SCALA: 1:500

Planimetria opere realizzate

IL R.U.P.:
 Geom. Arturo Ciampi
 4° Settore Tecnico Lavori Pubblici

IL PROGETTISTA:
 Ing. Francesco Giordano
 ufficioingegneri@tin.it
 40100 CATANIA

COLLABORAZIONE:
 Sigma Ingegneria S.r.l.
 sigmaring@tin.it

IL SUPPORTO ESTERNO AL R.U.P.:
 Ing. Salvatore Perillo

IL SINDACO:
 Dott.ssa Clara Rametta

Regione Siciliana
 Assessorato delle Infrastrutture e della Mobilità
 Dipartimento Regionale Tecnico
 COMMISSIONE REGIONALE DEI LAVORI PUBBLICI
 Legge regionale 12 luglio 2011, n. 12 art.5, comma 12
 Copia conforme all'elaborato esaminato nelle sedute
 del 04 Dicembre 2019 e 17 Dicembre 2019




