


SEZIONE TIPO H - Dalla Progr. 62.15m alla Progr. 104.40m

CALCESTRUZZO PER RIEMPIMENTO CELLE	
Calcestruzzo:	Classe di resistenza C 25/30
CALCESTRUZZO PER RIEMPIMENTO MURO PARAONDE	
Calcestruzzo:	Classe di resistenza C 28/35 Classe di esposizione XS1 Classe di consistenza S4
CALCESTRUZZO SOVRASTRUTTURA	
Calcestruzzo:	Classe di resistenza C 35/45 Classe di esposizione XS2 Classe di consistenza S4
MASSI ARTIFICIALI TIPO ACCROPODI DA 16 m³	
Calcestruzzo:	Classe di resistenza C 28/35 Classe di esposizione XS1 Classe di consistenza S4
SCOGLI DI NATURA LAVICA	
Scogli da 7t a 10t:	Peso specifico non inferiore a 2,7t/m³
Scogli da 7t a 15t:	Peso specifico non inferiore a 2,7t/m³

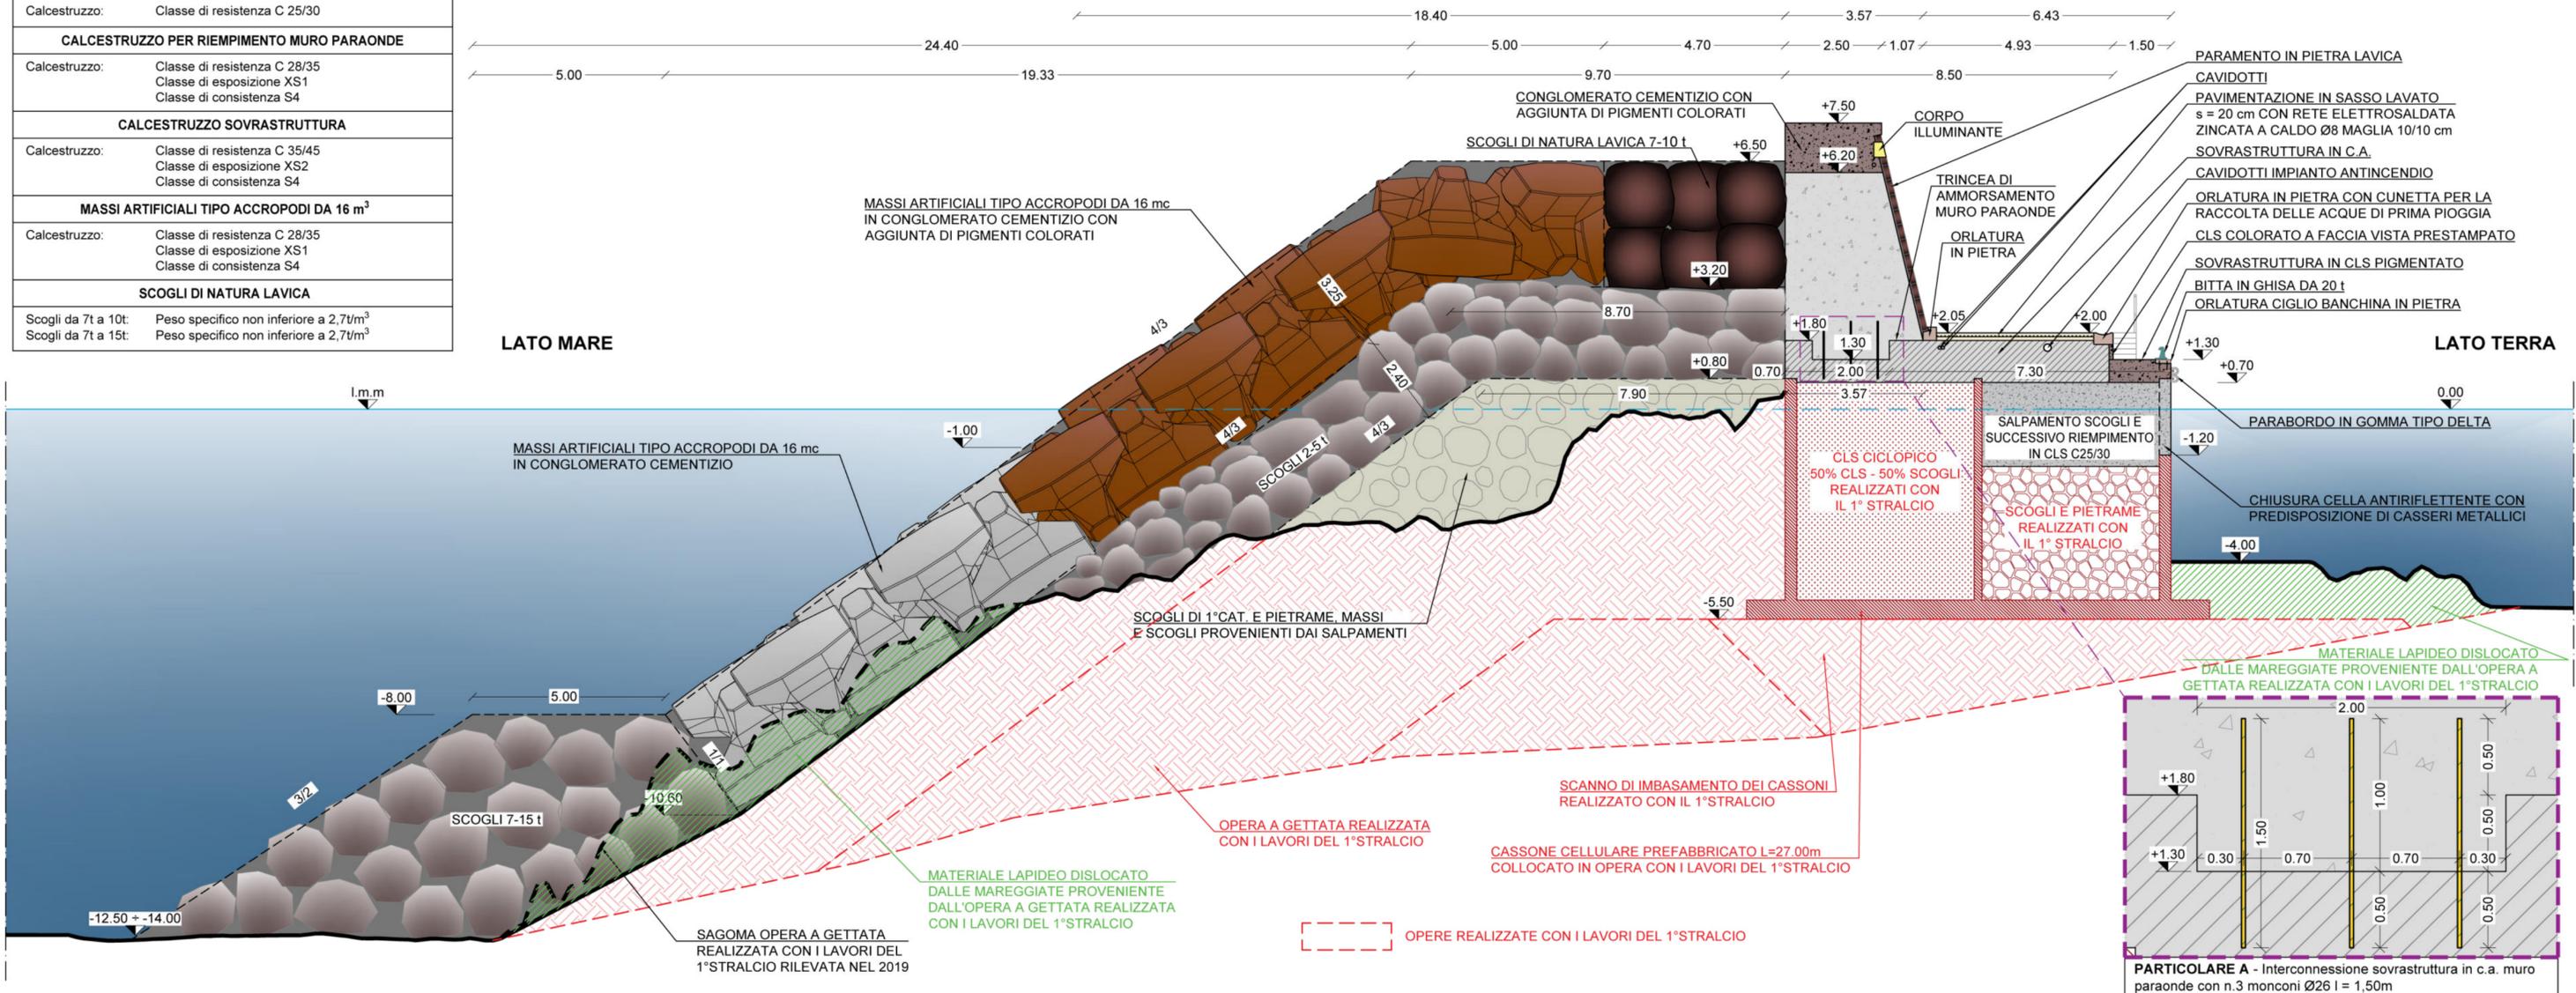

REGIONE SICILIANA
ASSESSORATO DELLE INFRASTRUTTURE E DELLA MOBILITA'
DIPARTIMENTO DELLE INFRASTRUTTURE DELLA MOBILITA' E DEI TRASPORTI
ISOLA DI SALINA (MESSINA)
COMUNE DI MALFA
LAVORI DI RIQUALIFICA E DI ADEGUAMENTO
DELLE OPERE FORANEE, DELLE BANCHINE, DELLO SCALO DI
ALAGGIO E DEI FONDALI DELL' APPRODO DI SCALO GALERA

Progetto Definitivo: Approvato in linea tecnica in Conferenza Speciale di Servizi Ufficio del Genio Civile di Messina in data 21.07.2004

Progetto Esecutivo 1° stralcio funzionale: Approvato in linea tecnica in Conferenza Speciale di Servizi del Genio Civile di Messina in data 20.12.2006 dell'importo complessivo di € 4.800.000,00

Progetto Esecutivo 1° stralcio di completamento: A seguito di rescissione contrattuale ed approvazione Perizia di riparazione danni di forza maggiore di variante in diminuzione in Conferenza Speciale di Servizi del Genio Civile di Messina in data 07 marzo-26 marzo 2013 dell'importo complessivo di € 1.612.247,45

Progetto Esecutivo stralcio di completamento: Approvato in linea tecnica in Conferenza Speciale di Servizi del Genio Civile di Messina in data 19.07.2017 dell'importo complessivo di € 13.700.00,00



PROGETTO ESECUTIVO DI RIUNIONE ED AGGIORNAMENTO DEI LAVORI DEL 1° STRALCIO E DI QUELLO DI COMPLETAMENTO

REV.	DATA	EMISSIONE	RED.	VER.	APPR.
0	27/06/19	PRIMA EMISSIONE	E.MACRI'	A.INCONTRERA	F.GIORDANO
1	25/10/19	PRIMA REVISIONE	E.MACRI'	V.LONGO	F.GIORDANO
2					

CODICE PROGETTO: 1901 ELABORATO: All. 23.8 REV. B SCALA: 1:100

Sezione Tipo H - Opera foranea dalla progr. 62.15 m alla progr. 104.40 m

IL R.U.P.: Geom. Arturo Ciampi
4° Settore Tecnico Lavori Pubblici

IL PROGETTISTA: Ing. Francesco Giordano
francescogiordano@gmail.com

COLLABORAZIONE: Sigma Ingegneria S.r.l.
sigmaingsrl@gmail.com

IL SINDACO: Dott.ssa Clara Rametta

IL SUPPORTO ESTERNO AL R.U.P.: Ing. Salvatore Perillo

Regione Siciliana
Assessorato delle Infrastrutture e della Mobilità
Dipartimento Regionale Tecnico
COMMISSIONE REGIONALE DEI LAVORI PUBBLICI
Legge regionale 12 luglio 2011, n. 12 art.5, comma 12
Copia conforme all'elaborato esaminato nelle sedute
del 04 Dicembre 2019 e 17 Dicembre 2019
Paragrafo 128
Il Relatore: **Salvatore Perillo** (Ing. Capo Ufficio Tecnico di Malfa)

MESSINA
15 NOV 2019

COMUNE DI MALFA
15 NOV 2019