
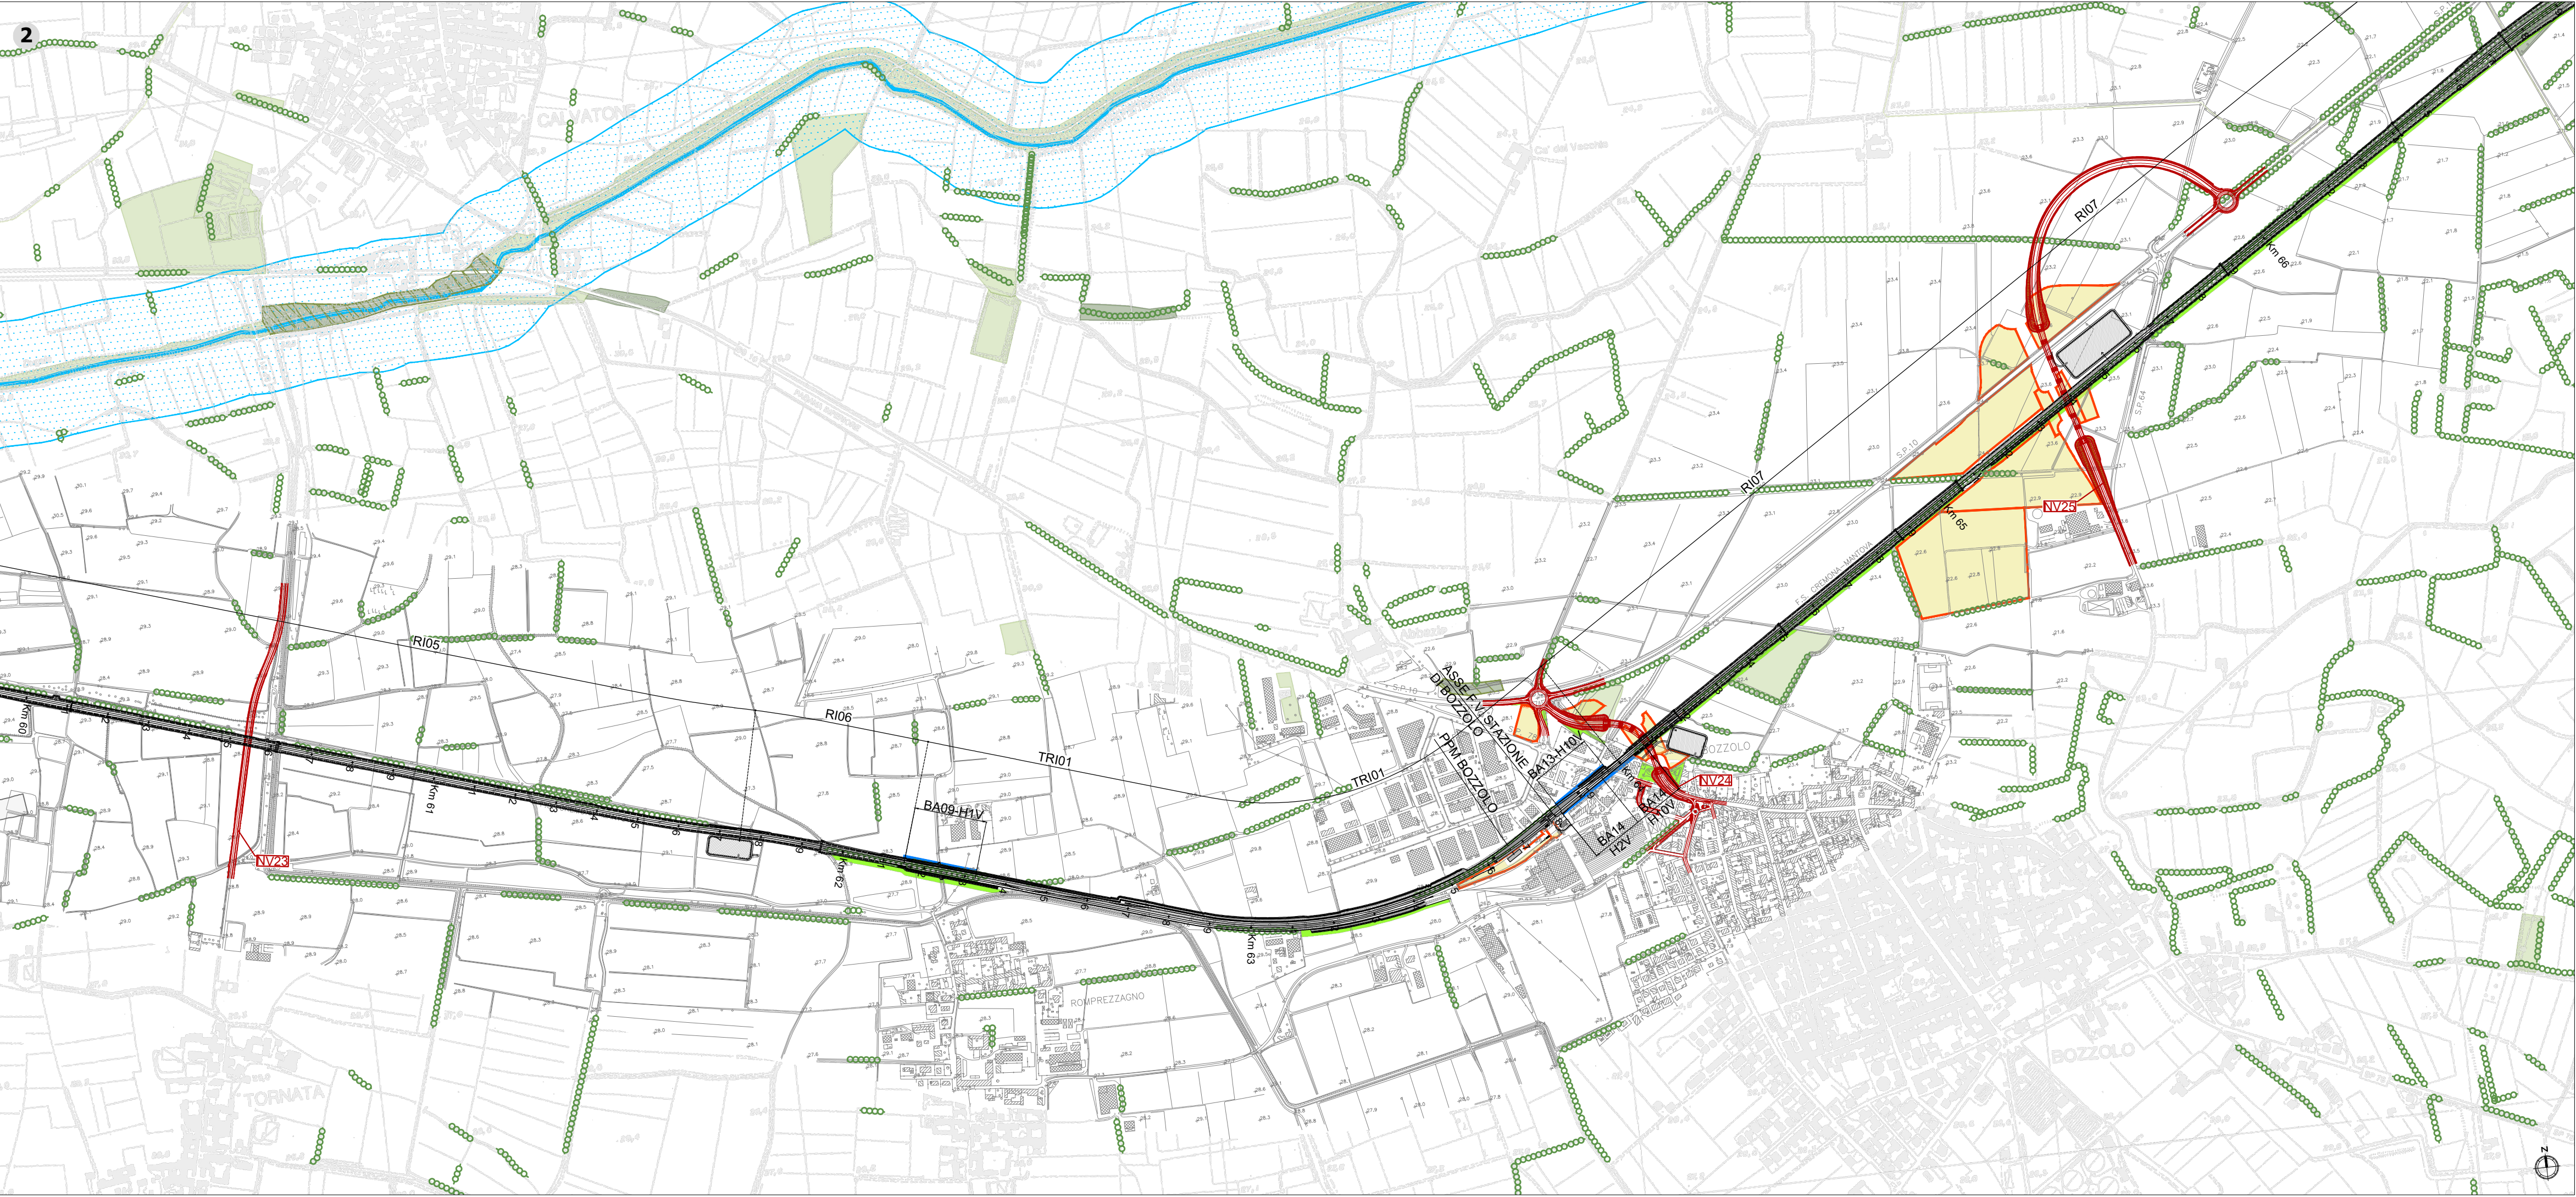


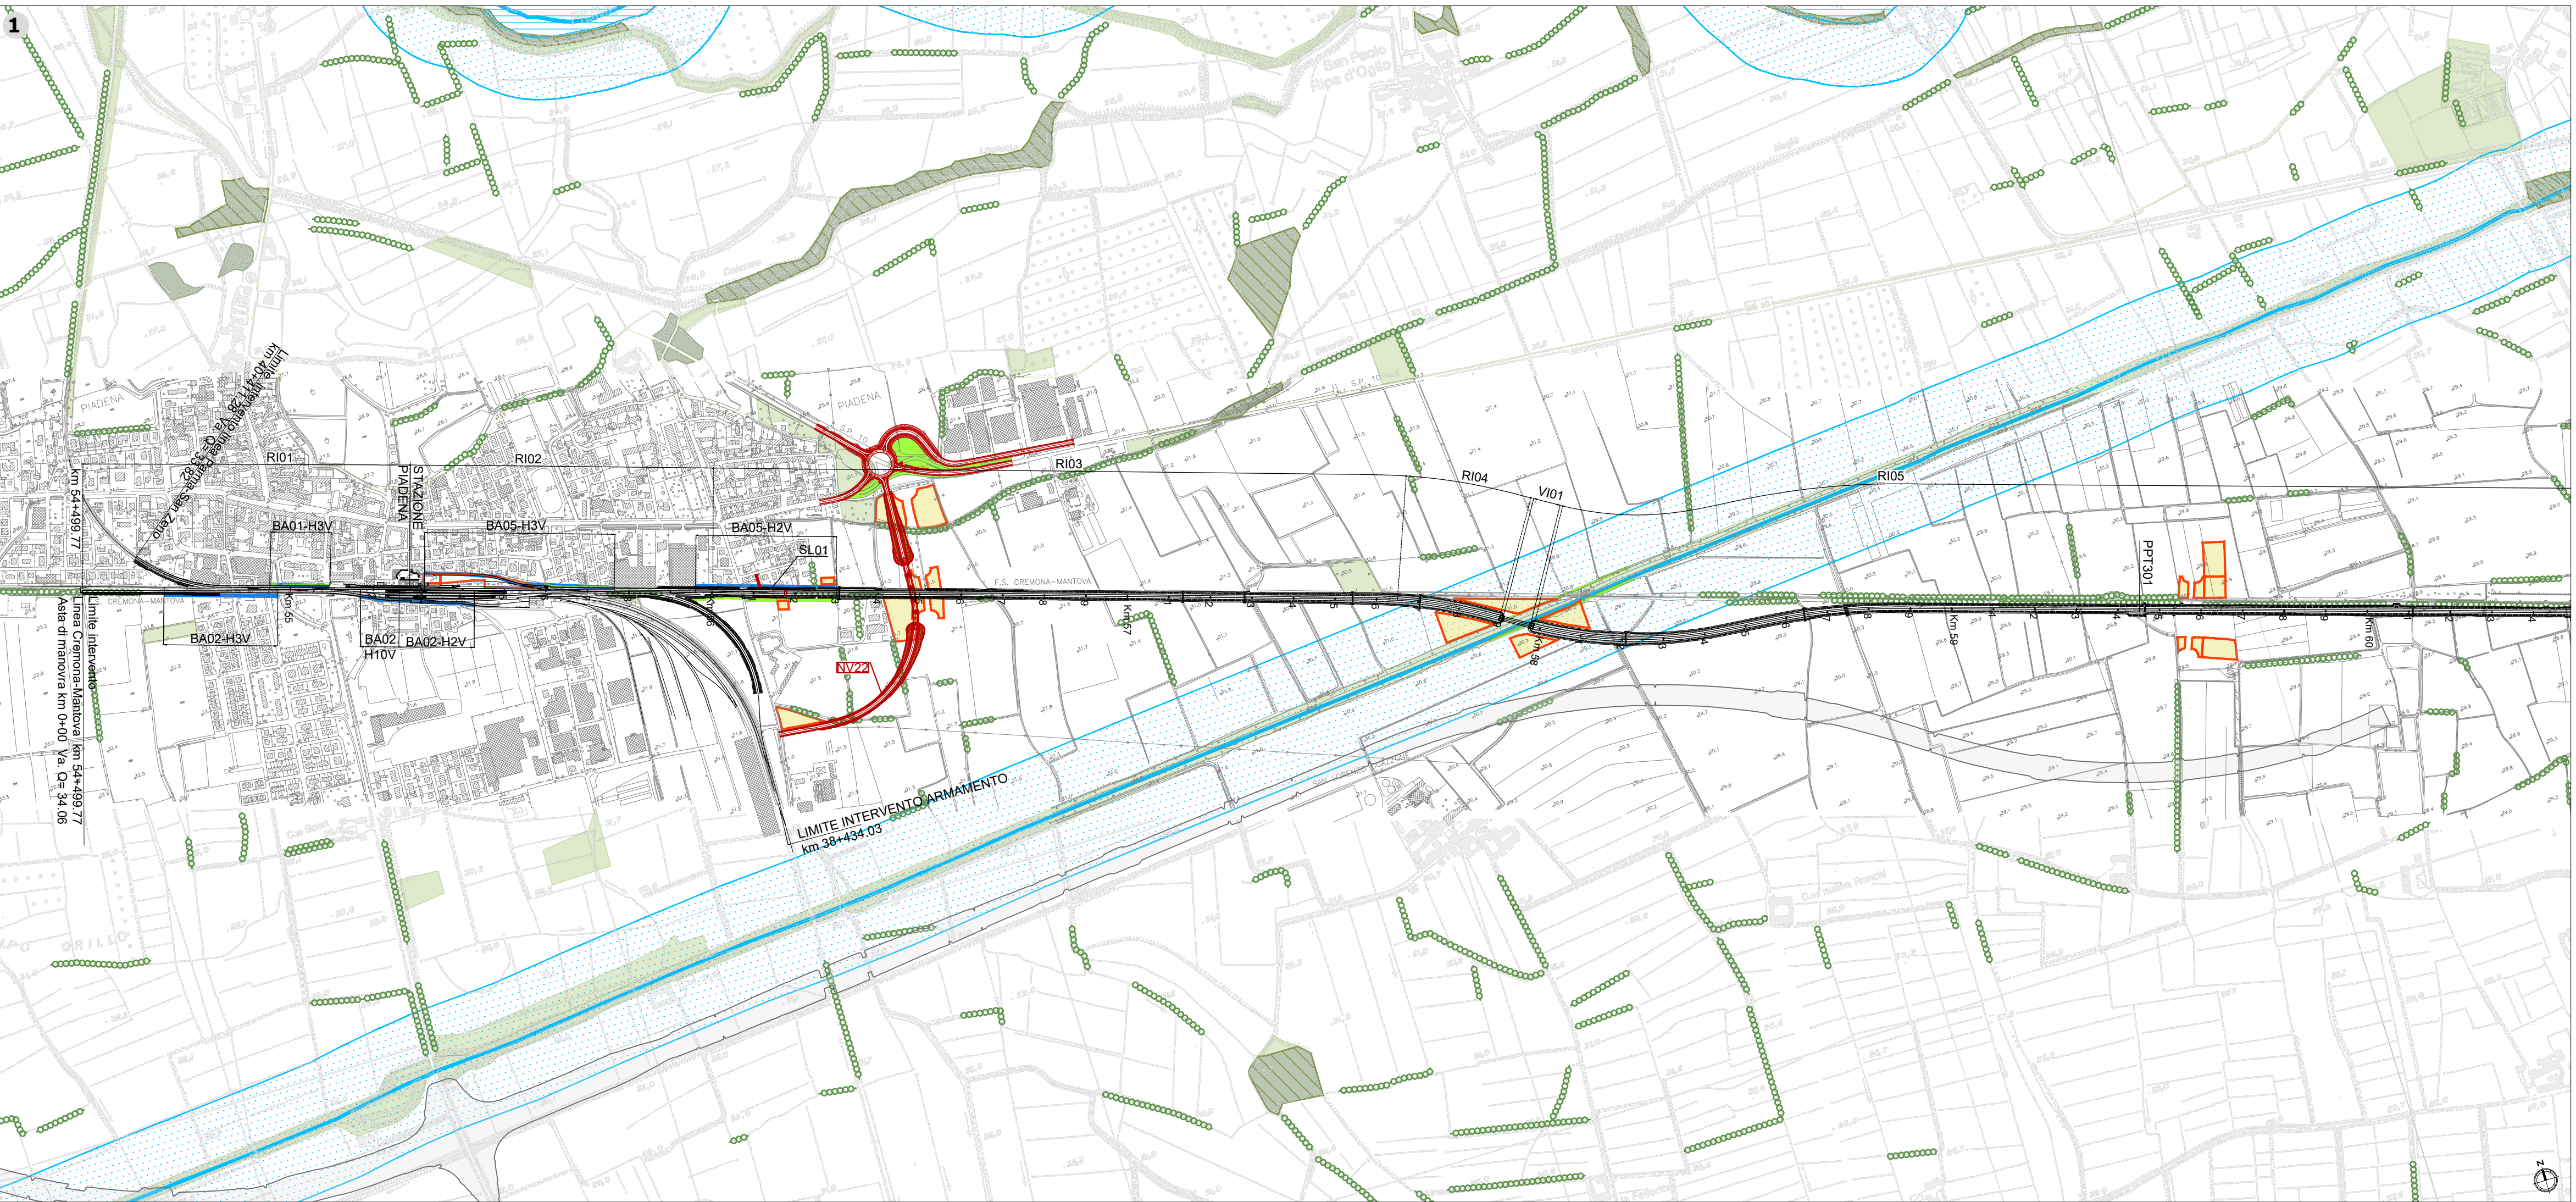

Key plan

LEGENDA

Tracciato ferroviario di progetto

Progetto Rev. A / Progetto rev. B

Aree di cantiere

Opere connesse

Ingombro rete autostradale di progetto*

Vincoli e regimi di tutela

Beni paesaggistici tutelati ai sensi della Parte III del D.Lgs 42/2004 s.m.i.

Immobili ed aree di notevole interesse pubblico (ex art. 136 del D.lgs. 42/2004 e s.m.i.)

Aree di notevole interesse pubblico

Aree tutelate per legge (art. 142 del D.Lgs 42/2004)

Territori contermini ai laghi compresi in una fascia della profondità di 300 metri dalla linea di battigia (lett. b)

Alvei fluviali tutelati (lett. c)

Parchi e riserve nazionali o regionali, nonché i territori di protezione esterna dei parchi (lett. f)

Zone umide (lett. i)

Fiumi, torrenti, corsi d'acqua e relative sponde (lett. c)

Area di rispetto dei corsi d'acqua per una fascia di 150 metri (lett. c)

Territori coperti da foreste e da boschi (lett. g)

Risorse vegetazionali

Vegetazione arbustiva

Vegetazione igrofila

Vegetazione boschiva

Siepi e filari

Misure ed interventi per prevenire, ridurre e mitigare i potenziali effetti negativi

Misure ed interventi in fase di esercizio

Opere a verde

Ripristino ante operam

Barriere antirumore

Note: *La rappresentazione grafica non è comprensiva del quadro complessivo delle armonizzazioni concordate nei tavoli tecnici TTR RFI CAL RL che hanno permesso il conseguimento della piena compatibilizzazione tra i progetti infrastrutturali. Per approfondimenti in merito al tracciato si rimanda alle tavole di corografia NM2503D26C31F0001003B, NM2503D26C31F0001004B

COMMITTENTE:

PROGETTAZIONE:

CUP: J84H17000930009

U.O. ARCHITETTURA, AMBIENTE E TERRITORIO

S.O. AMBIENTE

PROGETTO DEFINITIVO

RADDOPPIO LINEA CODOGNO - CREMONA - MANTOVA

TRATTA PIADENA - MANTOVA

VERIFICA DI COMPATIBILITA' PAESAGGISTICA

Carta di sintesi e localizzazione misure di mitigazione Tav. 1/3

SCALA: 1:10.000

COMMESSA	LOTTO	FASE	ENTE	TIPO DOC.	OPERA/DISCIPLINA	PROGR.	REV.
NM25	03	D	22	N4	IM00002	004	B

Rev.	Descrizione	Redatto	Data	Verificato	Data	Approvato	Data	Autorizzato Data
A	EMISSIONE DEFINITIVA	F. Massari	Luglio 2020	G. Tucci G. Dagelli	Luglio 2020	M. Berlingieri	Luglio 2020	C. Ercolani Giugno 2022
B	Revisione in fase di integrazione MTE	F. Massari	Giugno 2022	V. Nasimben G. Dagelli	Giugno 2022	M. Berlingieri	Giugno 2022	C. Ercolani Giugno 2022

FILE: NM2503D22N4IM0002004B.dwg

n. Elab.: