Key plan

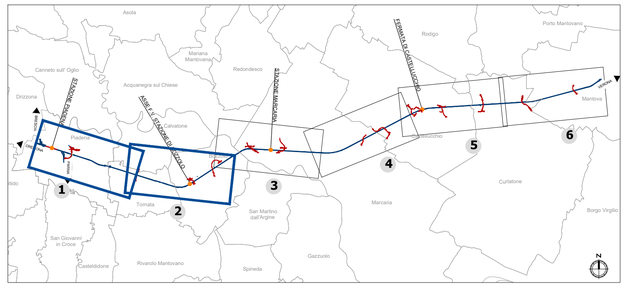

LEGENDA

- Tracciato ferroviario di progetto
- Progetto Rev. A / Progetto rev. B
- Opere connesse
- Ingombro rete autostradale di progetto*

Uso approvato del territorio **

- Nuclei di antica formazione
- Tessuto consolidato
- Impianti esistenti
- Impianti di progetto
- Servizi di livello sovracomunale esistenti ed in progetto
- Servizi di livello comunale esistenti ed in progetto
- Aree agricole
- Ambiti ed aree di trasformazione
- Aree non soggette a trsformazione urbanistica
- Aree di valore paesaggistico-ambientale ed ecologico
- Aree a rischio di compromissione o degrado
- Confini comunali

Note:
**La rappresentazione grafica non è comprensiva del quadro complessivo delle armonizzazioni concordate nei tavoli tecnici ITR RFI CAL RL che hanno permesso il conseguimento della piena compatibilizzazione tra i progetti infrastrutturali. Per approfondimenti in merito al tracciato si rimanda alle tavole di corografia NM2503D26C3IF0001I0038, NM2503D26C3IF0001I0048*
***La "Tavola delle previsioni di Piano" non riporta alcuna informazione relativa ai territori esterni all'ambito urbano dei Comuni di Calvatone (CR) e Tornata (CR); per tali Comuni, i rispettivi strumenti urbanistici inviduano tali territori come appartenenti alle aree agricole.*

Fonti:
Regione Lombardia, Geoportale della Lombardia - PGT - Tavola delle Previsioni di Piano (Agg. 01/02/2017)

COMMITTENTE:

RFI RETE FERROVIARIA ITALIANA
GRUPPO FERROVIE DELLO STATO ITALIANE

PROGETTAZIONE:

ITALFERR
GRUPPO FERROVIE DELLO STATO ITALIANE

CUP: J84H17000930009

U.O. ARCHITETTURA, AMBIENTE E TERRITORIO
S.O. AMBIENTE

PROGETTO DEFINITIVO

RADDOPPIO LINEA CODOGNO - CREMONA - MANTOVA
TRATTA PIADENA - MANTOVA

STUDIO DI IMPATTO AMBIENTALE

Uso approvato del territorio Tav. 1/3

SCALA: 1:10.000

COMMESSA	LOTTO	FASE	ENTE	TIPO DOC.	OPERA/DISCIPLINA	PROGR.	REV.
NM25	03	D	22	N4	SA0001	001	B

Rev.	Descrizione	Redatto	Data	Verificato	Data	Approvato	Data	Autorizzato Data
A	EMISSIONE DEFINITIVA	F.Massari	Luglio 2020	G.Tucci G.Dajelli	Luglio 2020	M.Berlingieri	Luglio 2020	C.Ercolani Giugno 2022
B	Revisione in fase di integrazioni MiTE	F.Massari	Giugno 2022	S.Potena G.Dajelli	Giugno 2022	M.Berlingieri	Giugno 2022	

FILE: NM2503D22N4SA0001001B.dwg — n. Elab.: