

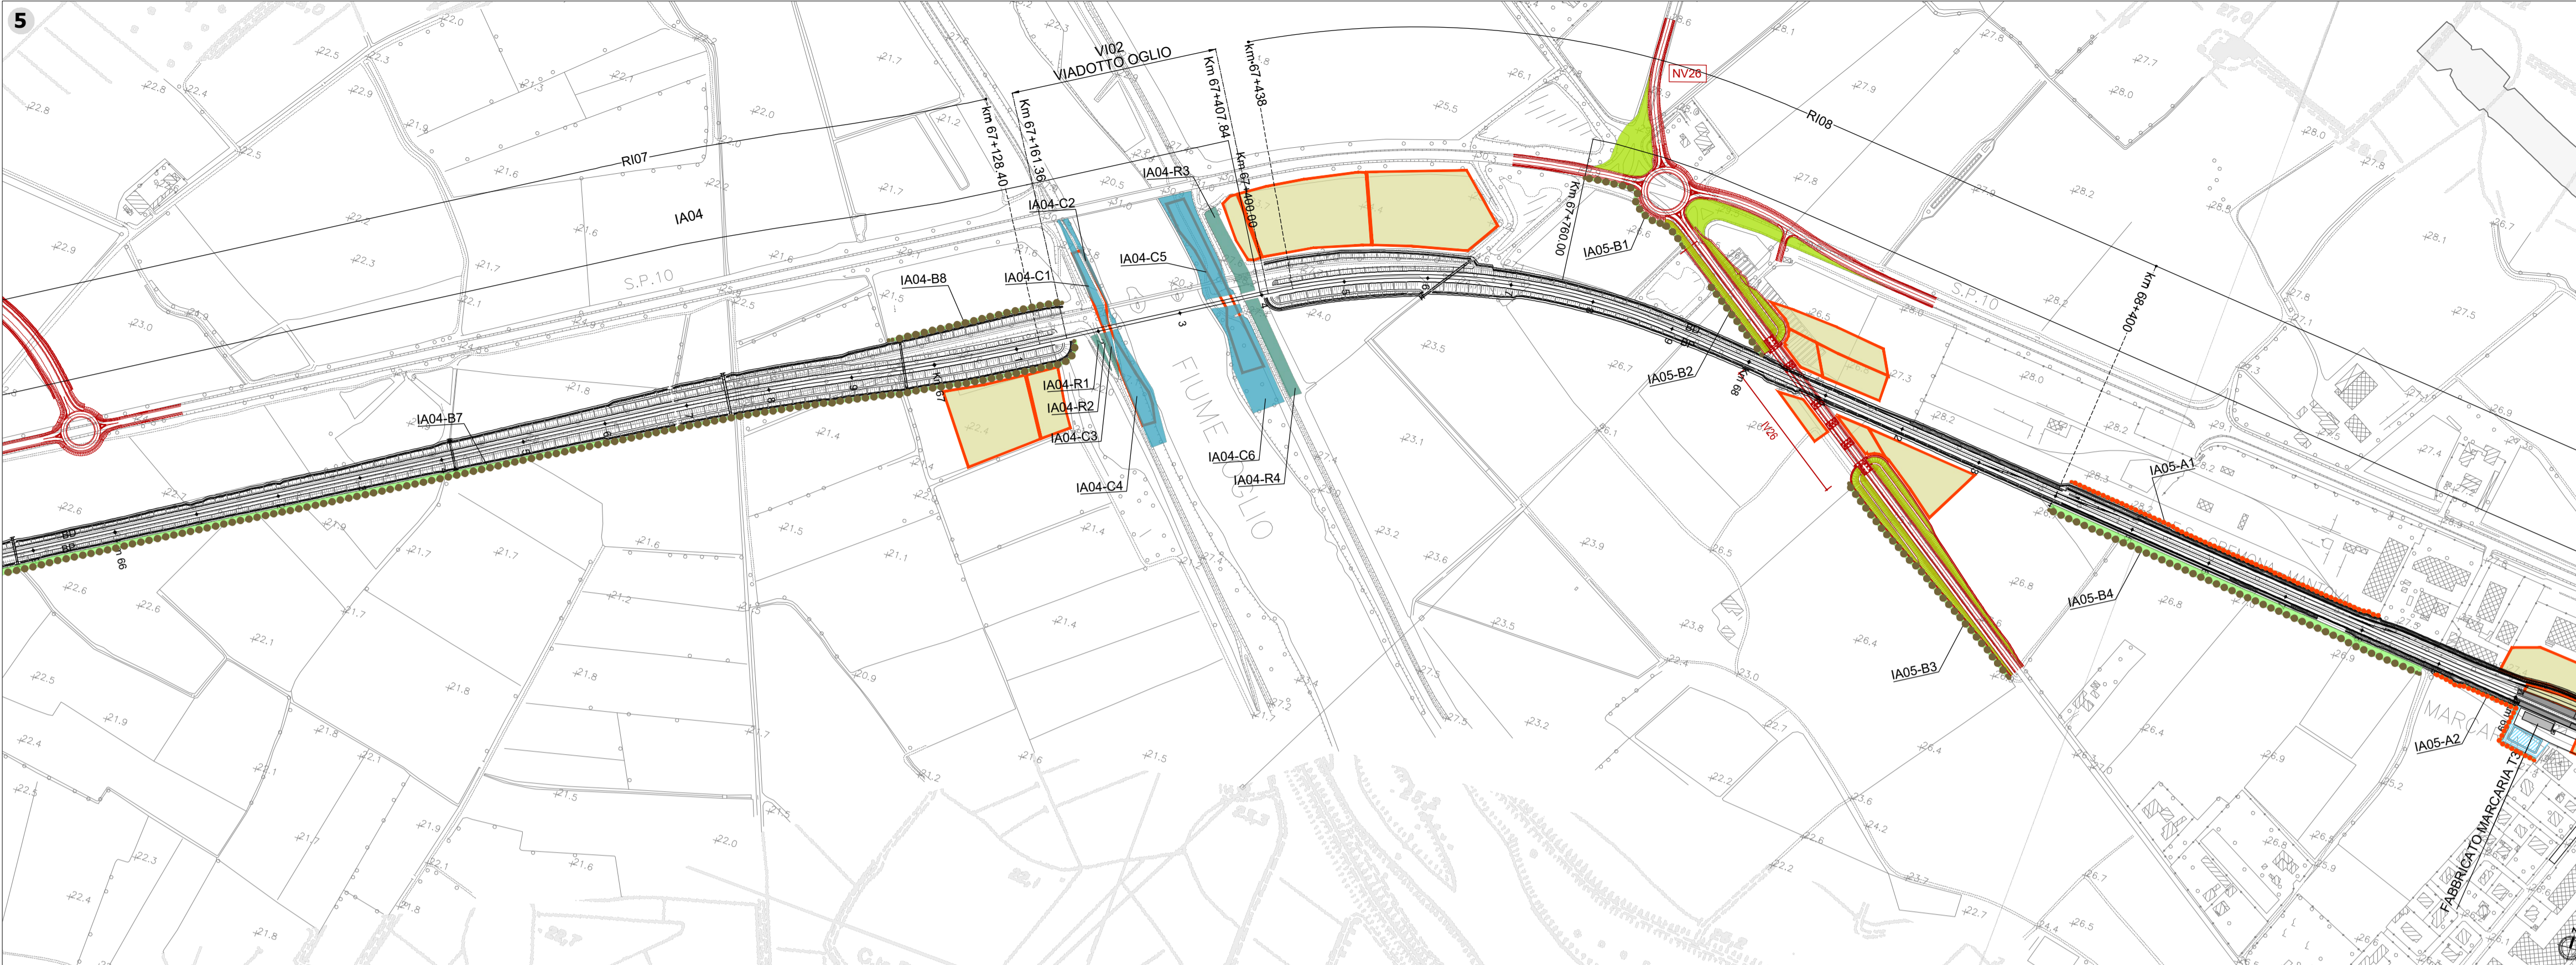



5

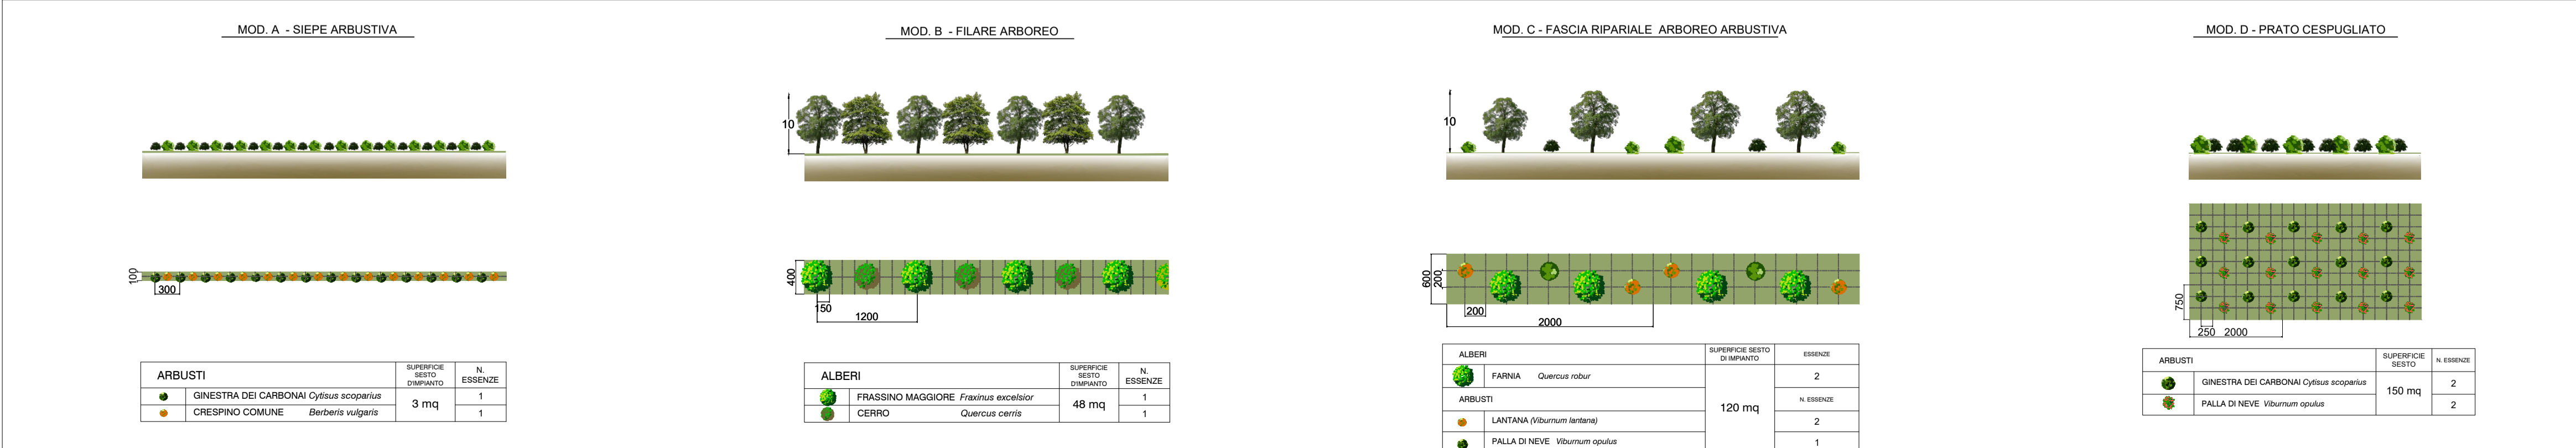

6

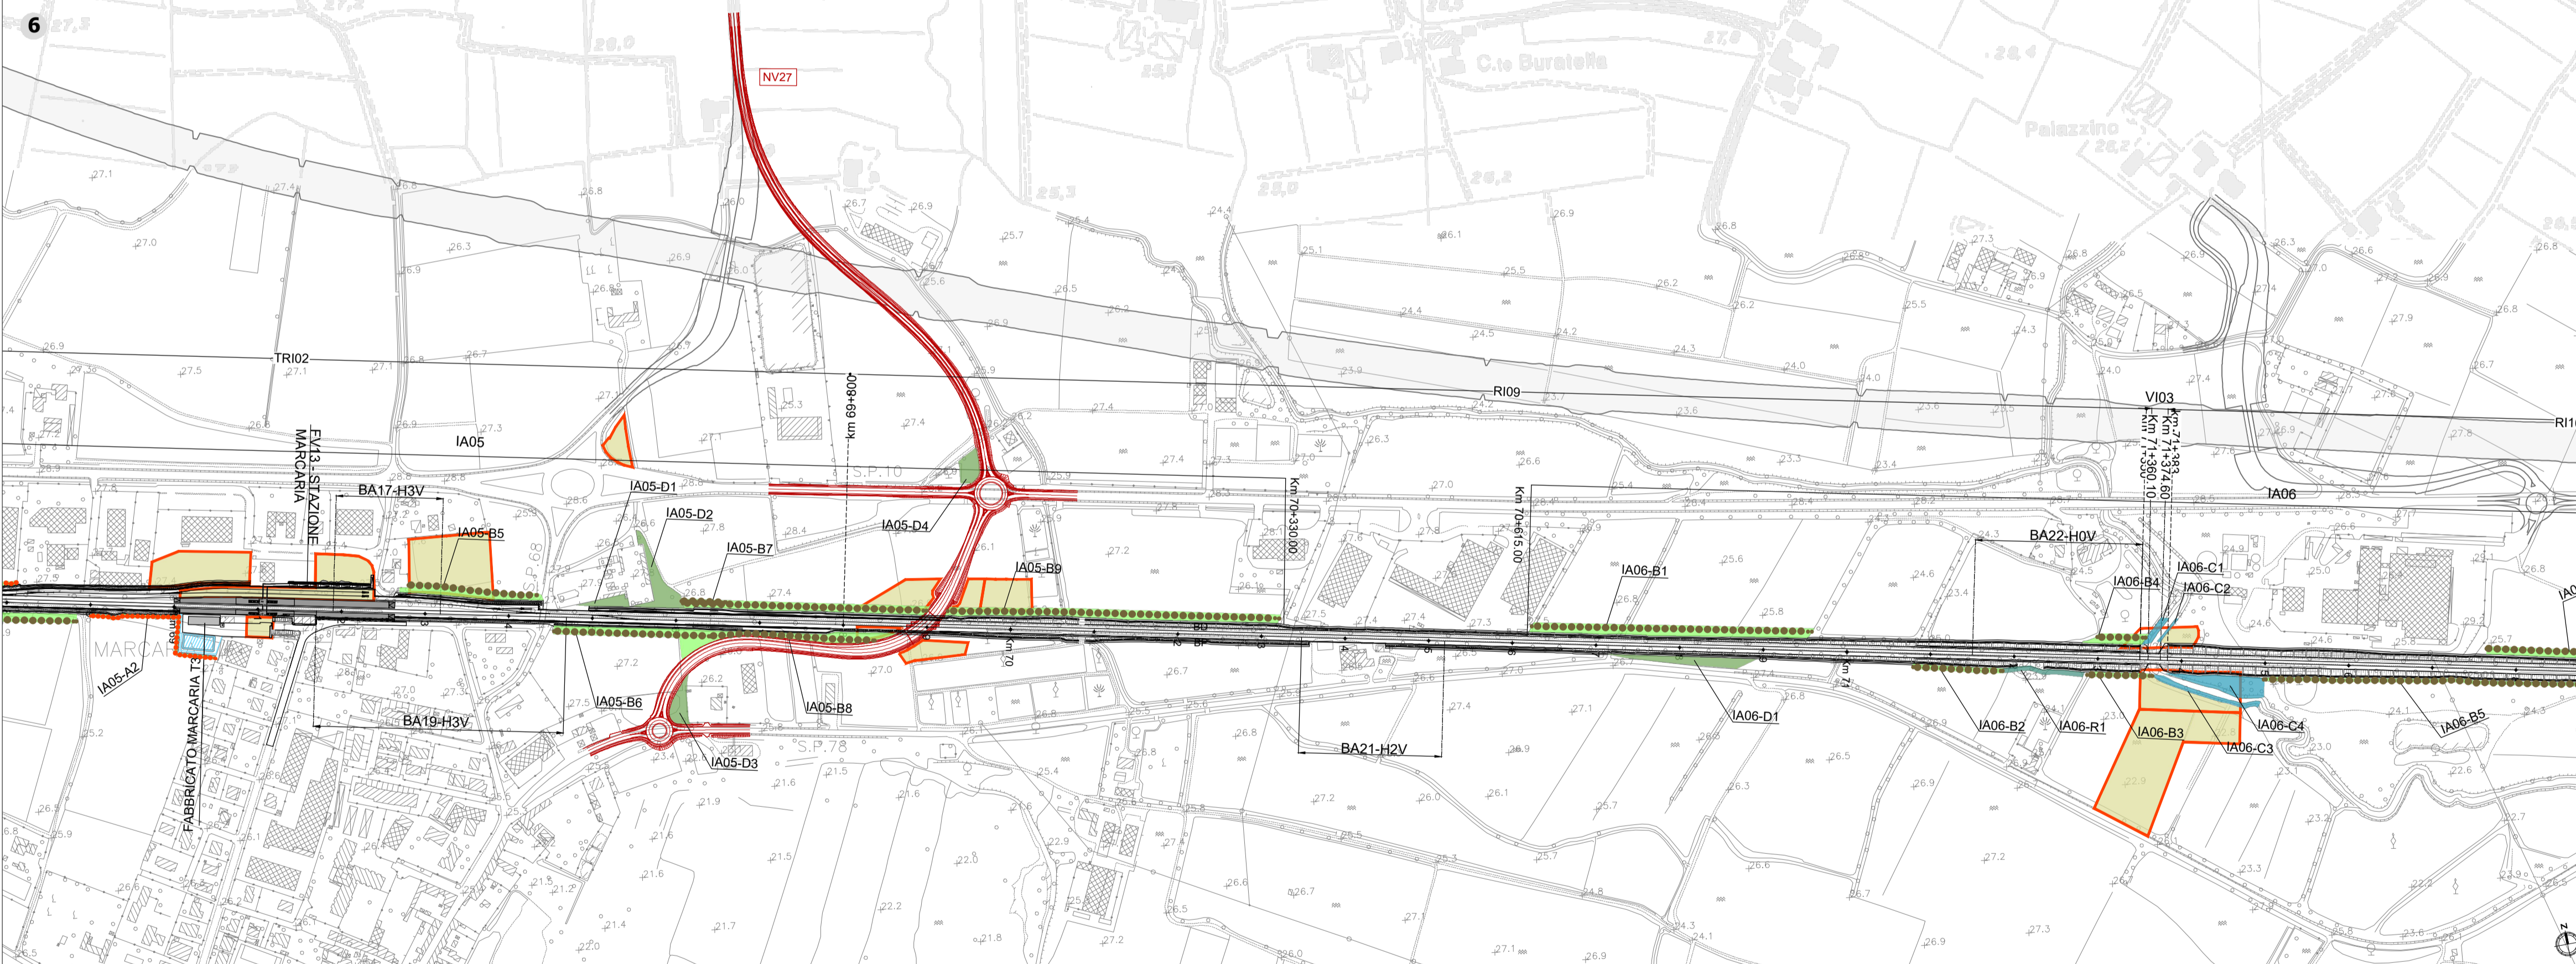

Key plan

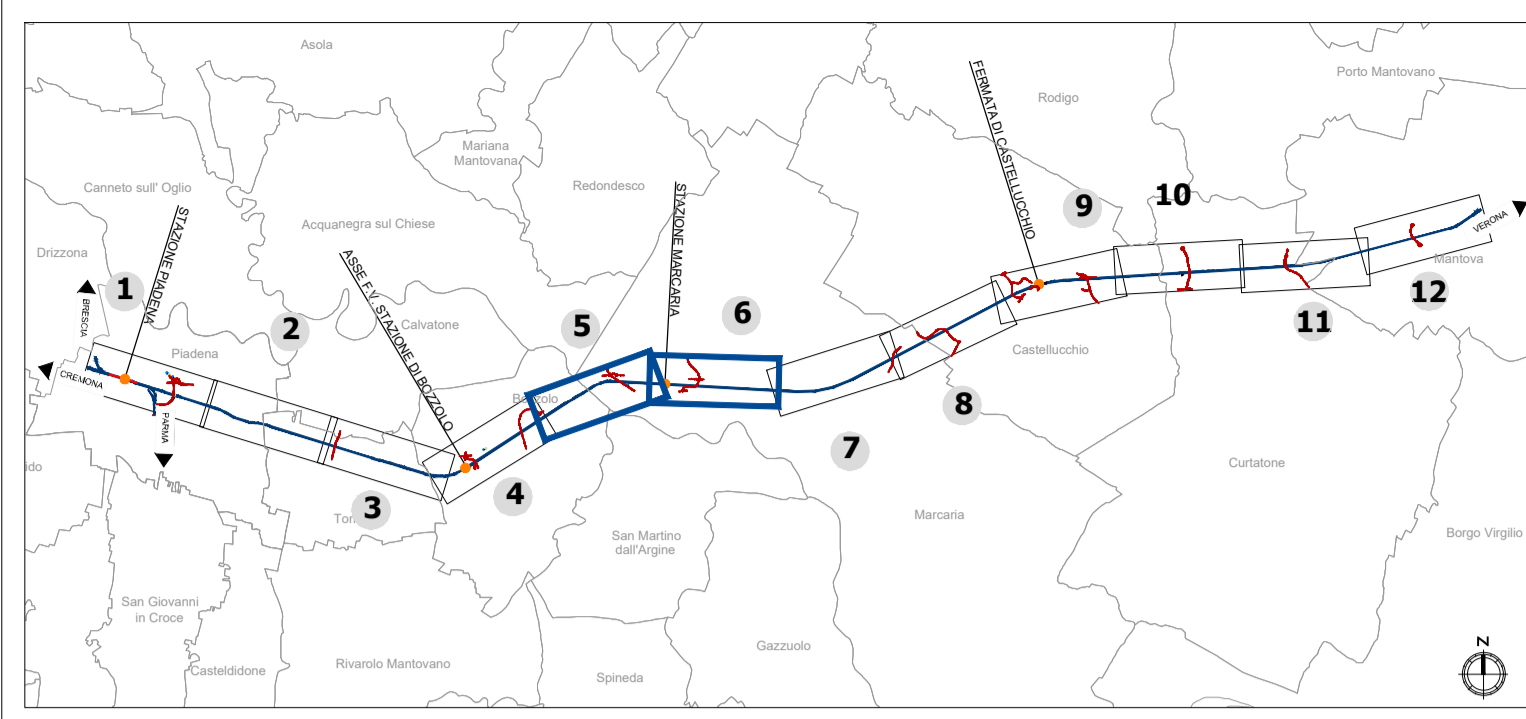

LEGENDA

- Tracciato ferroviario di progetto
- Progetto Rev. A / Progetto rev. B
- Opere connesse
- Vasche disperdenti
- Aree di cantiere
- Ingombro rete autostradale di progetto\*

Tipologie interventi a verde

- Inerbimento
- Ripristino agricolo
- Prato fiorito
- Ripristino habitat 6510
- Modulo A - Siepe arbustiva (Specie arbustive: *Cytisus scoparius*, *Ginestra dei carbonai*, *Berberis vulgaris*, *Crespino comune*; Estensione intervento: 4.023 mq)
- Modulo B - Filare arboreo (Specie arbustive: *Fraxinus excelsior*, *Frassino maggiore*, *Quercus cerris*, *Cerro*; Estensione intervento: 59.348 mq)
- Modulo C - Fascia ripariale arboreo - arbustiva (Specie arboree: *Quercus robur*, *Farnia*; Specie arbustive: *Viburnum opulus*, *Palla di neve*, *Viburnum lantana*, *Lantana*; Estensione intervento: 21.670 mq)
- Modulo D - Prato cespugliato (Specie arbustive: *Cytisus scoparius*, *Ginestra dei carbonai*, *Viburnum opulus*, *Palla di neve*; Estensione intervento: 37.656 mq)

Note: \*La rappresentazione grafica non è comprensiva del quadro complessivo delle armonizzazioni concordate nei tavoli tecnici ITR RFI CAL RL che hanno permesso il conseguimento della piena compatibilità tra i progetti infrastrutturali. Per approfondimenti in merito al tracciato si rimanda alle tavole di corografia NM2503D26C31F0001003B, NM2503D26C31F0001004B

COMMITTENTE:



PROGETTAZIONE:



U.O. ARCHITETTURA, AMBIENTE E TERRITORIO  
S.O. AMBIENTE

PROGETTO DEFINITIVO

RADDOPPIO LINEA CODOGNO - CREMONA - MANTOVA  
TRATTA PIADENA - MANTOVA

OPERE A VERDE

Planimetria degli interventi di mitigazione Tav.3di 6

SCALA:  
1:5.000

COMMESSA LOTTO FASE ENTE TIPO DOC. OPERA/DISCIPLINA PROGR. REV.

NM25 03 D 22 P5 IA0000 003 C

Rev.	Descrizione	Redatto	Data	Verificato	Data	Approvato	Data	Autorizzato	Data
A	Emissione Definitiva	F.Messari	Aprile 2020	G.Tuoci	Aprile 2020	M.Berlingieri	Aprile 2020	C. Ercoletti	Giugno 2022
B	Revisione Interna	F.Messari	Maggio 2020	G.Tuoci	Maggio 2020	M.Berlingieri	Maggio 2020		
C	Revisione in fase di integrazione MITE	F.Messari	Giugno 2022	S.Prona	Giugno 2022	M.Berlingieri	Giugno 2022		

FILE: NM2503D22P5IA0000003C.dwg

n. Elab.: