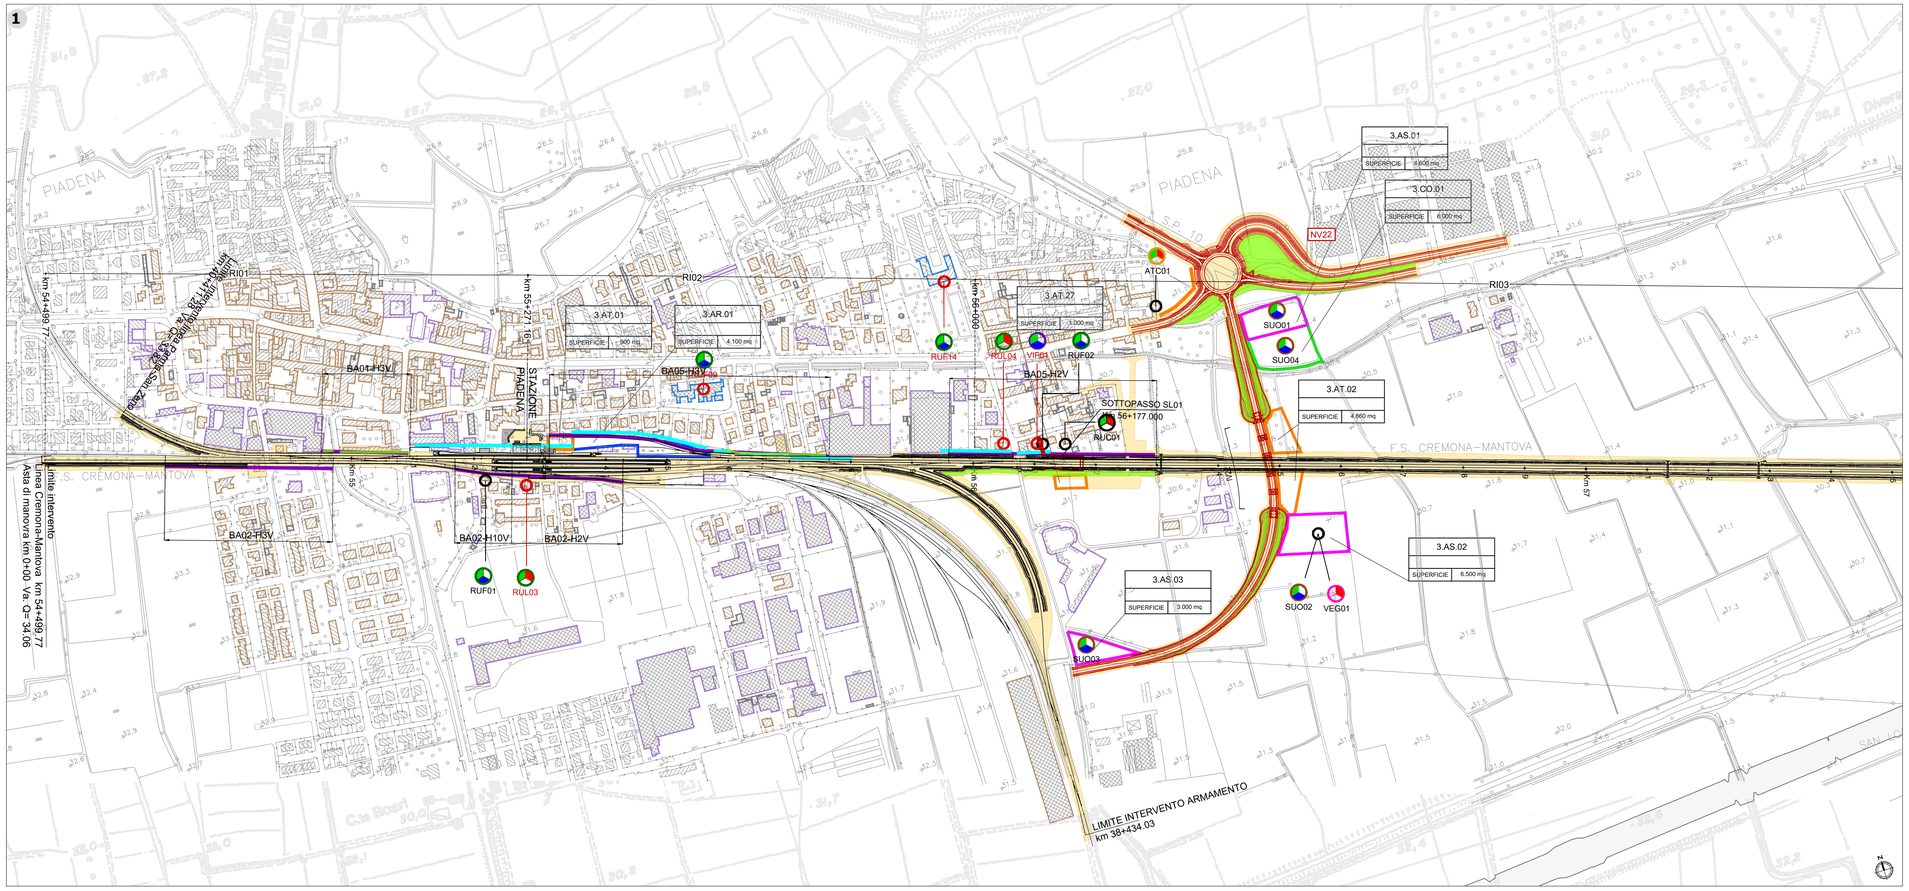

Key plan

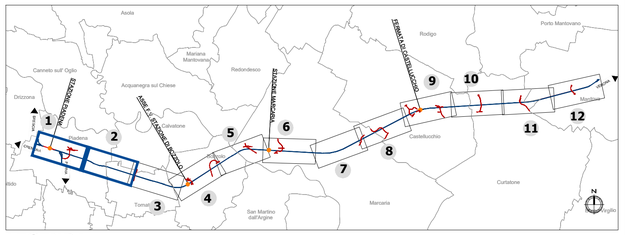

LEGENDA

- Tracciato ferroviario di progetto
- Progetto Rev. A / Progetto rev. B
- Opere connesse
- Ingombro rete autostradale di progetto*

Aree di cantiere

- CB - Cantiere base
- AR - Cantiere di armamento
- Area di lavoro
- CO - Cantiere operativo
- AS - Area di stoccaggio
- DT - Deposito terre
- AT - Area tecnica

Ricettori e barriere acustiche

- Ricettori residenziali
- Ruderi
- Barriere antirumore avanzamento lavori
- Ricettori non residenziali
- Barriere acustiche della linea ferroviaria
- Opere a verde
- Ricettori sensibili
- Barriere antirumore di cantiere fisso

PUNTI DI MONITORAGGIO (Le finche e le etichette in colore amaranto sono relative ai punti di Rev. B)

Simbolo	Descrizione	Simbolo	Descrizione
	ATC - ATMOSFERA CANTIERE		RUL - RUMORE FRONTE AVANZAMENTO LAVORI
	ASU - ACQUE SUPERFICIALI		VIC - VIBRAZIONE CANTIERE
	ASO - ACQUE SOTTERRANEE		VIF - VIBRAZIONE TRANSITO FERROVIARIO
	SUO - SUOLO E SOTTOSUOLO		VEG - VEGETAZIONE
	RUC - RUMORE CANTIERE		FAU - FAUNA
	RUF - RUMORE TRANSITO FERROVIARIO		

FASE DI MONITORAGGIO

ANTE OPERAM — CORSO D'OPERA — POST OPERAM

*Note: *La rappresentazione grafica non è comprensiva del quadro complessivo delle armonizzazioni concordate nei tavoli tecnici ITR RFI CAL RL che hanno permesso il conseguimento della piena compatibilizzazione tra i progetti infrastrutturali. Per approfondimenti in merito al tracciato si rimanda alle tavole di corografia NM2503D26C3IF0001003B, NM2503D26C3IF0001004B*

COMMITTENTE:

RFI RETE FERROVIARIA ITALIANA
GRUPPO FERROVIE DELLO STATO ITALIANE

PROGETTAZIONE:

ITALFERR
GRUPPO FERROVIE DELLO STATO ITALIANE

CUP: J84H17000930009

U.O. ARCHITETTURA, AMBIENTE E TERRITORIO
S.O. AMBIENTE

PROGETTO DEFINITIVO

RADDOPPIO LINEA CODOGNO - CREMONA - MANTOVA
TRATTA PIADENA - MANTOVA

PROGETTO DI MONITORAGGIO AMBIENTALE

Planimetria di localizzazione punti di monitoraggio Tav. 1/6

SCALA: 1:5.000

COMMESSA	LOTTO	FASE	ENTE	TIPO DOC.	OPERA/DISCIPLINA	PROGR.	REV.
NM25	03	D	22	P5	MA0000	001	B

Rev.	Descrizione	Redatto	Data	Verificato	Data	Approvato	Data	Autorizzato Data
A	EMISSIONE DEFINITIVA	F.Massari	Luglio 2020	G.Tucci G.Dajelli	Luglio 2020	M.Berlingieri	Luglio 2020	C.Ercolani Giugno 2022
B	Revisione in fase di integrazioni MITE	F.Massari	Giugno 2022	S.Potena G.Dajelli	Giugno 2022	M.Berlingieri	Giugno 2022	Dottore Ingegnere Carlo Ercolani Ordine degli Ingegneri della Provincia di Roma, Sigla e Vincolo 9704

FILE: NM2503D22P5MA0000001B.dwg

n. Elab.: