




5

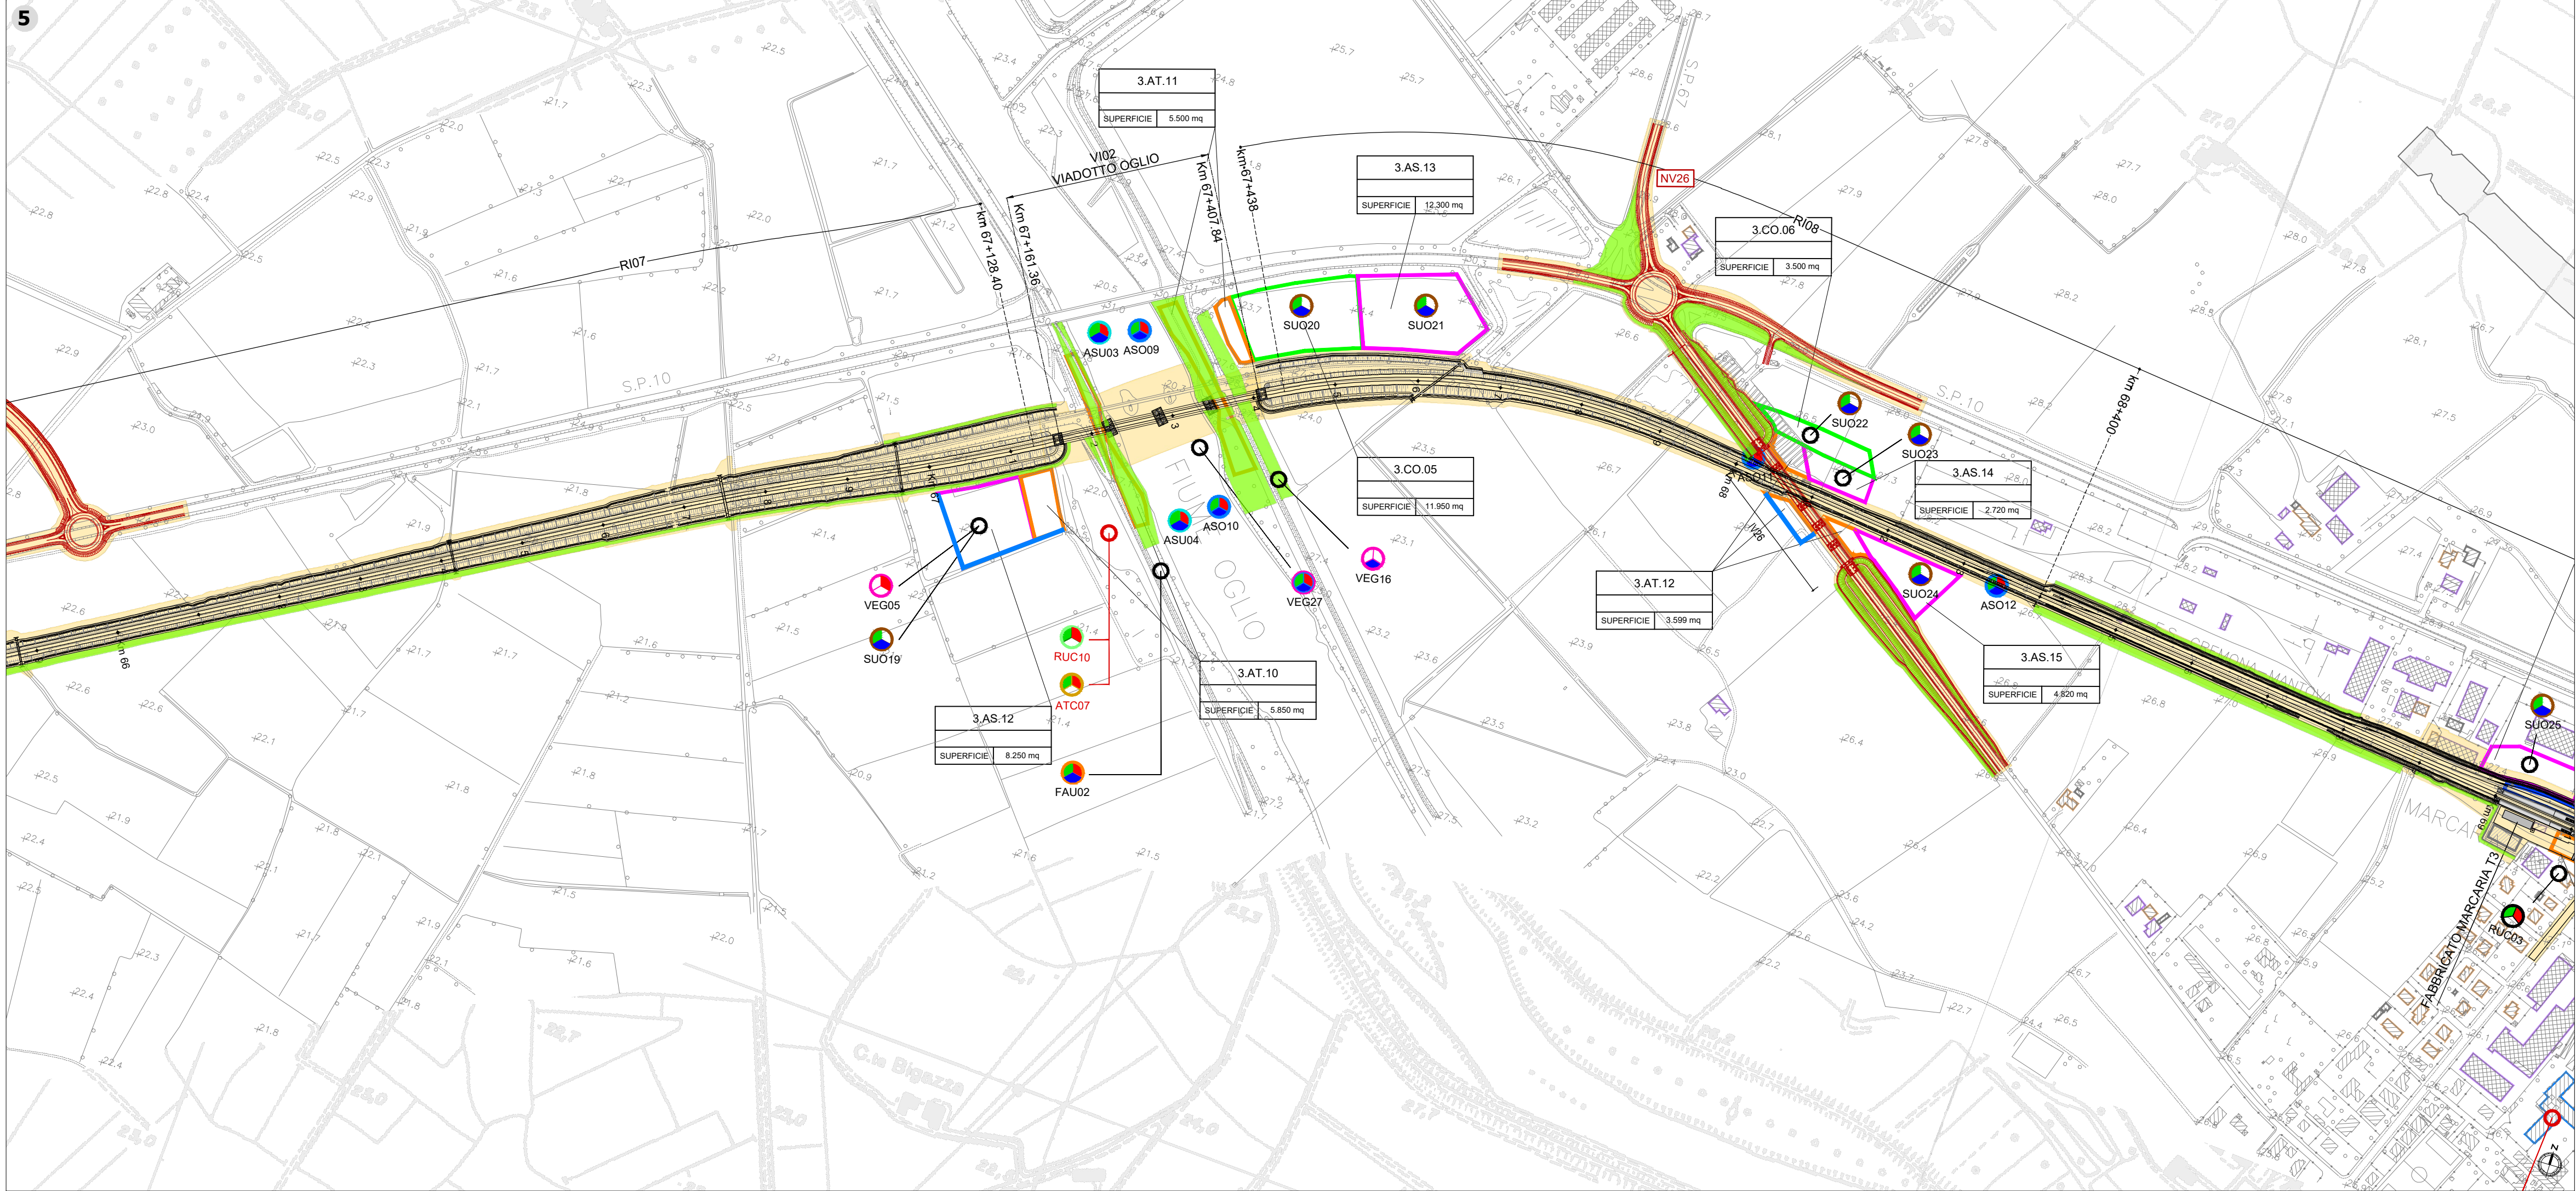

6

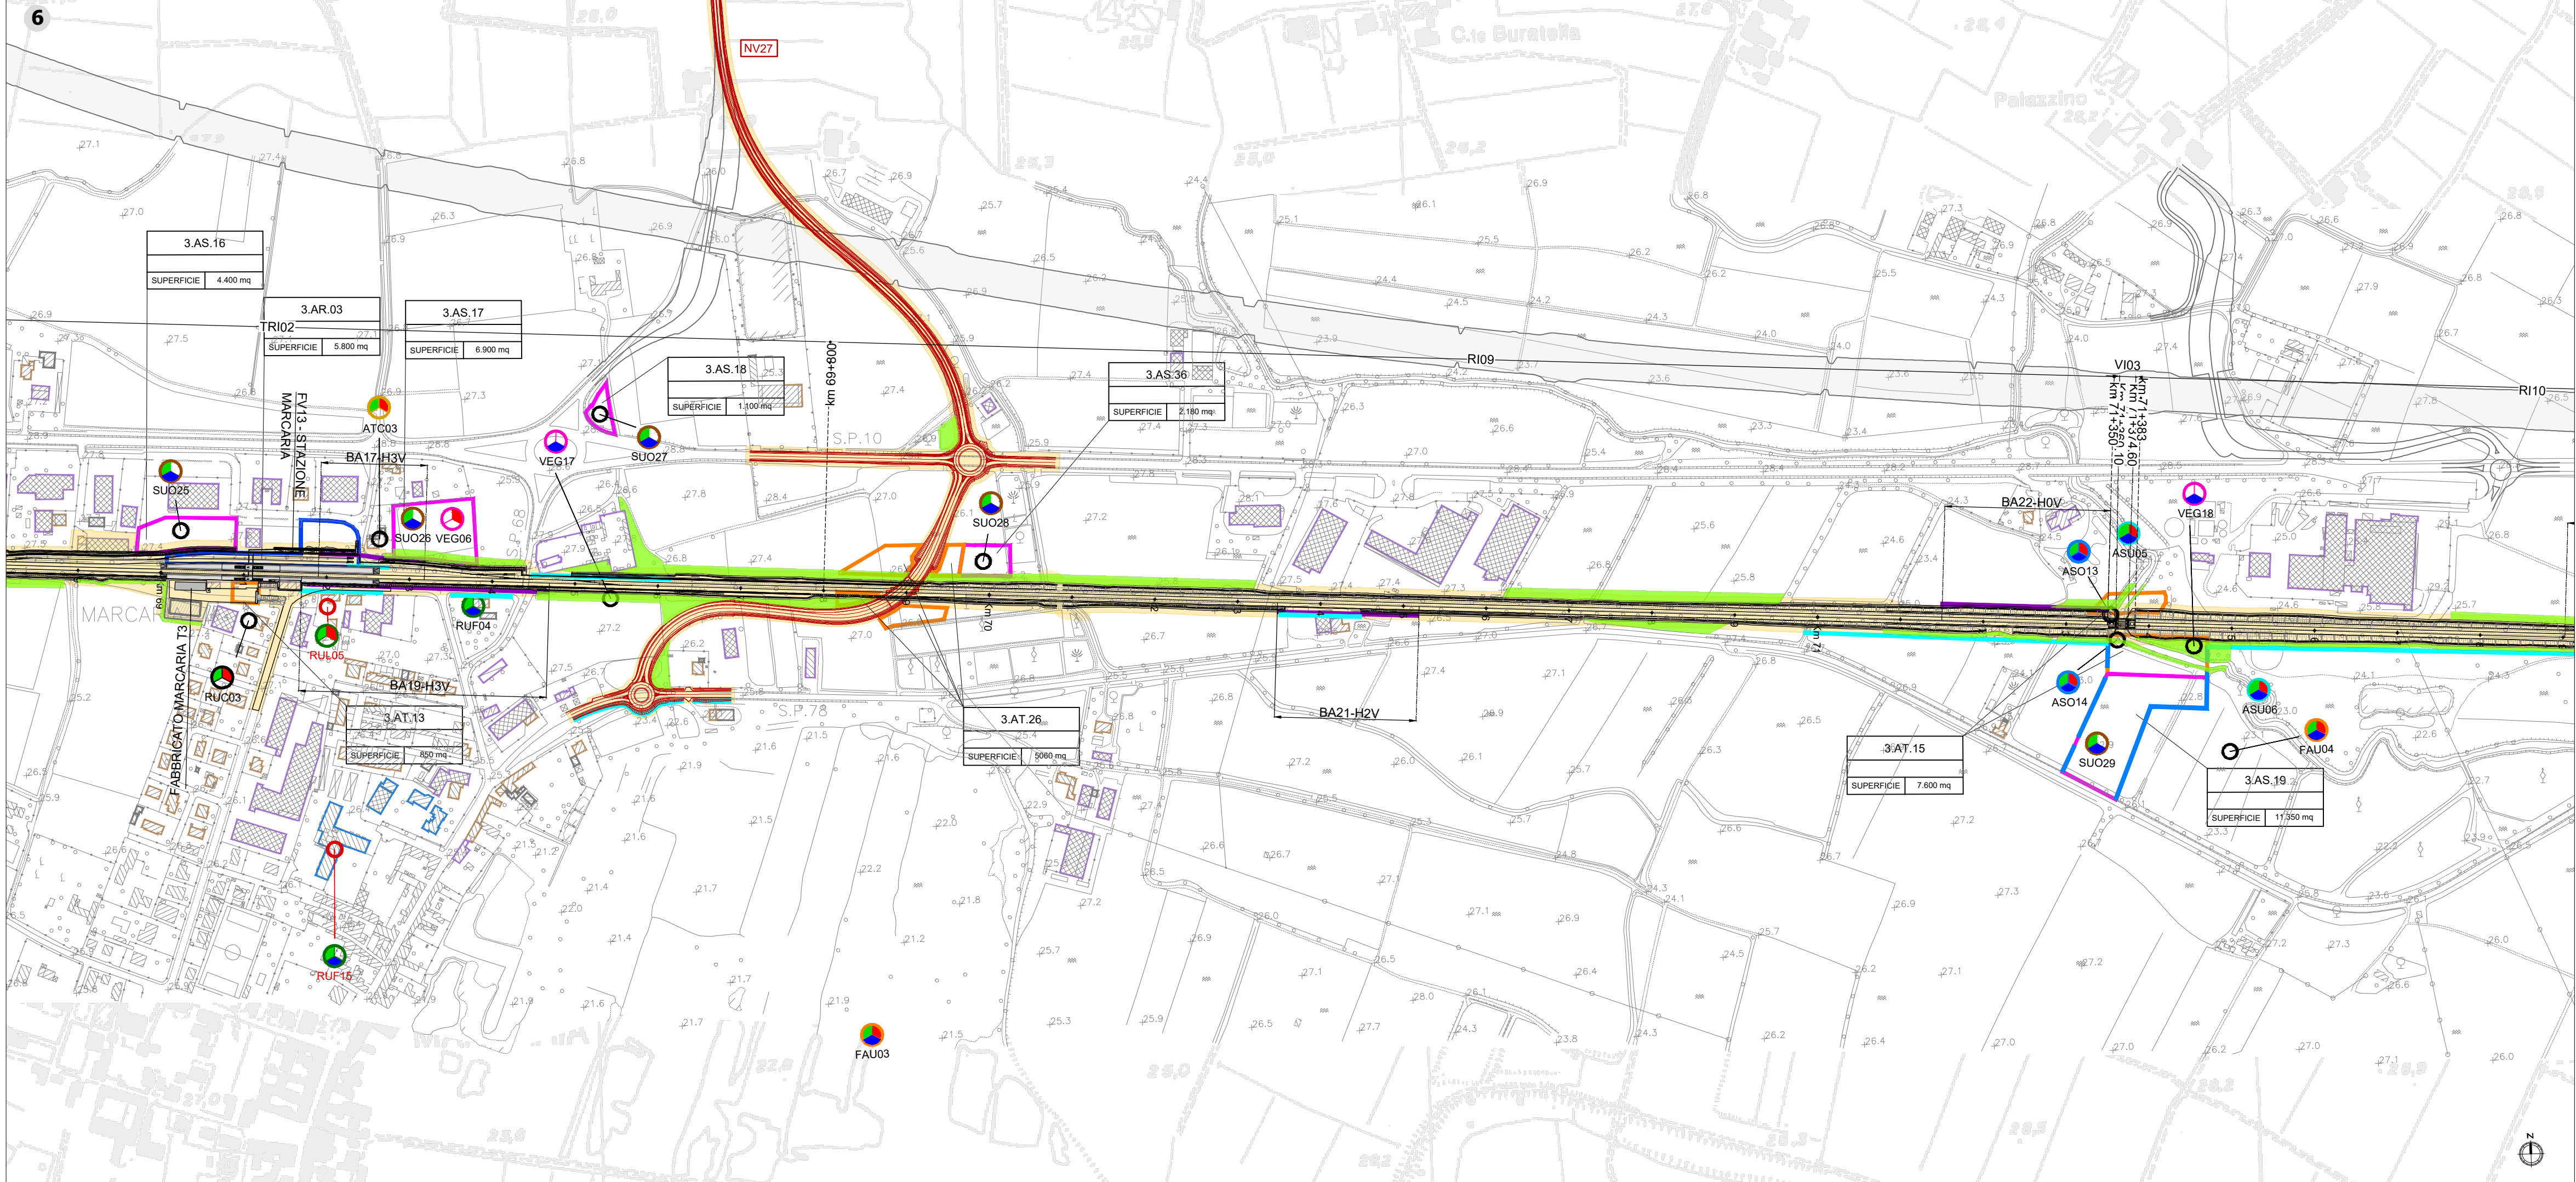

Key plan

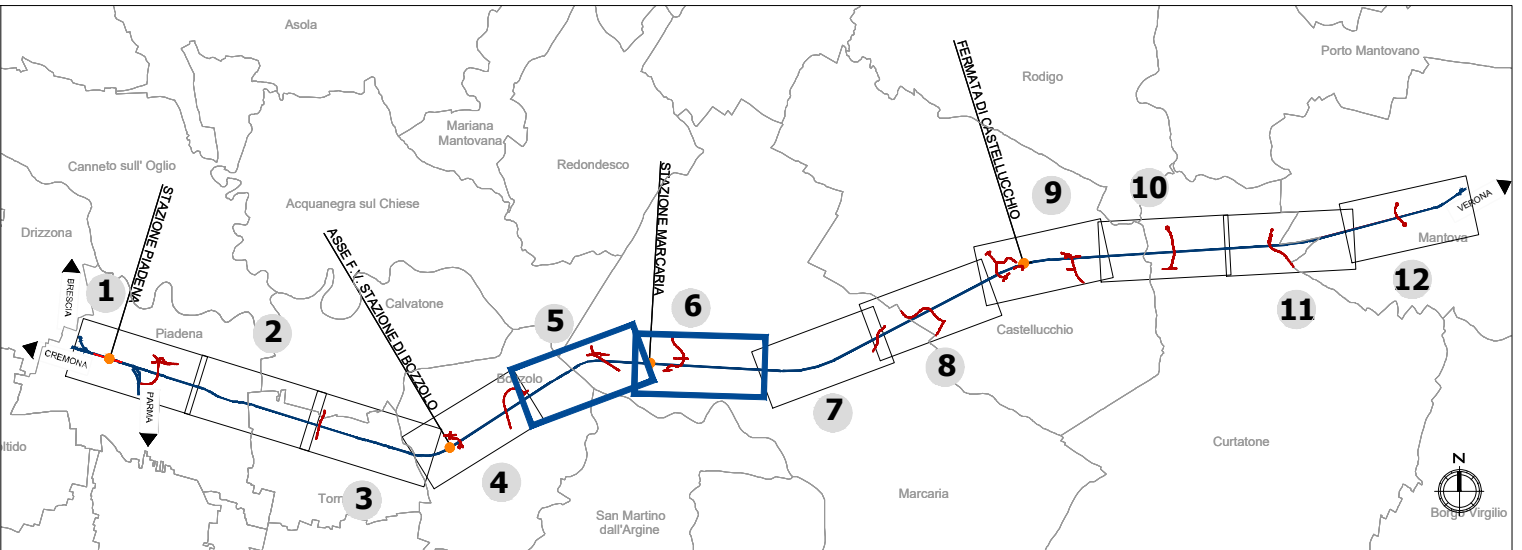

LEGENDA

- Tracciato ferroviario di progetto

Progetto Rev. A / Progetto rev. B
- Opere connesse

Ingombro rete autostradale di progetto*
- Area di cantiere

CB - Cantiere base

AR - Cantiere di armamento

Area di lavoro

CO - Cantiere operativo

AS - Area di stoccaggio

DT - Deposito terre

AT - Area tecnica

Ricettori e barriere acustiche

Ricettori residenziali

Ruderi

Barriere antirumore avanzamento lavori

Ricettori non residenziali

Barriere acustiche della linea ferroviaria

Opere a verde

Ricettori sensibili

Barriere antirumore di cantiere fisso
- PUNTI DI MONITORAGGIO (Le finche e le etichette in colore amaranto sono relative ai punti di Rev. B)
- | Simbolo | Descrizione | Simbolo | Descrizione |
|---------|-----------------------------------|---------|--|
| | ATC - ATMOSFERA CANTIERE | | RUL - RUMORE FRONTE AVANZAMENTO LAVORI |
| | ASU - ACQUE SUPERFICIALI | | VIC - VIBRAZIONE CANTIERE |
| | ASO - ACQUE SOTTERRANEE | | VIF - VIBRAZIONE TRANSITO FERROVIARIO |
| | SUO - SUOLO E SOTTOSUOLO | | VEG - VEGETAZIONE |
| | RUC - RUMORE CANTIERE | | FAU - FAUNA |
| | RUF - RUMORE TRANSITO FERROVIARIO | | |
- FASE DI MONITORAGGIO
- ANTE OPERAM

CORSO D'OPERA

POST OPERAM
- Note: *La rappresentazione grafica non è comprensiva del quadro complessivo delle armonizzazioni concordate nei tavoli tecnici ITR RFI CAL RL che hanno permesso il conseguimento della piena compatibilizzazione tra i progetti infrastrutturali. Per approfondimenti in merito al tracciato si rimanda alle tavole di corografia NM2503D26C31F0001003B, NM2503D26C31F0001004B
- COMMITTENTE:
-
- PROGETTAZIONE:
-
- CUP: J84H17000930009
- U.O. ARCHITETTURA, AMBIENTE E TERRITORIO
S.O. AMBIENTE
- PROGETTO DEFINITIVO
- RADDOPPIO LINEA CODOGNO - CREMONA - MANTOVA
TRATTA PIADENA - MANTOVA
- PROGETTO DI MONITORAGGIO AMBIENTALE
- Planimetria di localizzazione punti di monitoraggio Tav. 3/6
- SCALA:
- 1:5.000
- | COMMESSA | LOTTO | FASE | ENTE | TIPO DOC. | OPERA/DISCIPLINA | PROGR. | REV. |
|----------|-------|------|------|-----------|------------------|--------|------|
| NM25 | 03 | D | 22 | P5 | MA0000 | 003 | B |
- | Rev. | Descrizione | Redatto | Data | Verificato | Data | Approvato | Data | Autorizzato Data |
|------|---------------------------------------|------------|-------------|-----------------------|-------------|----------------|-------------|--|
| A | EMISSIONE DEFINITIVA | F. Massari | Luglio 2020 | G. Tuosi
G. Dagli | Luglio 2020 | M. Berlingieri | Luglio 2020 | C. Enroli
Giugno 2022 |
| B | Revisione in fase di integrazione MTE | F. Massari | Giugno 2022 | S. Potena
G. Dagli | Giugno 2022 | M. Berlingieri | Giugno 2022 | ITALFERR S.p.A.
Dott. Andrea Enroli
Dott. Roberto Vercillo |
| | | | | | | | | |
| | | | | | | | | |
| | | | | | | | | |
- FILE: NM2503D22P5MA0000003B.dwg
- n. Elab.: