


VERONA  
←

10+500

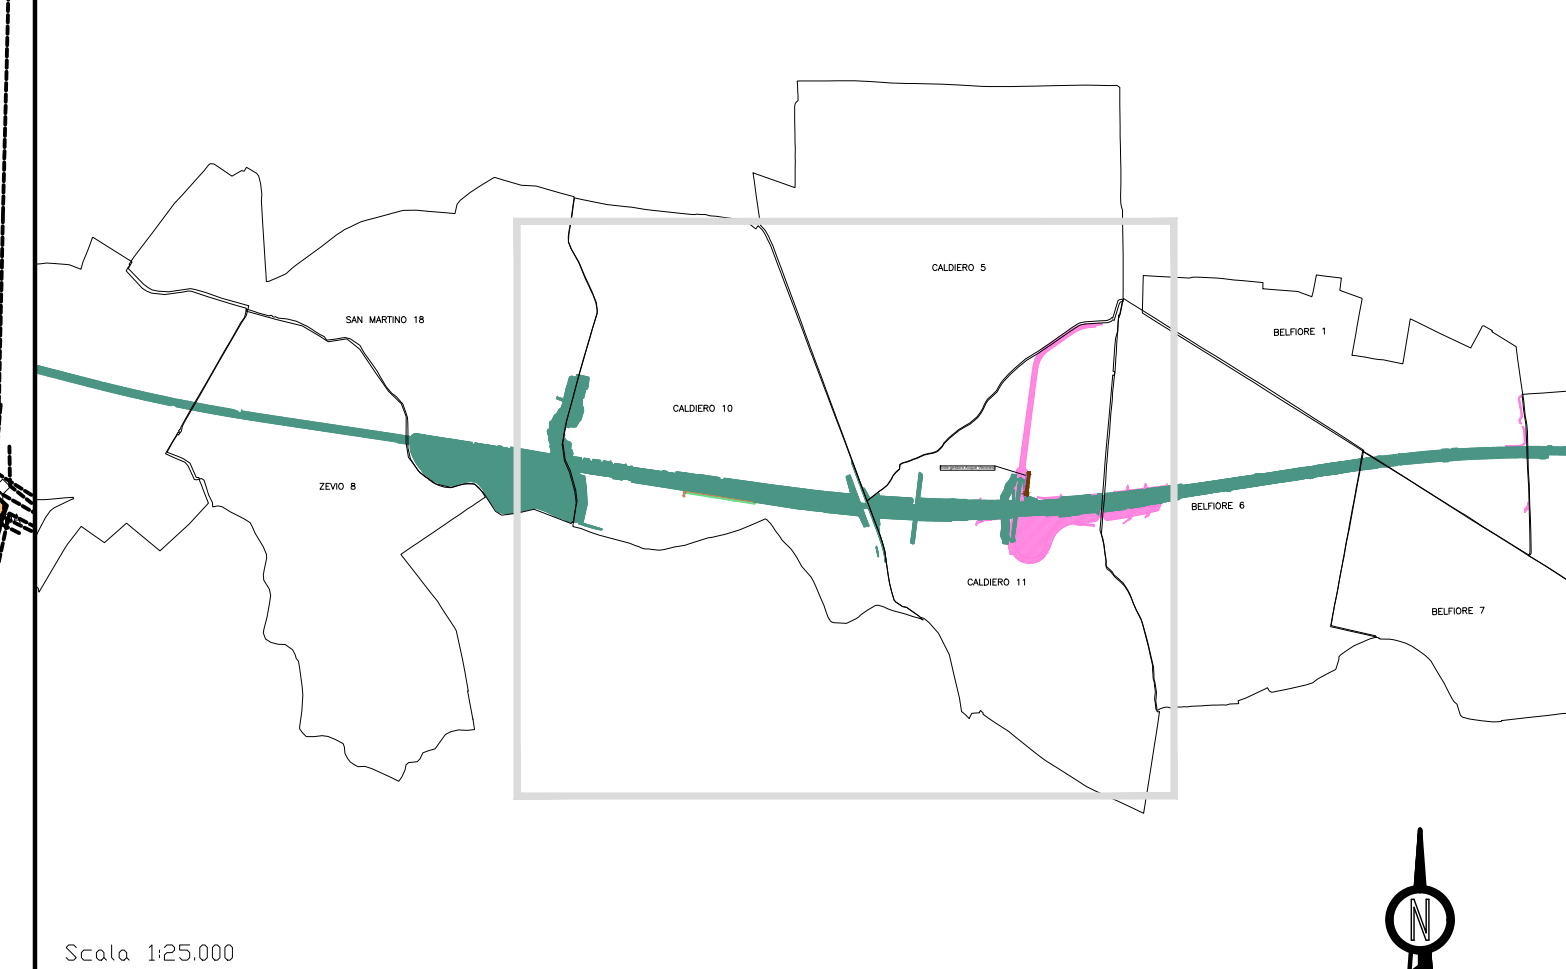

QUADRO D'UNIONE COMUNALE  
 Comune: Caldiero      Provincia di: Verona



**SIMBOLOGIA CATASTALE**

	Particella catastale		Viabilità interpodere
	Strada pubblica		Fossi e/o rii
	Acqua pubblica		Confine di Foglio catastale

**SIMBOLOGIA DEL PIANO PARTICELLARE**

GRUPPO	DESCRIZIONE
ESISTENTE	Grigio chino per l'attuale sede ferroviaria
	Strade pubbliche
	Corsi d'acqua
Variante ex art. 169 comma 4 per P.U.	ESPROPRI - nuova sede ferroviaria
	ESPROPRI - strade e corsi d'acqua
	ESPROPRI - interventi di riqualificazione ambientale
	SERVITU' - strade, corsi d'acqua, gallerie artificiali, naturali e pubblici servizi
	Aree da occuparsi in via provvisoria ai sensi dell'art. 49 del D.P.R. 8 giugno 2001 n. 327
	TINTA NEUTRA per le superfici che si assoggettano a servitù per fascia elettrodotta
ALTRO	TINTA NEUTRA con simbolo interno per le superfici che si assoggettano a servitù per pali elettrodotta
	Aree oggetto di altro procedimento di variante ex art. 169 comma 5, finalizzato alla dichiarazione di P.U. - Varianti non localizzative
	Aree oggetto di delibera CIPE del 22.12.2017

Il presente piano particolare del comune di CALDIERO (VR) TAV.1 è stato modificato in conseguenza all'ottemperanza alle prescrizioni: N.61 E N.117 che hanno comportato le varianti non localizzate individuate con la medesima numerazione

COMMITTENTE:

ALTA Sorveglianza:

GENERAL CONTRACTOR:

**INFRASTRUTTURE FERROVIARIE STRATEGICHE DEFINITE DALLA LEGGE OBIETTIVO N. 443/01**  
**LINEA A.V. / A.C. TORINO-VENEZIA Tratta VERONA-PADOVA**  
**LOTTO FUNZIONALE VERONA - BIVIO VICENZA**  
**PROGETTO ESECUTIVO**

**PIANO PARTICELLARE DI ESPROPRIO**  
 PRESCRIZIONI N.61 E N.117  
 COMUNE DI CALDIERO (VR) TAV.1

GENERAL CONTRACTOR:

DIRETTORE LAVORI:

COMMESSA	LOTTO	FASE	ENTE	TIPO DOC.	OPERADISCIPLINA	PROGR.	REV.
IN17	10	Y	12	BD	AQ0000	034	D

Progettazione:

Rev.	Descrizione	Redatto	Data	Verificato	Data	Approvato	Data	AUTORIZZATO
A	Emissione del P.U. comma 4 art. 169 (Dgr. 183/2006)	RUSSO	07/2021	MONTEDEORI	07/2021	GLI	07/2021	
B	Aggiornamento per struttura I°	RUSSO	09/2021	MONTEDEORI	09/2021	GLI	09/2021	
C	Aggiornamento per struttura II°	RUSSO	12/2021	MONTEDEORI	12/2021	GLI	12/2021	
D	Aggiornamento per struttura III°	RUSSO	03/2022	MONTEDEORI	03/2022	GLI	03/2022	