

STUDIO TECNICO GEOM. CUNEO AGOSTINO
VIA PEZZONASCA N. 17 - MOCONESI
Tel. 0185/933060 – E mail studiocuneoagostino@gmail.com

Moconesi, 1/07/2022

Spett.le
MITE – MINISTERO DELLA
TRANSIZIONE ECOLOGICA
ROMA

OGGETTO: osservazioni al Progetto “collegamento tra la Valfontanabuona e l’Autostrada A12”

Il sottoscritto Cuneo Geom. Agostino, con Studio in Moconesi, Via Pezzonasca n. 17, nella sua qualità di Tecnico incaricato della Fondazione Opera Pia A.S. De Ferrari, con sede in Moconesi, Piazza A.S. De Ferrari civ. 2, proprietaria di un appezzamento di terreno posto in corrispondenza dello sbarco, sul territorio Comunale di Tribogna, del Ponte per l'attraversamento del Torrente Lavagna, identificato catastalmente al foglio 15 mappali 2-6-9-10-11-12-22,


chiede


di valutare in fase di progettazione esecutiva, e di studiare in maniera approfondita con il minor utilizzo possibile di territorio, l'innesto tra la Strada Provinciale di Tribogna ed il nuovo svincolo autostradale, in corrispondenza dello sbarco sul territorio Comunale di Tribogna dell'attuale ponte, che permette l'attraversamento del Torrente Lavagna in modo tale da non compromettere la possibilità edificatoria di detti terreni, che ricadono all'interno di una delle poche zone di espansione produttiva con buona accessibilità e comodità ai servizi, nel Comune di Tribogna.

Nello specifico, sarebbe da eliminare in quanto superflua la carreggiata evidenziata in colore rosso nell'allegata planimetria, che diventerebbe inutile, in quanto il percorso dell'attuale Strada Provinciale e lo svincolo di previsione, in quel punto, dovrebbero risultare complanari.

Cordiali Saluti.

Geom. Agostino Cuneo

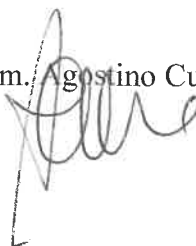

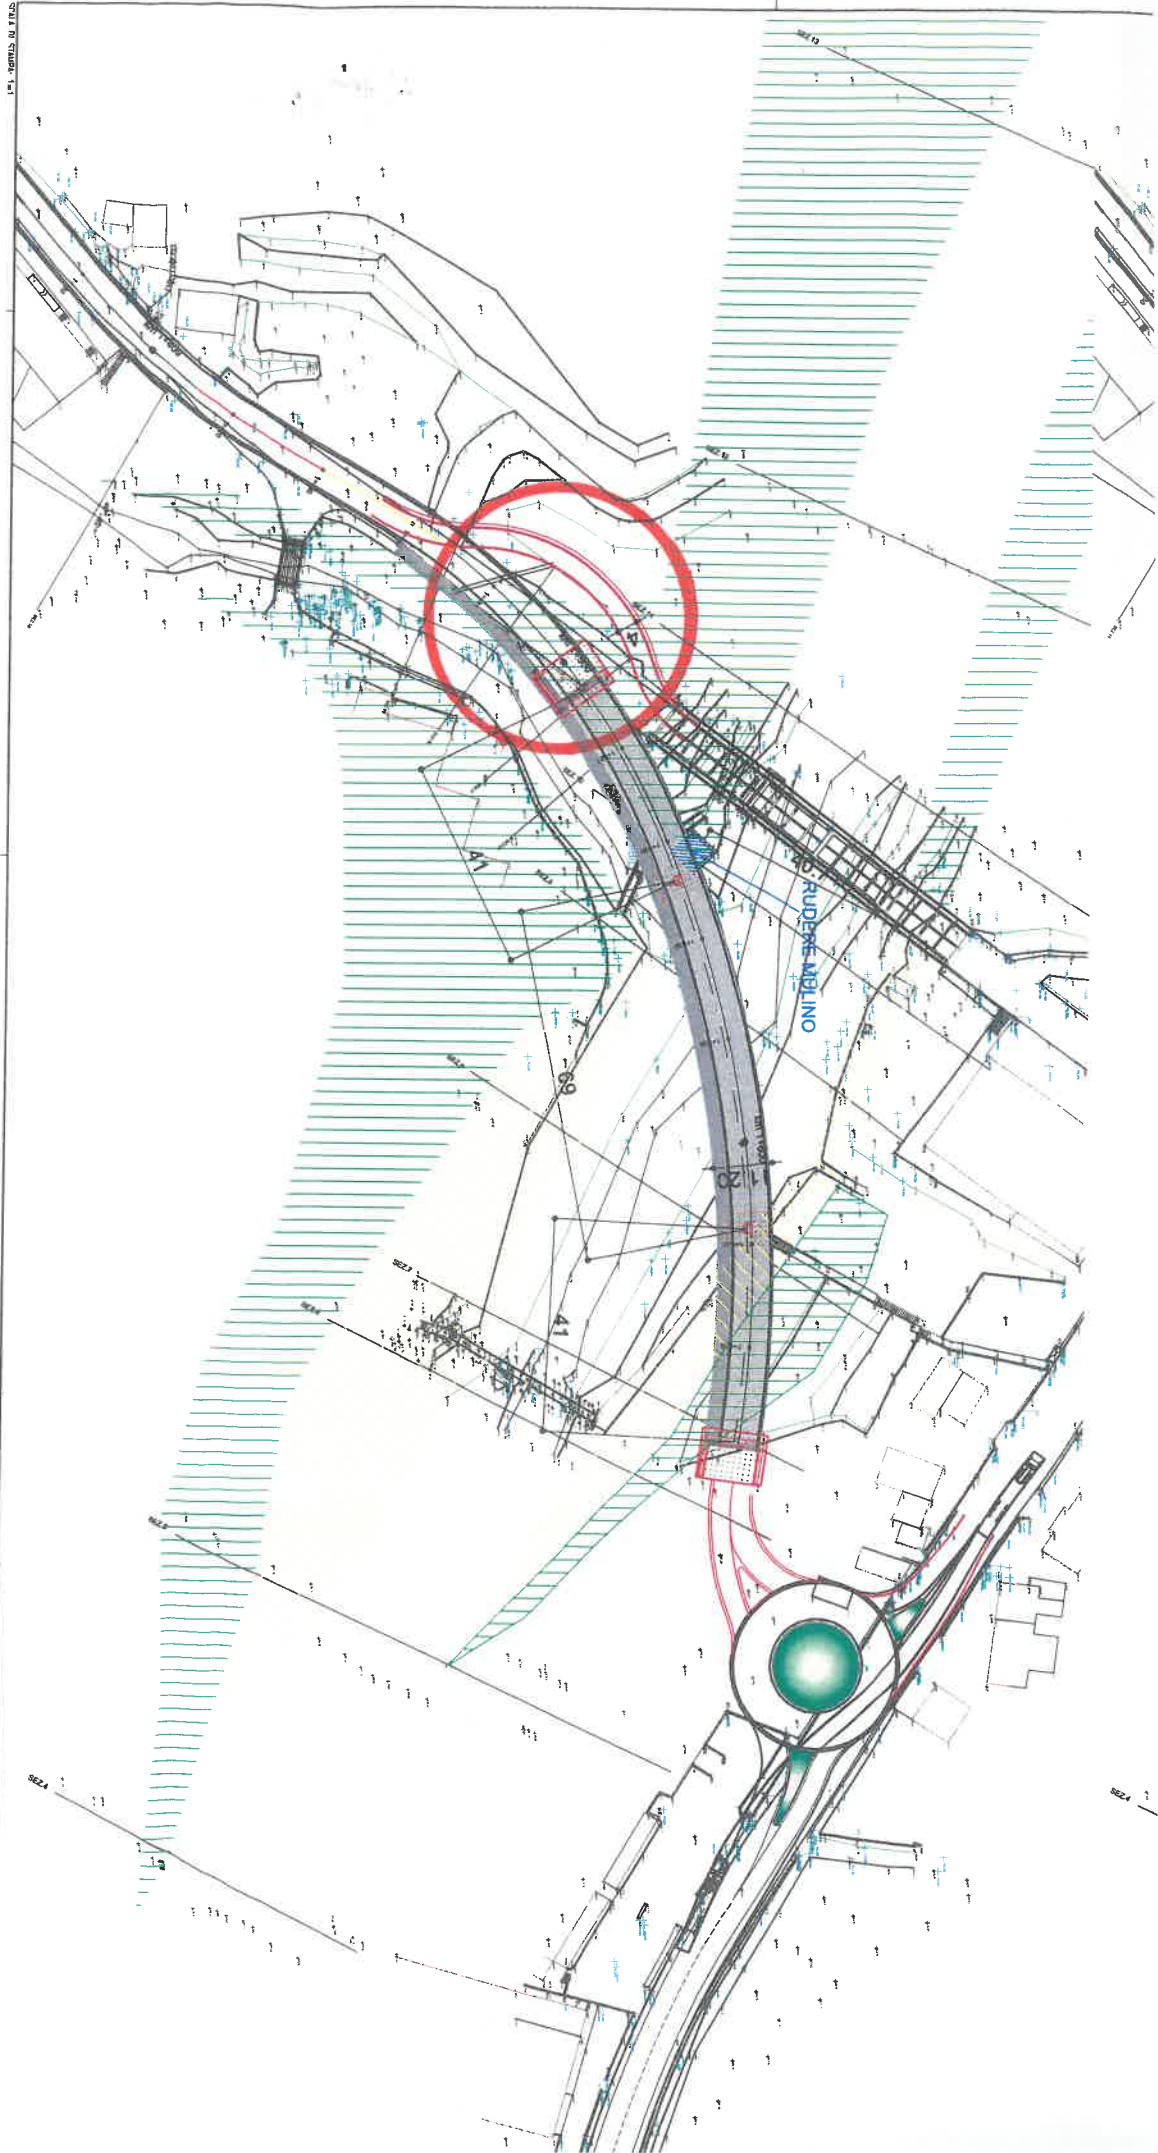

STUDIO TECNICO GEOM. CUNEO AGOSTINO
VIA PEZZONASCA N. 17 - MOCONESI
Tel. 0185/933060 – E mail studiocuneoagostino@gmail.com

Moconesi, 1/07/2022

Spett.le
MITE – MINISTERO DELLA
TRANSIZIONE ECOLOGICA
ROMA

OGGETTO: osservazioni al Progetto “collegamento tra la Valfontanabuona e l’Autostrada A12”

Il sottoscritto Cuneo Geom. Agostino, con Studio in Moconesi, Via Pezzonasca n. 17, nella sua qualità di Tecnico incaricato della MAP unipersonale, con sede in San Colombano Certenoli, Via D. Cuneo n. 286, proprietaria del polo produttivo posto sul territorio comunale di Cicagna, con accesso carrabile attraverso un ponte privato che permette l’attraversamento del Torrente Litteglia, posto in corrispondenza dello sbarco sul territorio Comunale di Tribogna del Ponte per l’attraversamento del Torrente Lavagna, identificato catastalmente al foglio 1 mappali 402-500-514-515-516-519 del Comune di Cicagna,

chiede

di valutare in fase di progettazione esecutiva, in maniera approfondita, l’innesto tra il ponte privato che permette l’accesso al polo produttivo e il nuovo svincolo autostradale, in corrispondenza dello sbarco sul territorio Comunale di Tribogna dell’attuale ponte sul torrente Lavagna, in modo tale da non compromettere la possibilità di accedere, con autocarri ed autoarticolati, al piazzale ed al fabbricato del polo produttivo in capo alla MAP uni personale, posto nel territorio comunale di Cicagna, dal territorio del Comune di Tribogna.

Nello specifico sarebbe da valutare la complanarità, in corrispondenza del ponte che permette l’accesso al polo produttivo tra l’attuale Strada Provinciale e lo svincolo autostradale di previsione, come evidenziato nella planimetria allegata.

Cordiali Saluti.

Geom. Agostino Cuneo