sezione 1

MATR. I07113

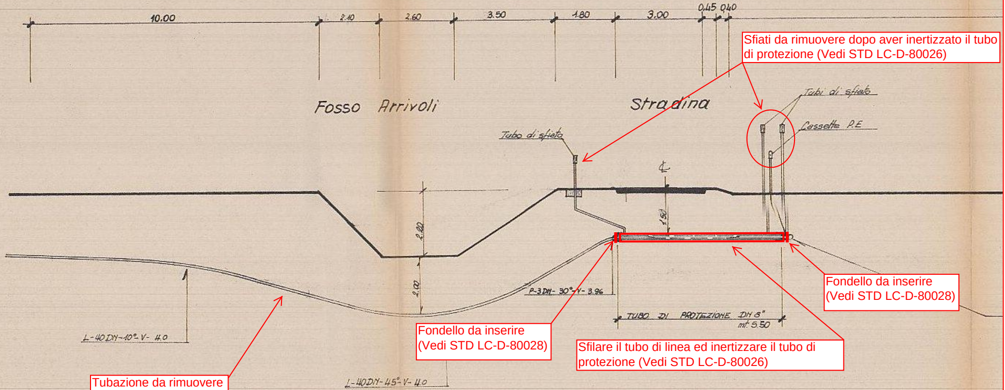
10.00
2.40
2.60
3.50
1.80
3.00
0.45
0.40
Fosso Arrivoli
Stradina
Tubo di sfiato
Tubi di sfiato
Cassette P.E
2.80
2.00
1.50
L-40DN-10°-V-4.0
P-3DN-30°-V-3.96
L-40DN-45°-V-4.0
TUBO DI PROTEZIONE DN 8"
mt. 5.50

Sfiati da rimuovere dopo aver inertizzato il tubo di protezione (Vedi STD LC-D-80026)

Fondello da inserire (Vedi STD LC-D-80028)

Fondello da inserire (Vedi STD LC-D-80028)

Sfilare il tubo di linea ed inertizzare il tubo di protezione (Vedi STD LC-D-80026)

Tubazione da rimuovere

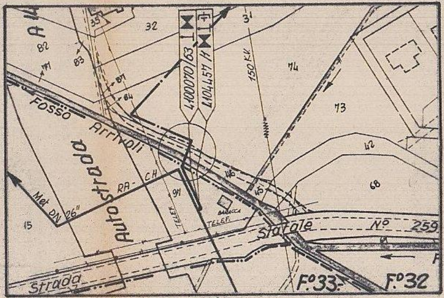
A14
32
35
82
83
87
64
31
4100070/63
4104457/H
150 KV
74
73
42
68
Fosso Arrivoli
Autostrada
RA-CH
Met DN 26"
15
91
146
151
TELEF.
BARACCA
TELEF.
Statale N° 259
Strada
F°33
F°32

Comune di Colonnella:-

MATR. I07/31

F° 132 I-S.E.

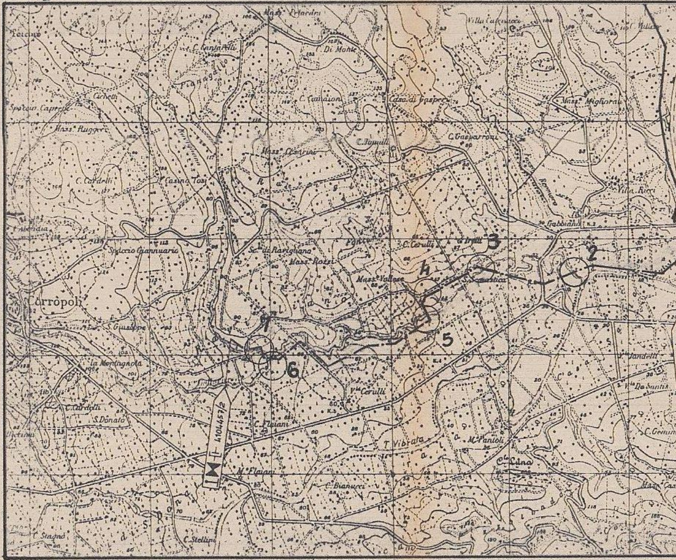
Mass. Pelacani
C. Cantarelli
C. Di Monte
Villa Catenacci
Mass. Migliorati
Cichetti
Spaccio Caporale
C. Cimaioni
Casa di Gasperi
Mass. Ruggeri
Mass. Cesarini
C. Tamilli
C. Gasparroni
C. Cardelli
Casino Tosi
Villa Ricci
Gabbiano
Spaccio Giannuario
Sc. di Ravigliano
Mass. Rossi
C. Cerulli
Mass. Vallese
S. Scolastica
Corrópoli
S. Giuseppe
la Montagnola
C. Cardelli
S. Donato
V. Cerulli
C. Flaiani
M. Flaiani
T. Vibrata
M. Panioli
C. Bianucci
C. Stellini
C. Stagno
V. De Santis
1
2
3
4
5
6
7
4104457/2

F° 133 II-N.E.

COROGRAFIA SCALA 1:25000

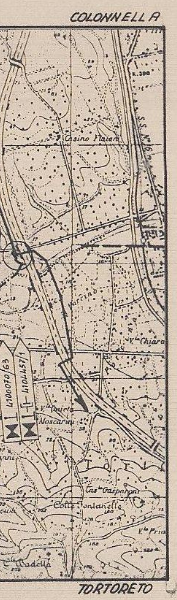
COLONNELLA
Casino Flaiani
S.S. 16
V.la Chiara
4100070/63
4104457/1
V.la Quinta
Moscarini
Cas.le Gasparoni
Colle Fontanelle
V.la Pria
Madella
TORTORETO

Competenza : Genio Civile di Teramo.-

EMISSIONE PER VALIDAZIONE PROGETTO NOVEMBRE 2019

INDICE	DATA	MODIFICHE	DISEGN.	CONTR.	APPROV.
2	5-6-85	Definitivo come da cantiere			
1	14-05-84	Aggiornato			
0	31-1-84	EMISSIONE			

Snam S.p.A.

LC-18E-80902_0

DIS. 108751/2

COMM. 4104457

Allacc. Comune di CORROPOLI - TE -

DN 4" spessore mm. 4.0
Pressione Massima di Esercizio 70 bar
ATTRAVERSAMENTO

Corsi d'acqua

INDICE 0 1 2

SCALA vedi disegno

SOSTITUISCE IL ....

SOSTITUITO DAL ....

Il presente disegno è di proprietà aziendale - La società tutelerà i propri diritti a termine di legge.