



sezione scala 1:100

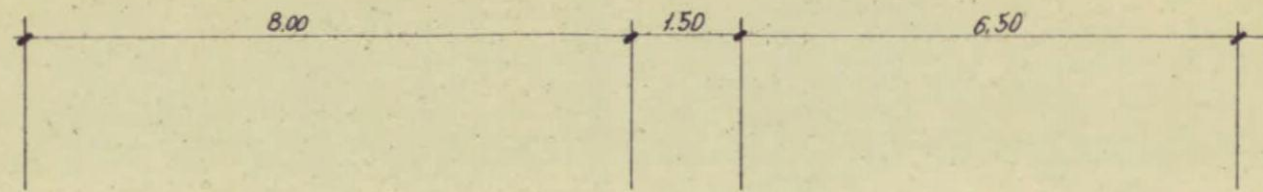

FOSSO MUSTACCHIO O MUSTACCIO n.°156

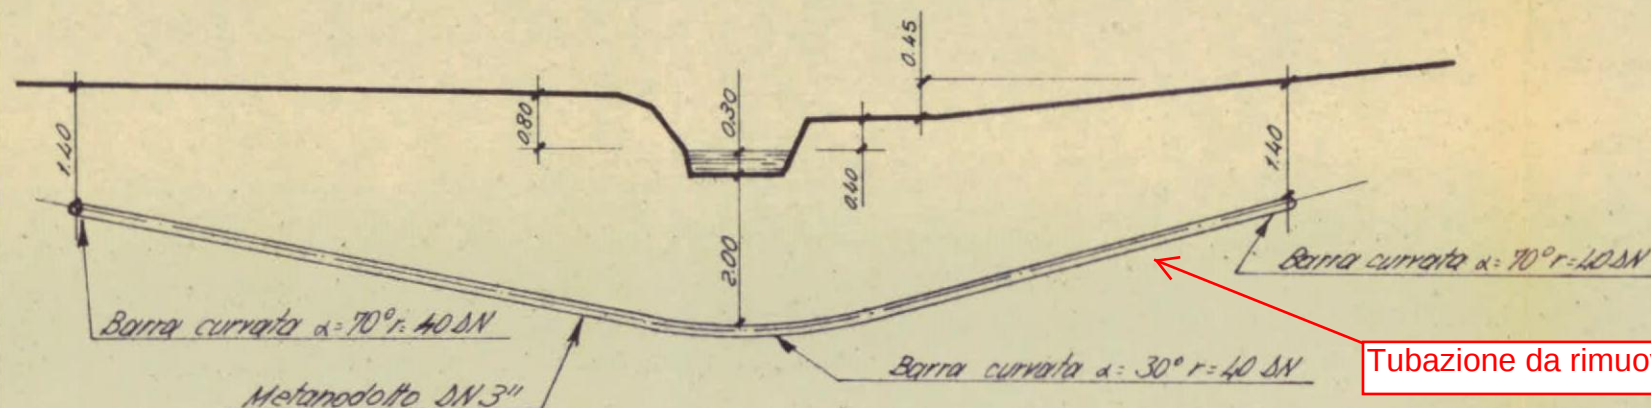


COROGRAFIA scala 1:25000



F.° 133 - II - S.E. -

F.° 134 - III - S.O. -

PLANIMETRIA scala 1:2000

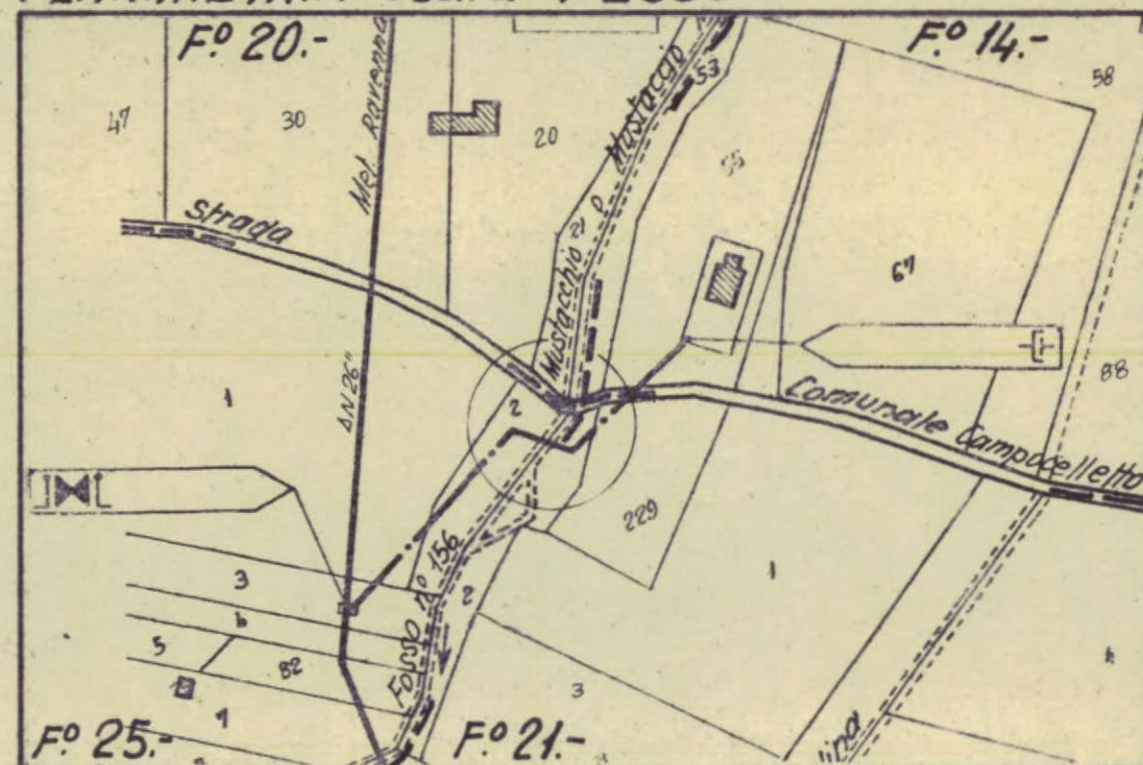

Comune di Giulianova.-

Competenza: Genio Civile di Teramo.-

EMISSIONE PER VALIDAZIONE
PROGETTO NOVEMBRE 2019

SNAM S.p.A.
Servizio Operazioni Gasdotti
Zona dell'Adriatico
Il Capo Zona
(Ing. R. Tonini)

0	12-4-77	EMISSIONE	Disegn.	Contr.	Approv.
INDICE	DATA	MODIFICHE	DISIGN.	CONTR.	APPROV.
SNAM S.p.A. LC-D-70000_0			DIS. 108552/1		
Allacc. Comune di GIULIANOVA DN 3" spessore mm. 3,18 Pressione Massima di Esercizio 70 Kg/cm ² ATTRaversAMENTO Fosso Mustacchio o Mustaccio N.°156			COMM. INDICE SCALA Vedi di segno SOSTITUISCE IL SOSTITUITO DAL		