




PIANTA IMPALCATO scala (1:200)

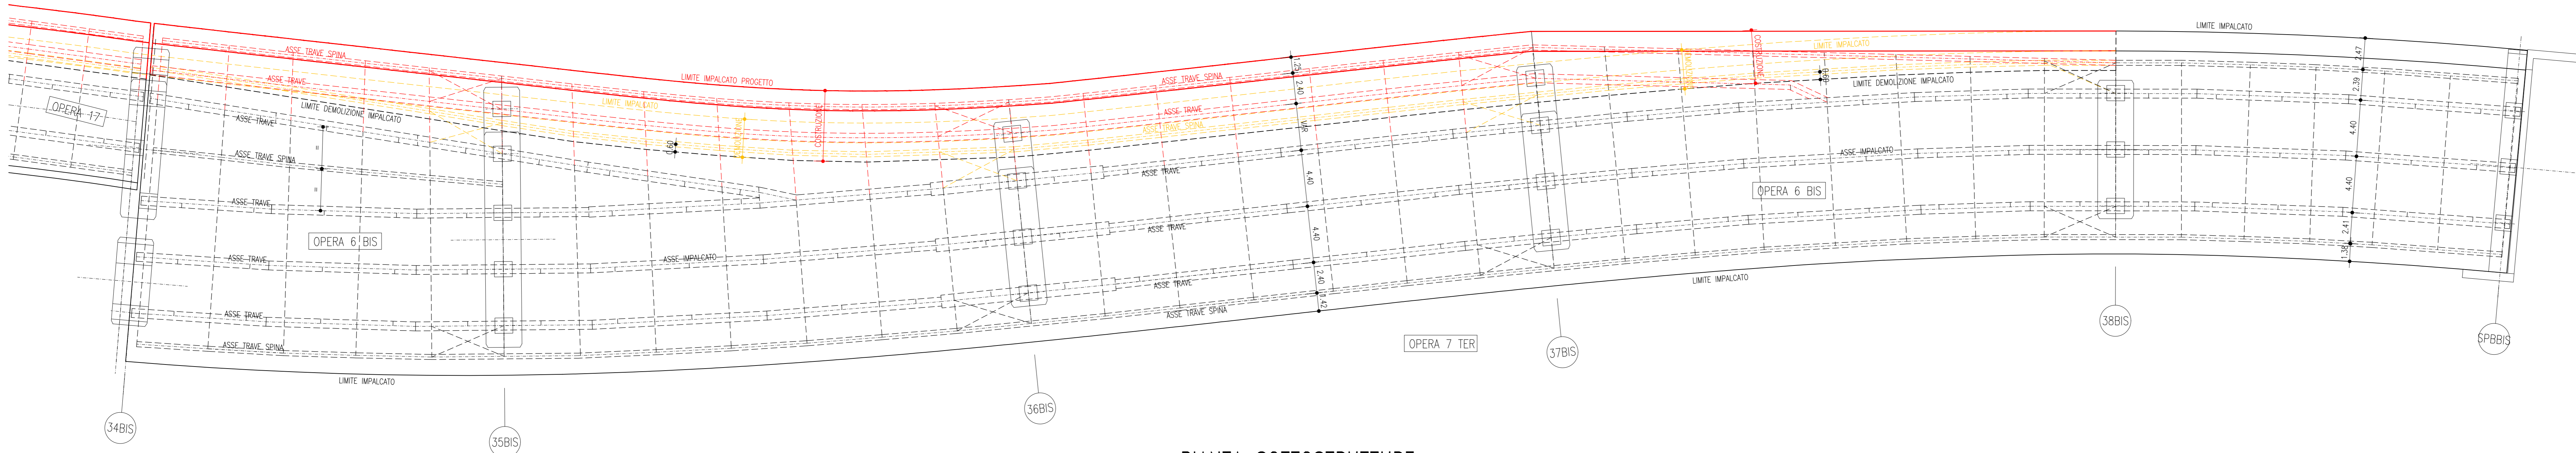


PIANTA SOTTOSTRUTTURE scala (1:200)

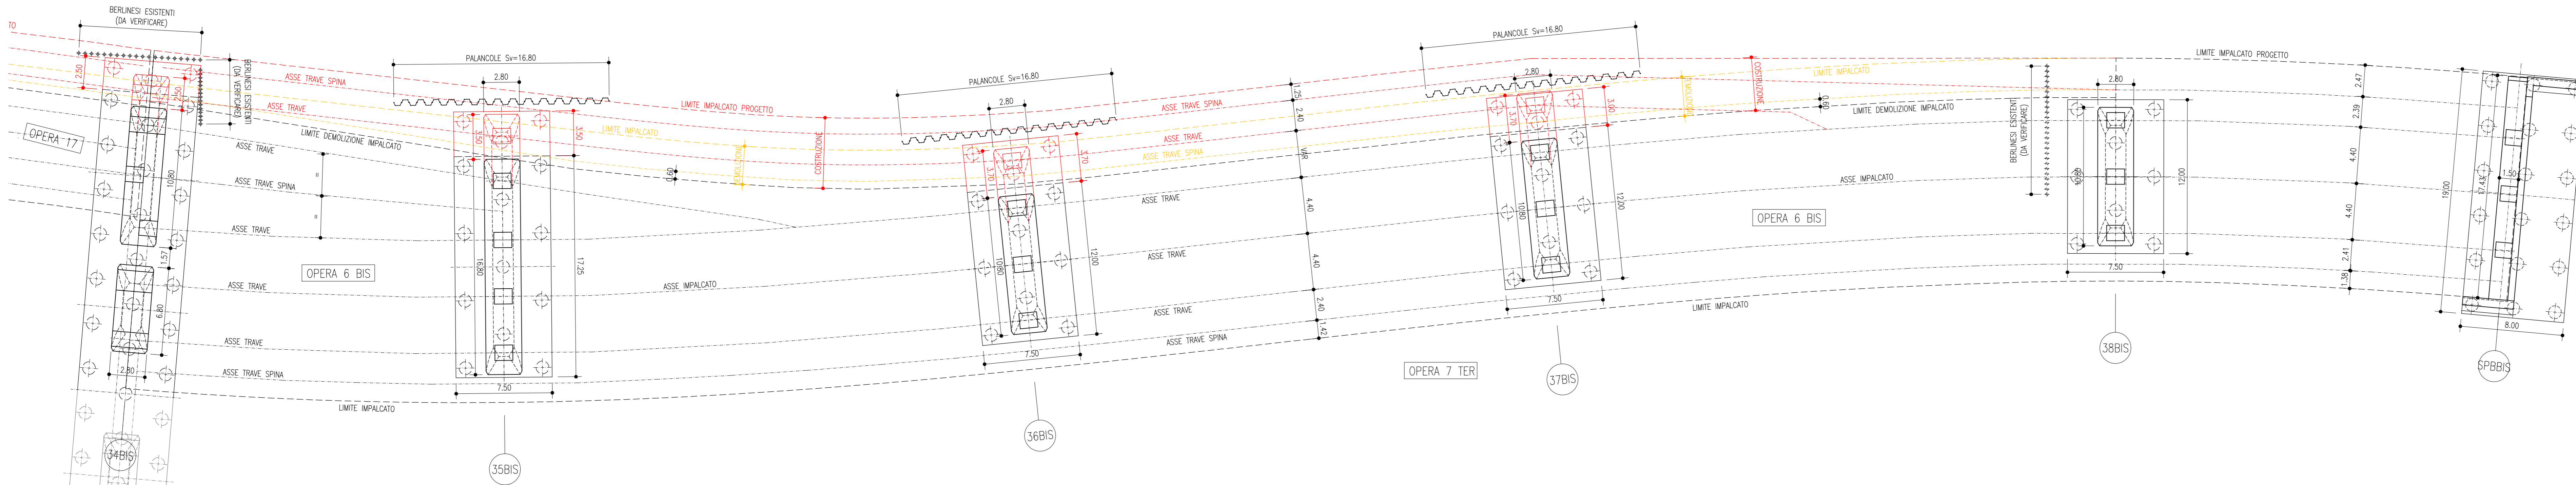


PIANTA CHIAVE scala (1:2000)

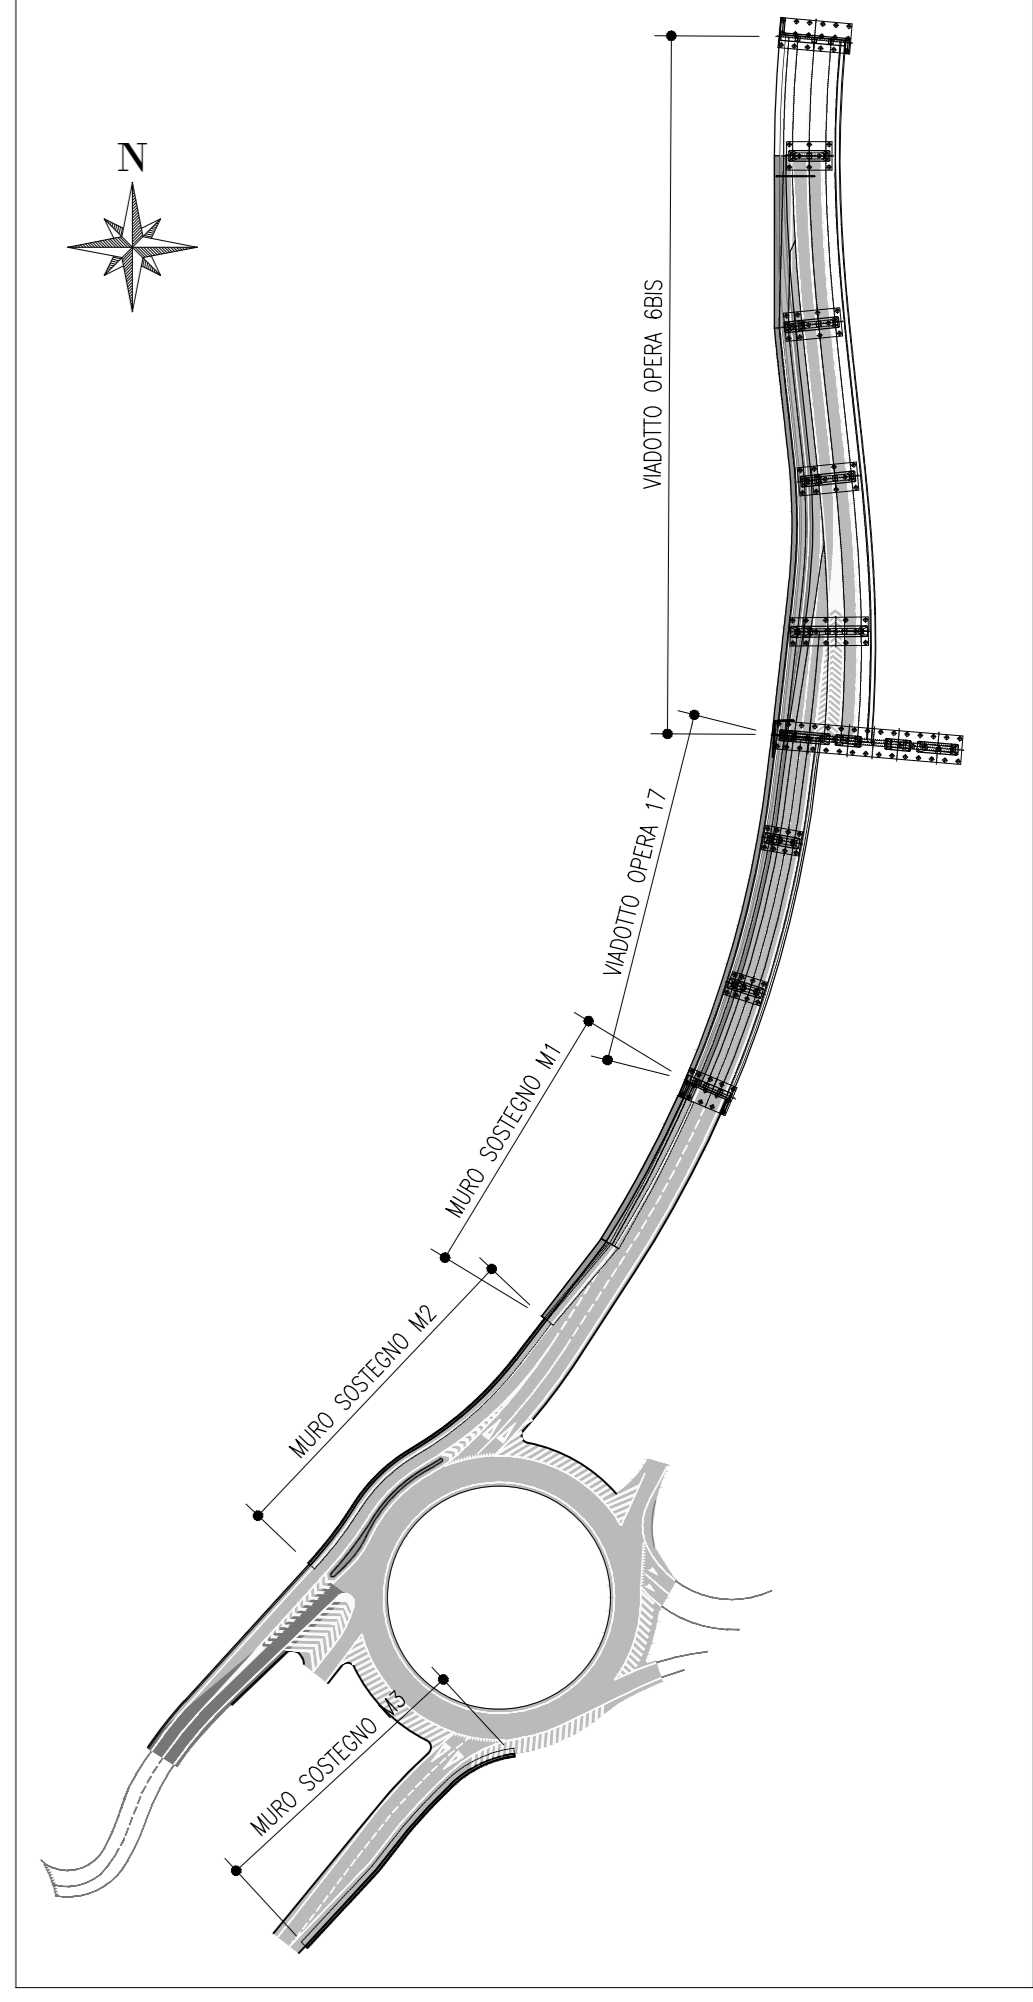


STATO DI FATTO IMPALCATO scala (1:50)

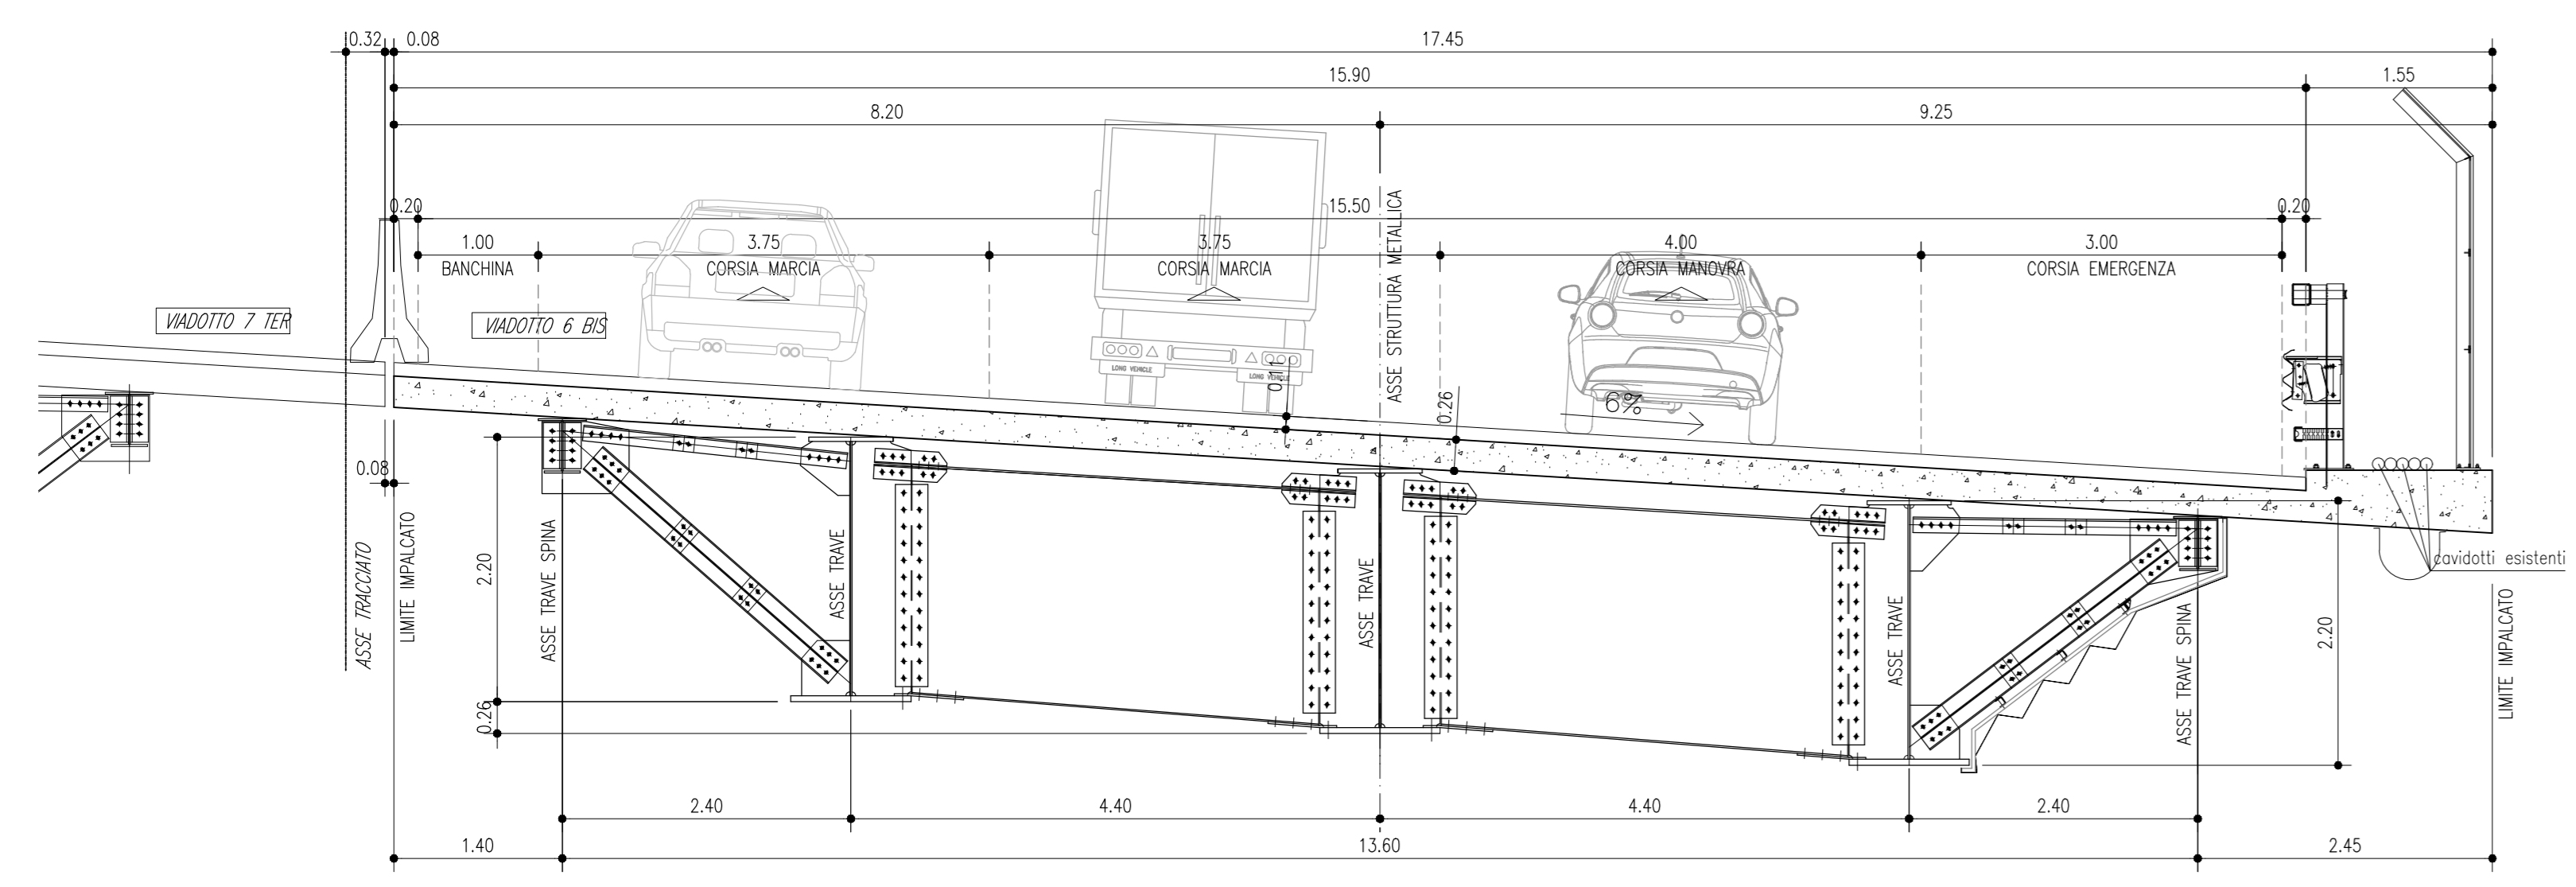


SEZIONE TIPO PILA scala (1:100)

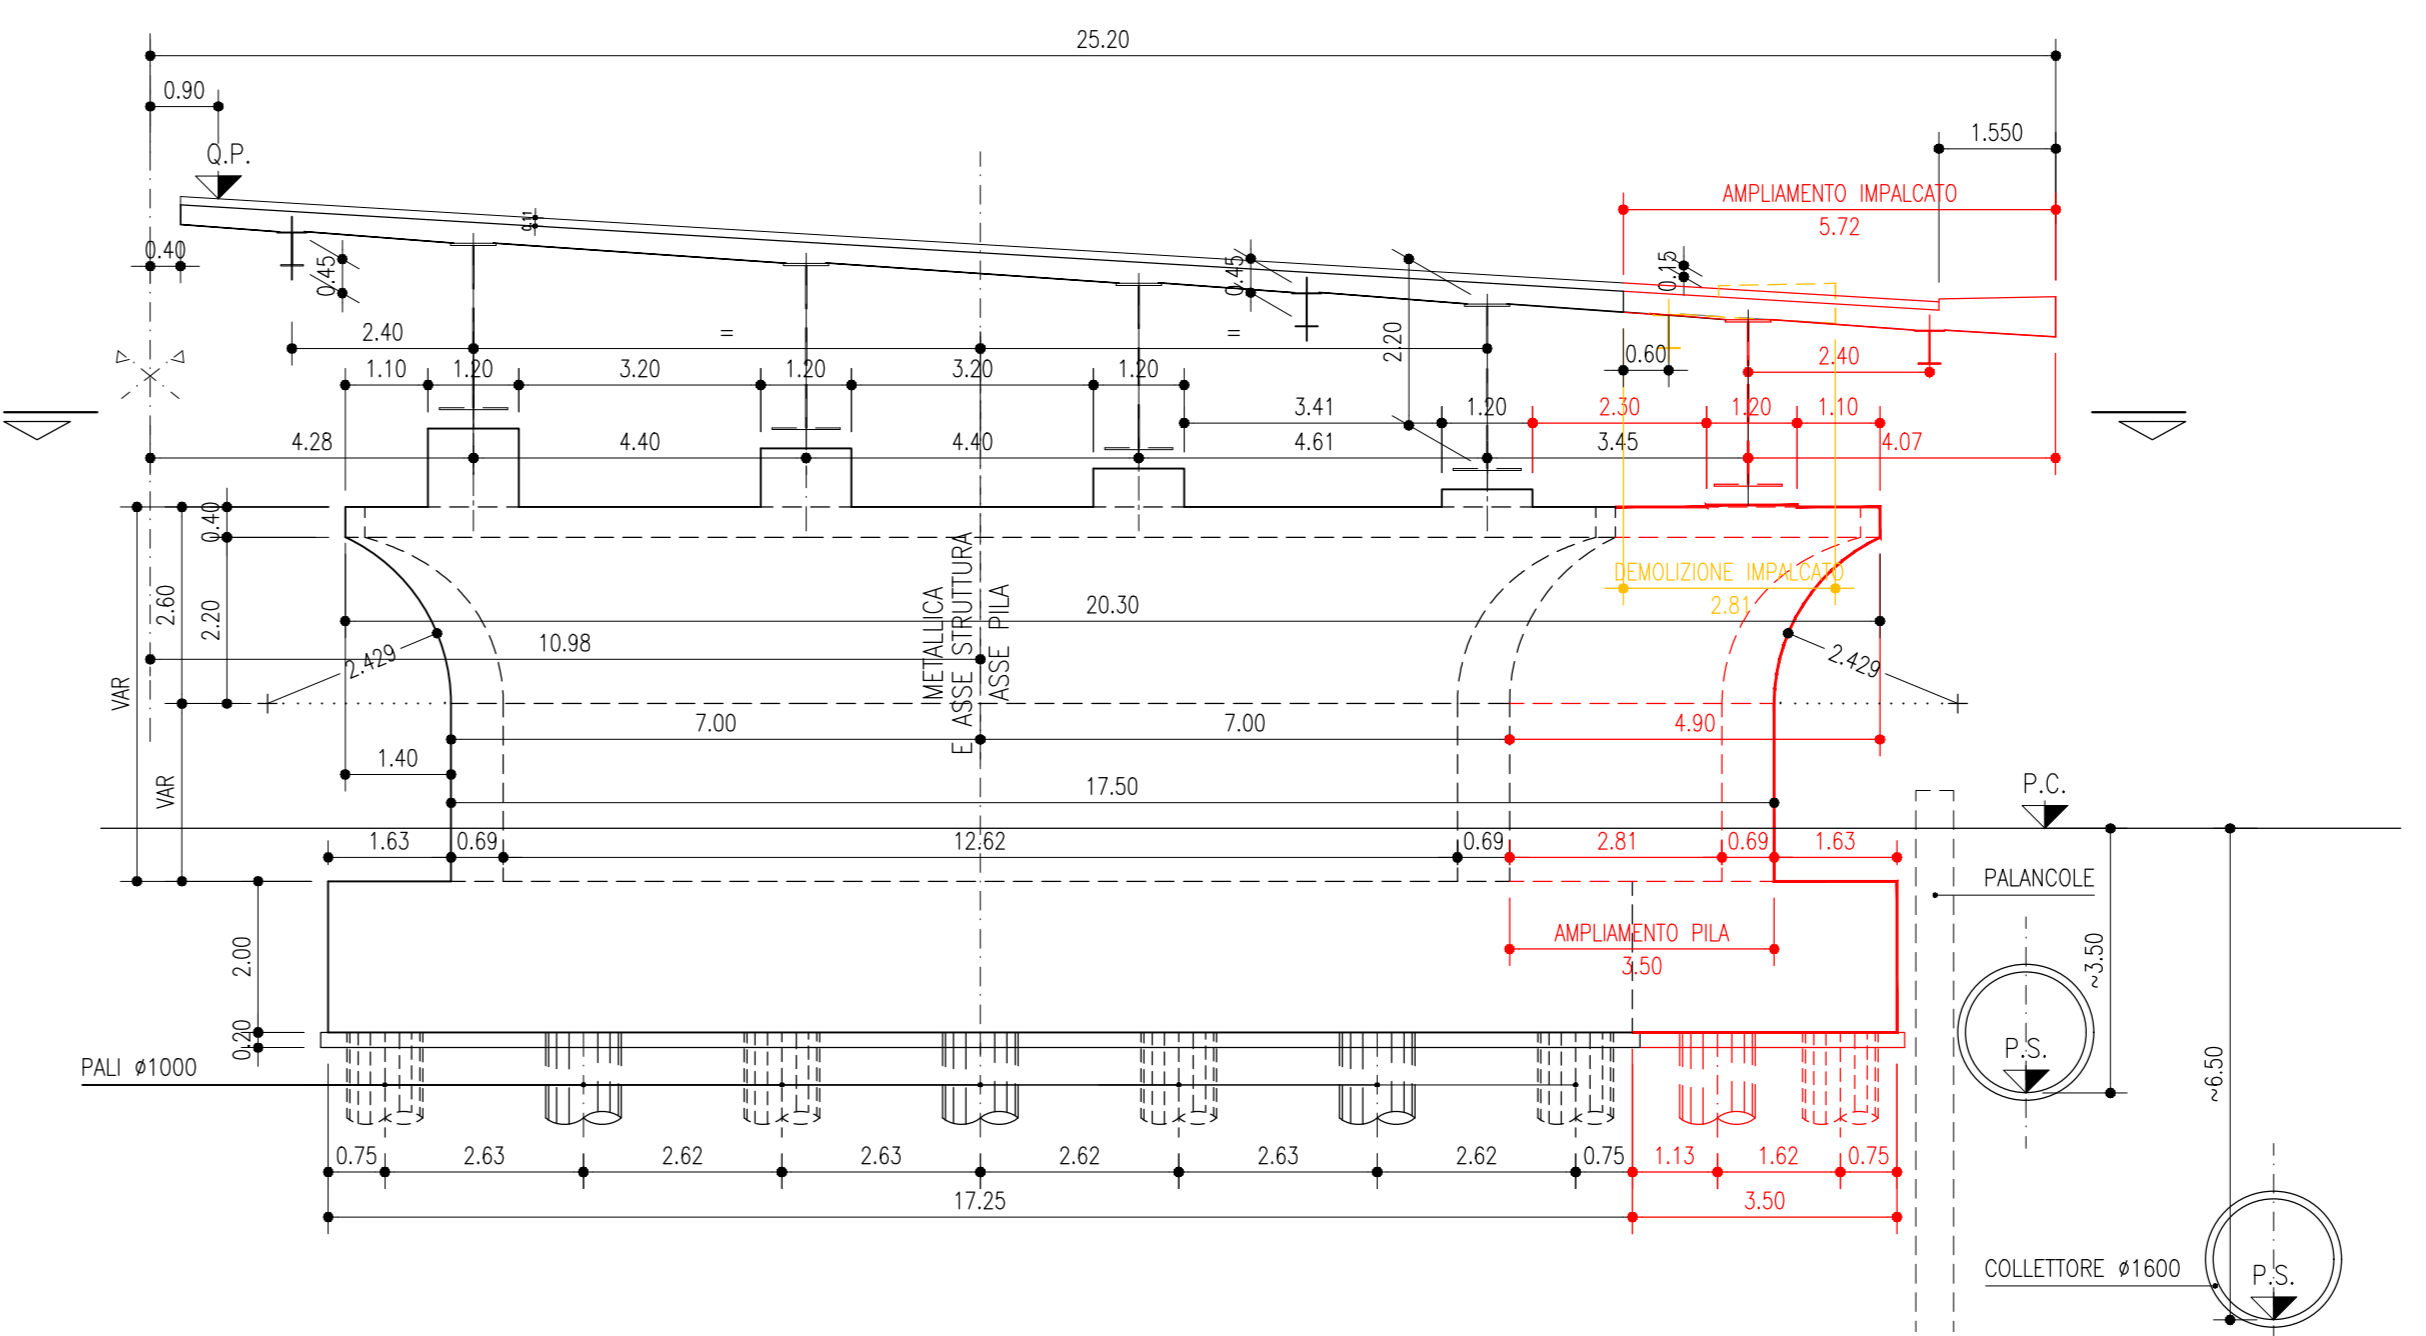

ALLARGAMENTO DI PROGETTO IMPALCATO scala (1:50)

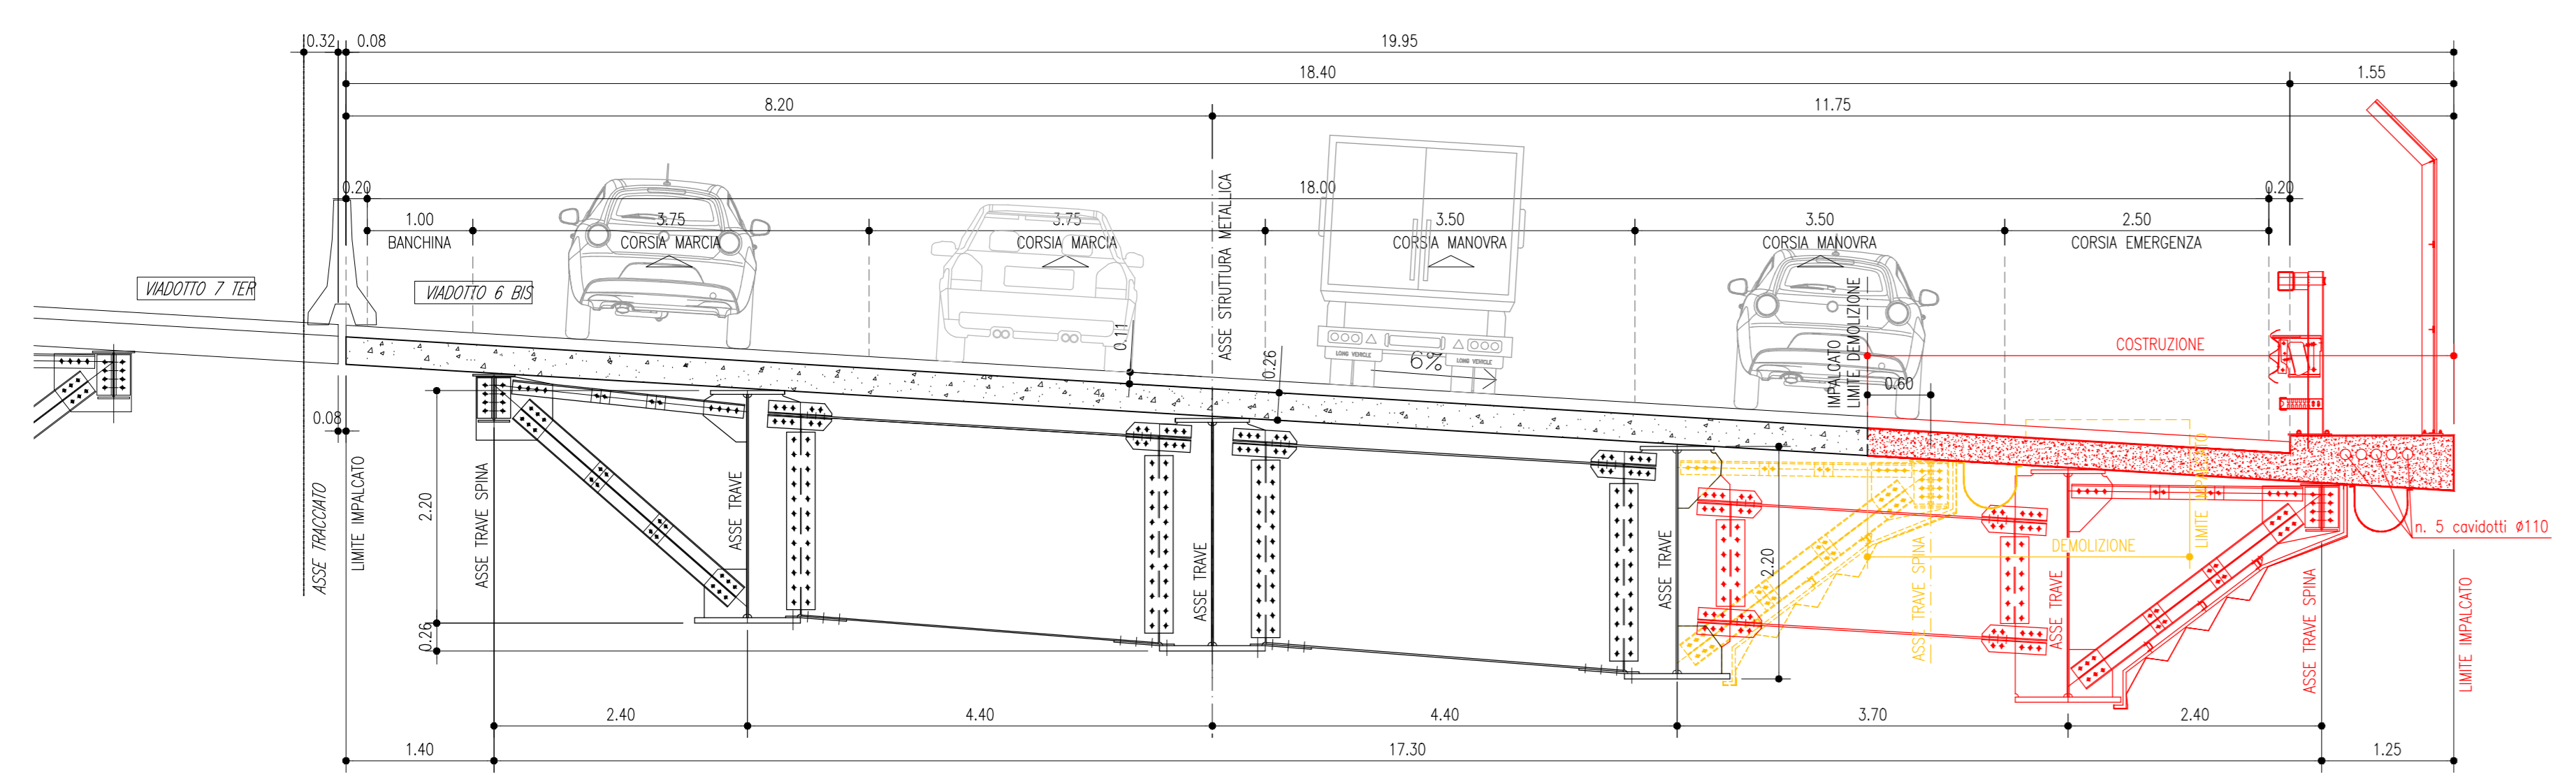

PIANTA TIPO PILA scala (1:100)

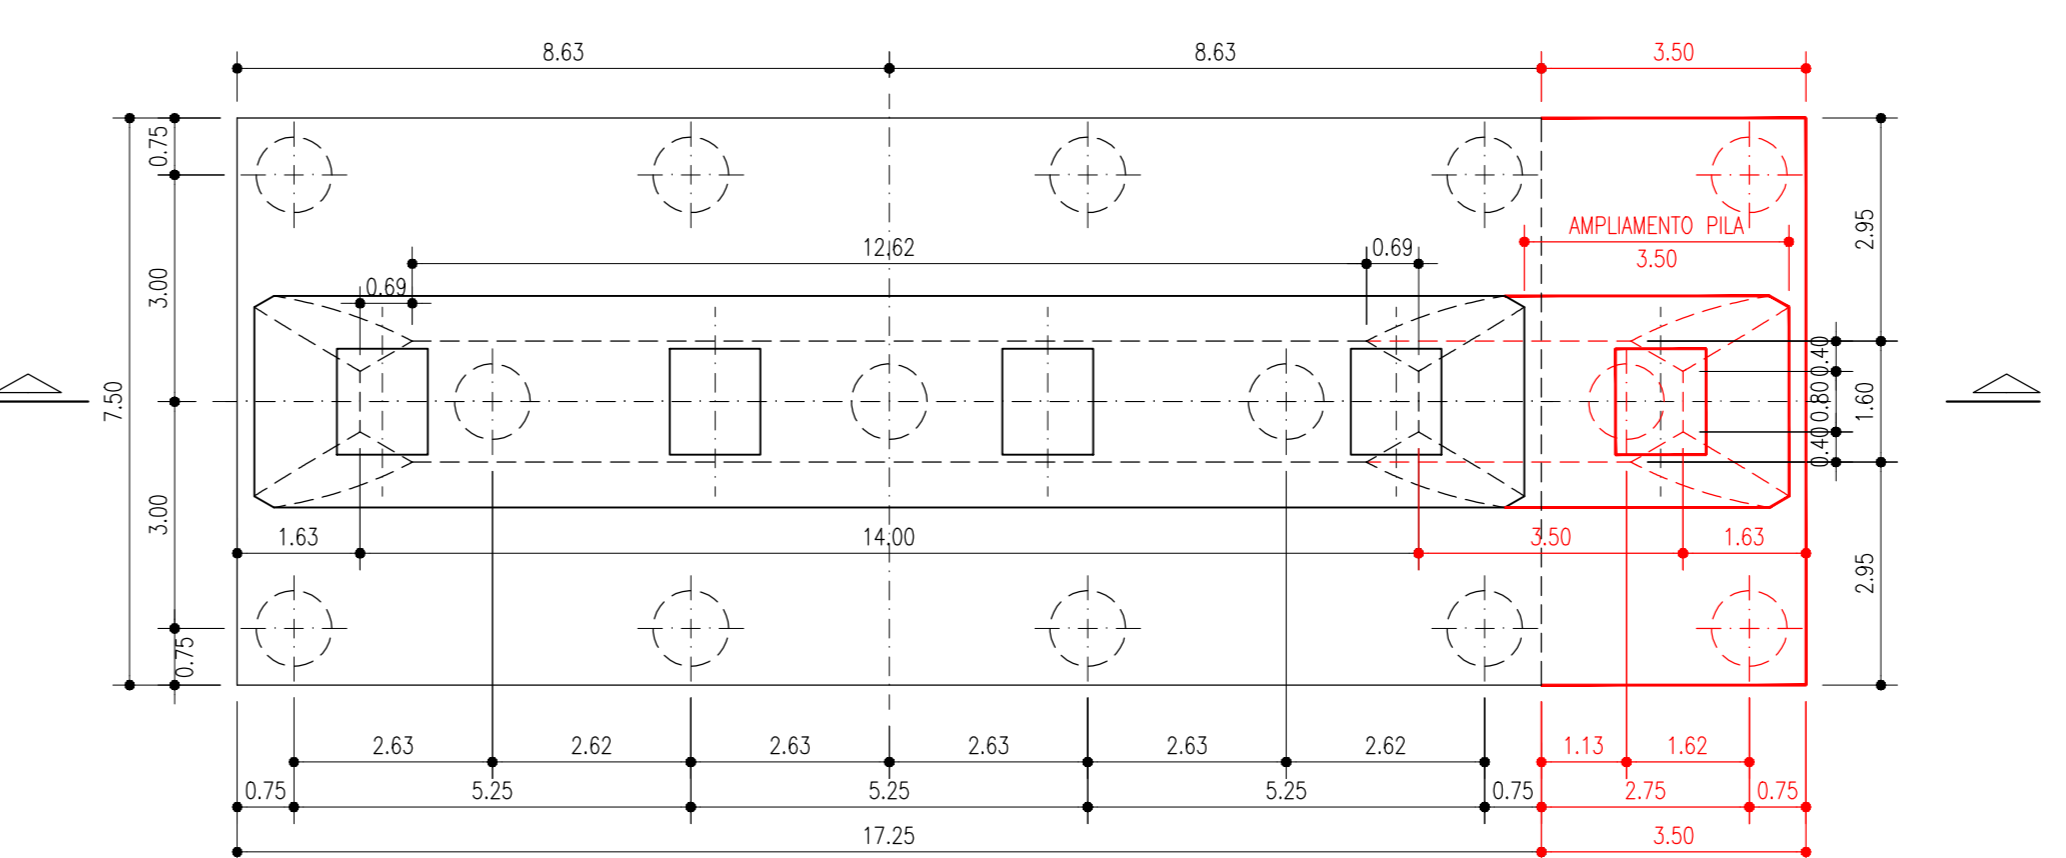

**COMMITTENTE**  
**arexpo**  





**SCALA**  
 Varie

**SOGLIATO**  
 AD

**DIMENSIONI**  
 A0

**DISEGNO N°**  
 Drawing IT

**Commissa**  
 Loto Fase Cof. Opera Progressivo

**E.10**  
 Pagina