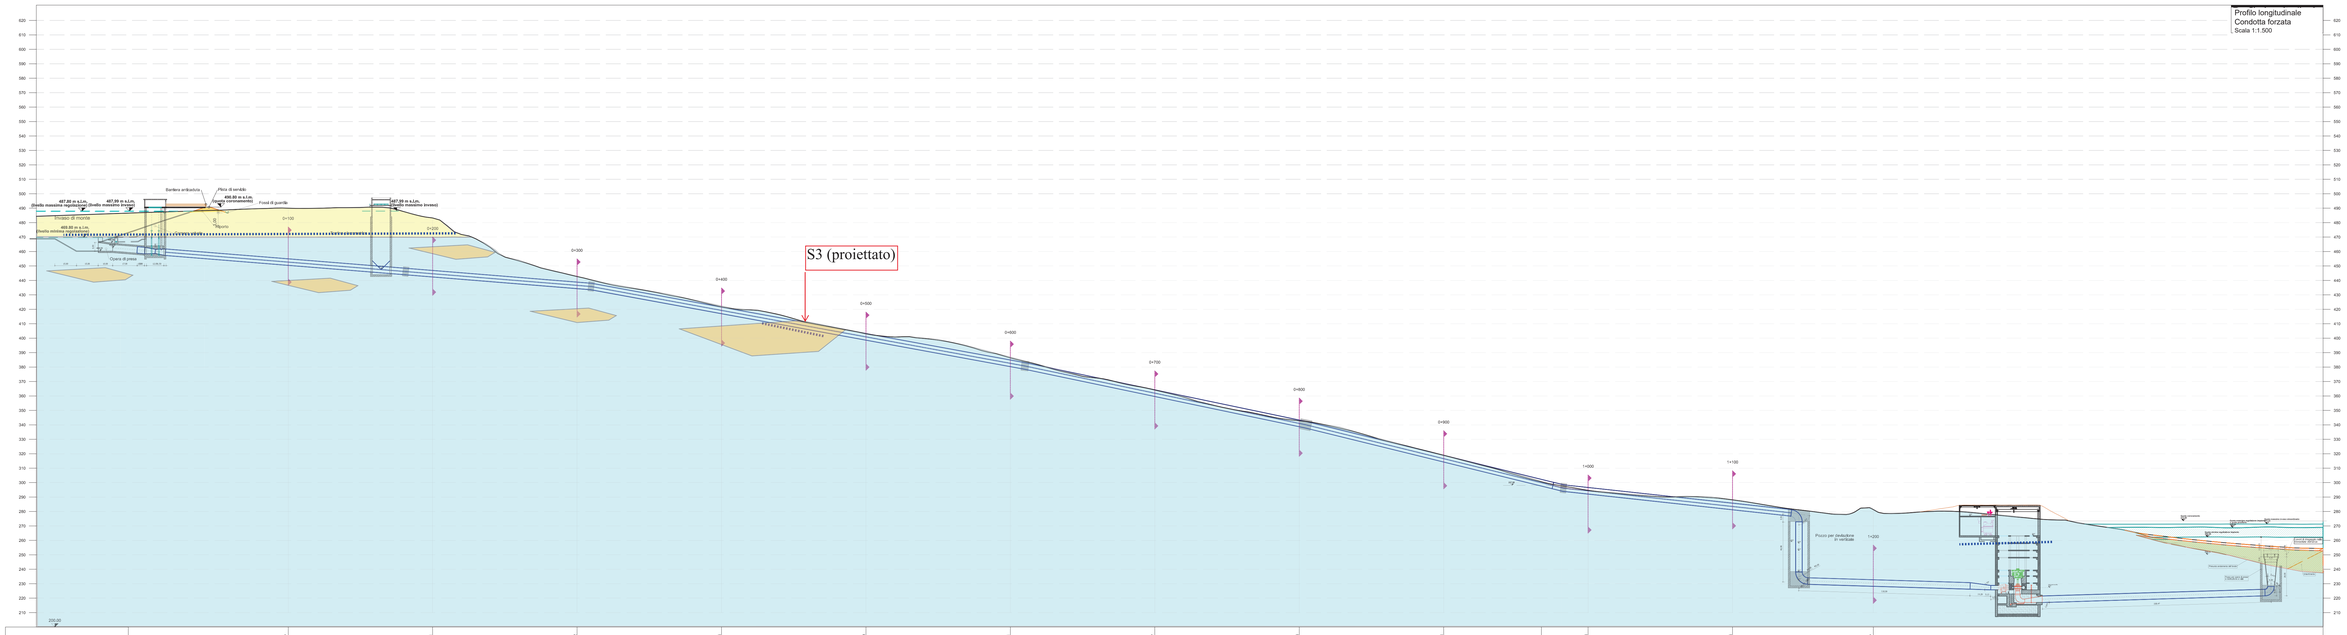
Profilo longitudinale
Condotta forzata
Scala 1:1.500
S3 (proiettato)
Sentiero antiincendio
Pista di servizio
Fondi di quarrie
Opere di presa
Pozzo per dissabbiatore di verticale
