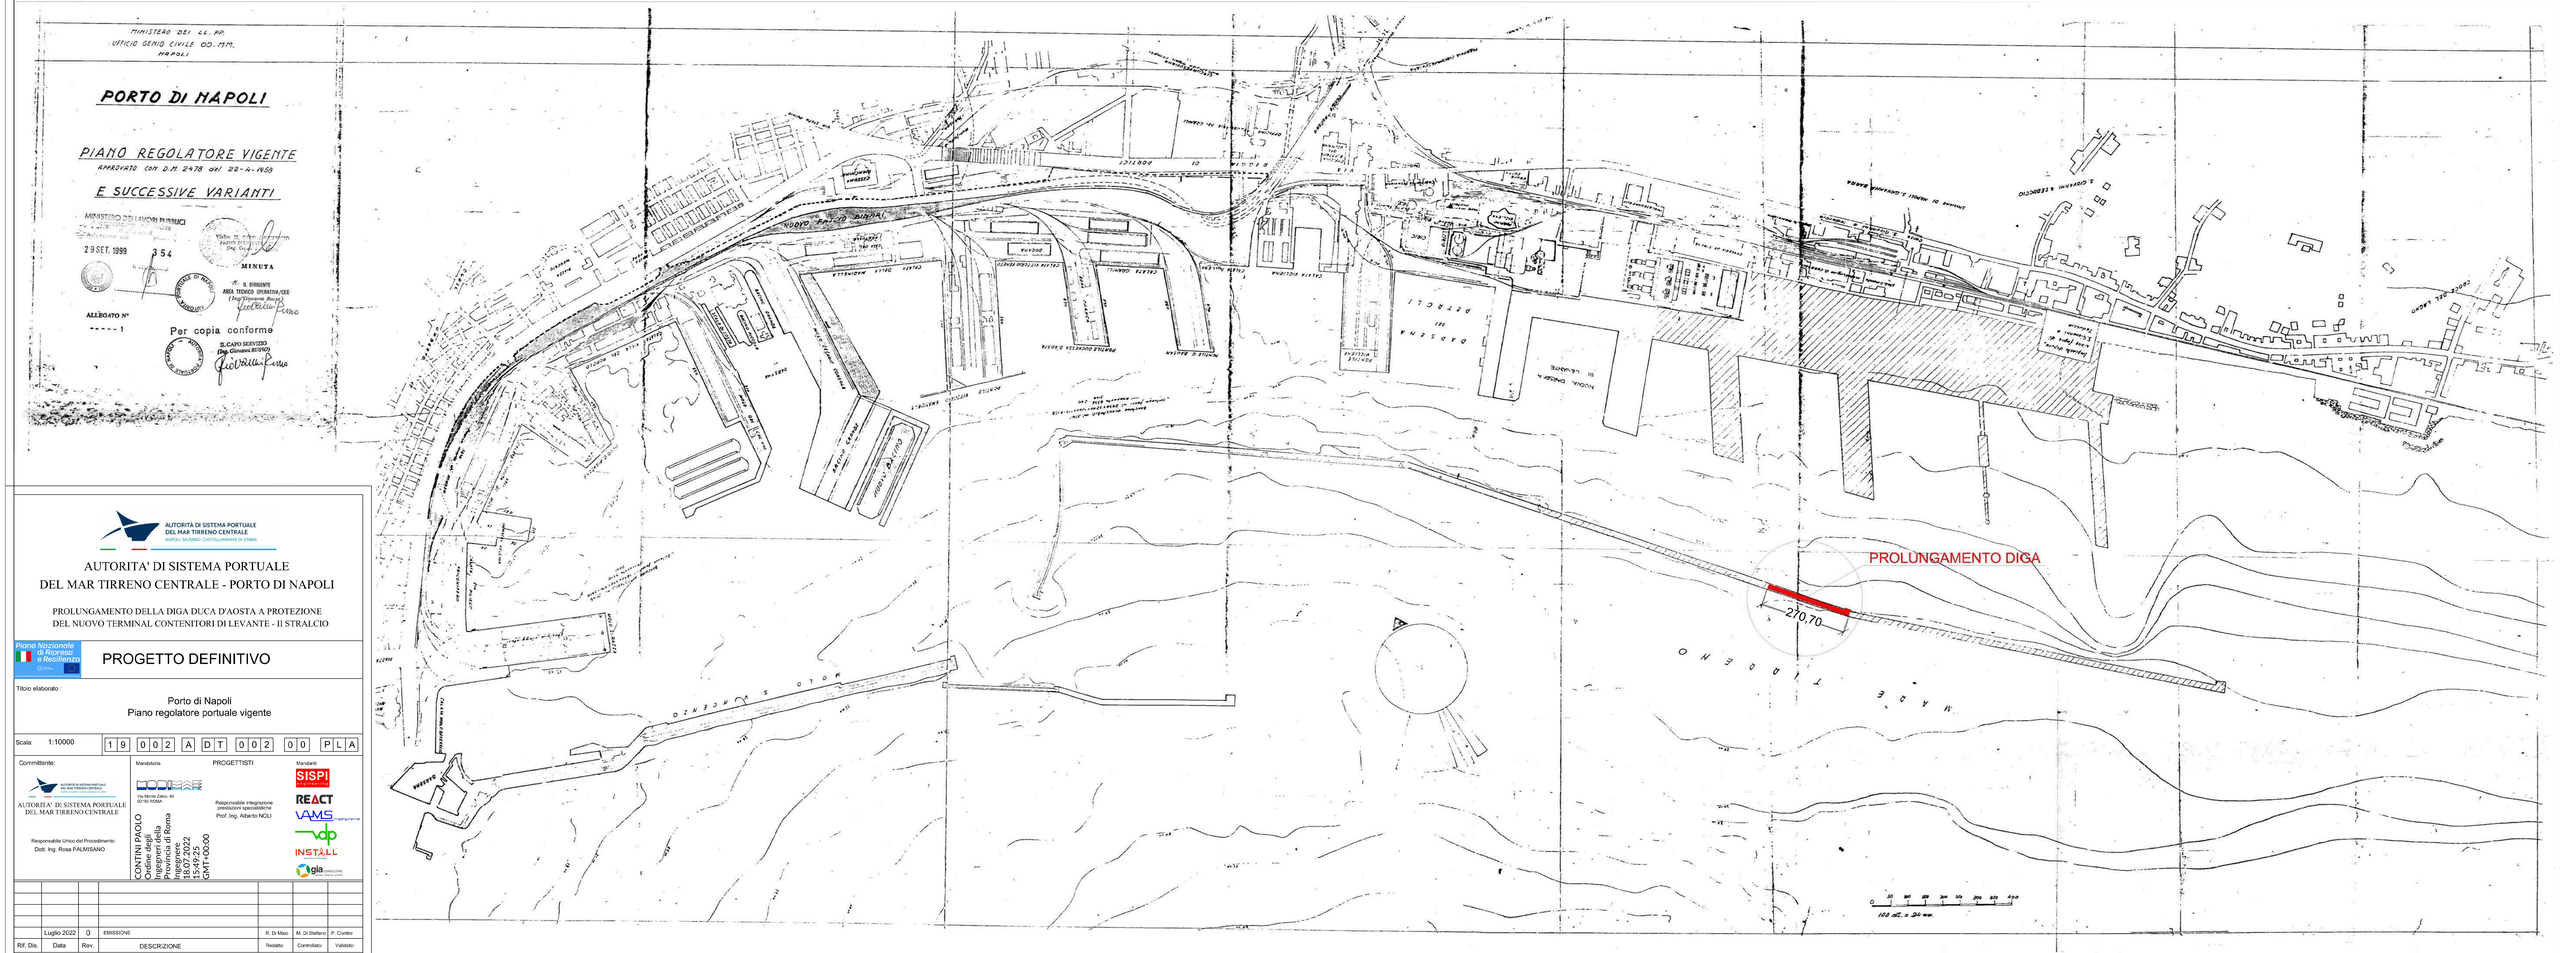

AUTORITÀ DI SISTEMA PORTUALE DEL MAR TIRRENO CENTRALE
NAPOLI SALERNO CASTELLAMMARE DI STABIA

AUTORITA' DI SISTEMA PORTUALE
DEL MAR TIRRENO CENTRALE - PORTO DI NAPOLI

PROLUNGAMENTO DELLA DIGA DUCA D'AOSTA A PROTEZIONE
DEL NUOVO TERMINAL CONTENITORI DI LEVANTE - II STRALCIO

Piano Nazionale di Ripresa e Resilienza

PROGETTO DEFINITIVO

Titolo elaborato :

Porto di Napoli
Piano regolatore portuale vigente

Scala: 1:10000

1 9	0 0 2	A	D T	0 0 2	0 0	P L A

Committente:

AUTORITA' DI SISTEMA PORTUALE
DEL MAR TIRRENO CENTRALE

Responsabile Unico del Procedimento:
Dott. Ing. Rosa PALMISANO

PROGETTISTI

Mandataria

Via Monte Zebio, 40
00195 ROMA

CONTINI PAOLO
Ordine degli Ingegneri della Provincia di Roma
Ingegnere
18.07.2022
15417 sez. A
CONTINI PAOLO

Responsabile integrazione prestazioni specialistiche
Prof. Ing. Alberto NOLI

Mandanti

SISPI
REACT
VAMS
INSTALL
gia

Rif. Dis.	Data	Rev.	DESCRIZIONE	Redatto	Controllato	Validato
	Luglio 2022	0	EMISSIONE	R. Di Maio	M. Di Stefano	P. Contini

Le Scienze dell' RTI si riservano la proprietà di questo disegno con la prohibizione di riprodurlo o trasferirlo a terzi senza autorizzazione scritta.
This document is property of RTI. Reproduction and divulgation forbidden without written permission.

Visto dei Committente: