

SERBATOIO DOSSO BRANCON
PIANTA
Scala 1:50


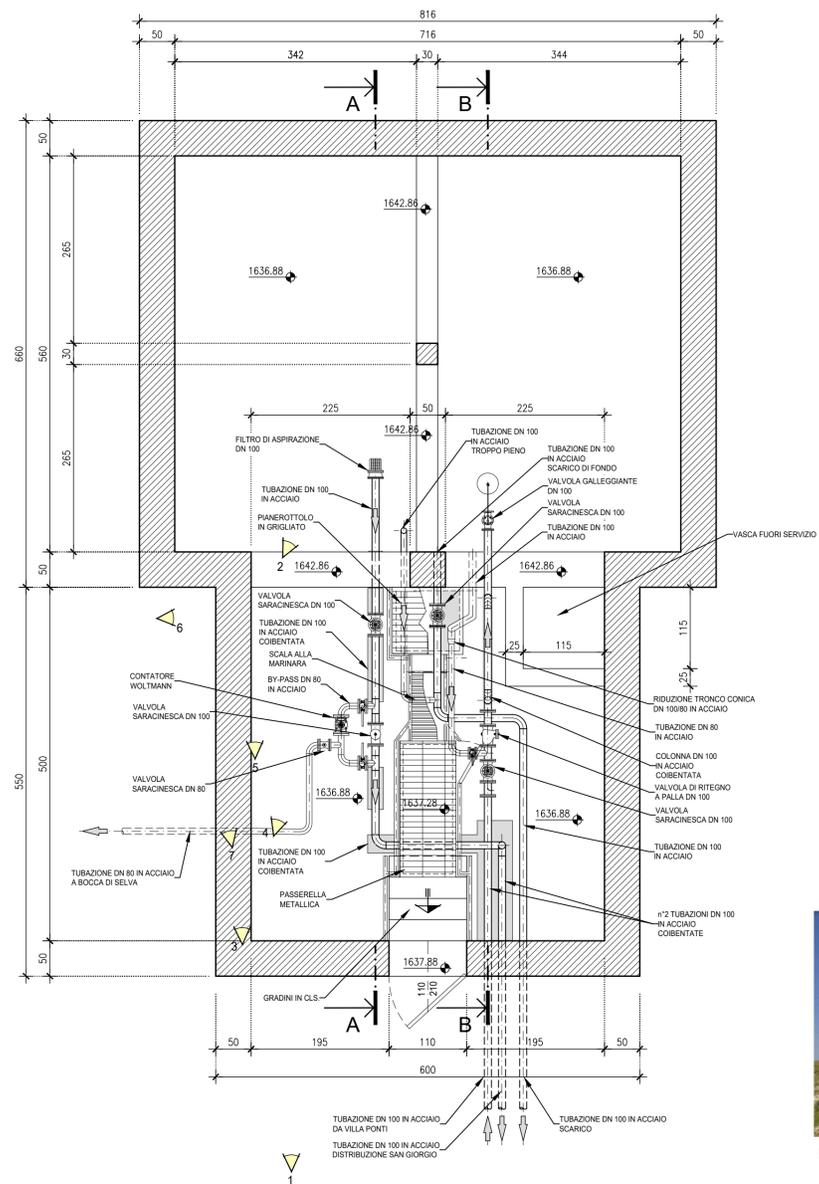


FOTO 1

SEZIONE A-A
Scala 1:50

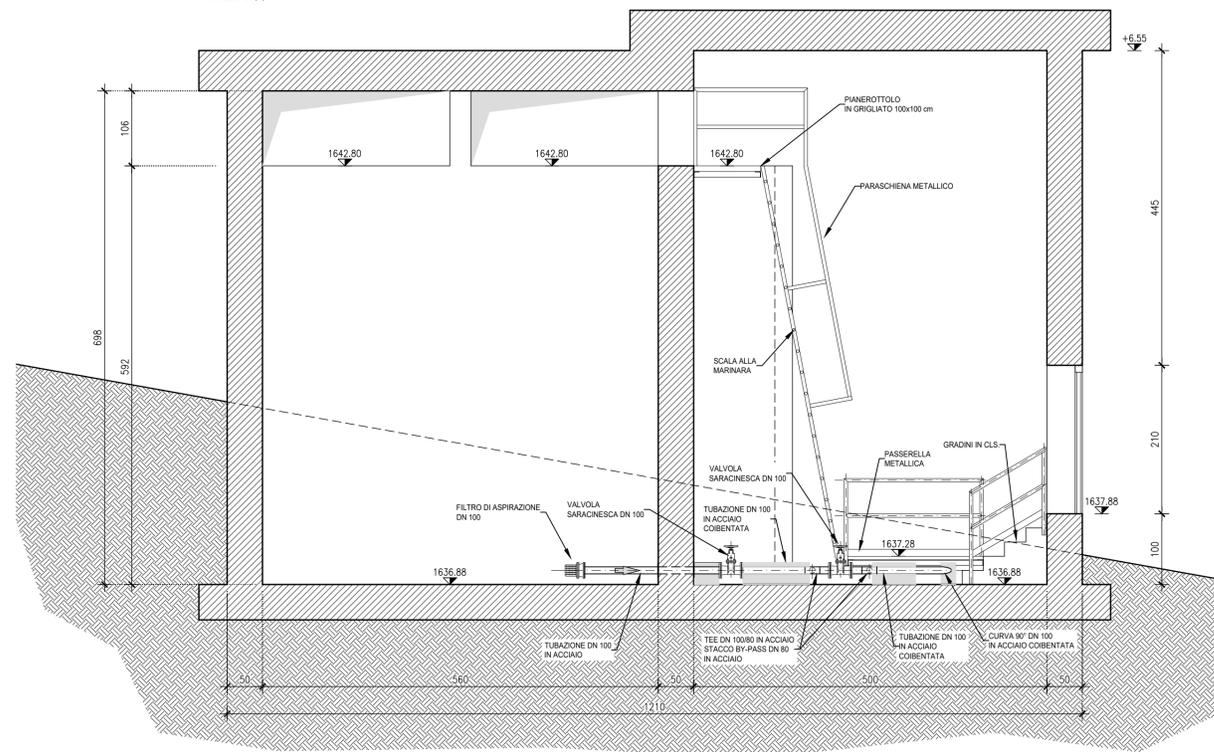

SEZIONE B-B
Scala 1:50

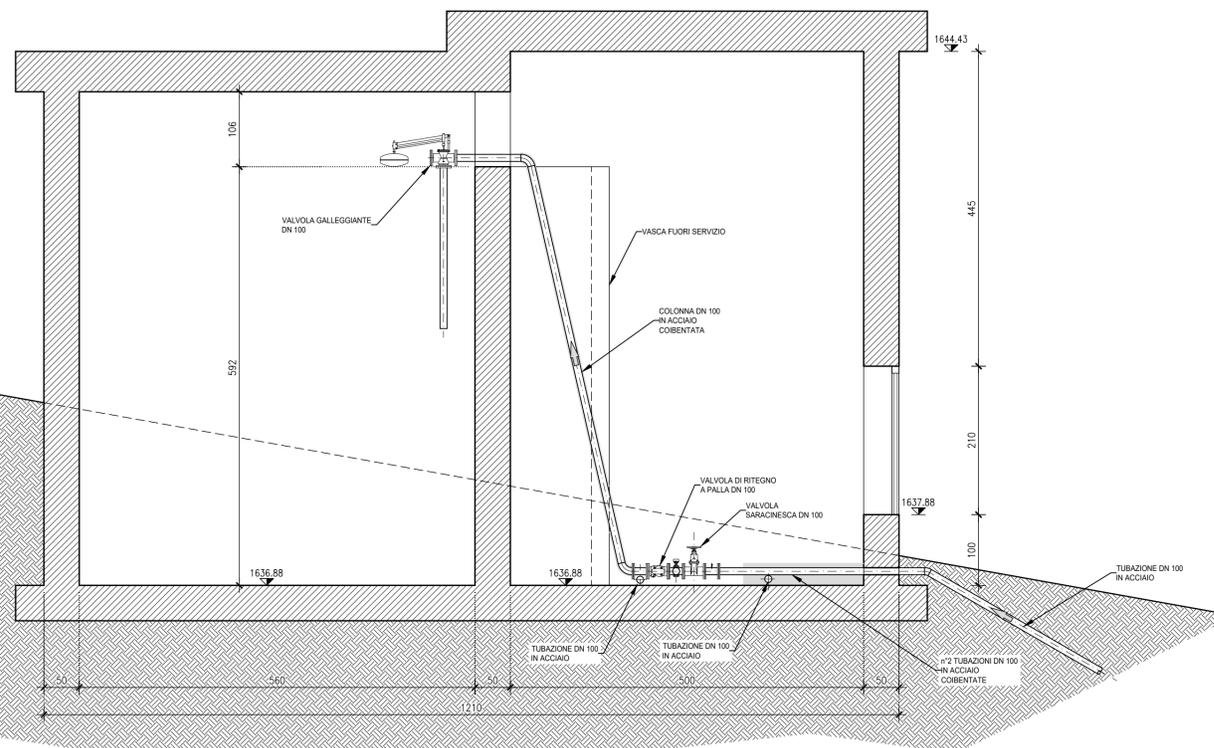


FOTO 2



FOTO 3



FOTO 4



FOTO 5



FOTO 6



FOTO 7

RETI TECNOLOGICHE E VIABILITA' MALGHE DELLA LESSINIA
- Comuni di S. Anna d'Alfaedo, Erbezzo e Bosco Chiesanuova -

PROGETTO DEFINITIVO

PC55 - SERBATOIO DOSSO BRANCON - STATO DI FATTO: PIANTE E SEZIONI

| | | | |
|---|---|--|-----------------------|
| PROGETTISTA INGEGNERIA 2P Via Dall'Arm. 27/3 35027 San Donà di Piave (VE) tel. 0421.30.77.00 - fax. 0421.30.77.16 email: info@ingegneria2p.it | RILIEVI TOPOGRAFICI geom. Andrea Laiti - S. Anna d'Alfaedo (VR) | REVISIONE | DATA REVISIONE |
| RESPONSABILE GENERALE DELLA PROGETTAZIONE E DELLE INTEGRAZIONI SPECIALISTICHE Ing. Corrado Petris N° 1830 ORDINE DEGLI ING. DI VENEZIA | SICUREZZA geom. Marco Turozzi - S. Bonifacio (VR) | 01 | Settembre 2021 |
| PROGETTISTA IDRAULICO Ing. Nicola Bisetto N° A2937 ORDINE DEGLI ING. DI TREVISO | RELAZIONI AMBIENTALI Architer s.r.l. - VERONA | 02 | *** |
| PROGETTISTA DEL DOCUMENTO SPECIALISTICO Ing. Nicola Bisetto N° A2937 ORDINE DEGLI ING. DI TREVISO | PIANO PARTICELLARE ED ESPROPRI ing. Flavio Laiti - S. Anna d'Alfaedo (VR) | CODICE CUP I26H19000070005 | |
| DATA Novembre 2020 | ASSISTENZA ARCHEOLOGICA dott. Gianfranco Valle - S. Cipriano Po (PV) | CODICE INTERVENTO 31001900 | |
| | | CODICE INTERVENTO AATO "Potenziamento acquedotto della Lessinia" A.2 - D1 | |
| | | RUP ing. Umberto Anti | |

Questo documento non può essere copiato o riprodotto senza autorizzazione, ogni violazione verrà perseguita a norme di legge.