




AREA DI STOCCAGGIO (AS02) - SOLUZIONE P.D.
SCALA 1:2000

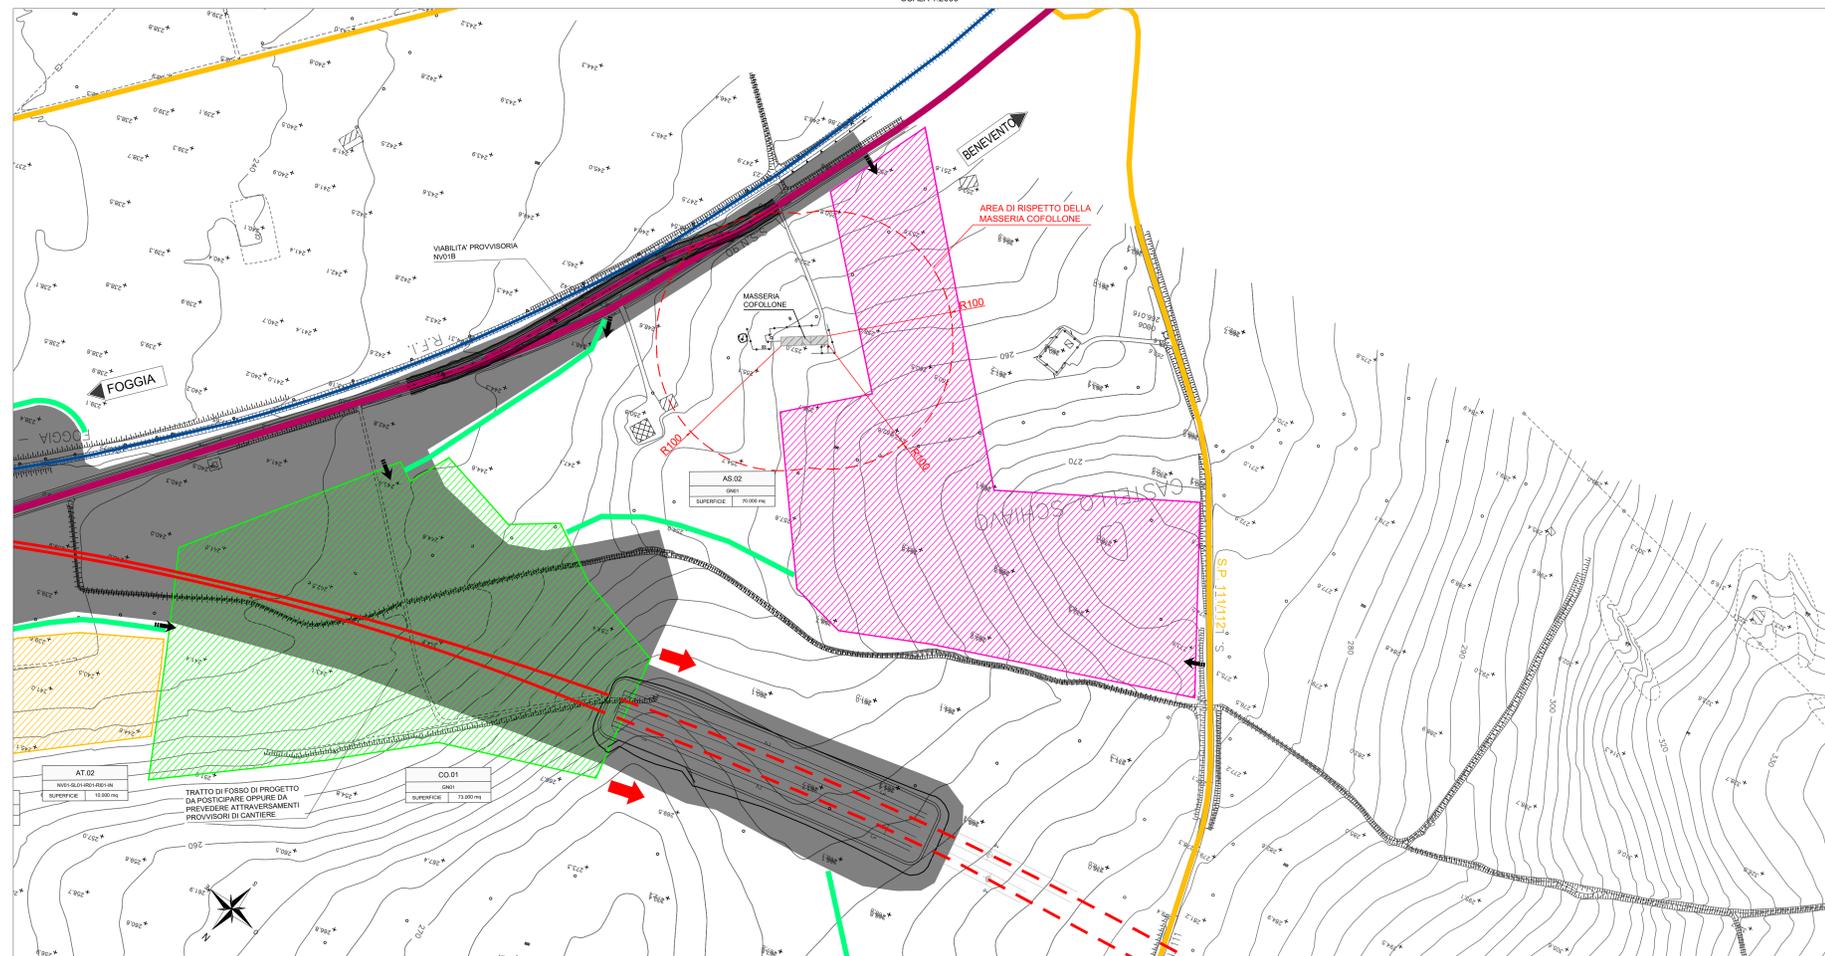

AREA DI STOCCAGGIO (AS02) - SOLUZIONE CON RIDUZIONE DELL'AREA
SCALA 1:2000

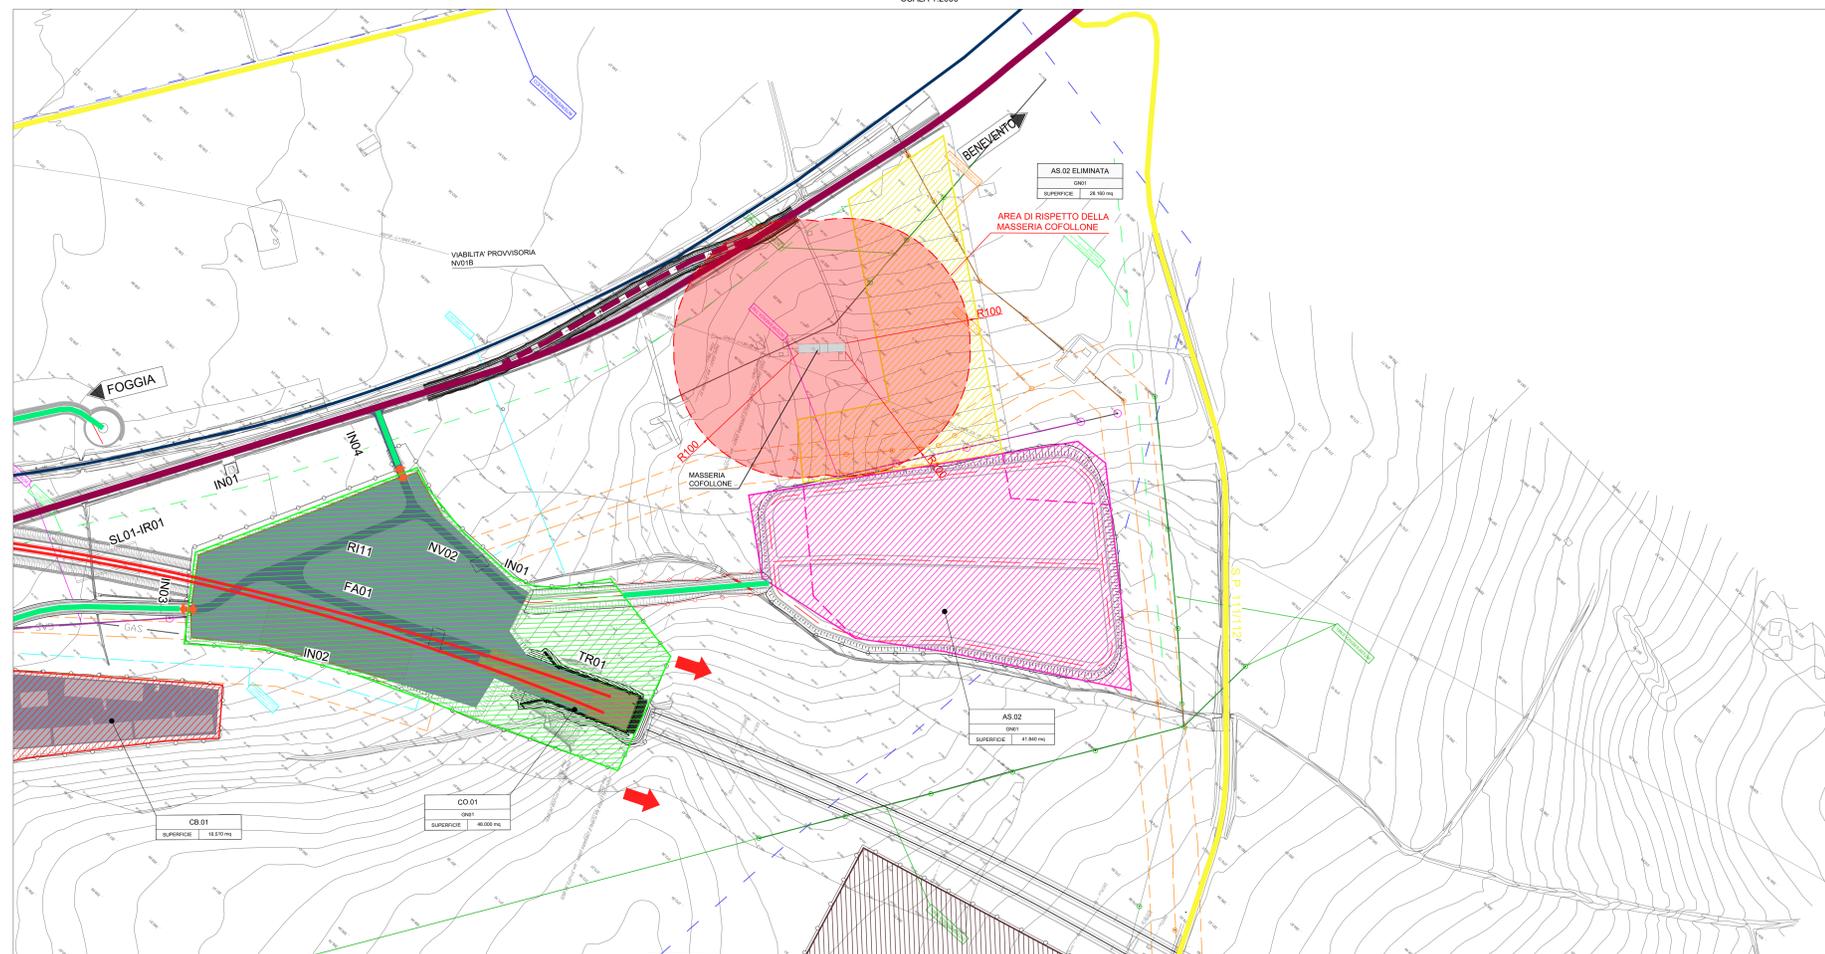

KEY PLAN

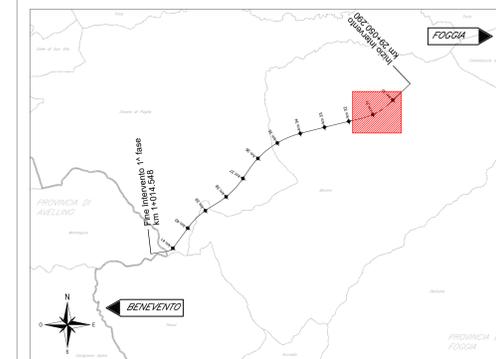

Area di cantiere AS.02
Superficie Progetto Definitivo: 70.000 m²
Riduzione area di cantiere: 28.160 m²
Superficie Progetto Esecutivo: 41.840 m²

LEGENDA AREE DI CANTIERE E ACCESSIBILITA'			
	CB - CANTIERE BASE		DIREZIONE AVANZAMENTO SCAVO GALLERIA MECCANIZZATO
	CO - CANTIERE OPERATIVO		VIABILITA' PRINCIPALE (SS90)
	AT - AREA TECNICA		VIABILITA' SECONDARIA (strade locali)
	AS - AREA DI STOCCAGGIO		PISTA DI CANTIERE
	DT - DEPOSITO TEMPORANEO		LINIA FERROVIARIA DI PROGETTO
	AR - CANTIERE DI ARMAMENTO		LINIA FERROVIARIA IN SOTTERRANEO
	AREE DI LAVORO OPERE IN SOTTERRANEO		LINIA FERROVIARIA ESISTENTE
	DIREZIONE AVANZAMENTO SCAVO GALLERIA IN TRADIZIONALE		UBICAZIONE VARCO DI ACCESSO CARRABILE ALL'AREA DI CANTIERE

COMMITTENTE:

DIREZIONE LAVORI:

APPALTA TORE:
CONSORZIO:
ORSARA - BOVINO AV
SOCI:

PROGETTAZIONE:
MANDATARIA:

PROGETTO ESECUTIVO
ITINERARIO NAPOLI - BARI
RADDOPPIO TRATTA ORSARA - BOVINO

CANTIERIZZAZIONE
GENERALE
Planimetria con evidenziazione della riduzione dell'interferenza dell'area di stoccaggio AS02 con l'area di rispetto della Masseria Cofollone di Sopra

APPALTA TORE: Consorzio ORSARA - BOVINO AV Ing. F. M. Giannocchini 20/12/2021	DIRETTORE DELLA PROGETTAZIONE: Il Responsabile integrazione fra le varie prestazioni specialistiche Ing. G. Casiani	PROGETTISTA:
----------------------------------------------------------------------------------------	---	------------------

COMMESSA LOTTO FASE ENTE TIPO DOC. OPERA/DISCIPLINA PROGR. REV. SCALA:
I F 2 0 0 0 E Z Z P 6 C A 0 0 0 0 0 0 1 B 1:2000

Rev.	Descrizione	Redatto	Data	Verificato	Data	Approvato	Data	Autorizzato Data
A	C.06.00 - Emersione 120mq	A. Calò	21/10/2021	F. Caratelli	21/10/2021	T. Finocchietti	21/10/2021	Ing. T. Finocchietti
B	C.06.01 - A. valle del cantiere AS02	A. Calò	20/12/2021	D.T. Thai Huynh	20/12/2021	T. Finocchietti	20/12/2021	