



REGIONE SICILIANA

ASSESSORATO DELLE INFRASTRUTTURE E DELLA MOBILITA'
DIPARTIMENTO DELLE INFRASTRUTTURE DELLA MOBILITA' E DEI TRASPORTI



LAVORI PER LA MESSA IN SICUREZZA DEL PORTO DI MARETTIMO A SUD DEL CENTRO ABITATO

Progetto Definitivo

C. ELABORATI GRAFICI STATO DI FATTO

C.04

SEZIONI TIPOLOGICHE STATO DI FATTO

Data:
23-11-2021
Scala:
1:200




PROJECT MANAGER

ing. Antonino Sutera



PROGETTISTI

ing. Giuseppe Bernardo
ing. Antonino Sutera

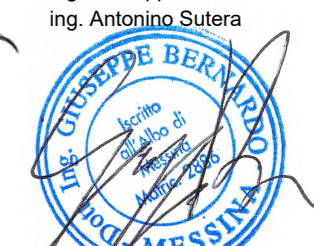

GRUPPO DI LAVORO

ing. Giuseppe Cutrupi
ing. Simone Fiumara
arch. Francesca Gangemi
ing. Fabrizio Mentisano
arch. Erica Pipitò
ing. Fabio Vinci


REVISIONI	Rev. n°	Data	Motivazione

R.U.P. Visti/Approvazioni


Dott. Simone Ponte

Codice elaborato: DNC146_PD_C.04_2021-10-21_R0_Sezioni tipologiche stato di fatto_PPT.dwg

SEZIONE TIPOLOGICA 1 MOLO - SCALA 1:200

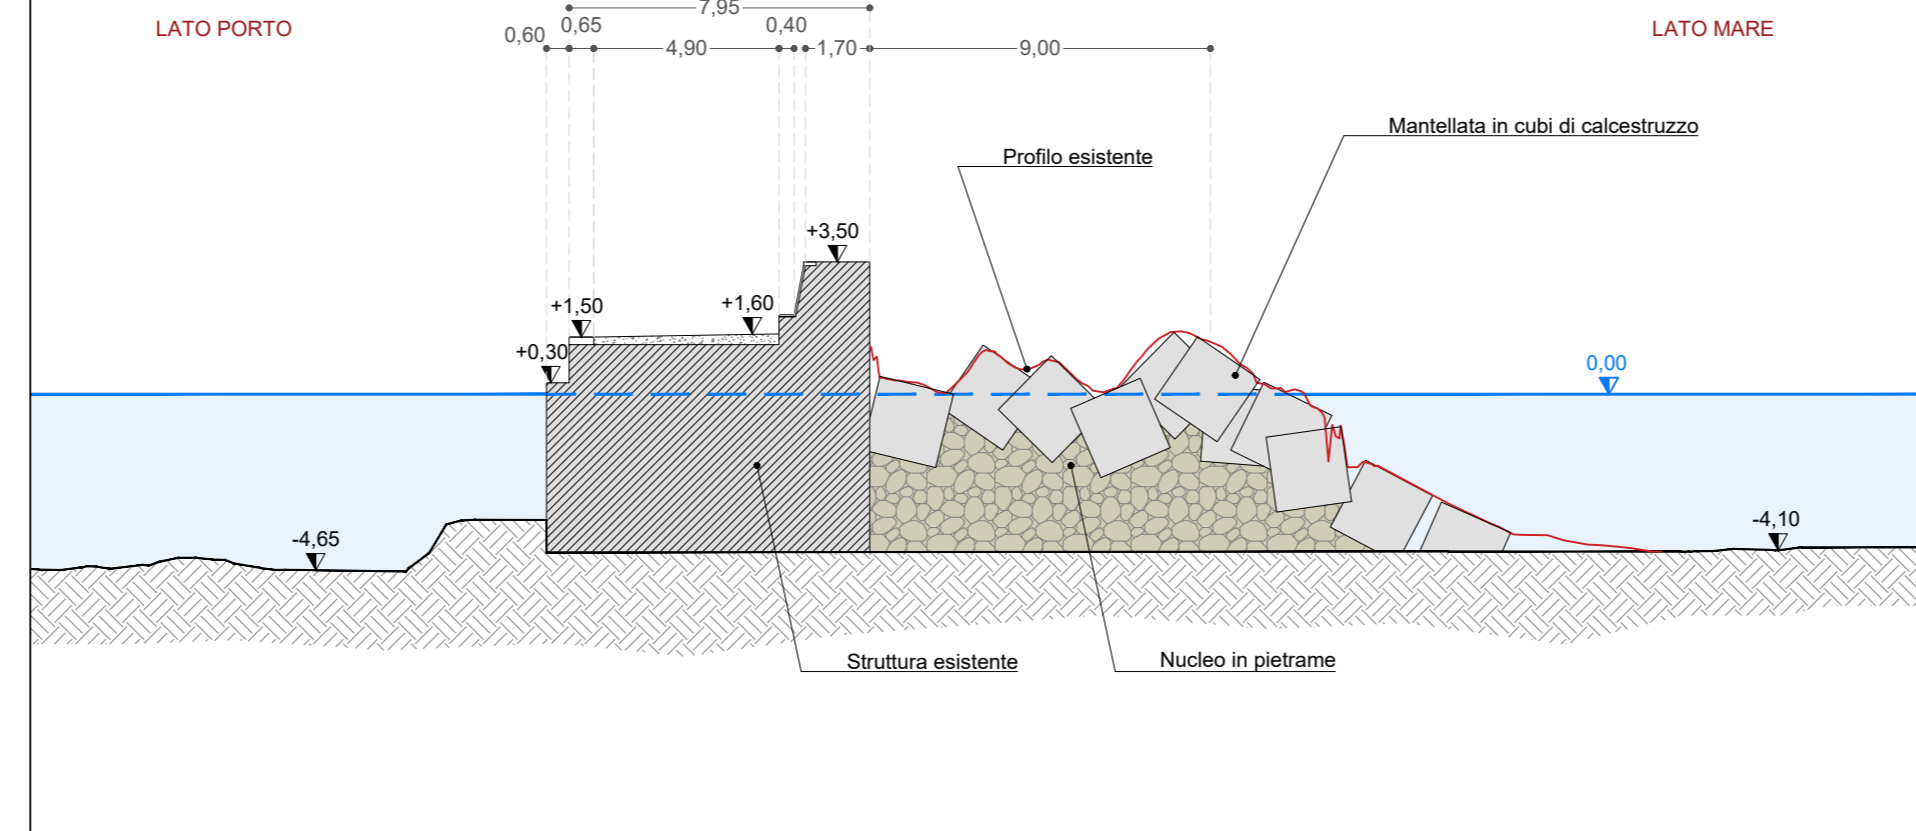

SEZIONE TIPOLOGICA 2 MOLO - SCALA 1:200

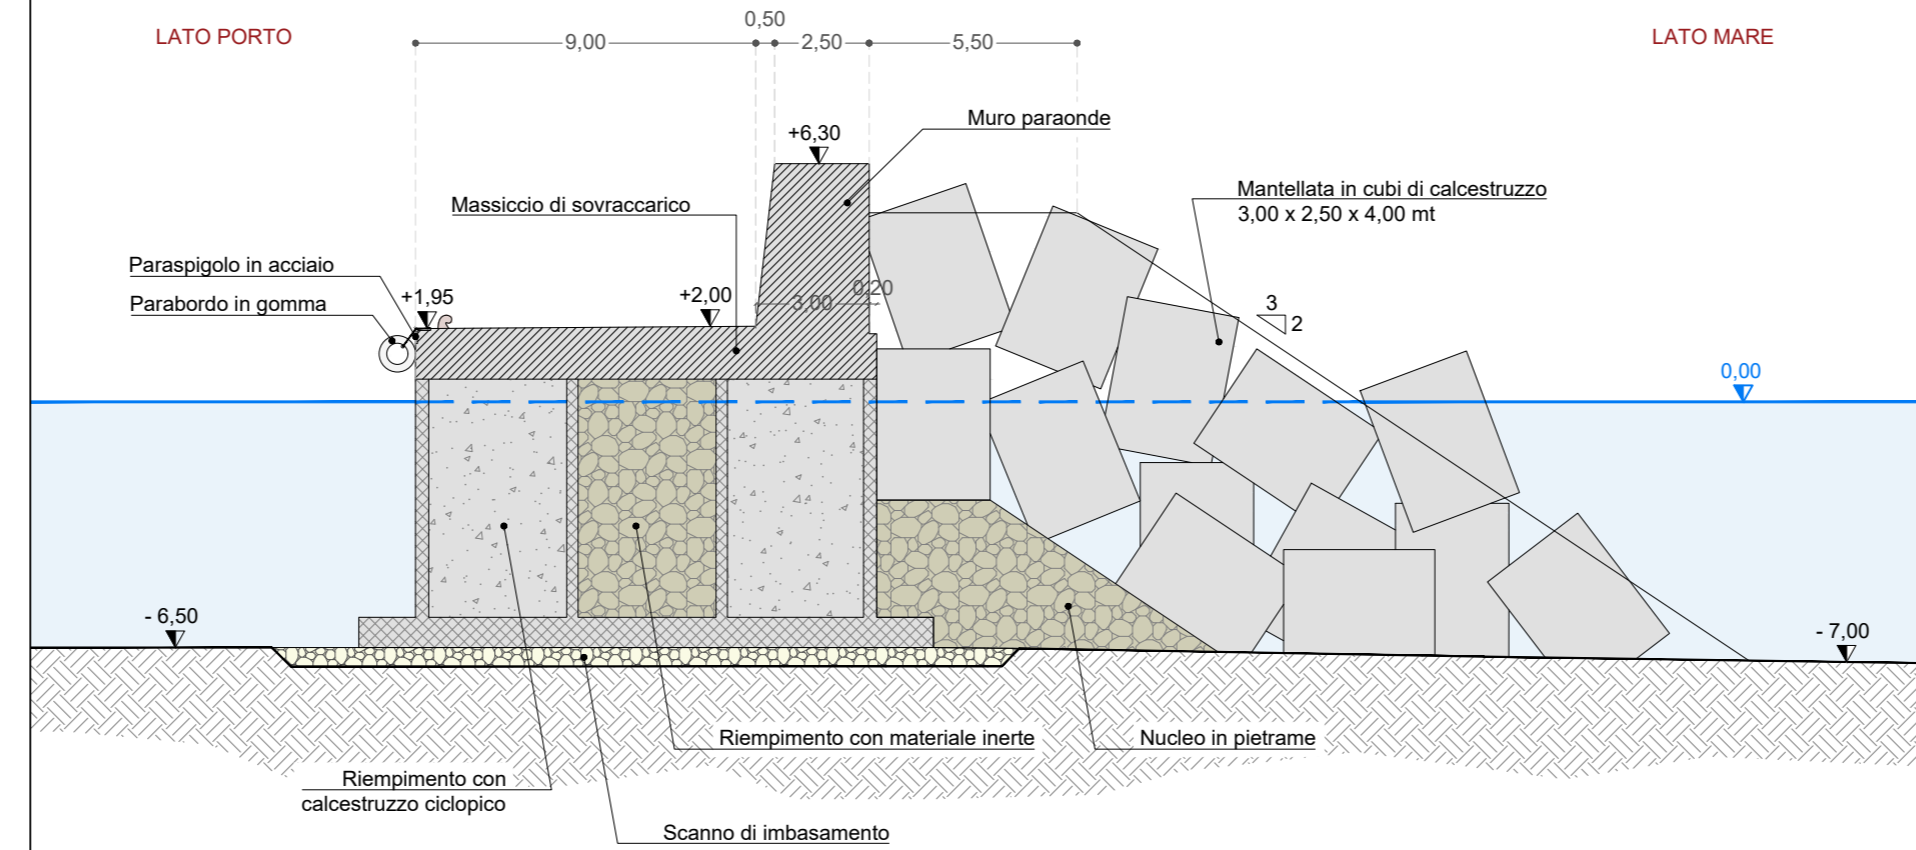

PIANTA CHIAVE

