RIQUADRO 1

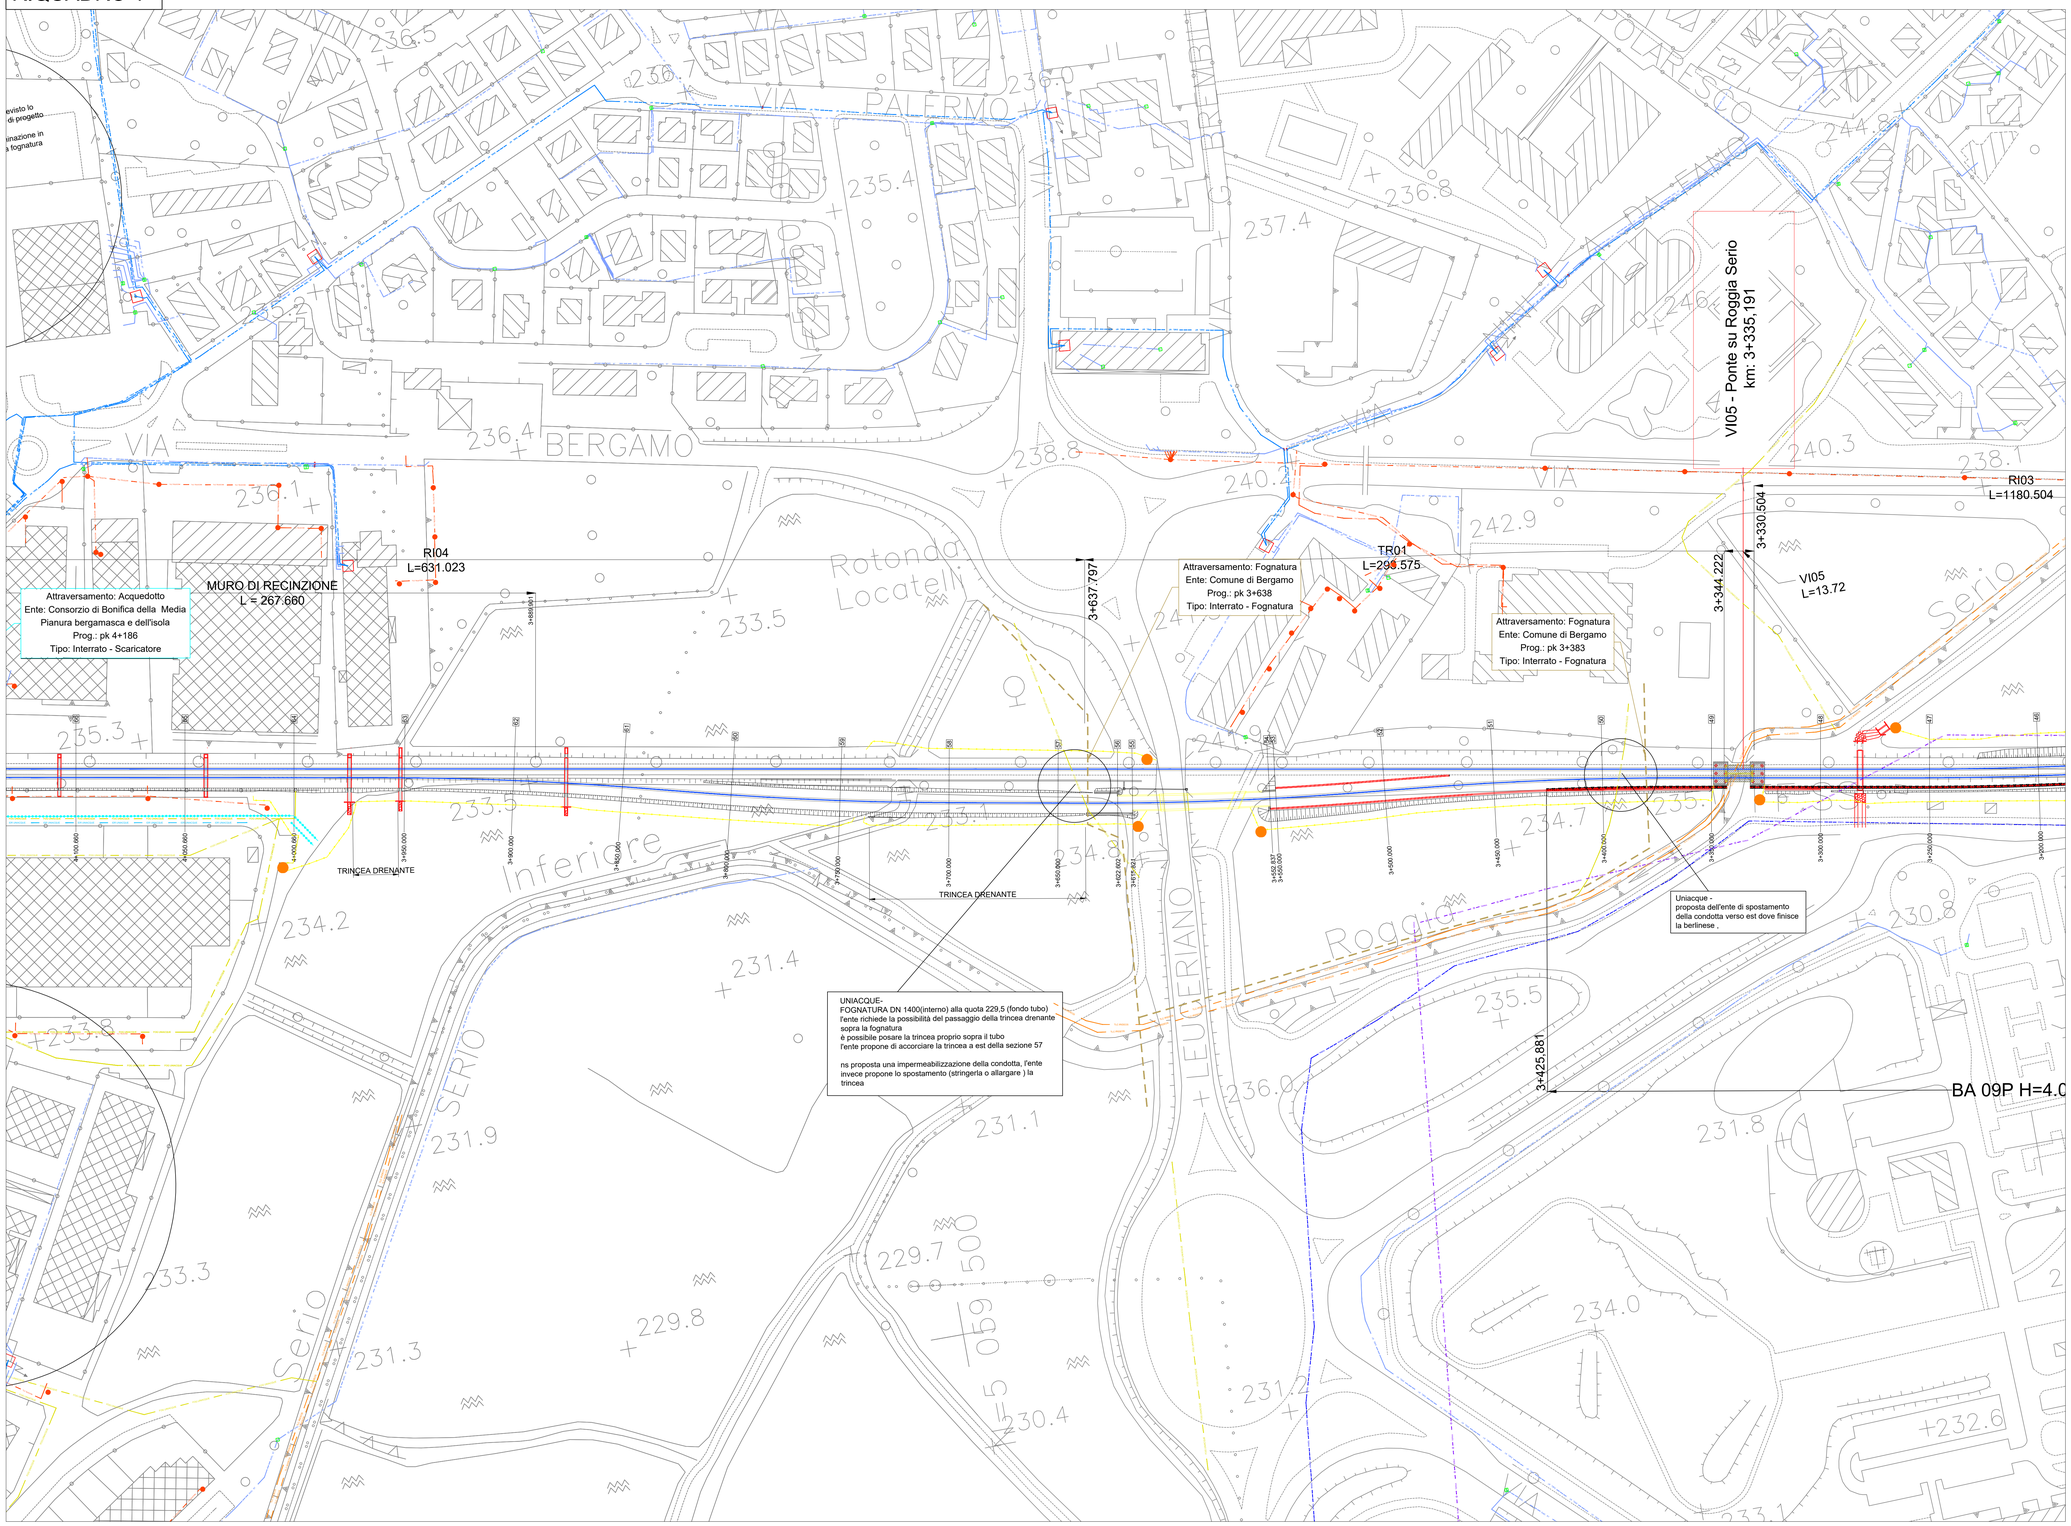

LEGENDA
(Dati provenienti dalle Convenzioni)

ELETTRODOTTI ED IMPIANTI ELETTRICI	
TELEFONIA ED IMPIANTI TELEFONICI	
GASDOTTI ED OLEODOTTI	
ACQUEDOTTI ED IMPIANTI IDRICI	
FOGNATURE ED IMPIANTI FOGNARI	
TELERISCALDAMENTO	

LEGENDA
(DATI FORNITI DAGLI ENTI)

RETE IDRICA	
CONDOTTA GENERICA	
HYDROPOWER	
IRRIGAZIONE	
CONDOTTA IDR. UNIACQUE	
TELERISCALDAMENTO	
RETE FOGNARIA	
CONDOTTA ACQUE BIANCA	
CONDOTTA ACQUE NERE	
CONDOTTA FDGN. UNIACQUE	
RETE GAS	
CONDOTTA GAS SNAM	
CONDOTTA GAS 2IRETGAS	
CONDOTTA GAS EDIGAS	
RETE ELETTRICA	
LINEA MEDIA TENSIONE	
LINEA BASSA TENSIONE	
LINEA TERNA	
LINEA TERNA	
LINEA RFI	
LINEA SELNET	
RETE TELEFONICA	
CAVO GENERICO	
CAVO FIBRA OTTICA	
CAVO TELECOM	
CAVO WIND	
CAVO VODAFONE	
CAVO BT ITALIA	
CAVO IRIDEOS	

KEY-PLAN

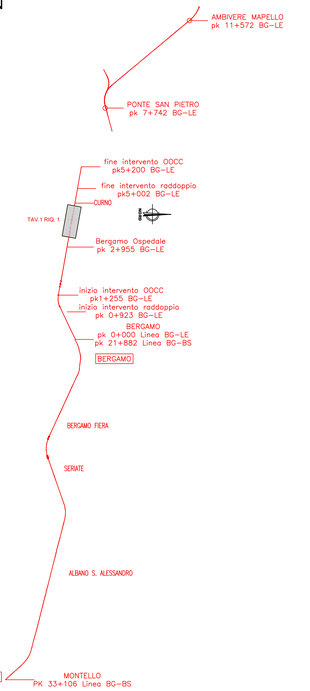

COMMITTENTE:

RFI RETE FERROVIARIA ITALIANA
GRUPPO FERROVIE DELLO STATO ITALIANE

PROGETTAZIONE:

ITALFERR
GRUPPO FERROVIE DELLO STATO

CUP: J64H17000140001

U.O. ARCHITETTURA, AMBIENTE E TERRITORIO - CANTIERIZZAZIONE E SOTTOSERVIZI

PROGETTO DEFINITIVO

RADDOPPIO PONTE S.PIETRO - BERGAMO - MONTELLO

LOTTO 2: PRG PONTE SAN PIETRO / RADDOPPIO CURNO - BERGAMO
VARIANTE CASCINA POLARESCO

Planimetria censimento dei sottoservizi - tav 1

SCALA: 1:1.000

COMMESSA	LOTTO	FASE	ENTE	TIPO DOC.	OPERA/DISCIPLINA	PROGR.	REV.
NB1R	02	Y	53	P7	SI0000	001	A

Rev.	Descrizione	Redatto	Data	Verificato	Data	Approvato	Data	Autorizzato Data
A	EMISSIONE PRESCRIZIONE MC	NET	Luglio 2022	D. D'Angelo	Luglio 2022	M. Bertagna	Luglio 2022	Il. M.O. Ing. Giuseppe Sabbatino Cantieri Linea Lucca-Aulla e Sottoservizi (Ordine degli Ingegneri di Roma A 19313) ITALFERR S.p.A. U.O. Architettura, Ambiente e Territorio

File: NB1R02YS3P7SI0000001A

n. Elab.: