


KEY PLAN

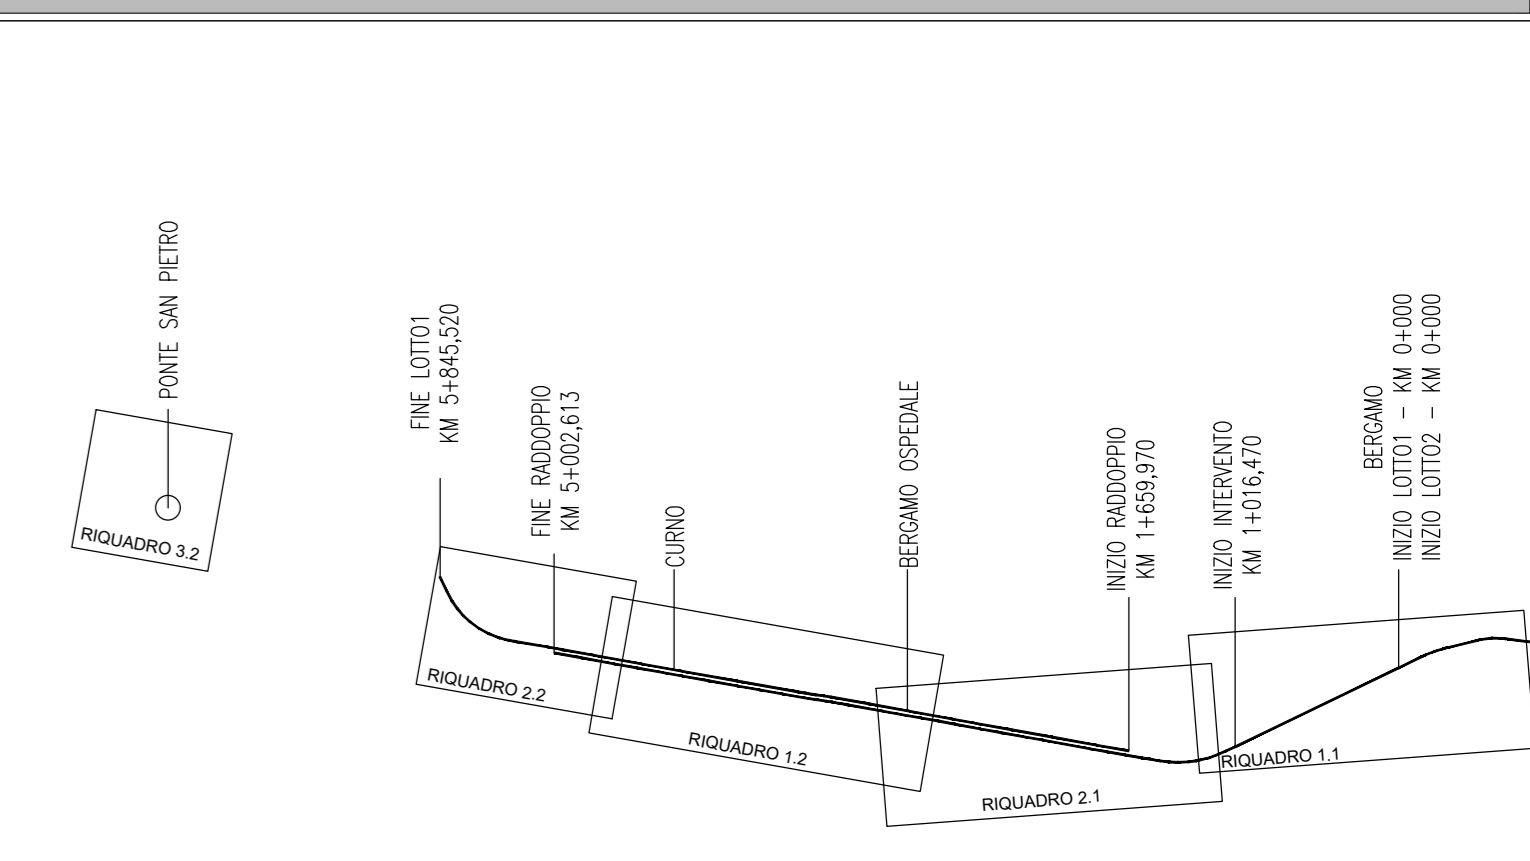

LEGENDA

	CB - CANTIERE BASE		AUTOSTRADA
	CO - CANTIERE OPERATIVO		VIABILITA' PRIMARIA
	AT - AREA TECNICA		VIABILITA' PRINCIPALE
	AS - AREA DI STOCCAGGIO		VIABILITA' SECONDARIA
	DT - DEPOSITO TERRE		VIABILITA' LOCALE
	AR - CANTIERE DI ARMAMENTO		PISTA DI CANTIERE
	AREA DI LAVORO		ACCESSO AI CANTIERI
			DIREZIONI
			LINEA FERROVIARIA DI PROGETTO
			LINEA FERROVIARIA ESISTENTE

CODICE IDENTIFICATIVO AREE


numero identificativo tratta (*) (1-2) XX YY

numero progressivo area

abbreviazione del tipo di area:
 CB - Campo base
 CO - Cantiere operativo
 AT - Area Tecnica

1 - cantieri tratta P. S. Pietro - Bergamo
 2 - cantieri tratta Bergamo - Montello

- Aree di cantieri modificate (risagomate o traslate) a seguito della Variante
- Nuove aree di cantieri introdotte a seguito della Variante

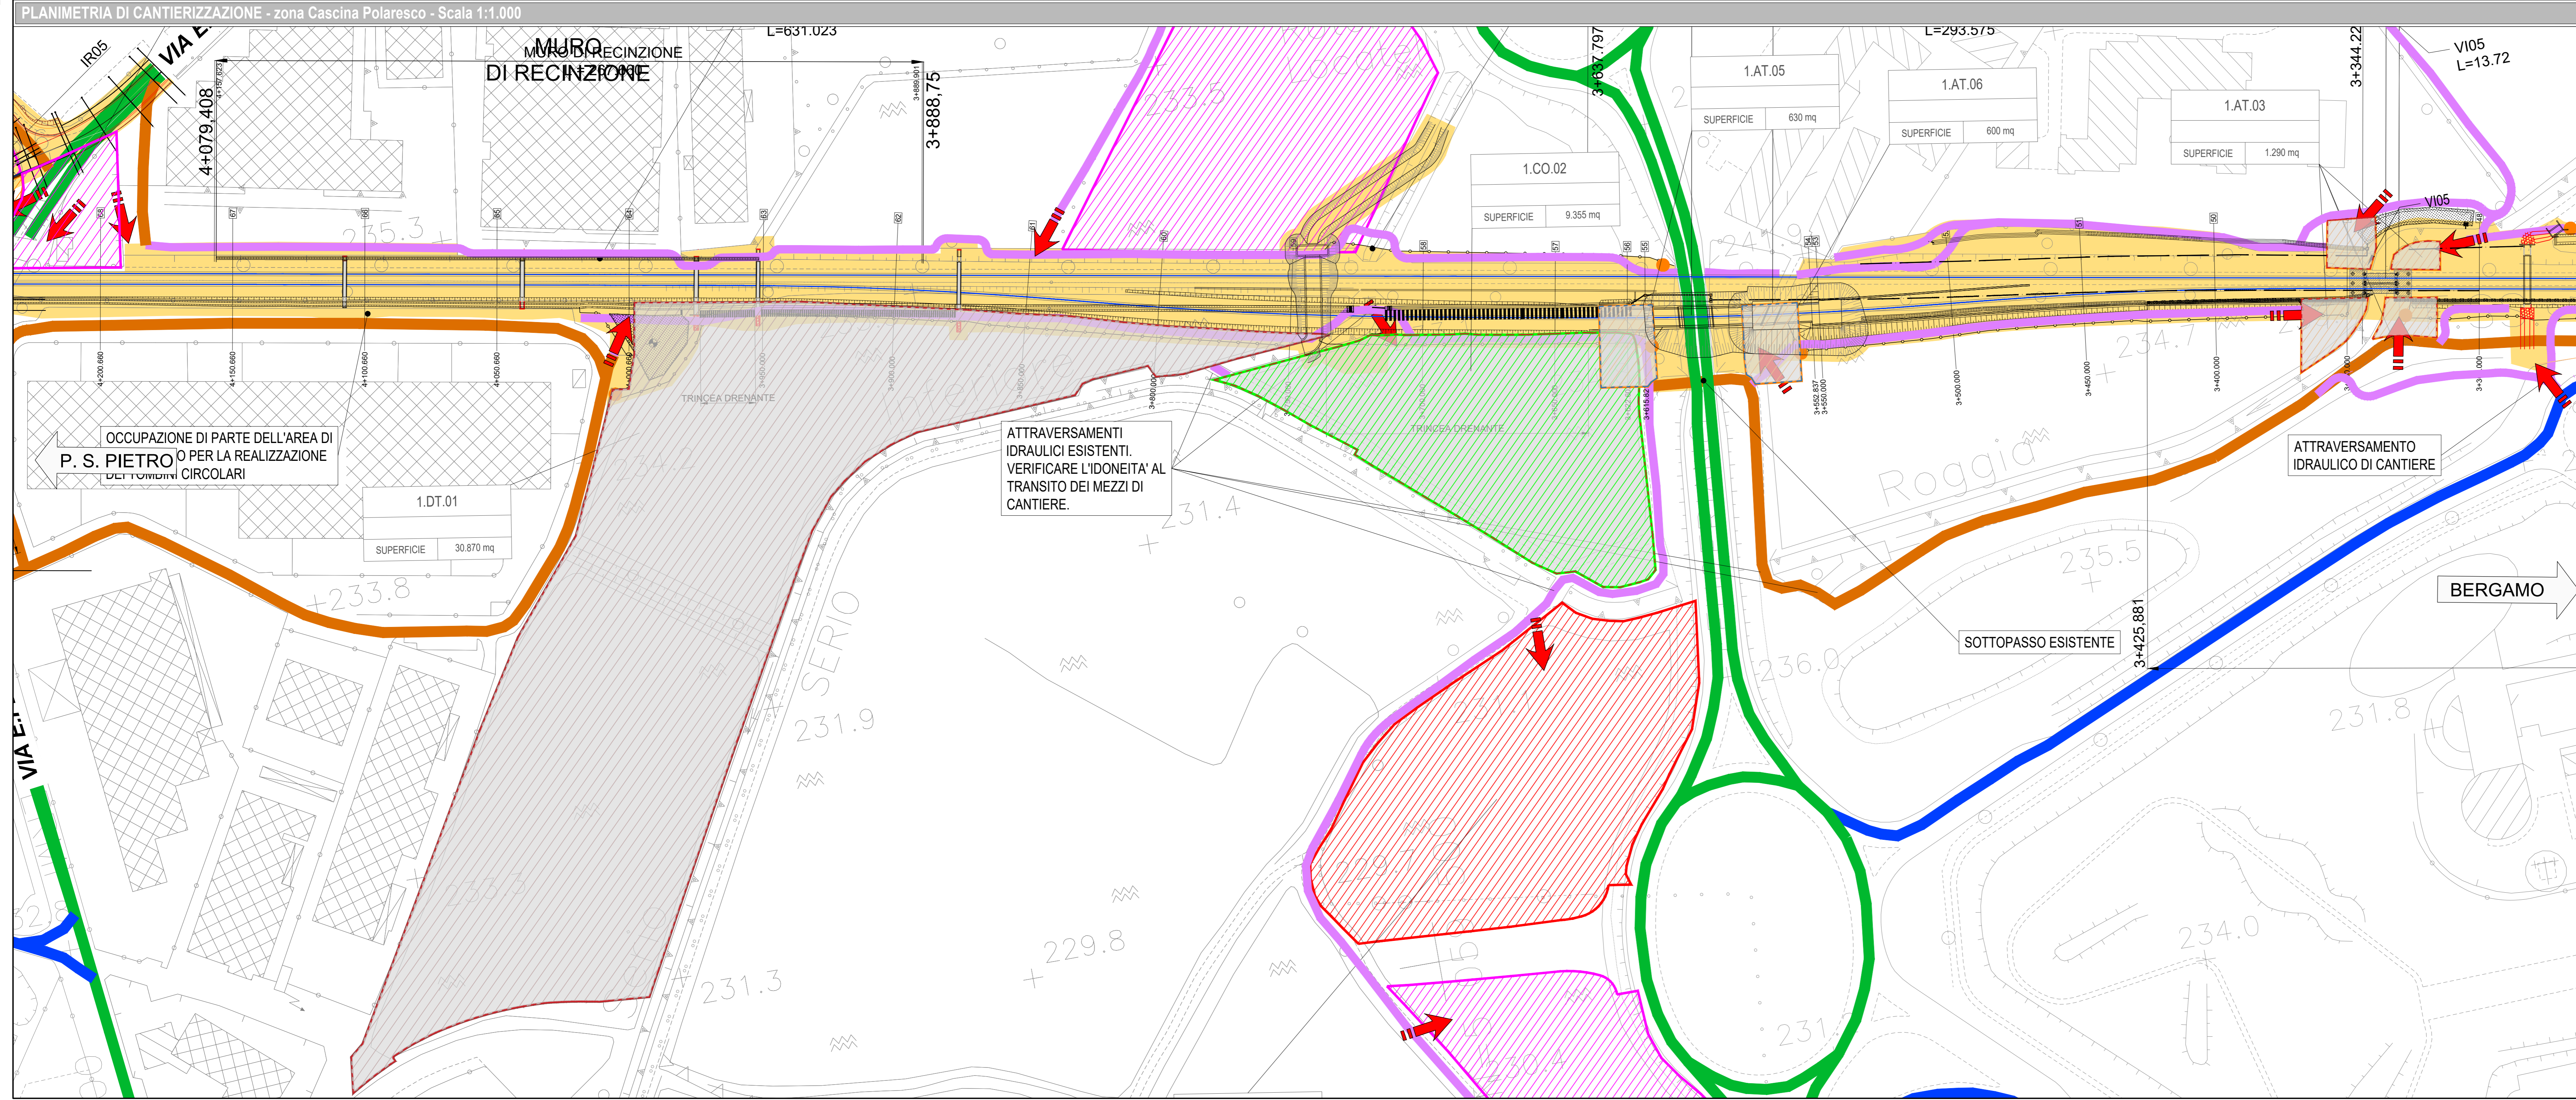

COMMITTENTE: **RFI** RETE FERROVIARIA ITALIANA GRUPPO FERROVIE DELLO STATO ITALIANE

PROGETTAZIONE: **ITALFER** INFRASTRUTTURE FERROVIARIE DELLO STATO ITALIANO

U.O. ARCHITETTURA, AMBIENTE E TERRITORIO
CANTIERIZZAZIONE

PROGETTO DEFINITIVO

RADDOPPIO PONTE S.PIETRO - BERGAMO - MONTELO
LOTTO 2: PRG PONTE SAN PIETRO / RADDOPPIO CURNO - BERGAMO
VARIANTE CASCINA POLARESCO

CANTIERIZZAZIONE
 Planimetria delle aree di cantiere e della relativa viabilità di accesso
 Variante Cascina Polaresco - Tav. 1 di 1

SCALA: VARIE

COMMESSA	LOTTO	FASE	ENTE	TIPO DOC.	OPERA/DISCIPLINA	PROGR.	REV.
NB1R	02	Y	53	PZ	CA0000	001	A

Rev.	Descrizione	Redatto	Data	Verificato	Data	Approvato	Data	Autorizzato Data
A	Emisione planimetria	E. Gennari (PNT)	Luglio 2022	M. Gennari (PNT)	Luglio 2022	[Signature]	Luglio 2022	[Signature]

File: