



LEGENDA

MITIGAZIONI			
	BAGNATURA PIAZZALE		BARRIERE ANTRIMORE FISSE DI CANTIERE Altezza 3 m
	BAGNATURA PISTE		BARRIERE ANTRIMORE FISSE DI CANTIERE Altezza 5 m
	SPAZZOLATURA PISTE		BARRIERE ANTRIMORE MOBILI DI CANTIERE Altezza 5 m

RICETTORI			
	RESIDENZIALE		MONUMENTALE E RELIGIOSO
	ARTIGIANALE, COMMERCIALE E SERVIZI		PERTINENZA F.S.
	INDUSTRIE		ASILI, SCUOLE ED UNIVERSITA'
	RUIDERI, DISMESSI, BOX E DEPOSITI		OSPEDALI E CASE DI CURA

CANTIERI			
	CB - CANTIERE BASE		CA - CANTIERI DI ARMAMENTO
	AT - AREA TECNICA		AS - AREA DI STOCCAGGIO
	CO - CANTIERE OPERATIVO		AREA DI LAVORO
	DT - DEPOSITO TEMPORANEO		ACCESSO AI CANTIERI

VIABILITA'			
	TRACCIATO DI PROGETTO		VIABILITA' PRINCIPALE
	PISTA DI CANTIERE		VIABILITA' SECONDARIA

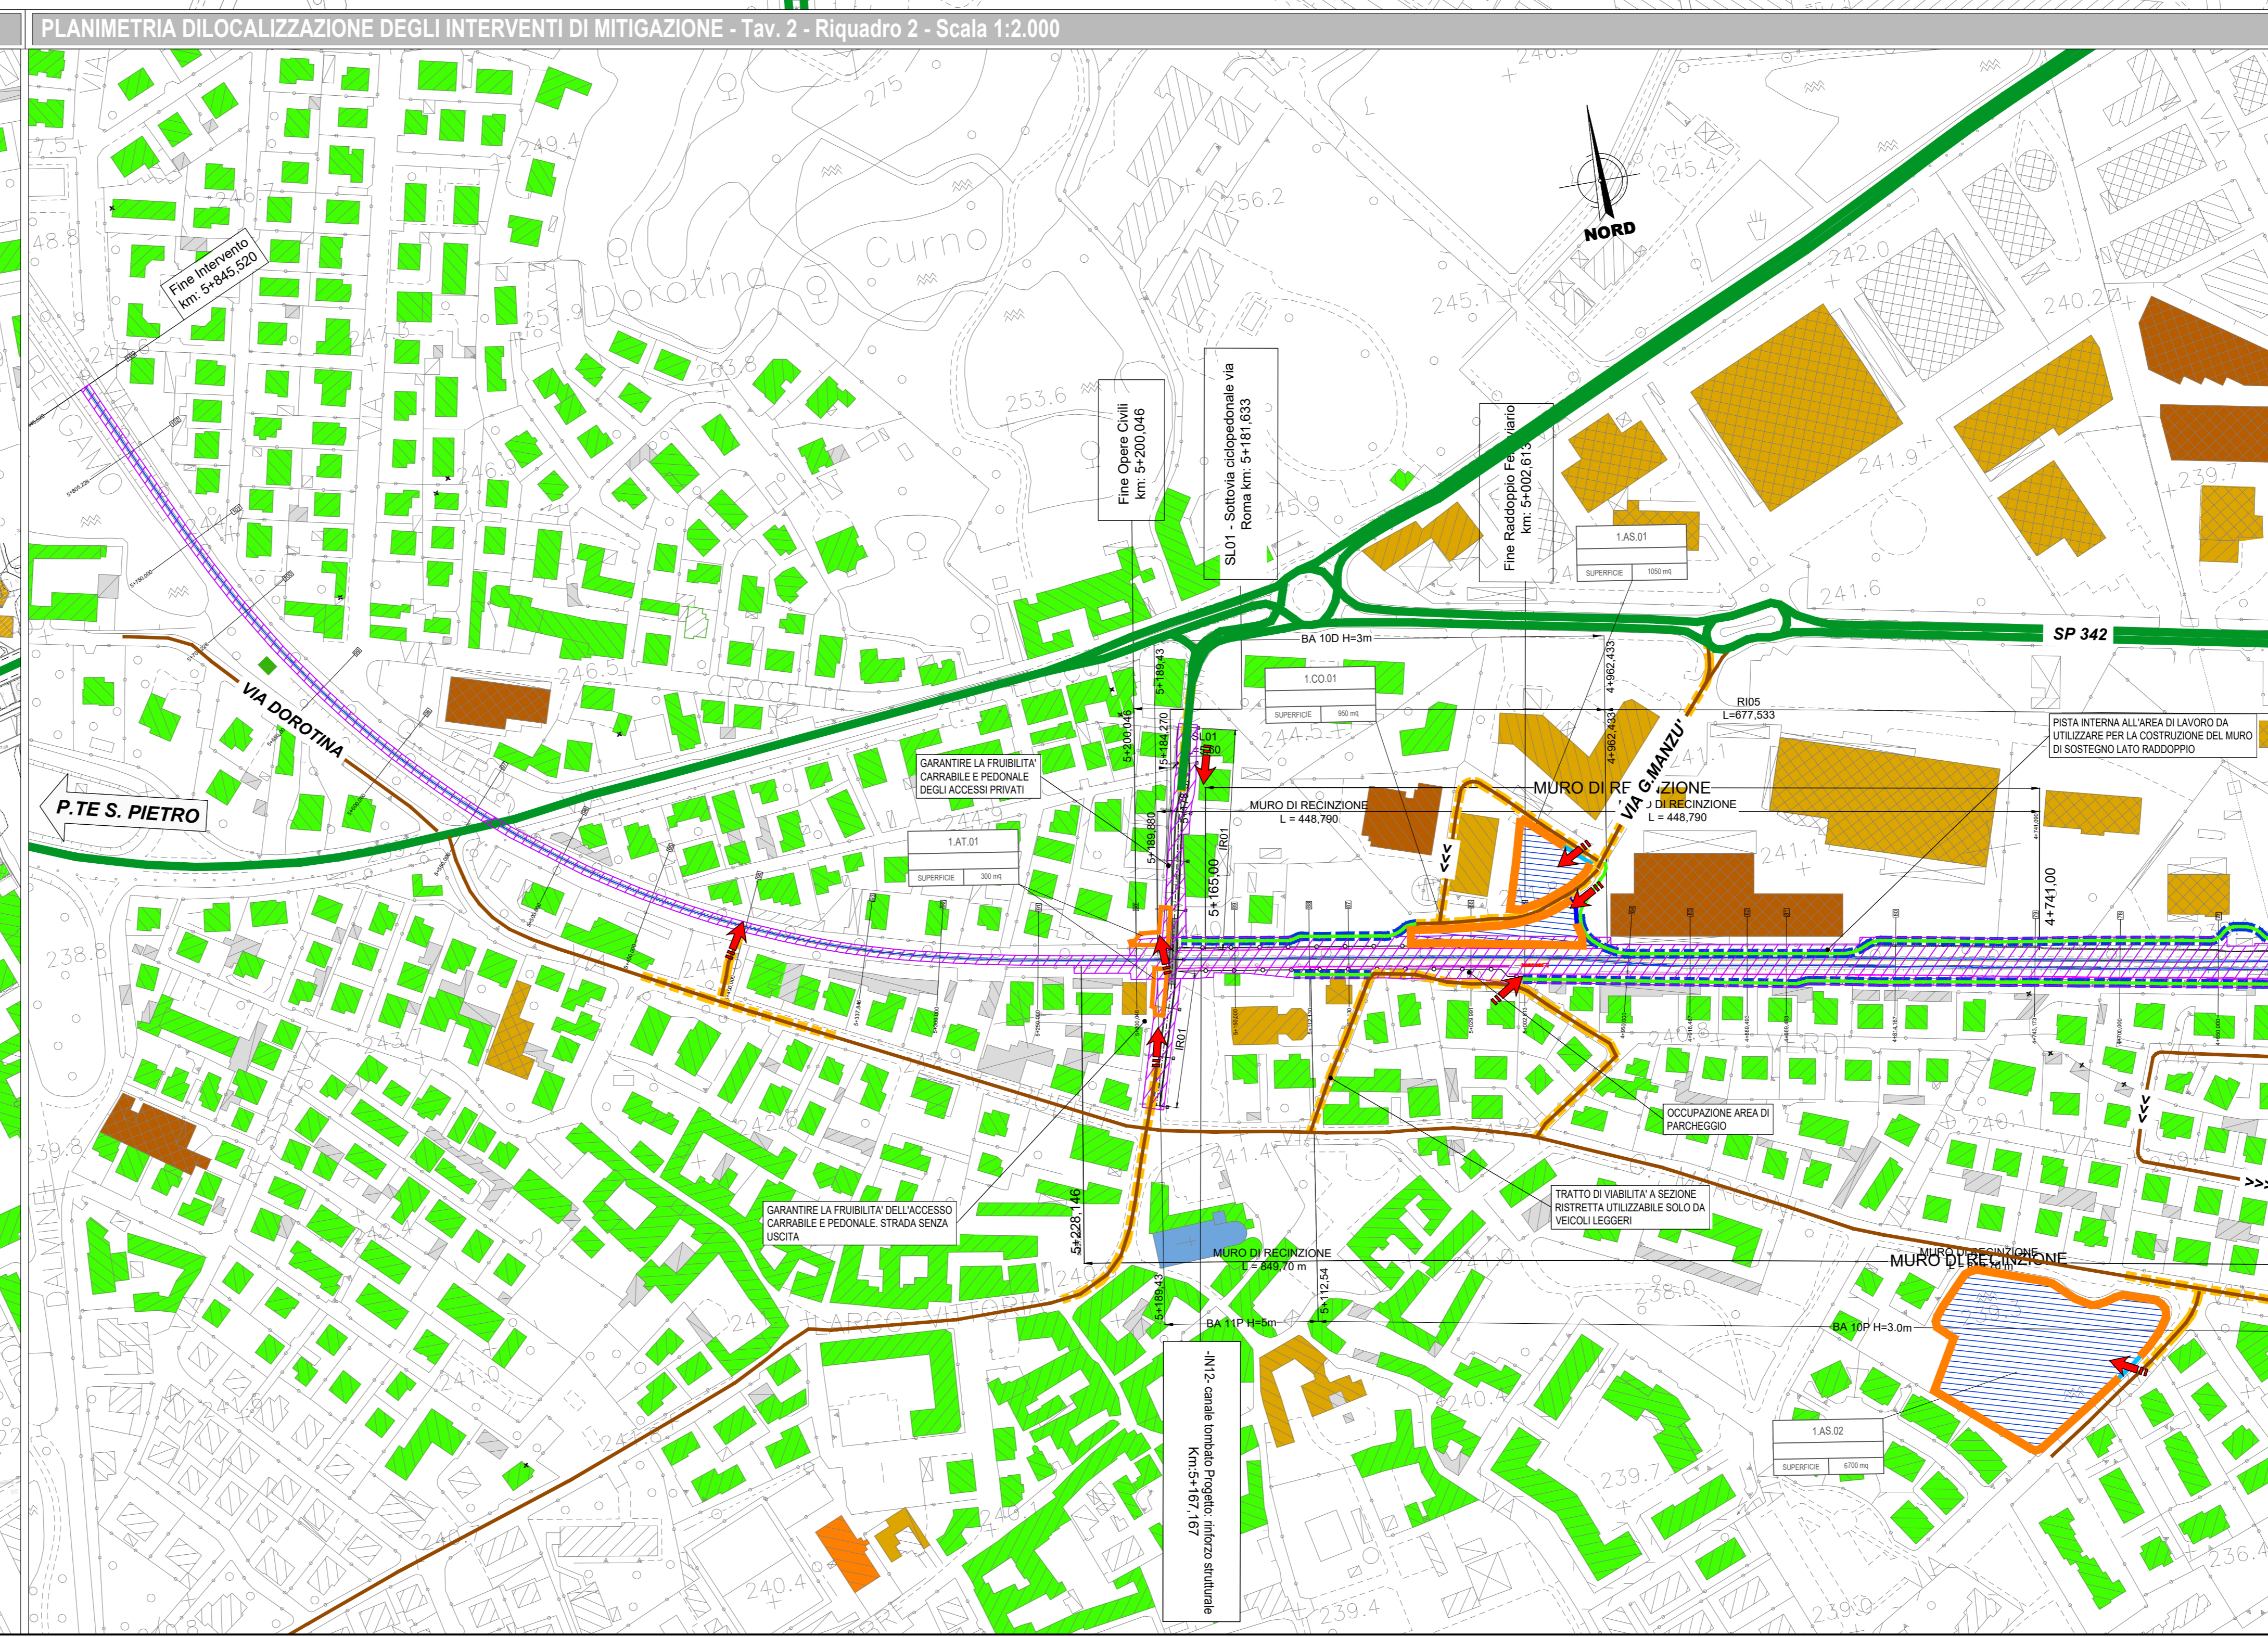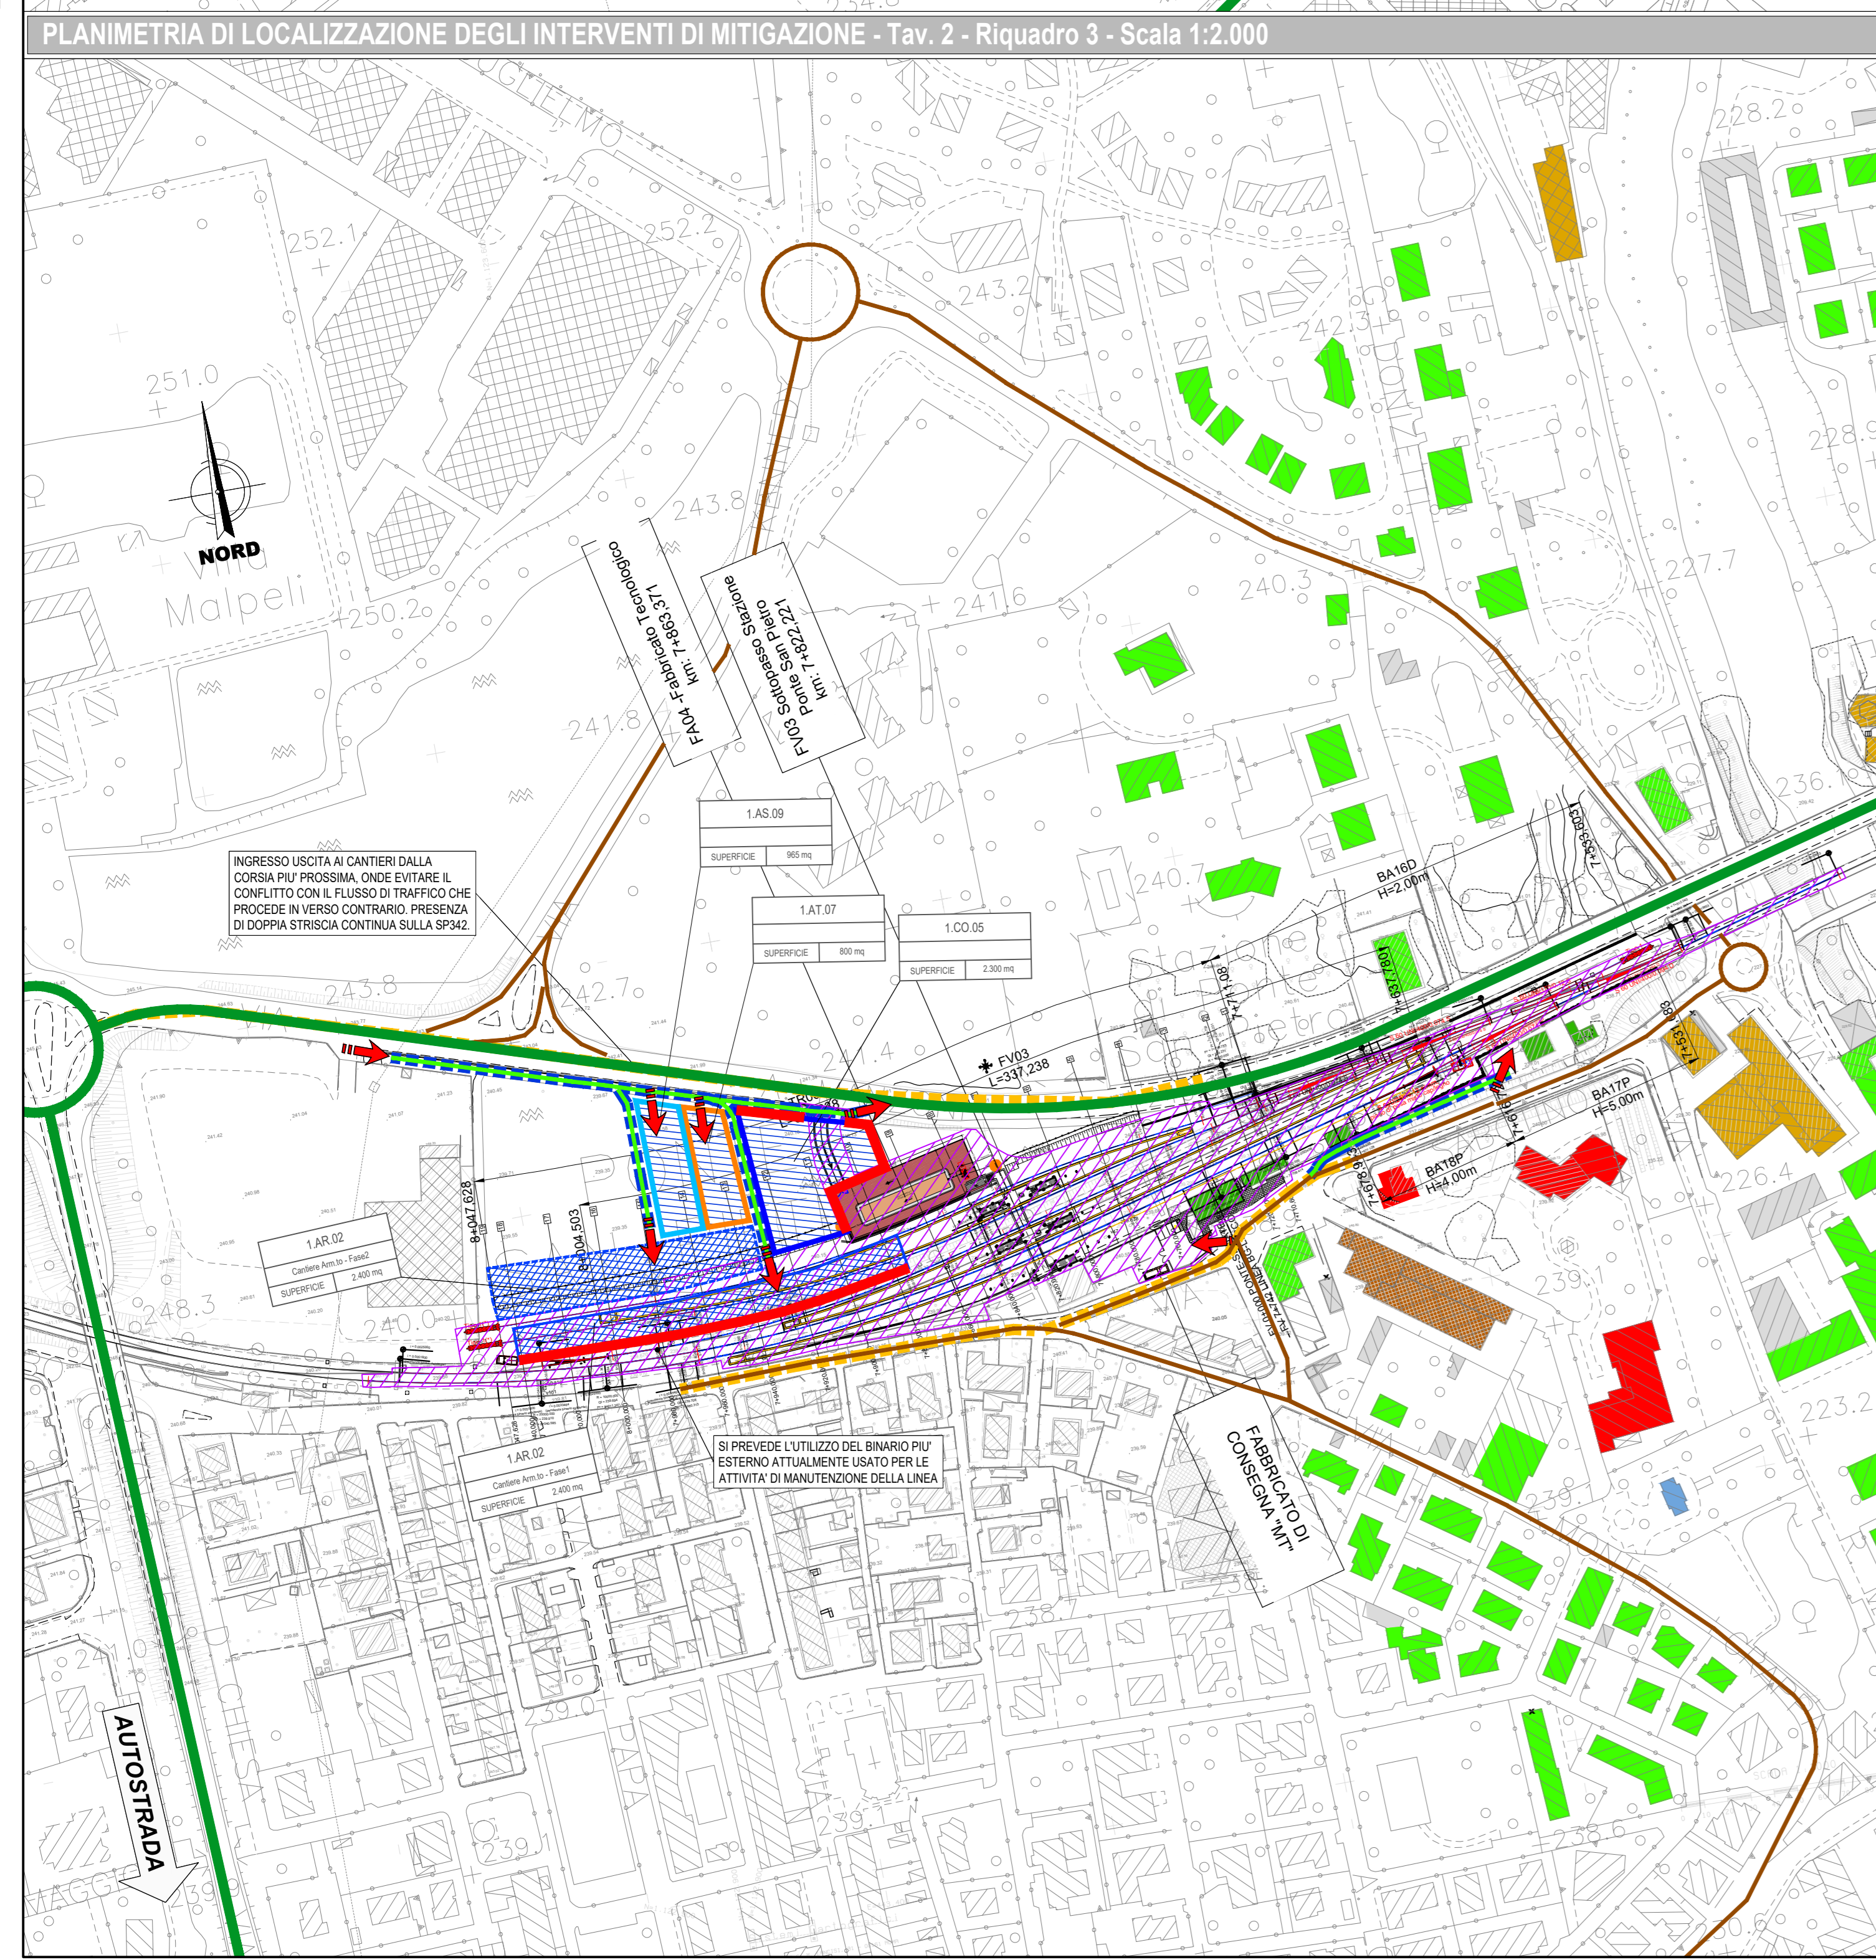

- Aree di cantiere modificate a seguito della Variante
- Nuove aree di cantiere introdotte a seguito della Variante

COMMITTENTE: **RFI** RETE FERROVIARIA ITALIANA GRUPPO FERROVIE DELLO STATO ITALIANE

PROGETTAZIONE: **ITALFER** SUPERINTENDENZA REGIONALE BERGAMO

S.O. INGEGNERIA AMBIENTALE E DEL TERRITORIO

PROGETTO DEFINITIVO

RADDOPPIO PONTE S.PIETRO - BERGAMO - MONTELOTTO
 LOTTO 2: PRG PONTE SAN PIETRO/RADDOPPIO CURNO - BERGAMO
 VARIANTE CASCINA POLARESCO

PROGETTO AMBIENTALE DELLA CANTIERIZZAZIONE
 Planimetria localizzazione interventi di mitigazione

SCALA: 1:2.000

COMMESSA	LOTTO	FASE	ENTE	TIPO DOC.	OPERA/DISCIPLINA	PROGR.	REV.
NB1R	02	Y	69	P6	CA0000	001	A

Rev.	Descrizione	Redatto	Data	Verificato	Data	Approvato	Data	Autorizzato Data
A	Emissione a seguito preventivo MTE/MAC	M. Maffei	10/02/2022	D. Bertoni	10/02/2022	[Signature]	10/02/2022	5. P. Basso L. Legnani C. Basso n. 2352/2019

File: NB1R02Y69P6CA0000001A